


ÁSKILIÐ, ELDRI
TEIKNING ÓGILD

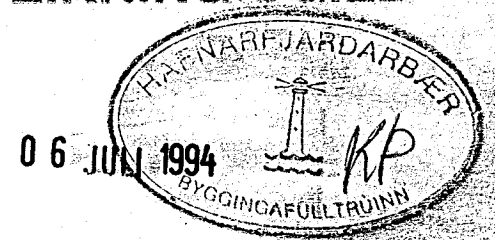

03	06.07.94	JARÐVATNSLÖGN BR	GH
02	30.12.93	JARÐVAN SLÖGN	d.N.
01	23.08.93	REGNVATNSLÖGN BREYTT	d.N.
BR.NR.	DAGS	EÐLI BREVTINGAR	SIGN.
FURUHLIÐ 5 HAFNARFIRÐI			DAGS APRIL 93
GRUNNLAGNIR			HANNAÐ d.N.
MÆLIKV. 1:50			TEIKNAD d.N.
SIGURÐUR ÞORLEIFSSON			VERK NR. 9312
STRANDGÖTU 11 HAFNARFIRÐI SÍMI 54751/54255			BLAD NR. 2-DZ
TEKNIFRÆÐINGUR F.T.F.I.			