


Samþykkt
18 FEB 2004
Byggingulfráunir / Hálfarfrói
Fh. Sigurður Steinar Jónsson

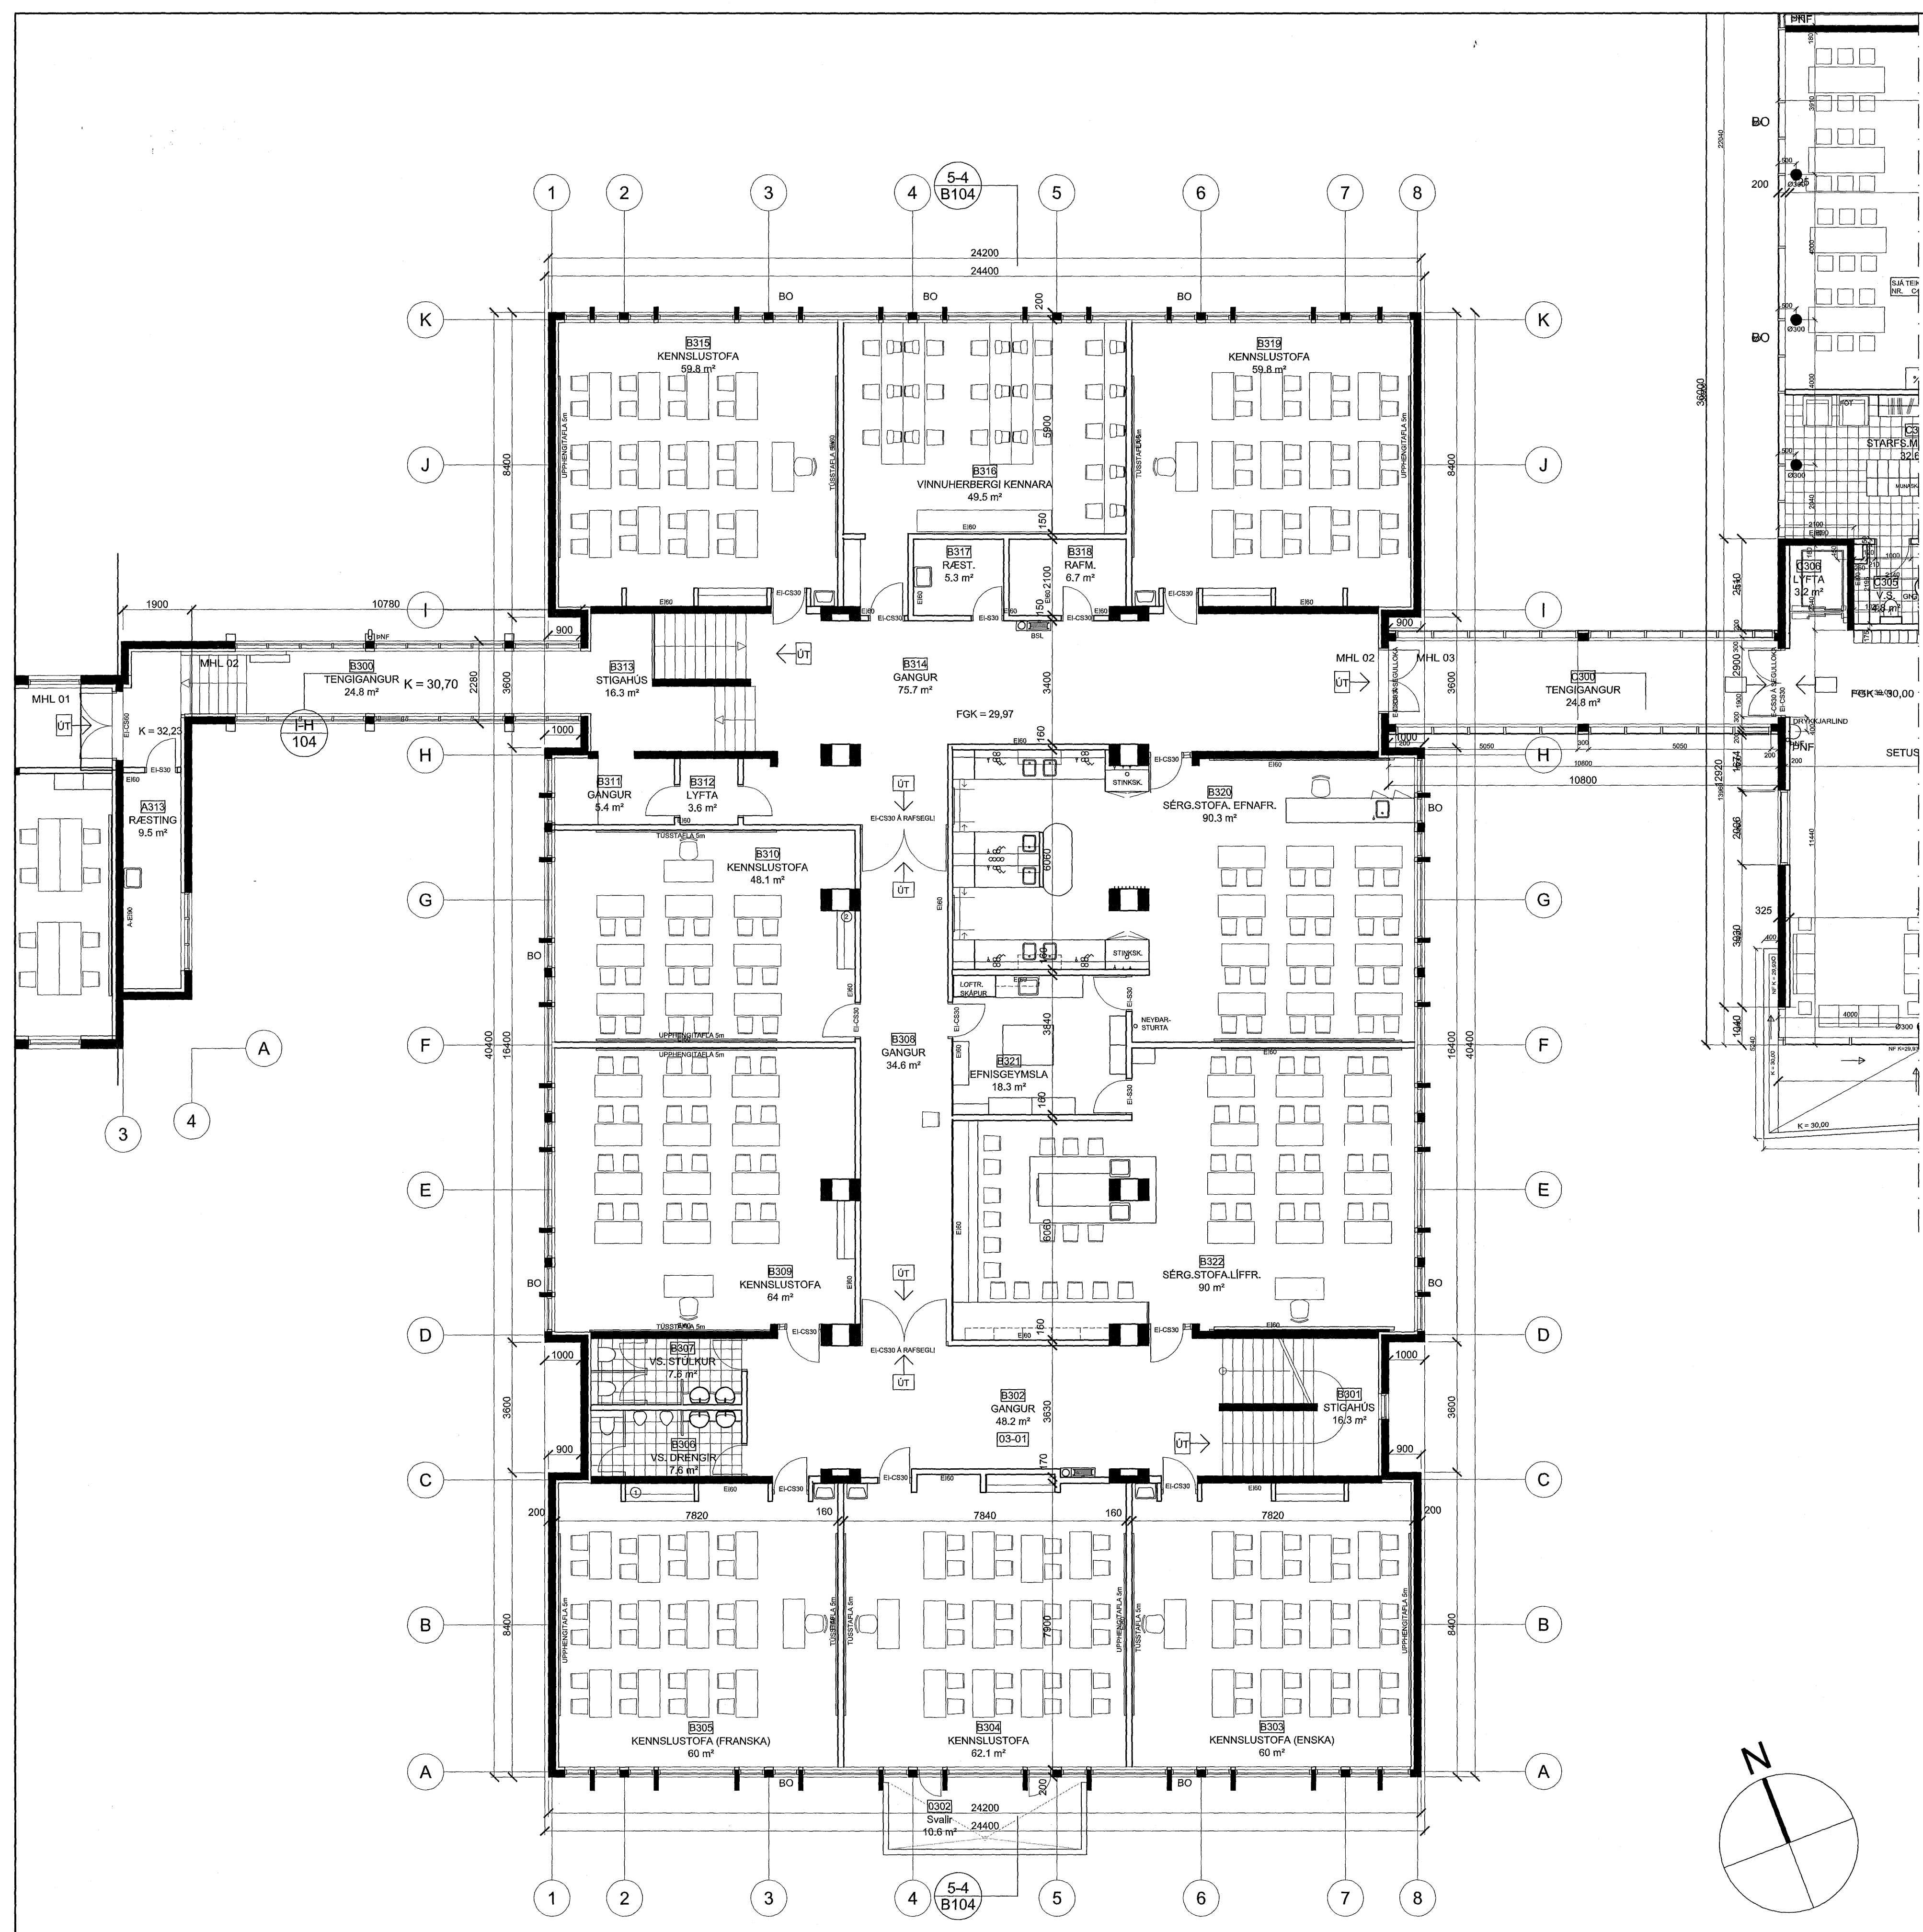

BREYTING A:
LÍTLSHÁTTAR BREYTING Á INNRÉTTINGUM Í RÝMUM
B303-B310, B315 OG B319-B322.
BREYTT STÆRD RÝMA B316-B318.

DAGSETNING	BREYTING	SAMÞYKKT
30.1.2009	A ÝMSAR SMÁBREYTINGAR	GG
	B	
	C	
	D	

STADUR:
**BREKKUGATA 19
HAFNARFJÖRÐUR**

VERK:
**FLENSBORGARSKÓLI
BYGGING B, MHL. 02**

TEIKNING:
GRUNNMYND 3. HÆÐ

VERKNR: 171C	MÆLIKVARÐI: 1:100 TEIKNAD: 14.4.2005 EYS	TEIKNR: B103
------------------------	---	------------------------

ARKITEKTASTOFAN ehf.
Ormar Þór Guðmundsson og Örnólfur Hall
Sóluhl 1 IS-105 Reykjavík Sími 562 6833 Fax 562 6835
arkitektastofan@arkitektastofan.is www.arkitektastofan.is