


Sampykkt bann
 18 FEB 2009
 Byggingafluttir í Hafnarfrósi
 Fh. Sigurður Steinar Jónsson

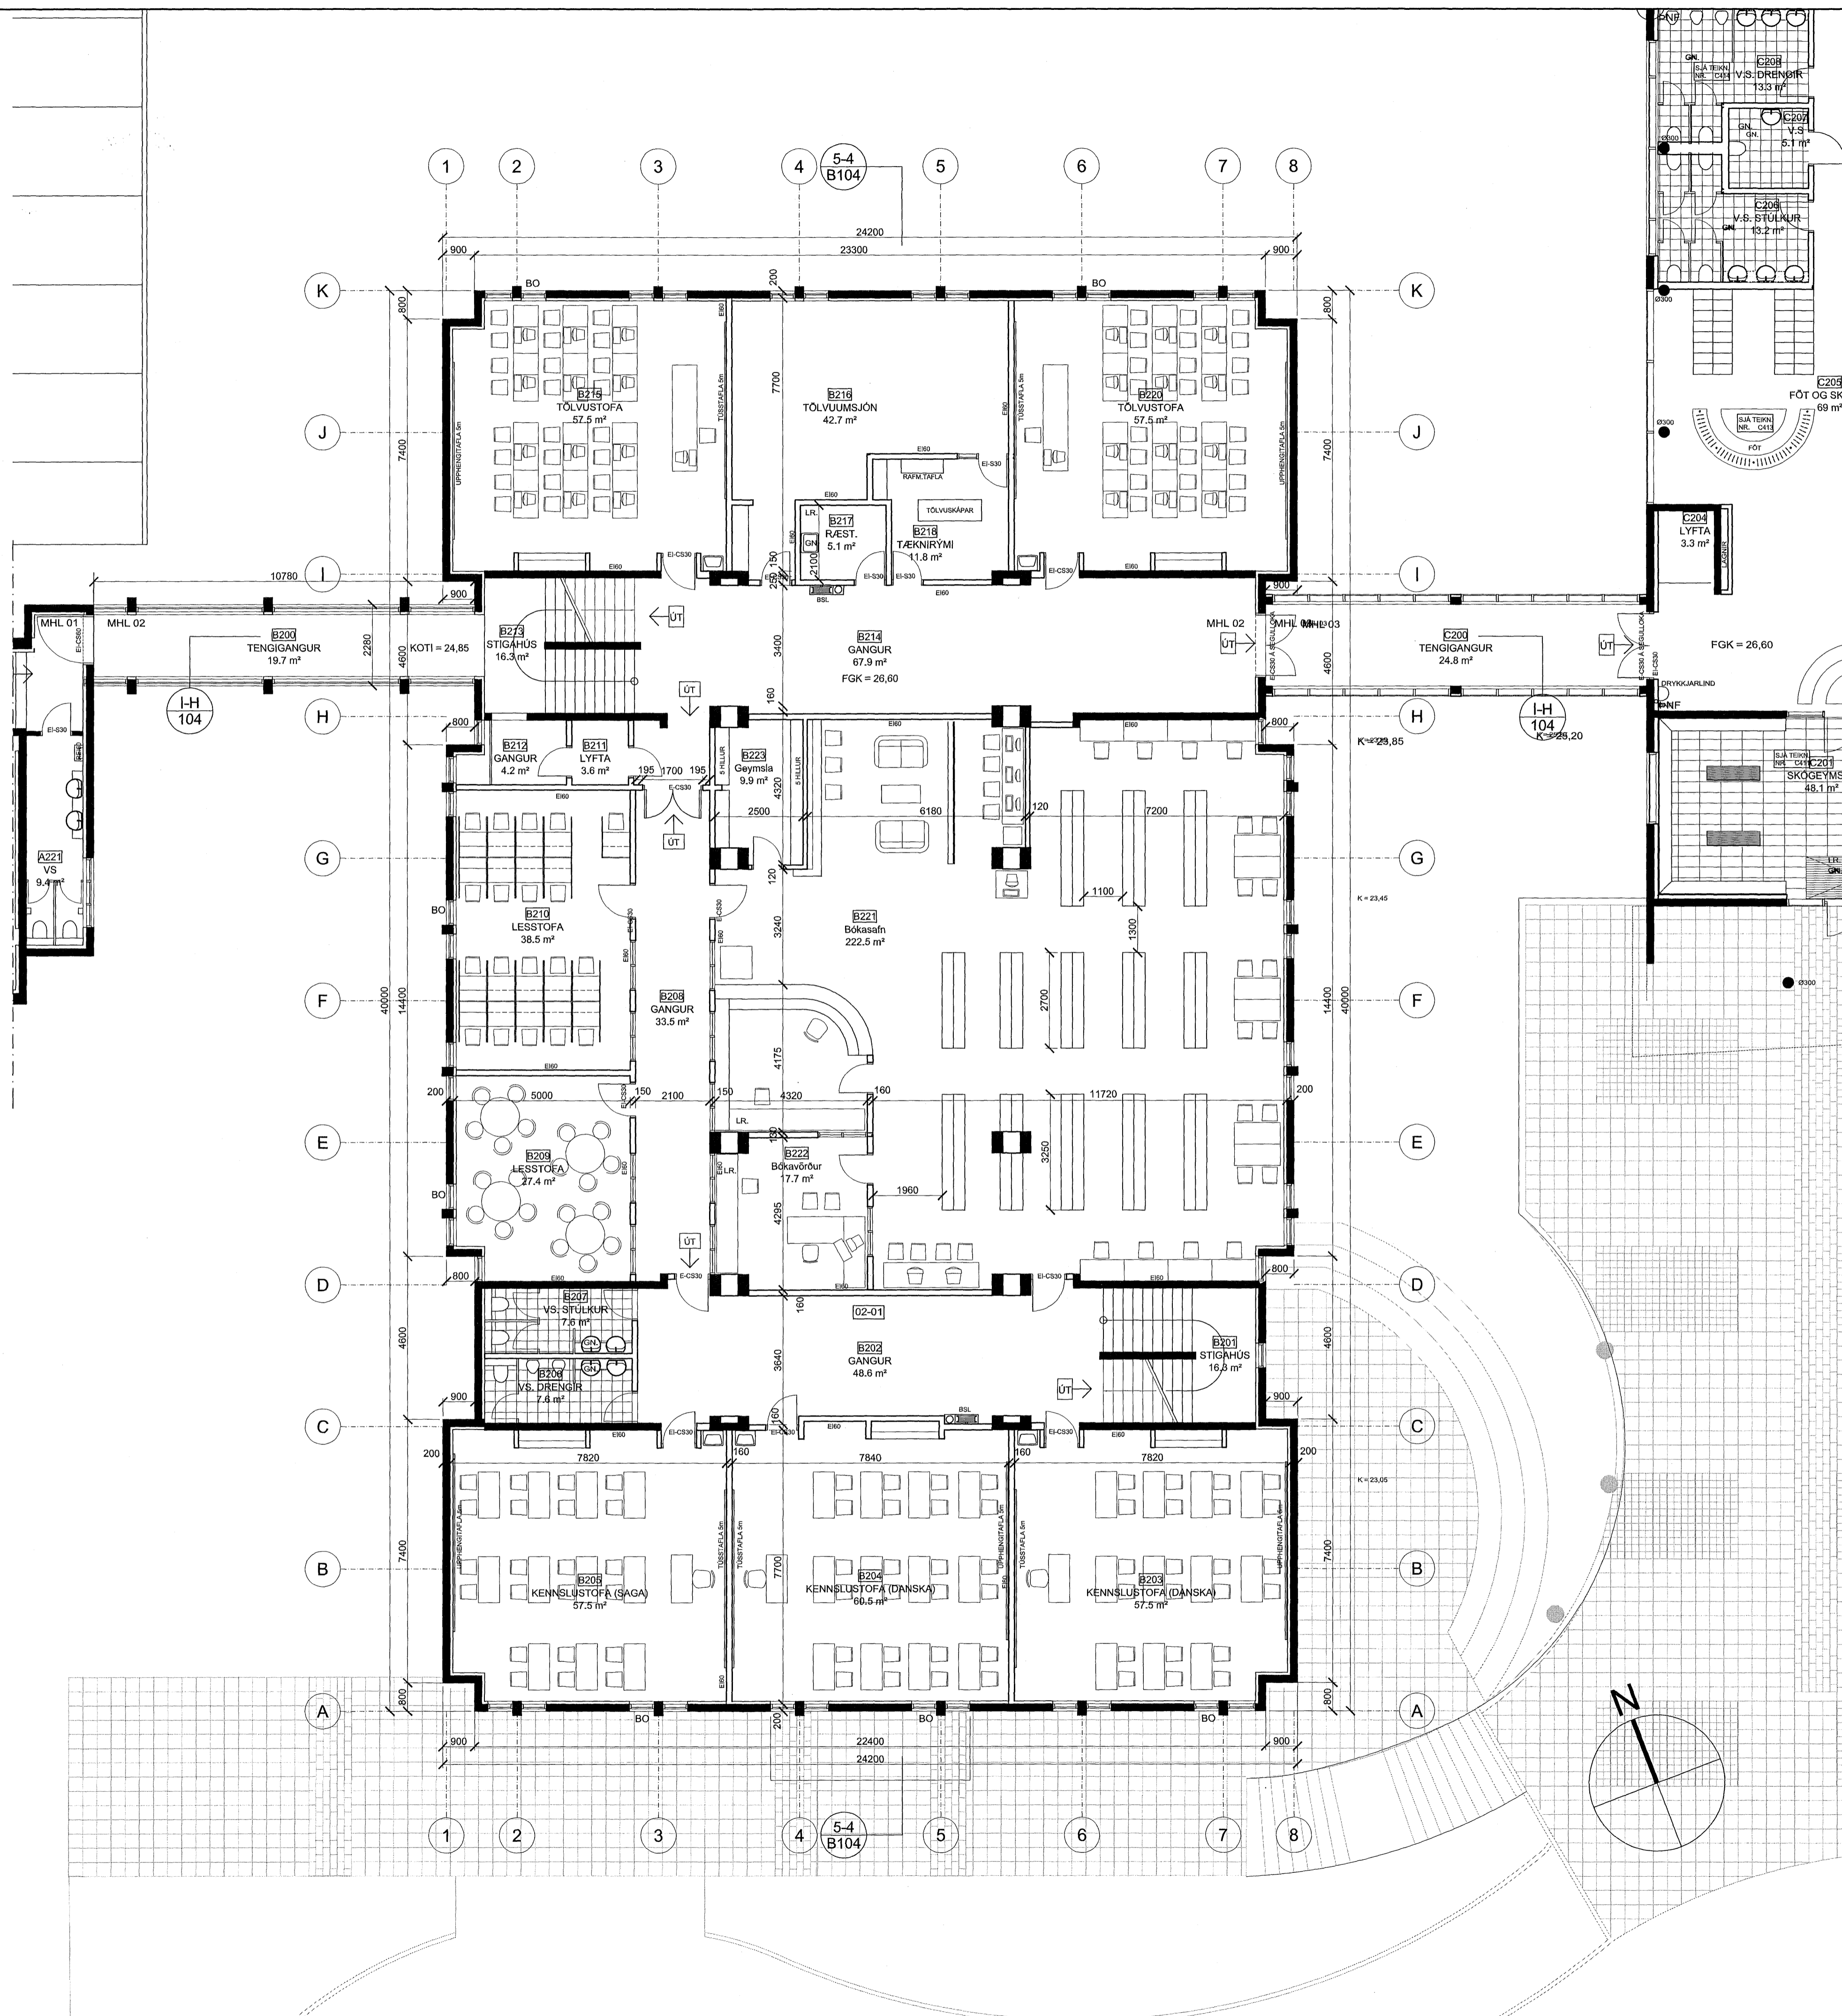

BREYTING A:
 LÍTILSHÁTTAR BREYTING Á INNRÉTTINGUM Í RÝMUM B203-B207, B215 OG B220-B223. GLUGGAR Í INNVEGGJUM Í RÝMUM B208-B210, B221 OG B222. BREYTT NOTKUN Í RÝMUM B216 OG B218. BREYTT STÆRÐ RÝMA B216-B218 OG B221-B223.

DAGSETNING	BREYTING	SAMPYKKT
30.1.2009	A ÝMSAR SMÁBREYTINGAR	GG
	B	
	C	
	D	

STADUR:
**BREKKUGATA 19
 HAFNARFJÖRDUR**

VERK:
**FLENSBORGARSKÓLI
 BYGGING B, MHL. 02**

TEIKNING:
 GRUNNMYND 2. HÆÐ

VERKNR: 171C	MÆLIKVARDI: 1:100 TEIKNAB: 14.4.2005 EÝS	TEIKNNR: B102
------------------------	---	-------------------------

ARKITEKTASTOFAN ehf. 
 Ormar Þór Guðmundsson og Örnólfur Hall
 Örnólfur Hall
 Söltún 1 IS-105 Reykjavík Sími 562 6833 Fax 562 6835
 arkitektastofan@arkitektastofan.is www.arkitektastofan.is