




ÓTLIT NORÐUR

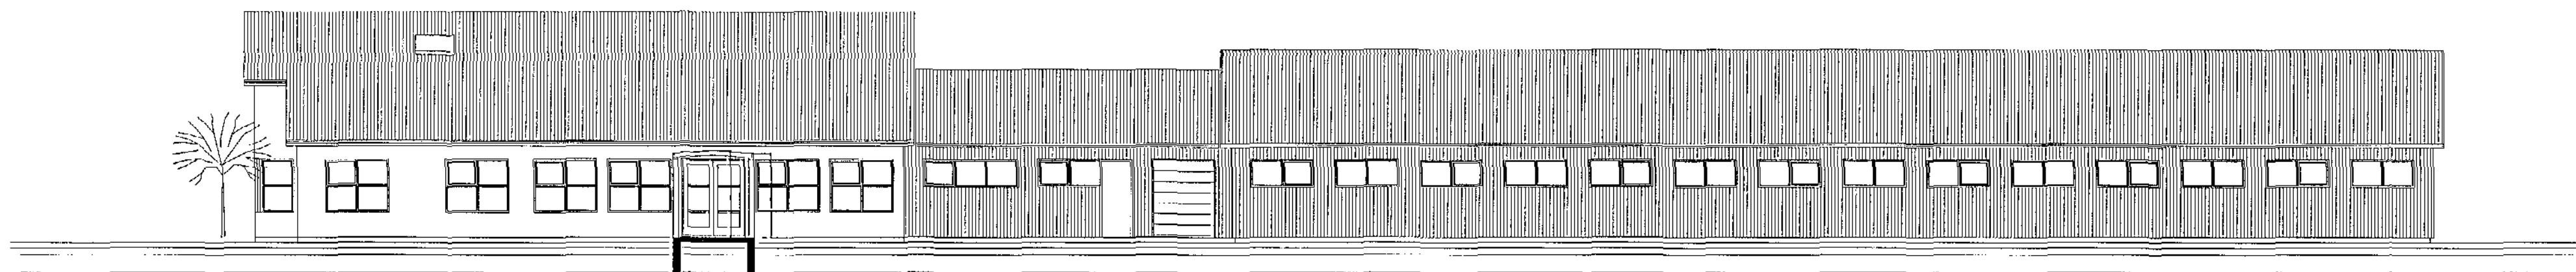

ÓTLIT SUÐUR OG SNEIDING Í TENGINGANG

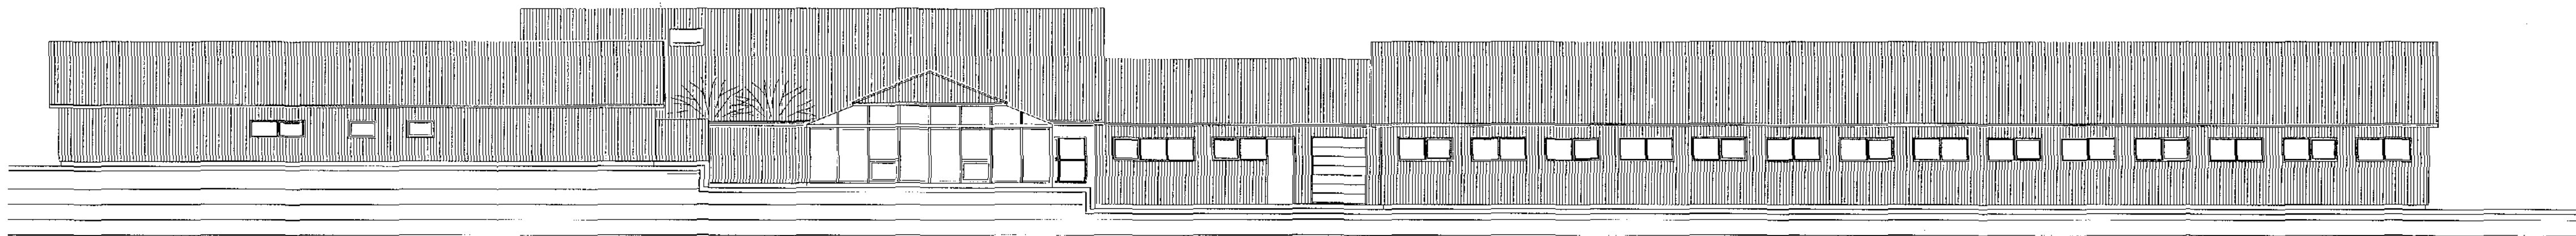


ÓTLIT SUÐUR

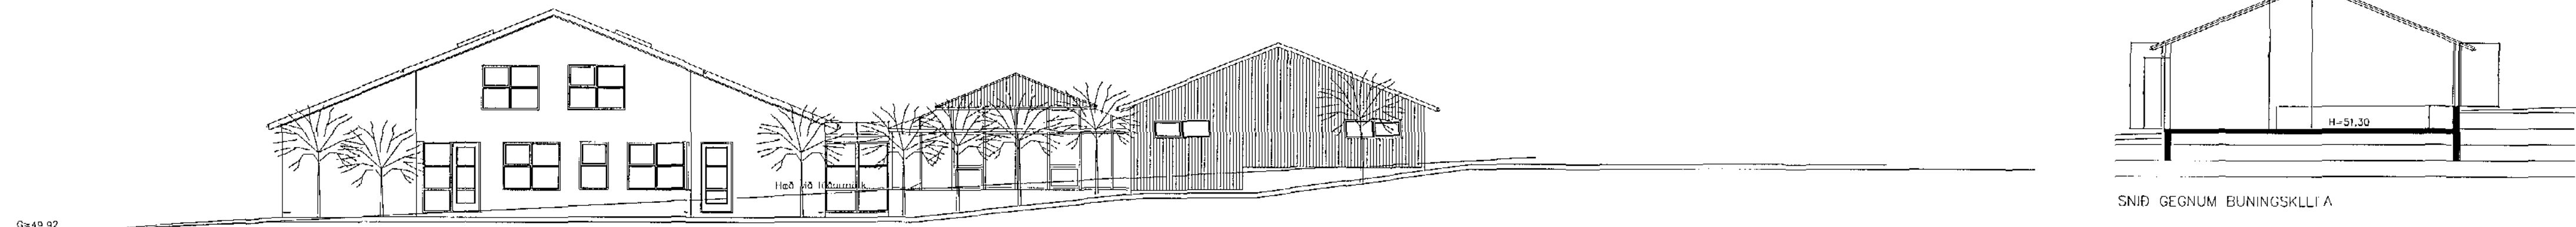


ÓTLIT VESTUR

SNID GEGNUM BUNINGSKLÍFA

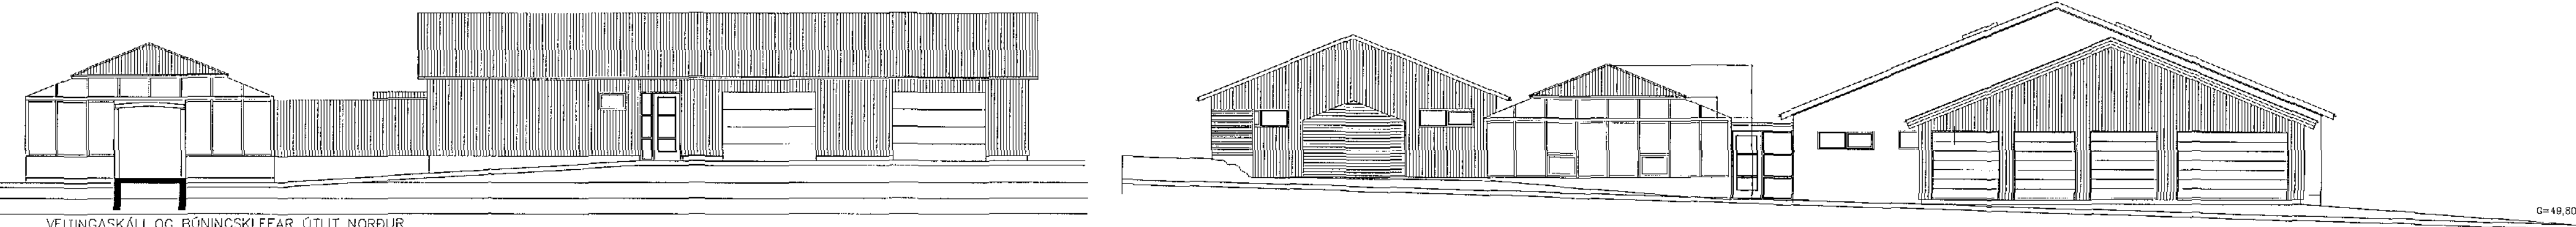


VEITINGASKÁLI OG BUNINGSKLÉFAR ÓTLIT NORÐUR


D=49,80

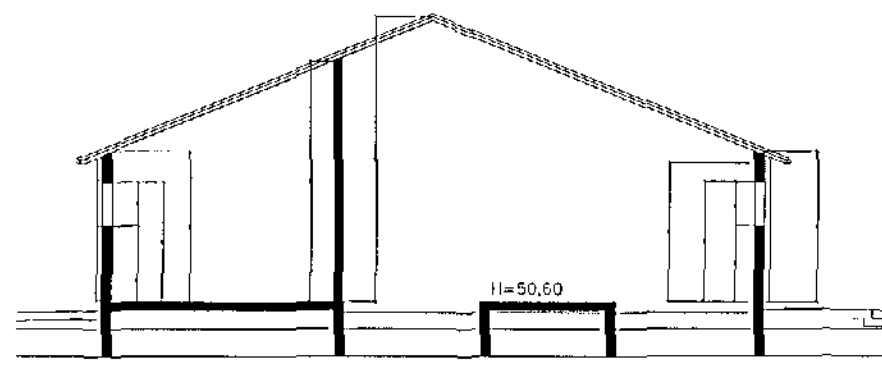


SNID GEGNUM HESTHÖS

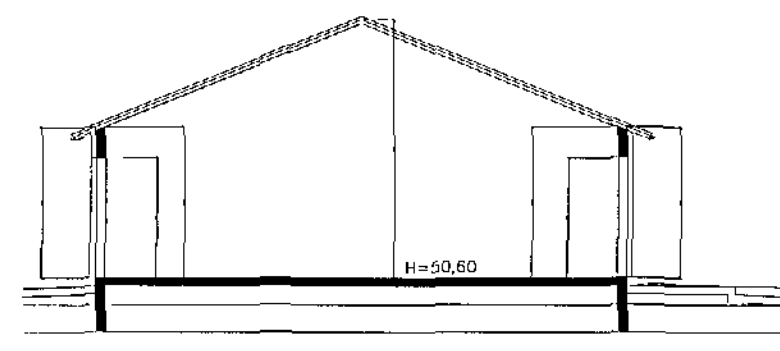

SNID GEGNUM MILLIÞYGGINGU

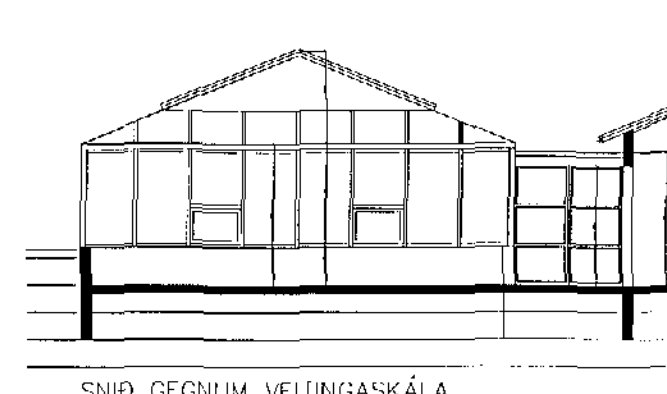

SNID GEGNUM VEITINGASKÁLA

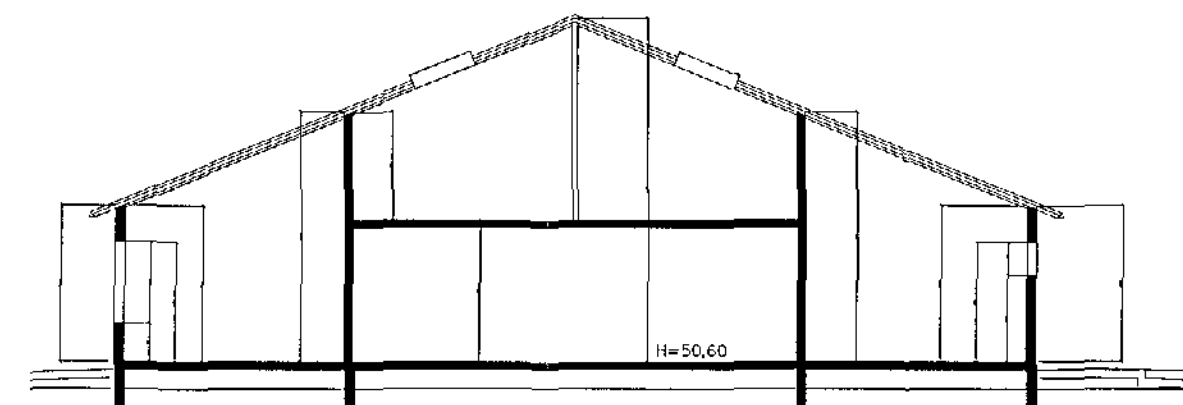


SNID GEGNUM ÞJÓNUSTUÞYGGINGU

Breyting 02.02.2009  
 Tveimur gluggum bætt við á norðurhlíð

BR. DAGS: BREYTING REKIN. TEIKN.

**skapa & skerpa**  
**ARKITEKTAR**  
 Skólavörðungur 1a 101 Reykjavík sími: 517 4570 skapa@skapa.is  
 Elin G. Gunnlaugsdóttir, arkitekt FAI farsími: 899 2207 elin@skapa.is  
 Jóhann Sigurðsson, arkitekt FAI farsími: 696 9905 johann@skapa.is  
 KE: 011284-3449 KE: 030874-3239

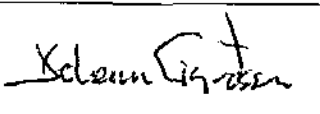**Sörlaskeið 26**  
 ADALUPPDRATTUR  
 Útlit  
  
 WWW.UTERN. IS  
 ATR.  
 Framfarir & Mads A-1  
 KVARNÚT: 1:100 REKIN. NR.: 02.02.2009  
 VERNUM: 08-16 TEIKN. NR.: A-BU-01 DR.  
 Teikning þessi er gefin út fyrir hönd eigenda höfundaréttar SKAPA & SKERPA arkitekta.