




AUSTUR

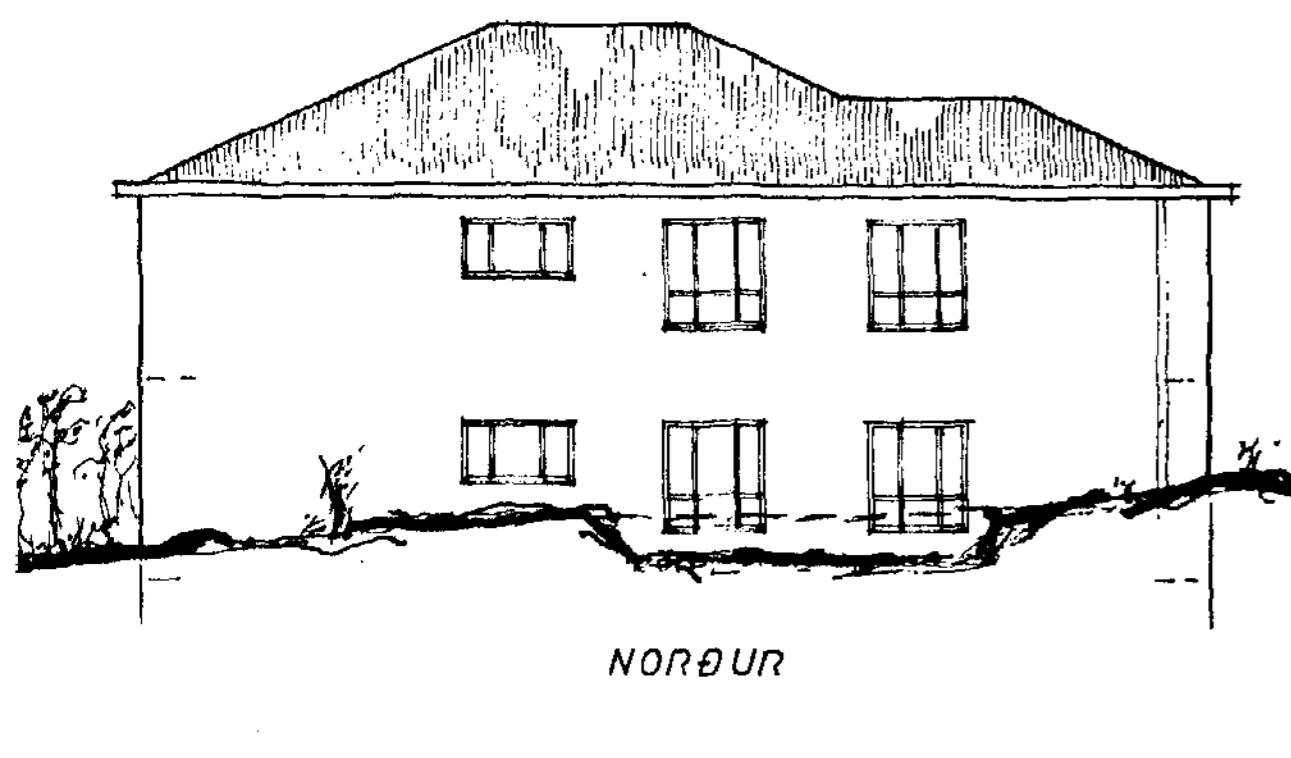


NORÐUR

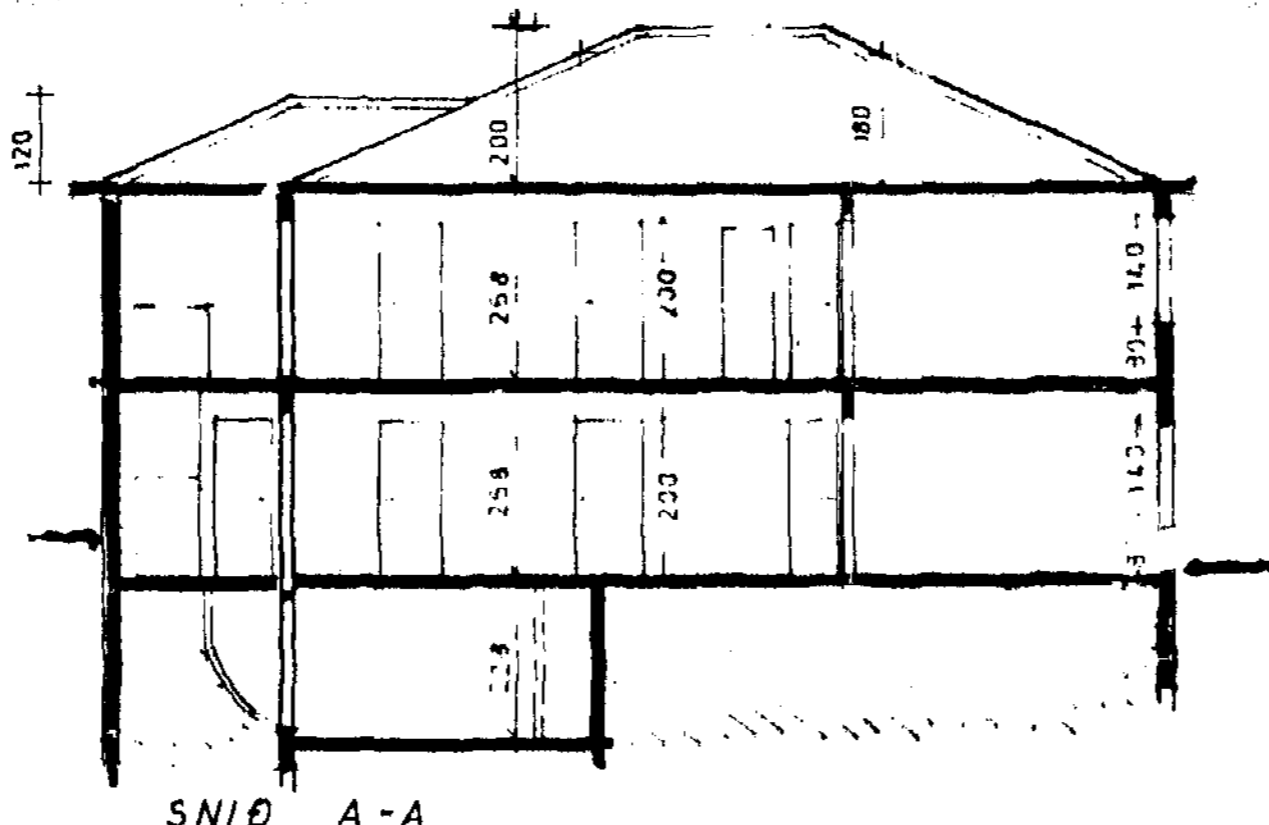


SNID A-A

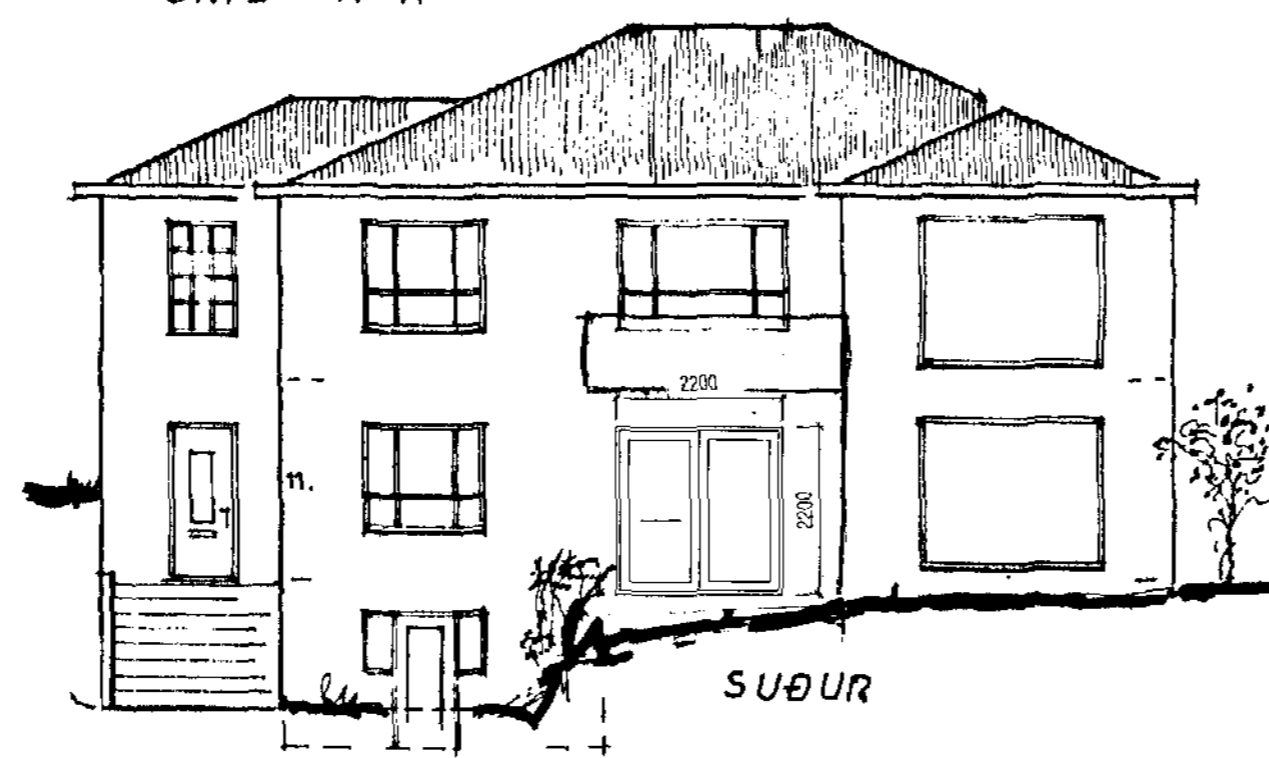

SUÐUR

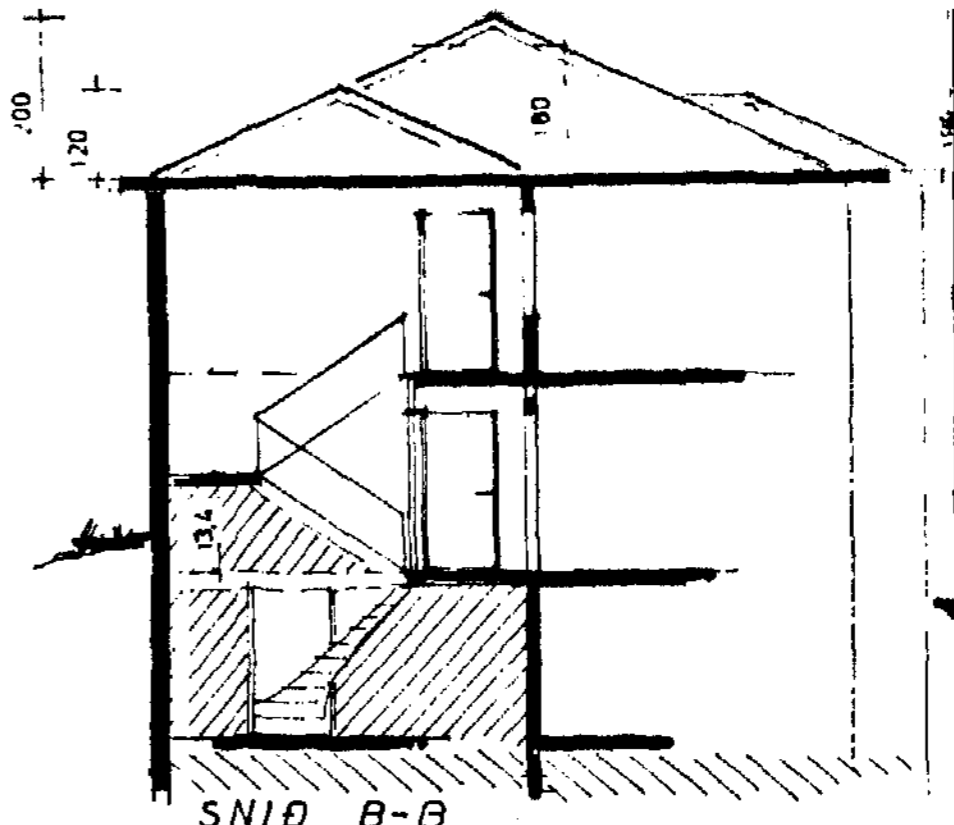

SNID B-B

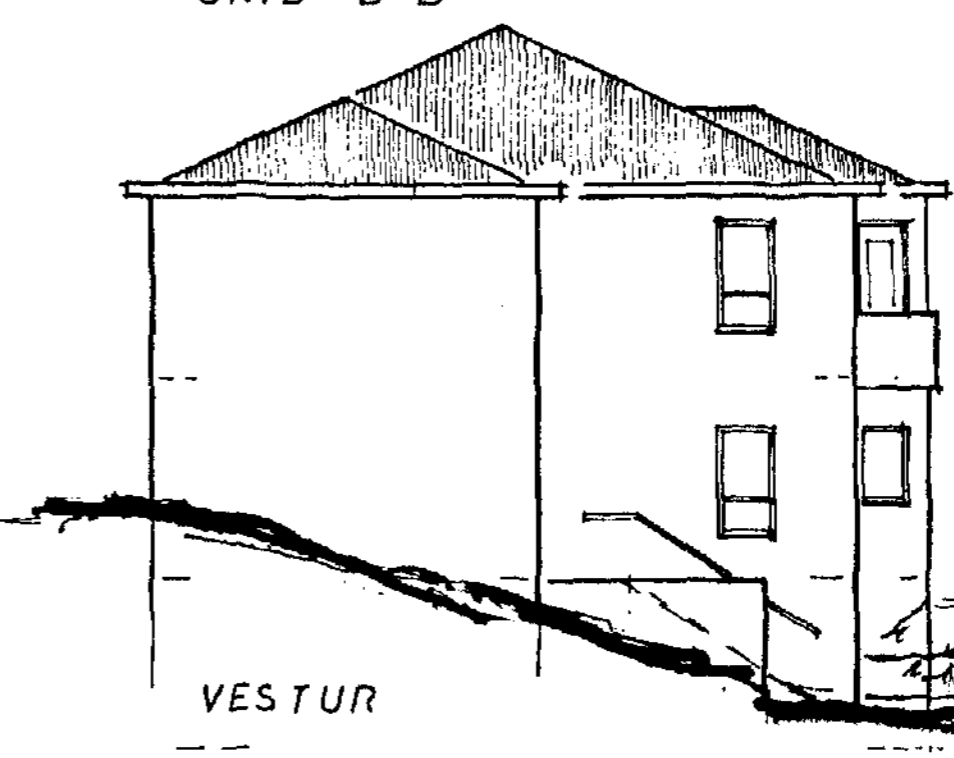

VESTUR

Samþykkt þann
15 OCT 2008
Byggingarfræðingur / Hafnarfirði
Eh. Jón Sigurðsson

Sunnuvegur 11 – Hafnarfirði




Breyting á byggingarnefndartekningu - 1. hæð

Breyting á byggingarnefndartekningu nær til rennihurðar í borðstofu 1. hæðar. Setja upp rennihurð sem er 2.20 x 2.20 metrar að stærð. Núverandi gluggi er 2.20 metrar að breidd og 1.40 m að hæð og er því aðeins verið að setja síðari glugga sem er opnanlegur. Helmingur hurðarinnar opnast og hinn helmingurinn er fastur. Í hurðar-karmi er gert ráð fyrir loftun til að tryggja loftstreymi þó rennihurðin sé lokuð.

Með rennihurðinni verður möguleiki að nýta garðinn betur og auk þess kemst meira sólarljós og birta inn í íbúðina. Rennihurðin er staðsett undir svölum efri hæðar og er nokkuð varin fyrir veðri.

A grunnmynd 1. hæðar hefur verið sett inn rennihurð og á útliti suðurhlíðar hefur verið sett inn rennihurð í samræmi við ofangreindar stærðir.

Upphaflegur hönnuður ókunnur. Breytingar-uppdráttur þessi byggir á uppdrátti unnum af Steinarri Geirðal, byggingarfræðingur B.F.f., knt 040138-3829 sem samþykkuð af byggingarfulltrúa 18. apríl 1997.

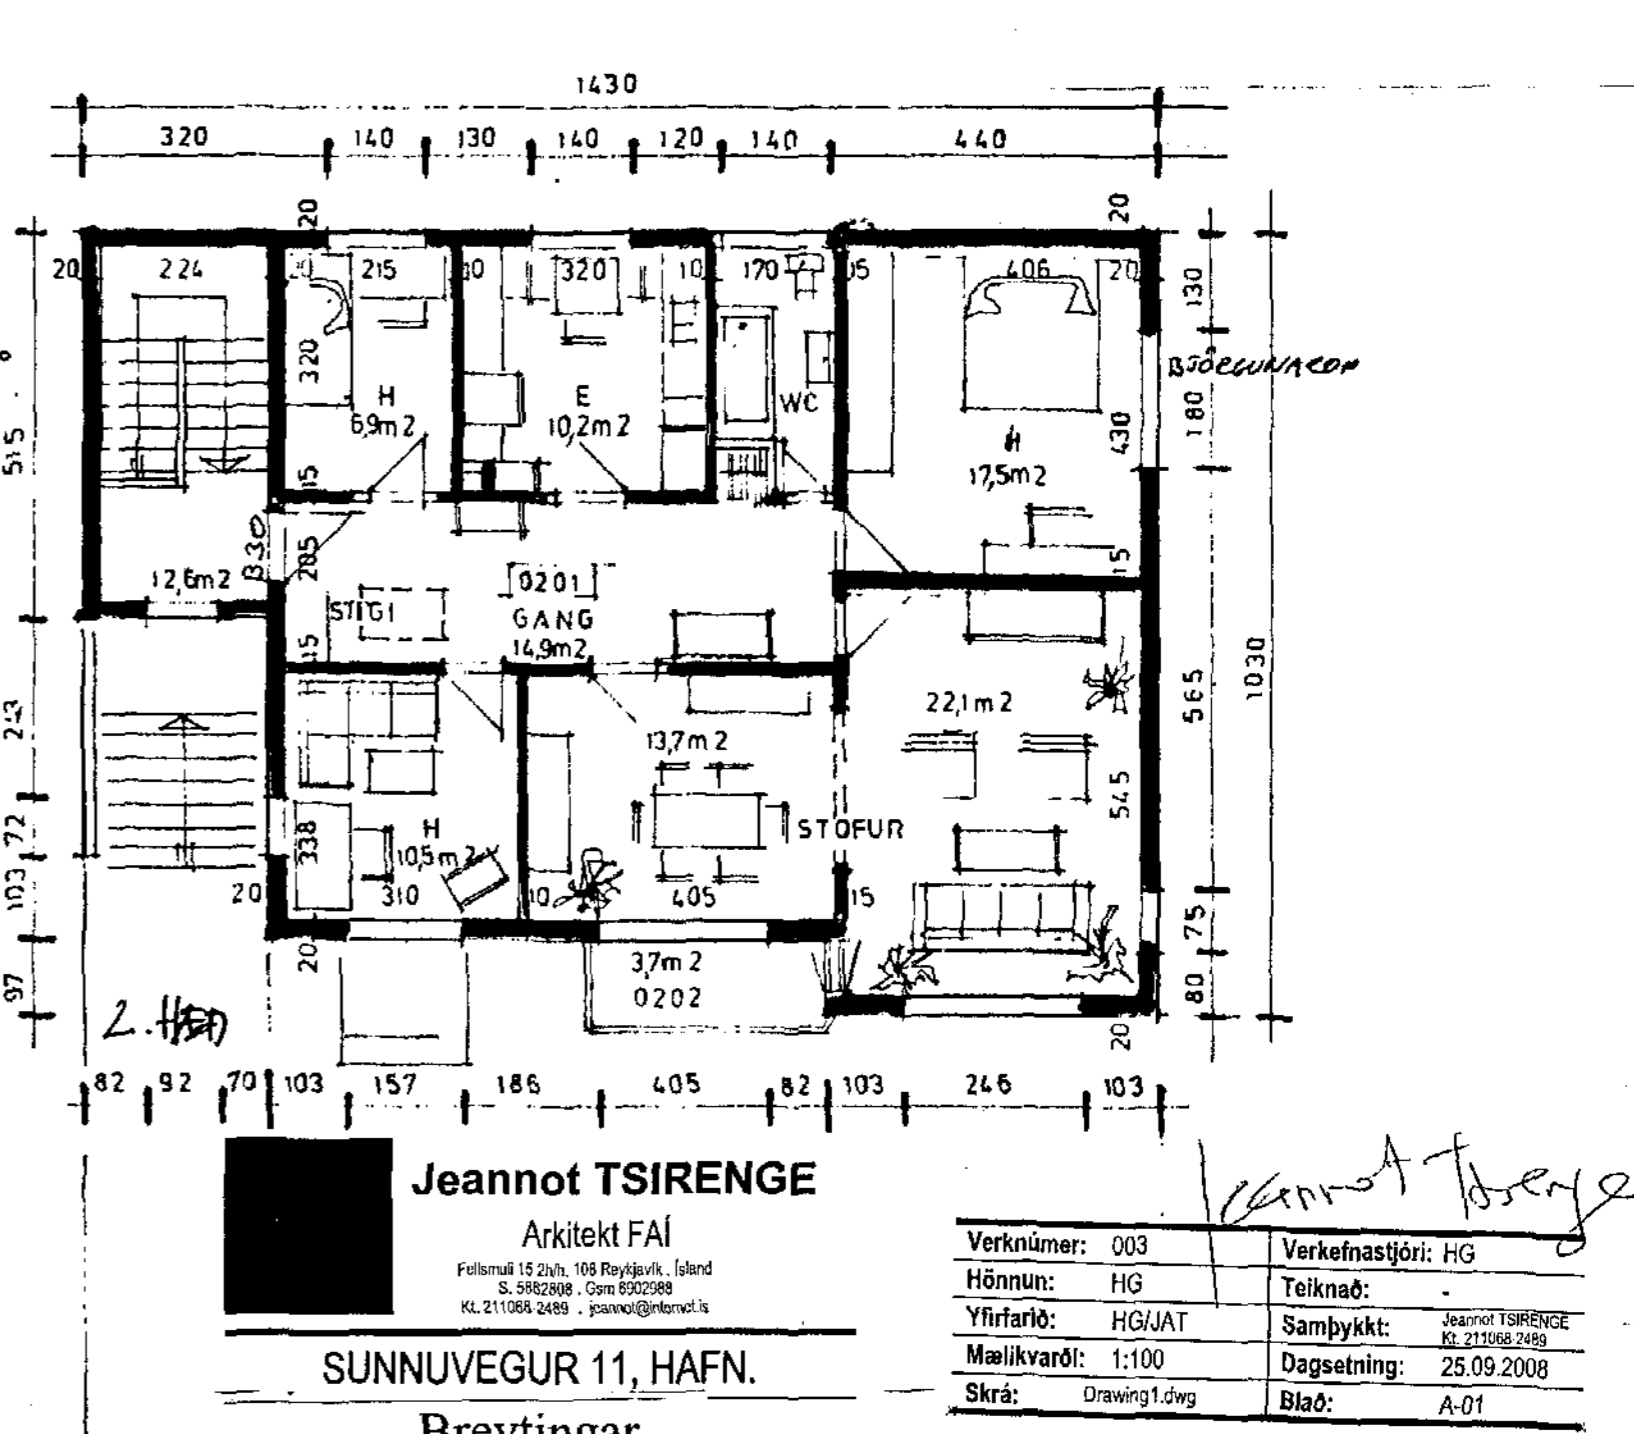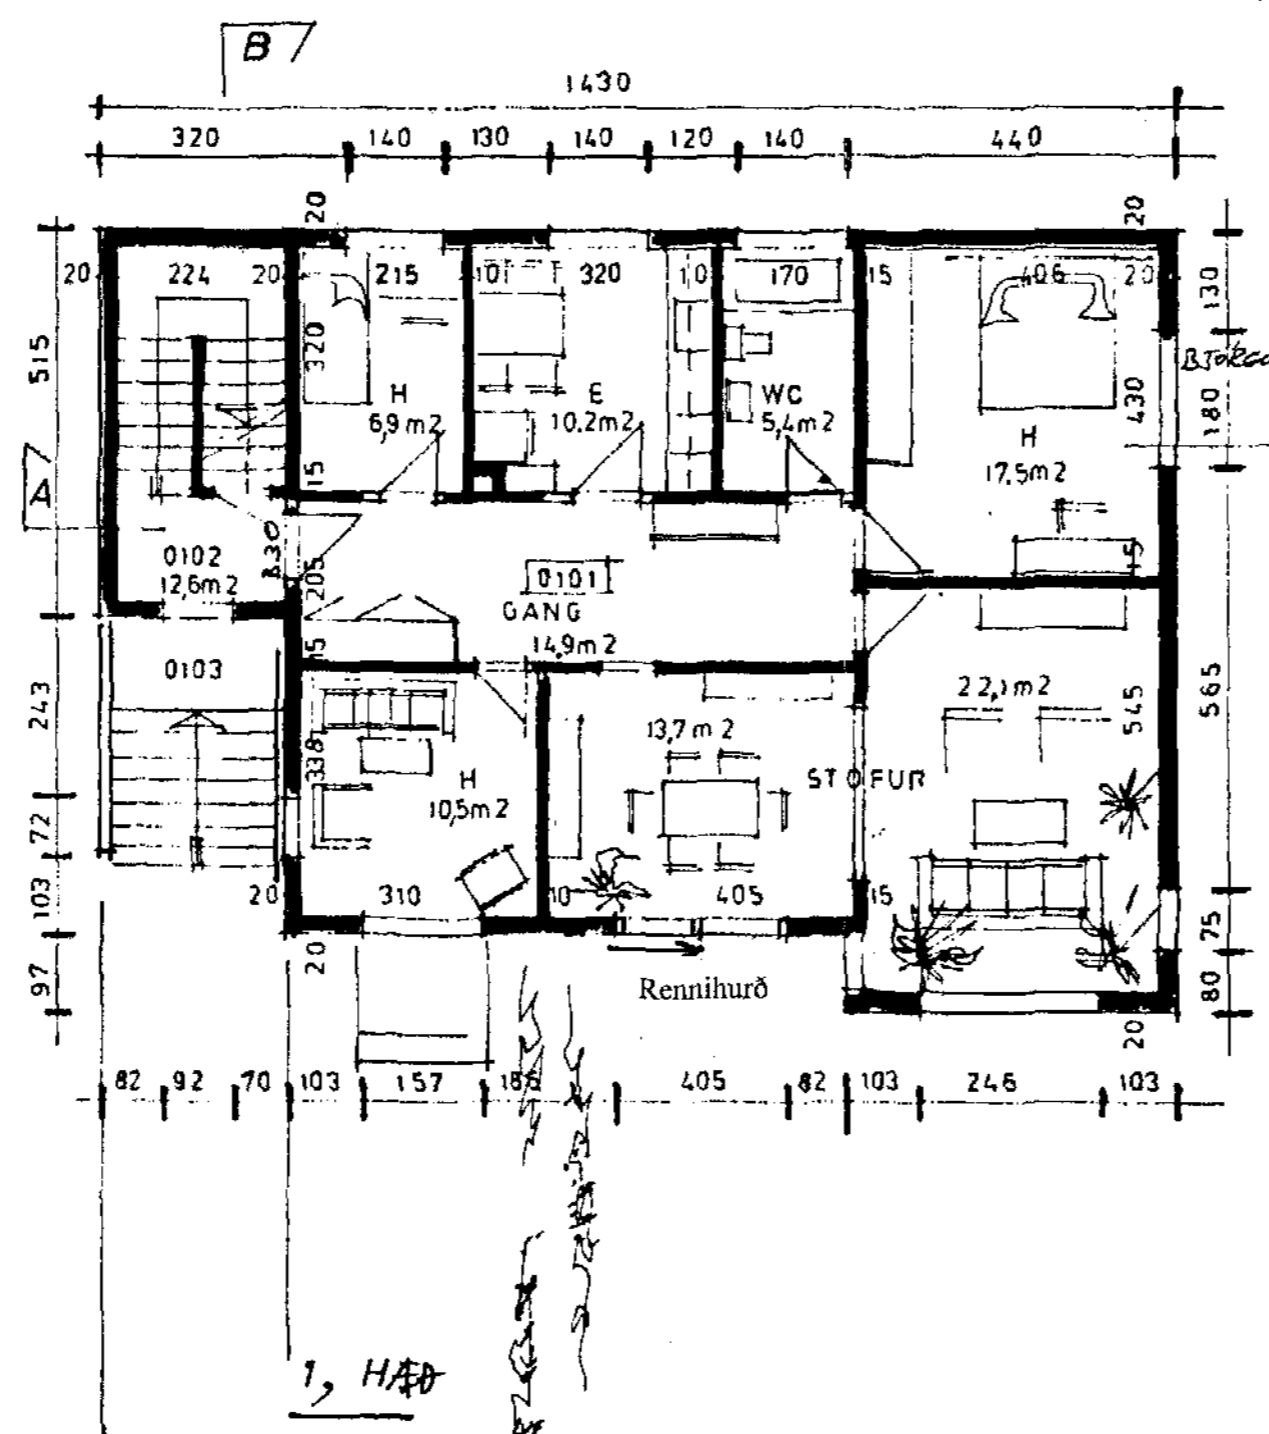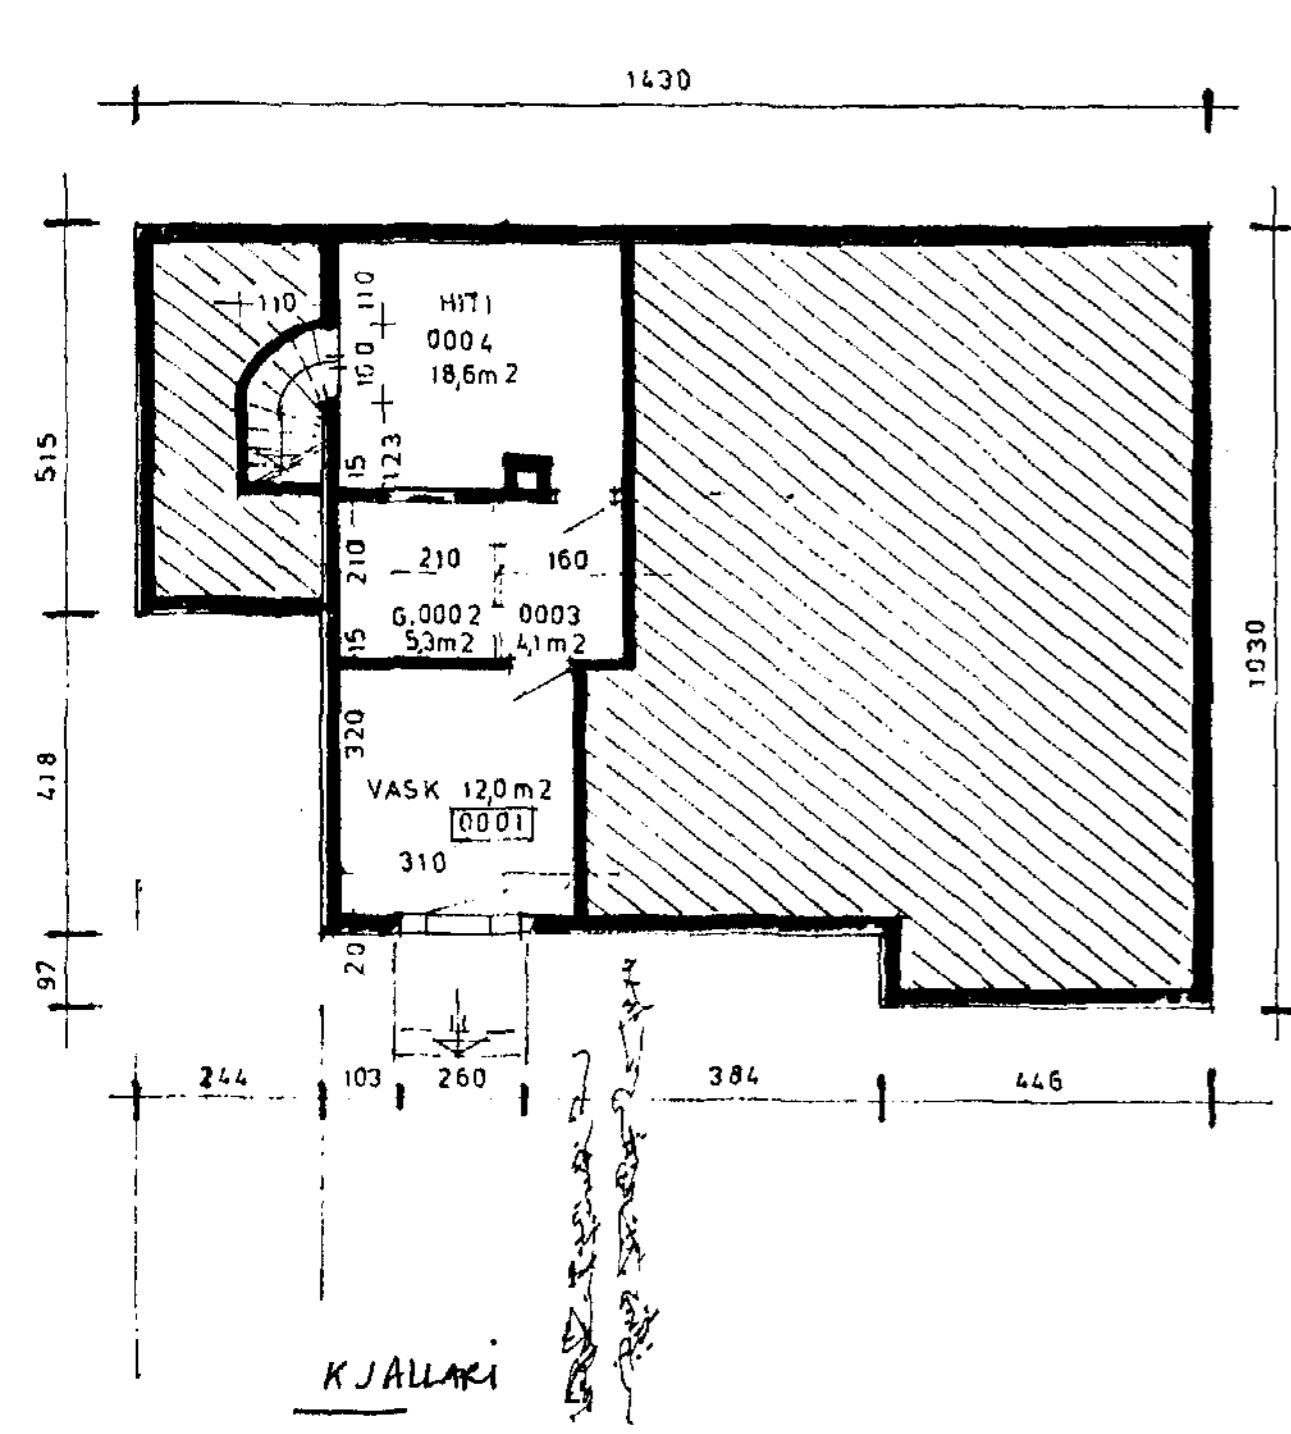

Jeannot TSIRENGE
Arkitekt FAI
Fellsmúli 15 2.vh, 108 Reykjavík, Ísland

SUNNUVEGUR 11, HAFN.
Breytingar

Verknúmer: 003	Verkefnastjóri: HG
Hönnun: HG	Teiknað: -
Yfirfarið: HG/JAT	Samþykkt: Jeannot TSIRENGE Kl. 211088 2489
Mælikvarði: 1:100	Dagsetning: 25.09.2008
Skrá: Drawing1.dwg	Blað: A-01