


Uppdráttur yfirfarinn. 2008.07.12  
 Ragnar G. Gunnarsson tæknifræðingur  
 Brunahönnuður. Kt: 110947-2839

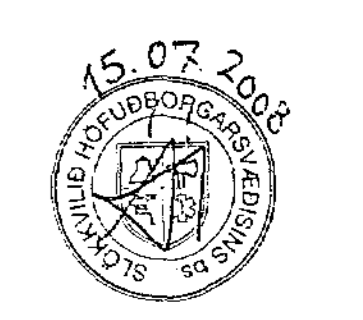

2007.05.16. LÖFTRESSA, LÖFTRESTING RÚMFRÓÐ  
 2007.05.21. REINSLIÐAR PLAN FÖRÐAR, HREIÐISIS ÚTL. HVA. ÖKULAGI BREVTT  
 2007.05.30. STJÓLVESISSAMFANGUR BRUNNAÐAR/LÖFTMÁR/REINSLIÐUR, TEXTI  
 2007.05.31. TEXTI LAGFRÆÐA, REINSLIÐI STJÓRKAÐUR  
 2007.06.10. HLEIÐURKARÐARHÖNIN 4. GRUNNMÝND, HNTOK, TEXTI, LÖFTRESTING  
 LÖFTRENDU BREVTT.  
 ÓSEYRARBRAUT 29 HAFNARFJÖRÐUR  
 BRUNAVARNAUPPDRÁTTUR  
 GRUNNMÝND 2 HÆÐAR  
 HANNAÐ : . SK TÆKNAÐ : . SK DAGS : . 2008.07.12 PRV : . 1050 VERN : . X  
 SVEINIR KARLSSON TÆKNIFRÆÐINGUR FTFI  
 HRAUNBRÚN 12 220 HAFNARFJÖRÐUR  
 S.896 4005 NETF. SVENNI@SMNET.IS KT.1312U7-2069

TEIKNISTOFA

A-2-B