


Samþykkt þann
10 SEP 2008


Byggingafulltrúinn í Hafnarfirði
F.h. Jón Sigurðsson

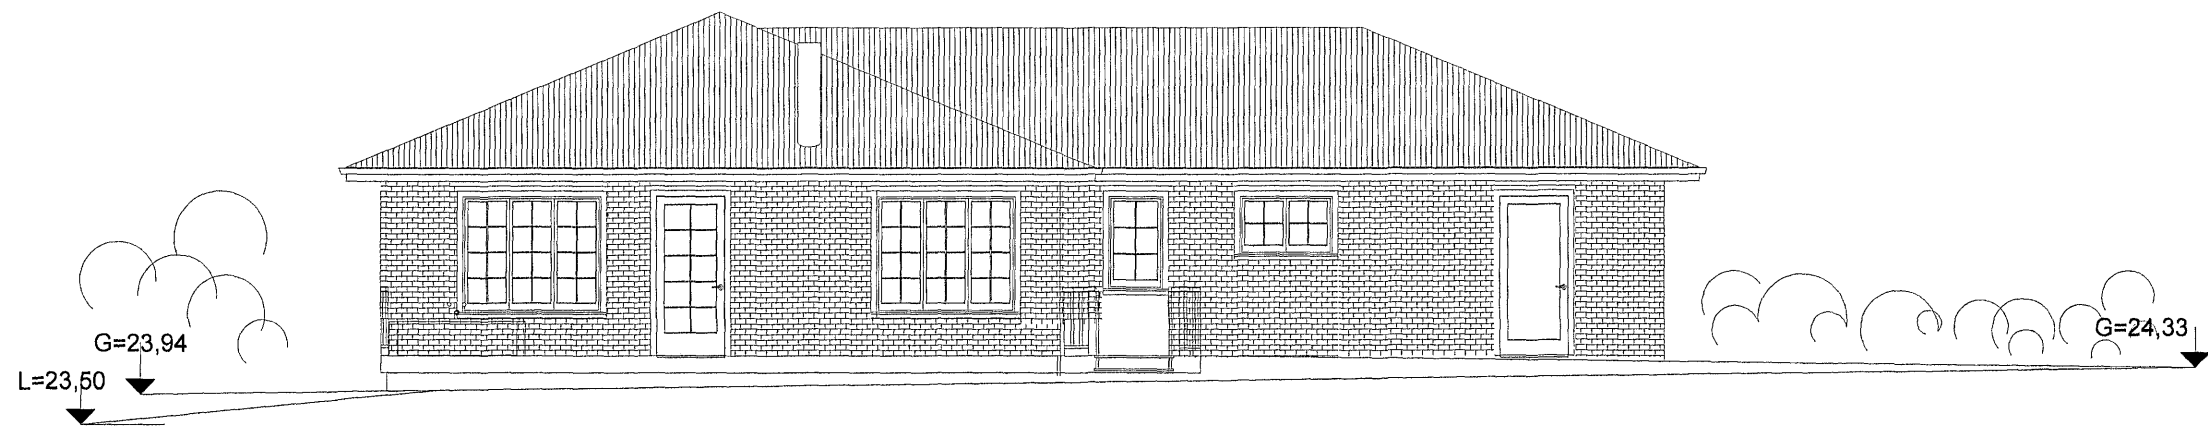


SUÐURHLIÐ, 1:100



VESTURHLIÐ, 1:100

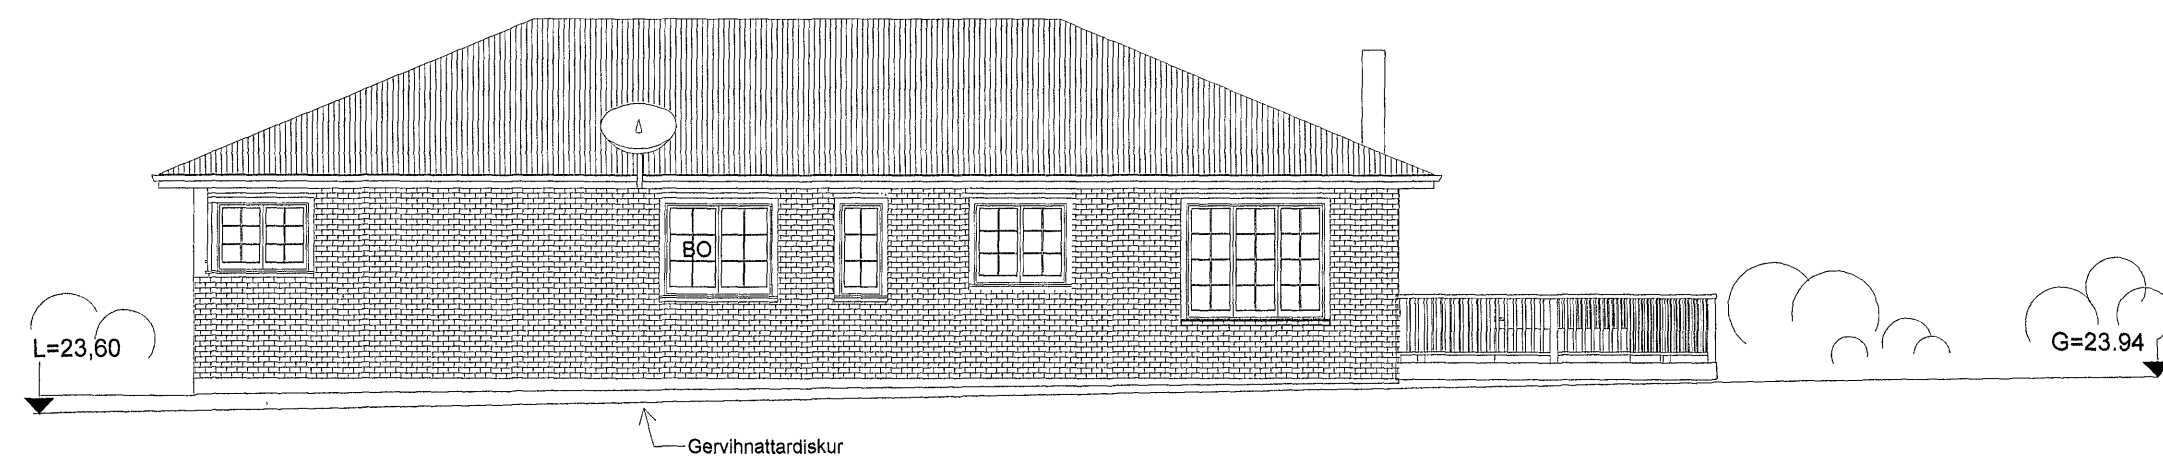

NORÐURHLIÐ, 1:100

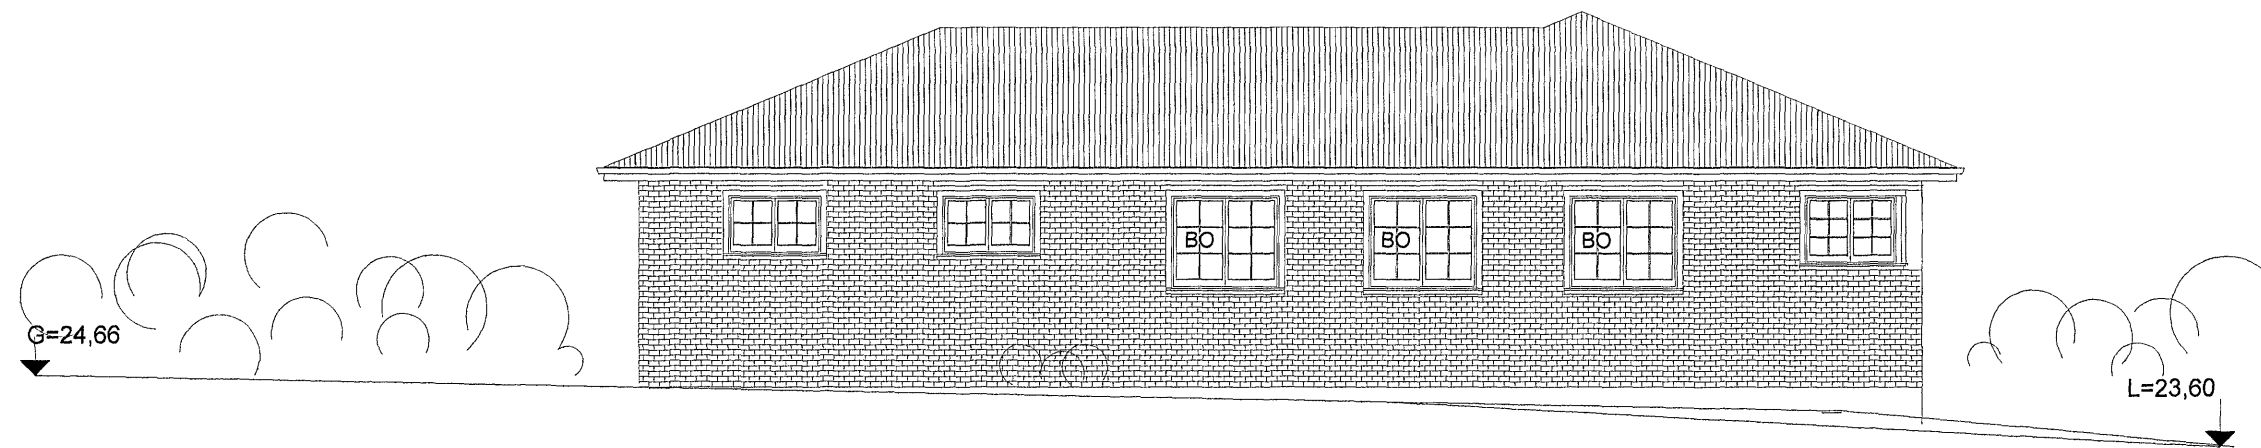

AUSTURHLIÐ, 1:100

Breytingar: A-Gluggi í bílg.færður fær herb.glugga
B-05.09.2008-Horngluggi lagf. Múrsteinsklæðning

HUGVERK HÖNNUNARÞJÓNUSTA
STEFÁN INGÓLFBSSON ARKITEKT
Laxalind 2-stefanlax2@simnet.is s: 848-1316

Glitvellir 17, Hafnarfirði

Kópavogi 22.06.2006
Verkefni nr. 332

010251-4359
Teikning nr 0332-sting- 0003-B