




Samþykkt þann

1 g SEP 2008


Byggingafróðingur í Hafnarfirði
Eh. Jón Sigurðsson

Samræmingarhönnuður: Guðni Tyrfinngsson 100956-3499

Dagsetning: 18.08.2008

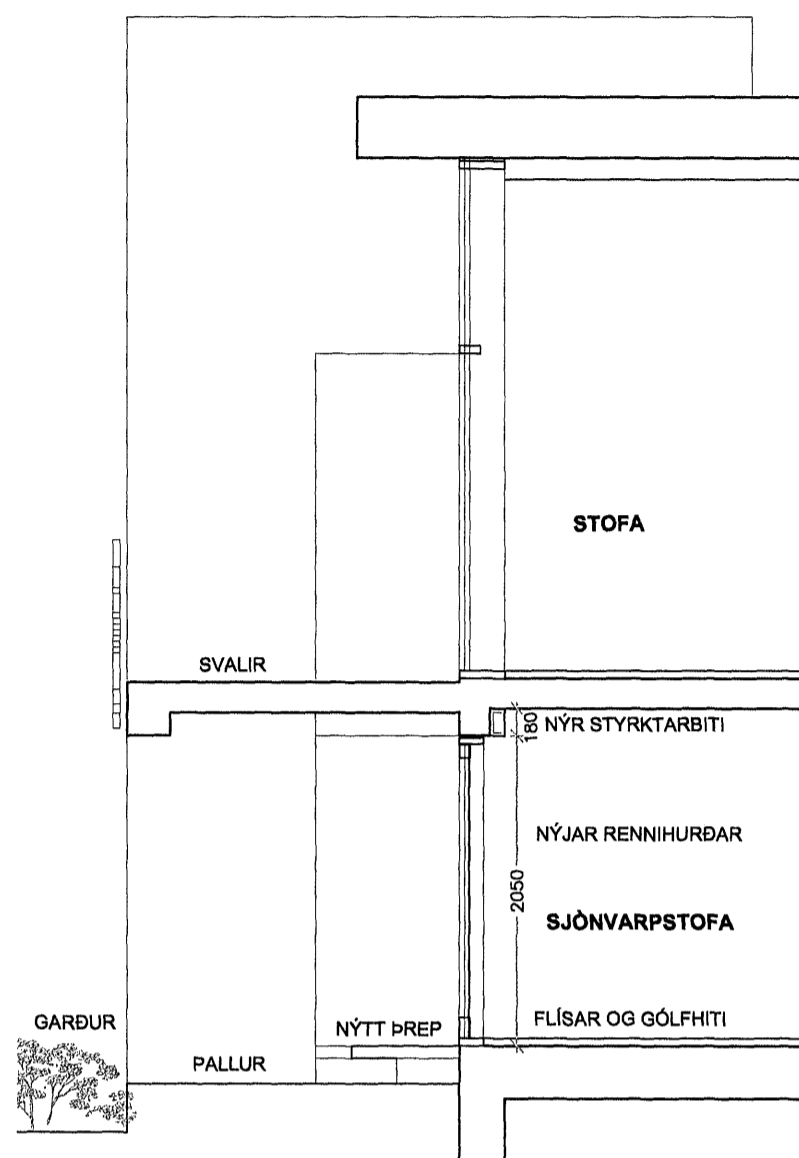


SNEIÐING 1:50

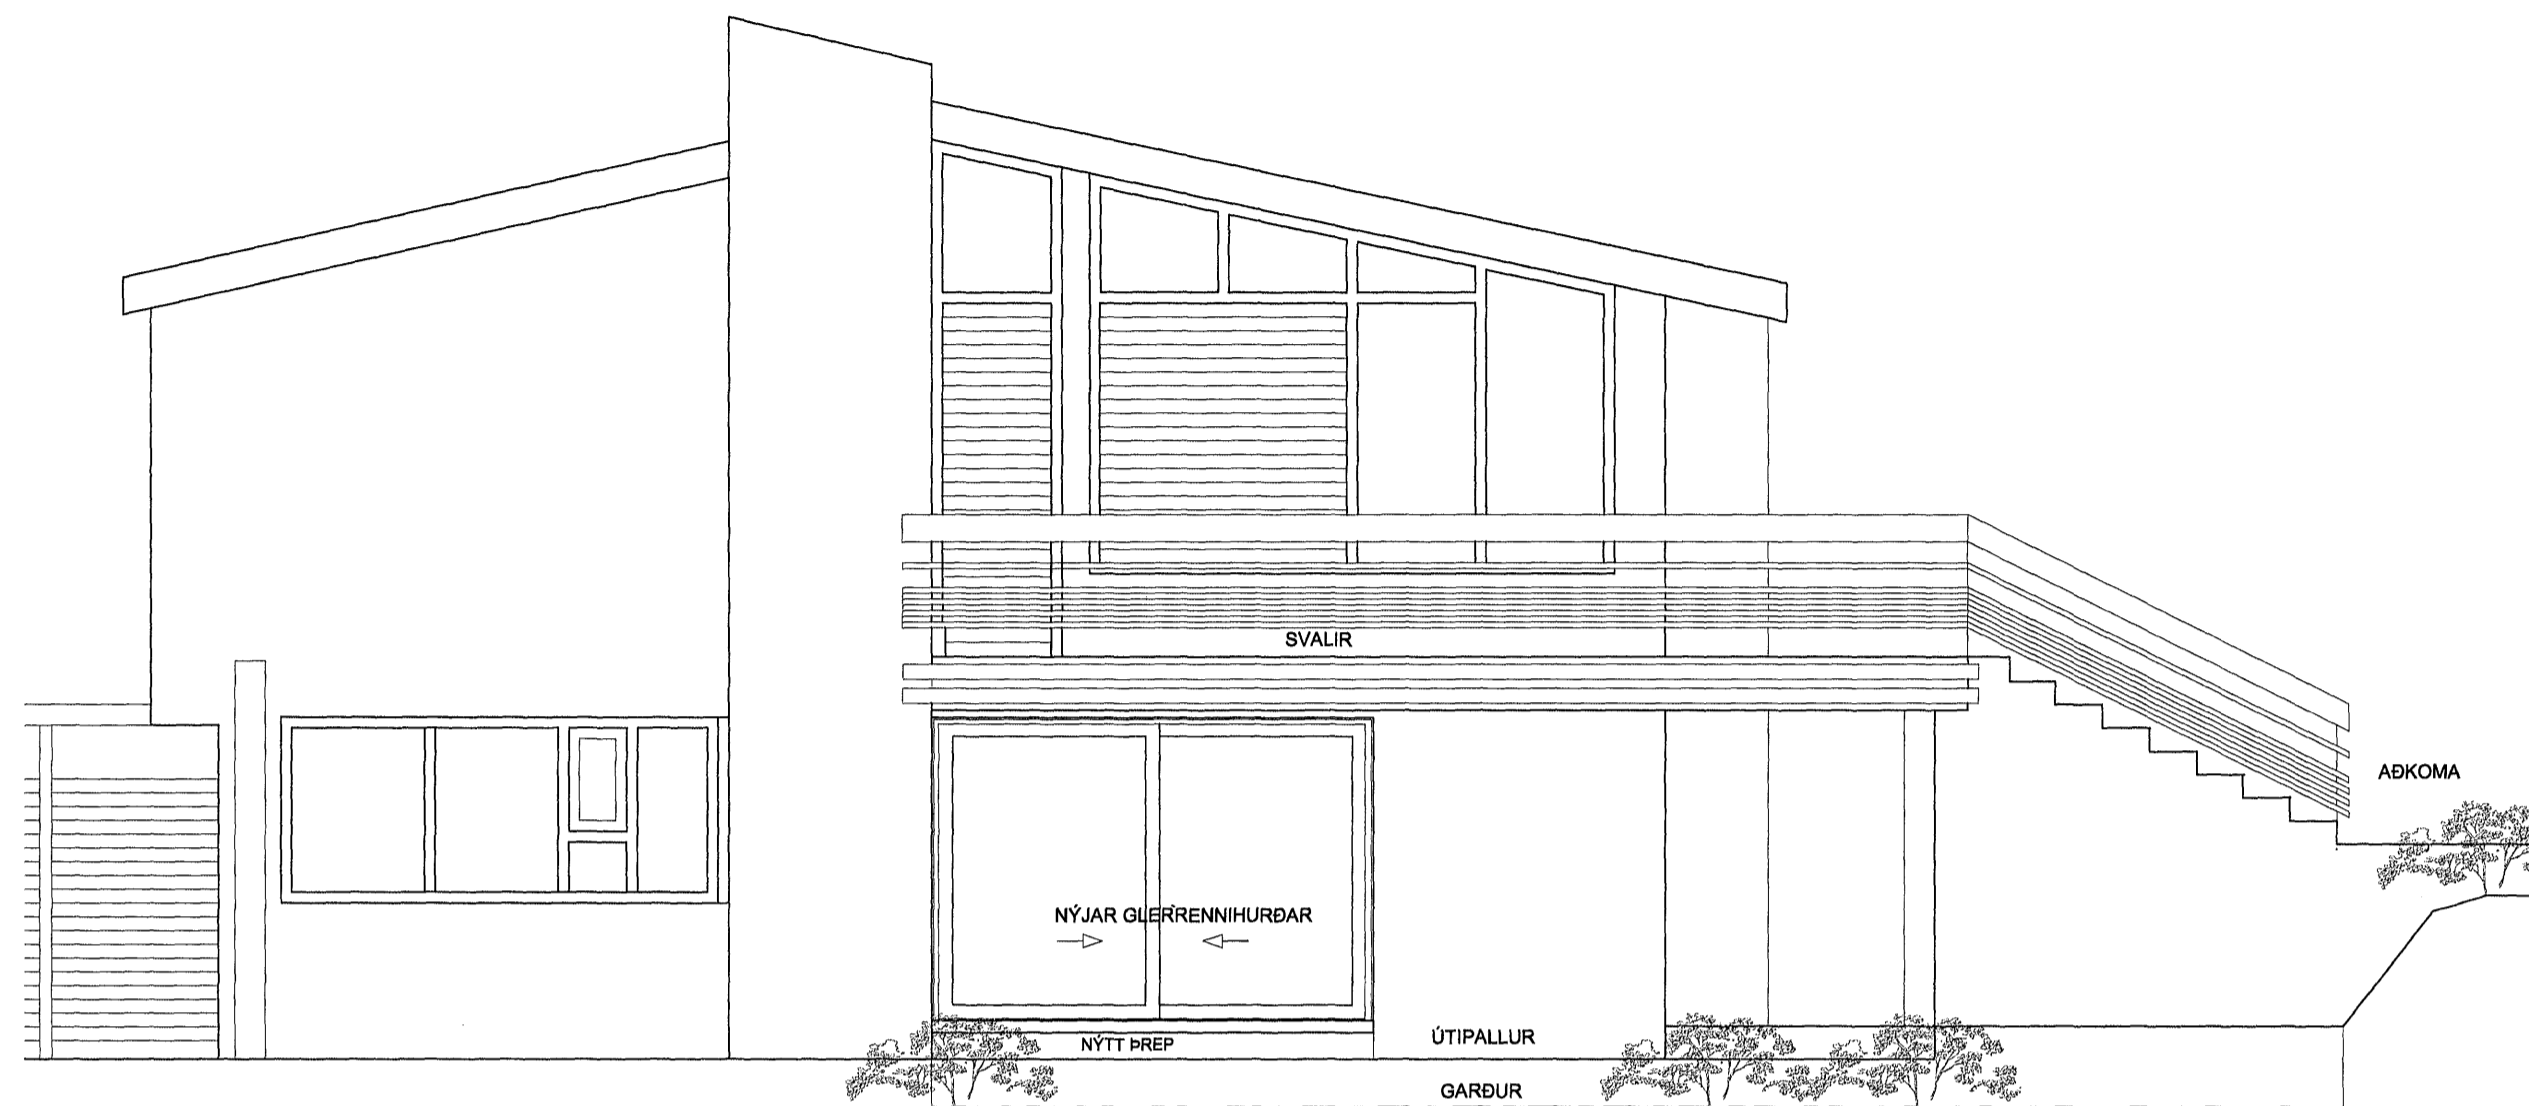


ÚTLIT VESTUR

ÚTLITSMYND EFTIR BREYTINGU 1:50

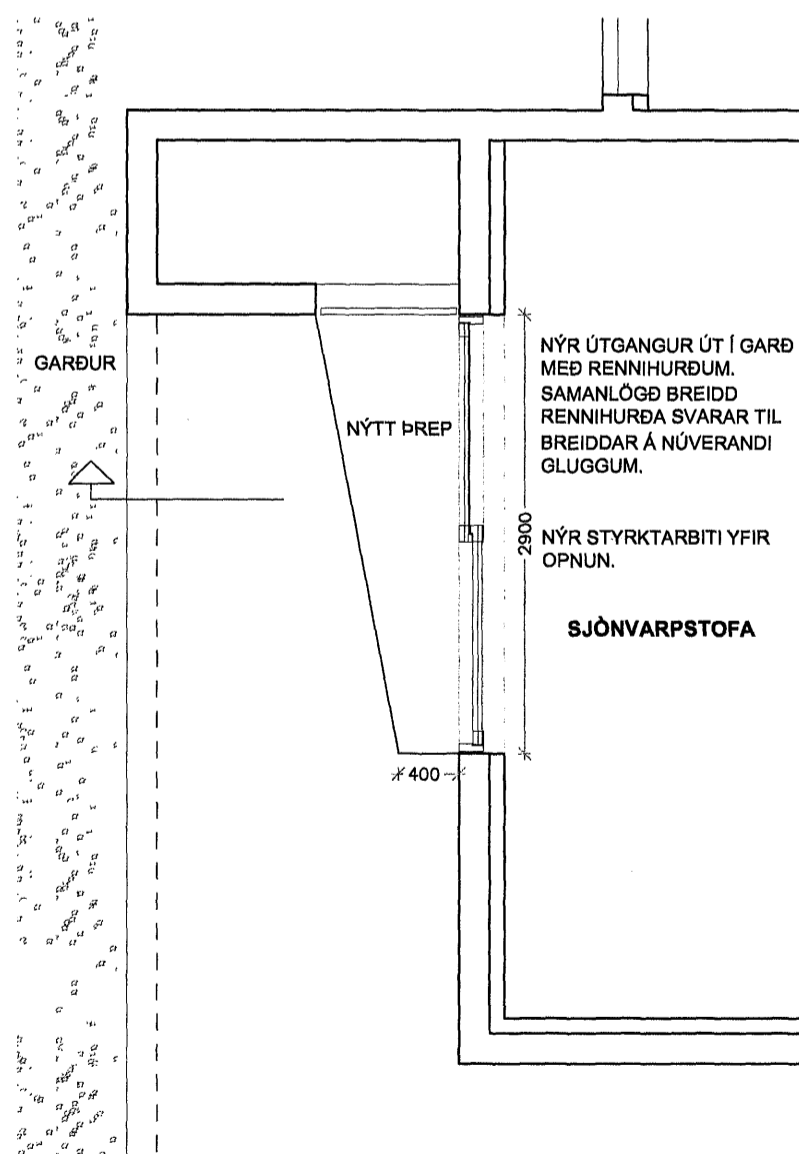

GRUNNMYND 1:50

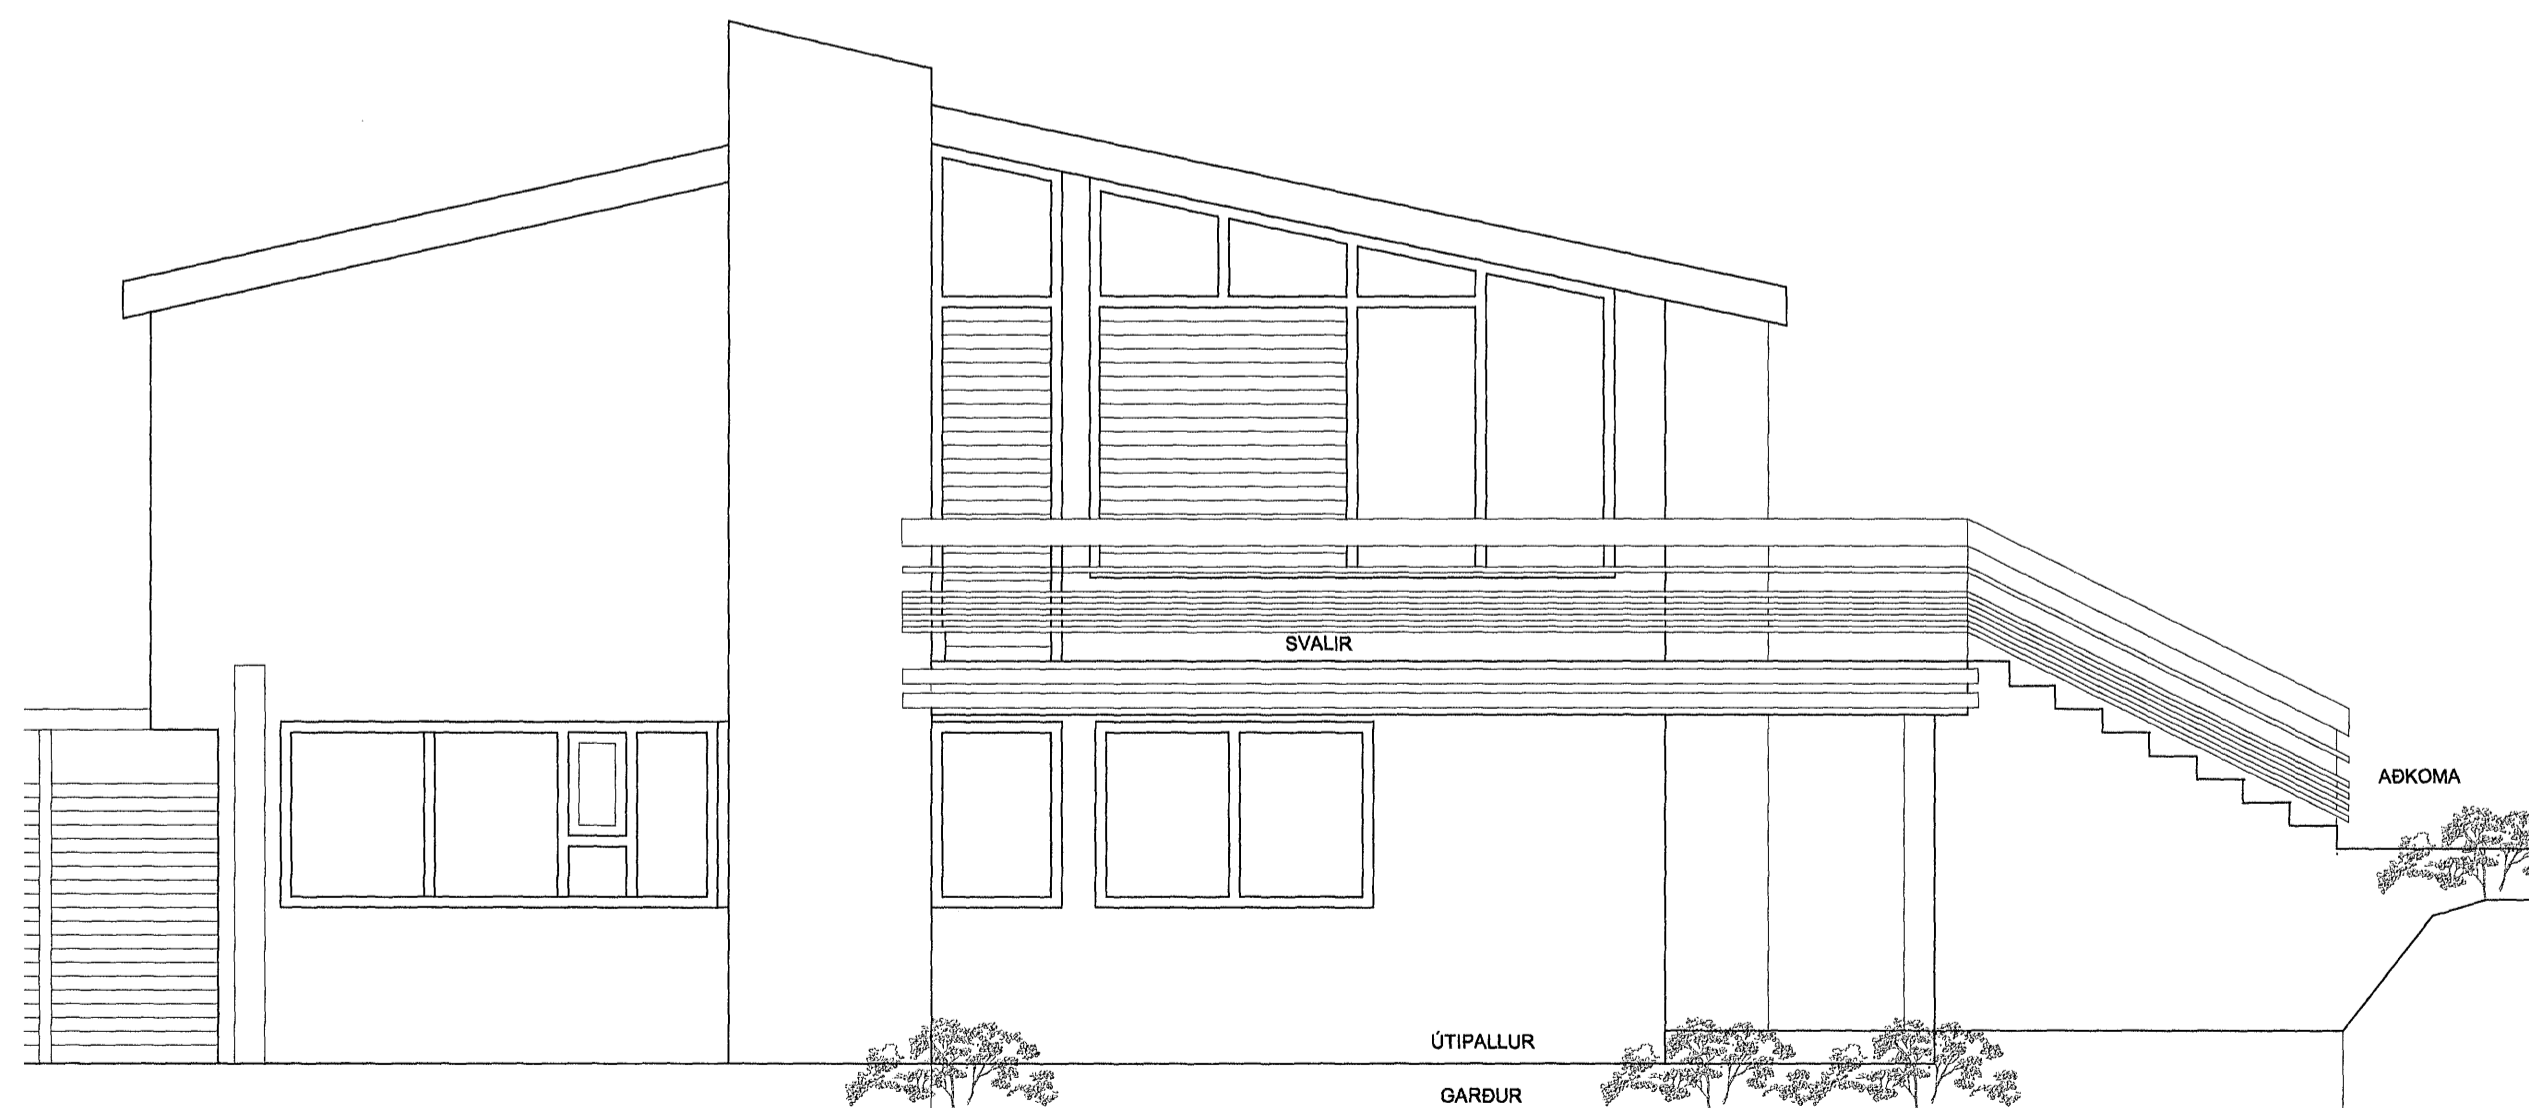

ÚTLIT VESTUR

ÚTLITSMYND FYRIR BREYTINGU 1:50

EINBÝLISHÚS
VÍÐIVANGUR 6, 220 HAFNARFIRÐI

AÐALUPPDRAÐTUR
ÚTLITSMYND, GRUNNMYND, SNEIÐING

TEIKNING NR: A 01

MÆLIKVÆÐI: 1:50

GASSA arkitekter Nørrebrogade 176 DK-2200 København N
S: +45 39616169 gassa@gassa.dk

Yfirfarið: Auður Alfreðsdóttir

Samþykkt: Guðni Tyrfinngsson

Kt: 100956-3499

Dagsetning: 18.08.2008

GASSA ARKITEKTAR