




Samþykkt þann


24 SEP 2008

Byggingafulltrúi í Hafnarfirði
F.h. Jón Sigurðsson

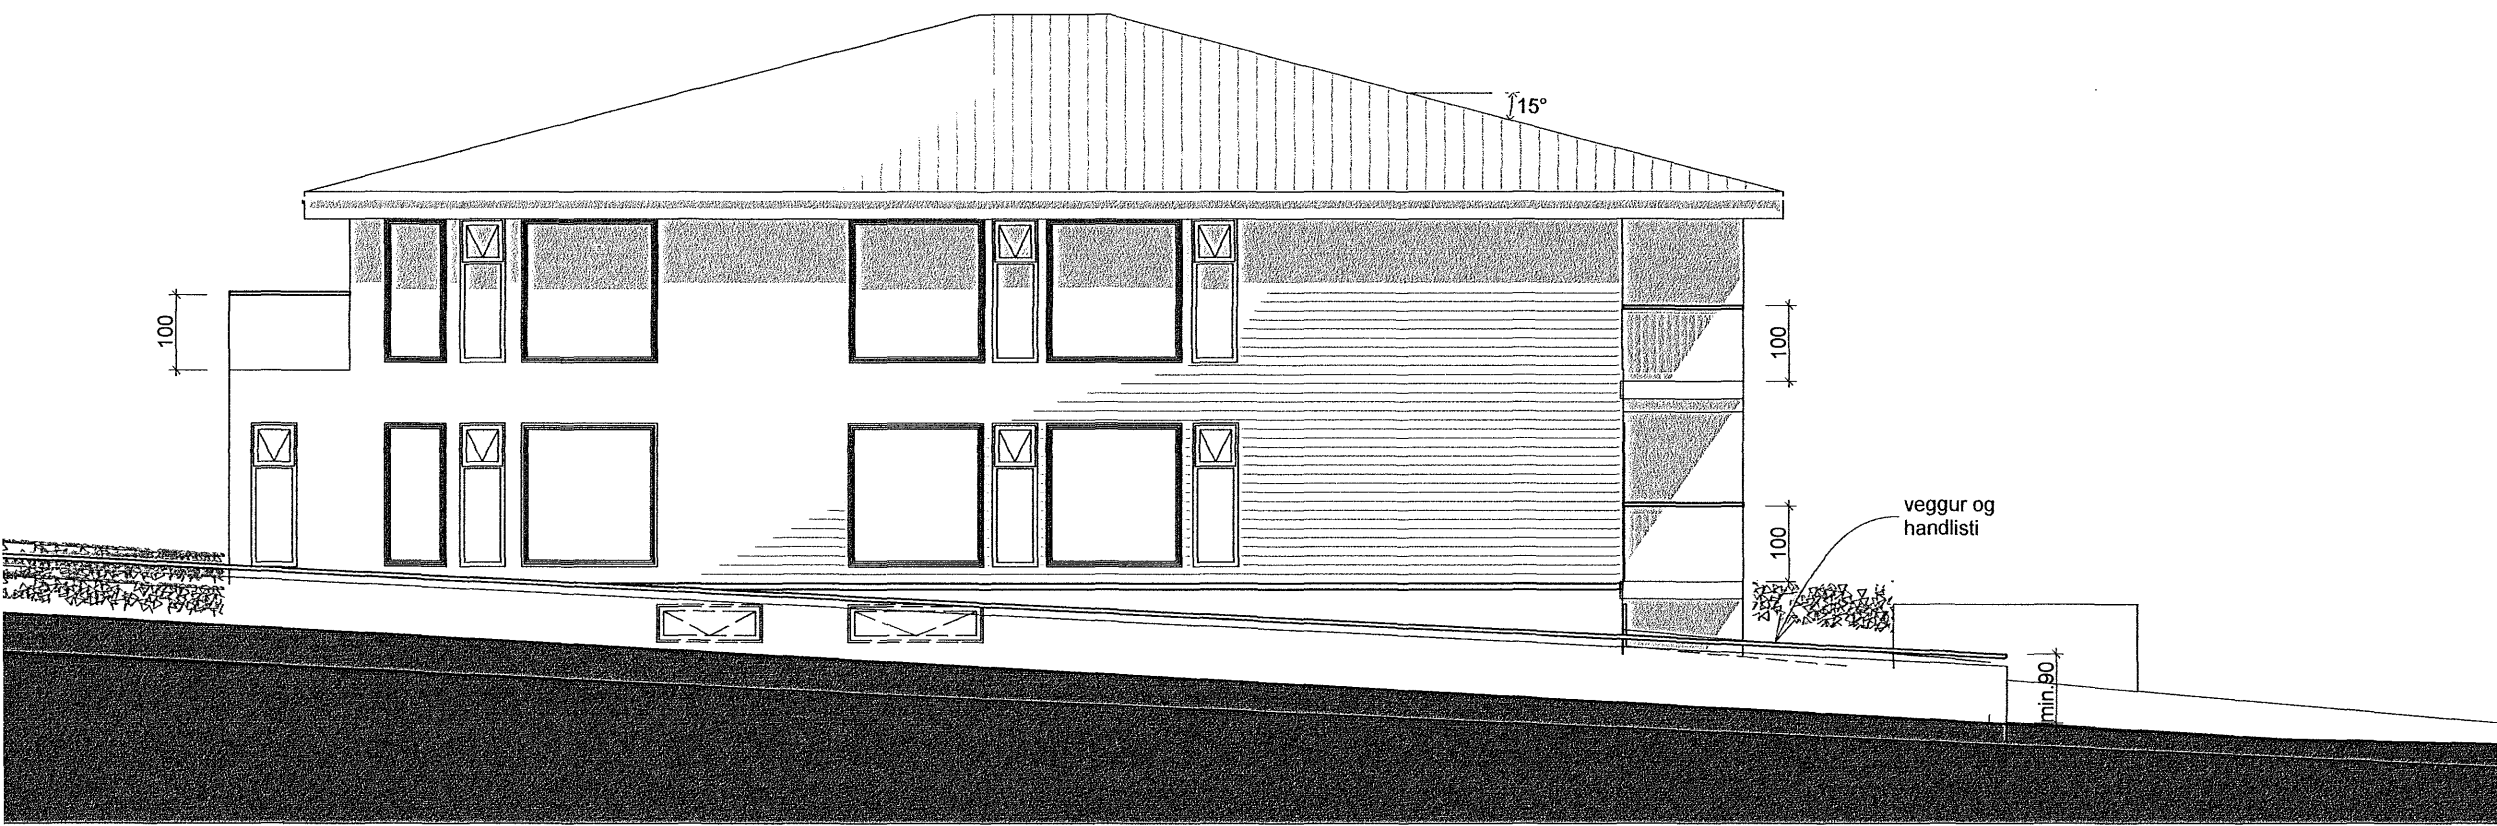


Vestur hlið

1:100

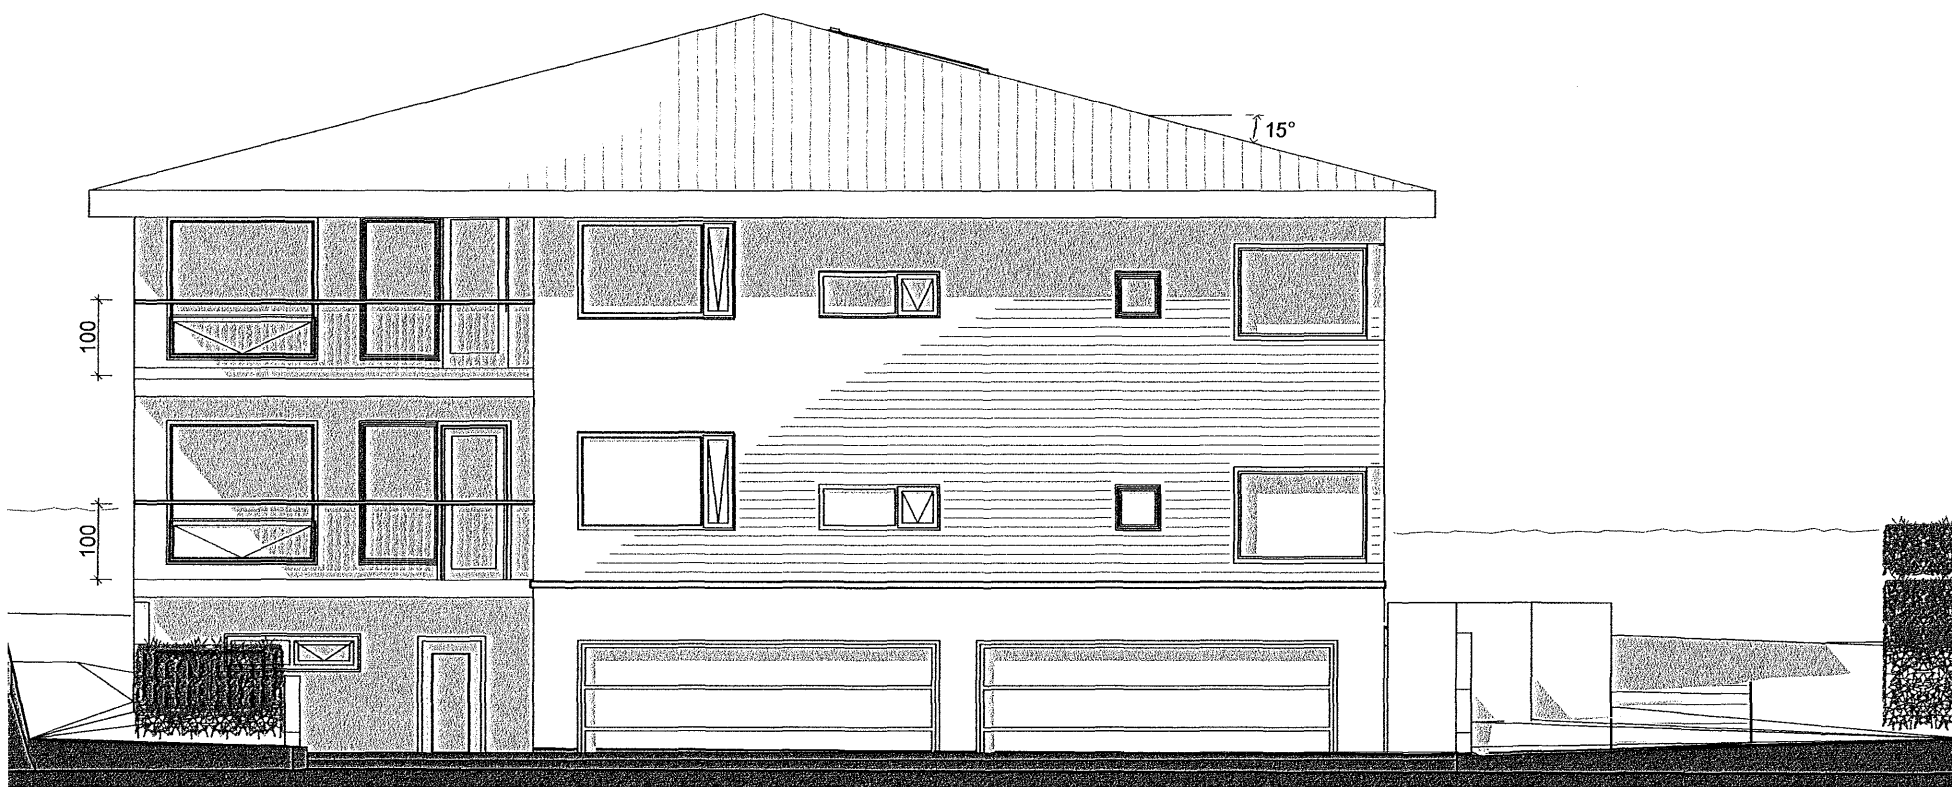


Suður hlið

1:100

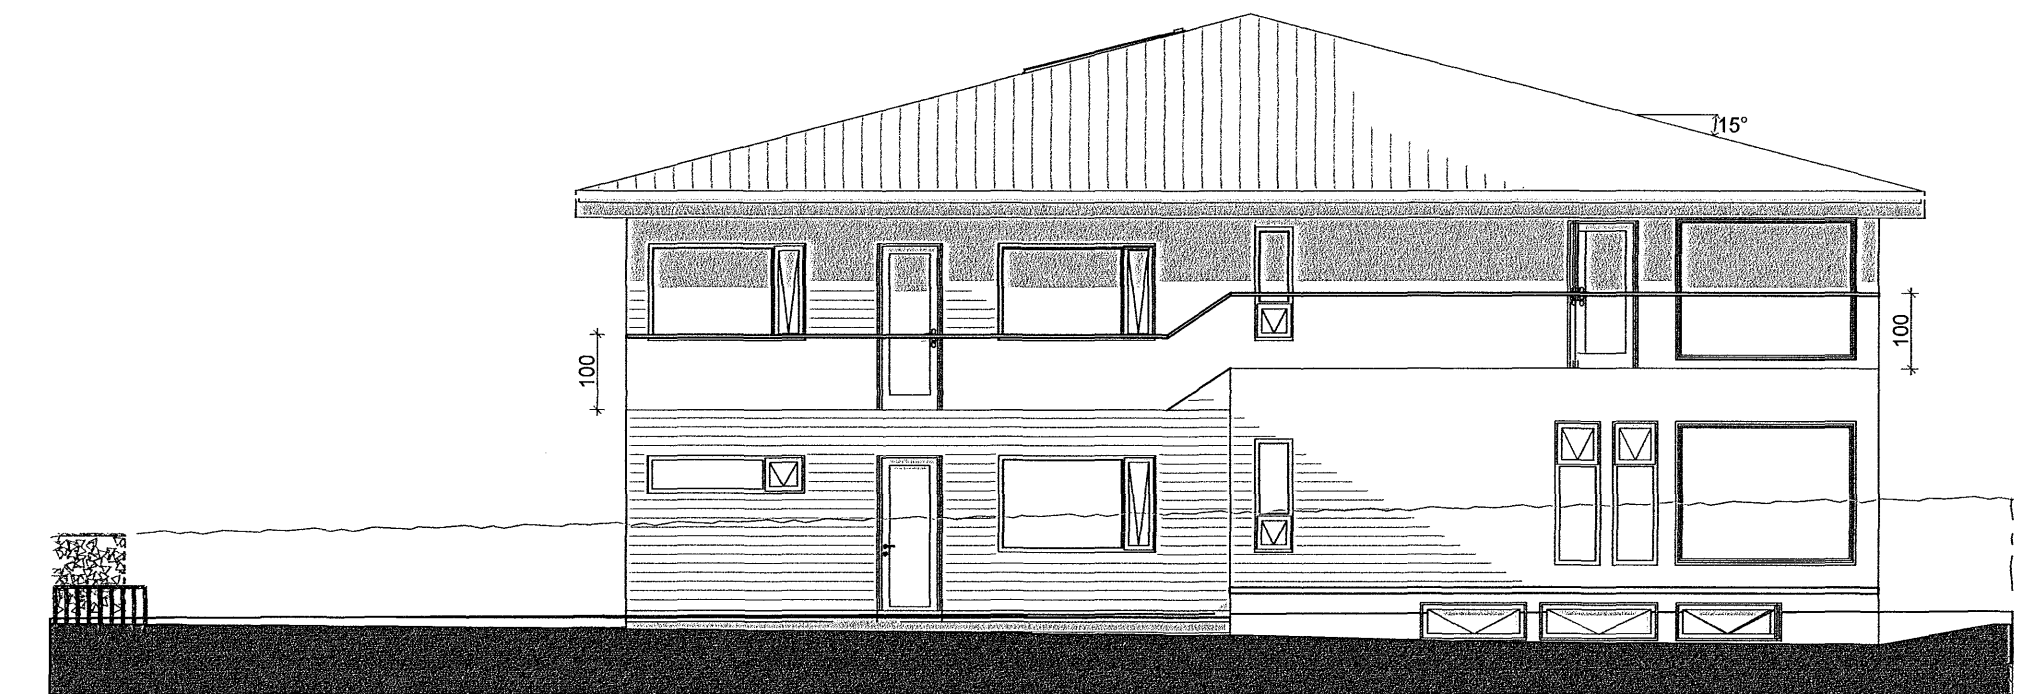

Norður hlið

1:100

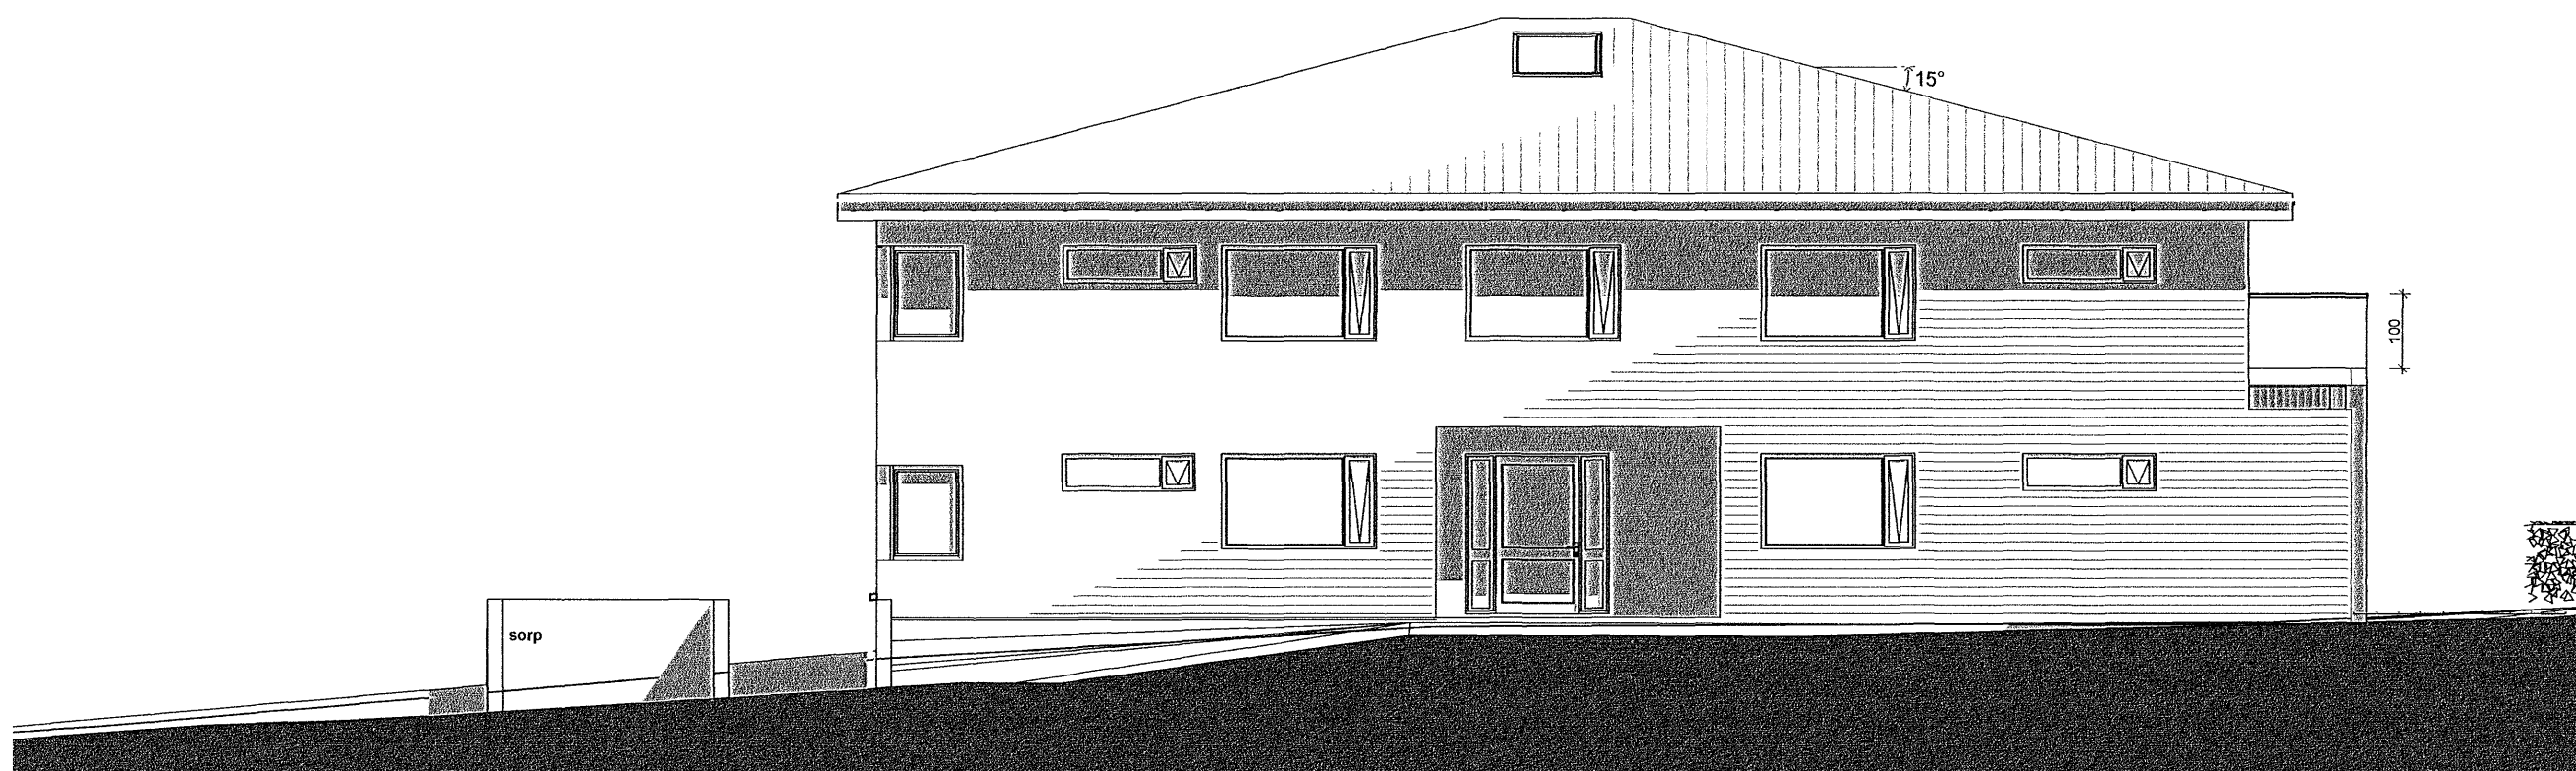

Austur hlið

1:100

+ARKITEKTAR

Álfaskeið 31

reyndarteikning

Útlit

dags.	19.09.08
mkv.	1:100
teikn.	hi
verknr.	0607

Hús er klætt með liggjandi báruáli Keisaragrátt að lit, sökkull drappiðaður. Gluggar og hurðir eru hvítar.

Haraldur Ingvarsson arkitekt	030956-3389
Páll Hjaltason arkitekt	070859-2119
Pormóður Sveinsson arkitekt	050653-5529

A02