



afstöðumynd mkv.: 1:500

Samþykkt þann
 24 SEP 2008
 Byggingafulltrúinn í Hafnarfirði
 F.h. Jón Sigurðsson

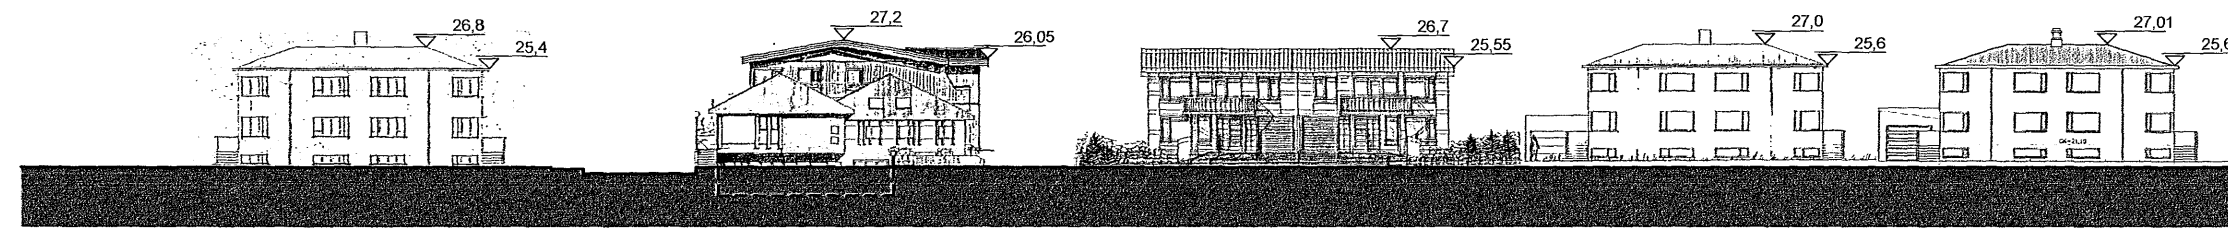

Hæðarpunktur fyrir

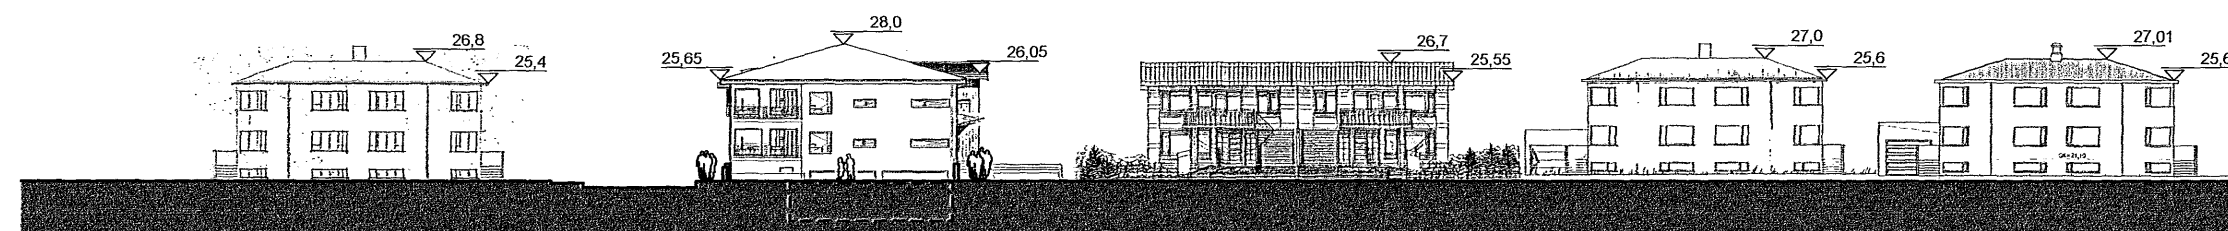

Hæðarpunktur eftir

+ARKITEKTAR

Álfaskeið 31
 reyndarteikningar
 afstöðumynd og hæðarpunktur

dags. 09.09.08
 mkv. 1:500
 teikn. HI
 verknr. 0607

Haraldur Ingvarsson arkitekt 030956 3389
 Páll Hjaltason arkitekt 070859 2119
 Þormóður Sveinsson arkitekt 050653 5529



A00