


Samþykt þann

24 SEP 2008

Byggingafulltrúing í Hafnarfirði
F.h. Jón Sigurðsson

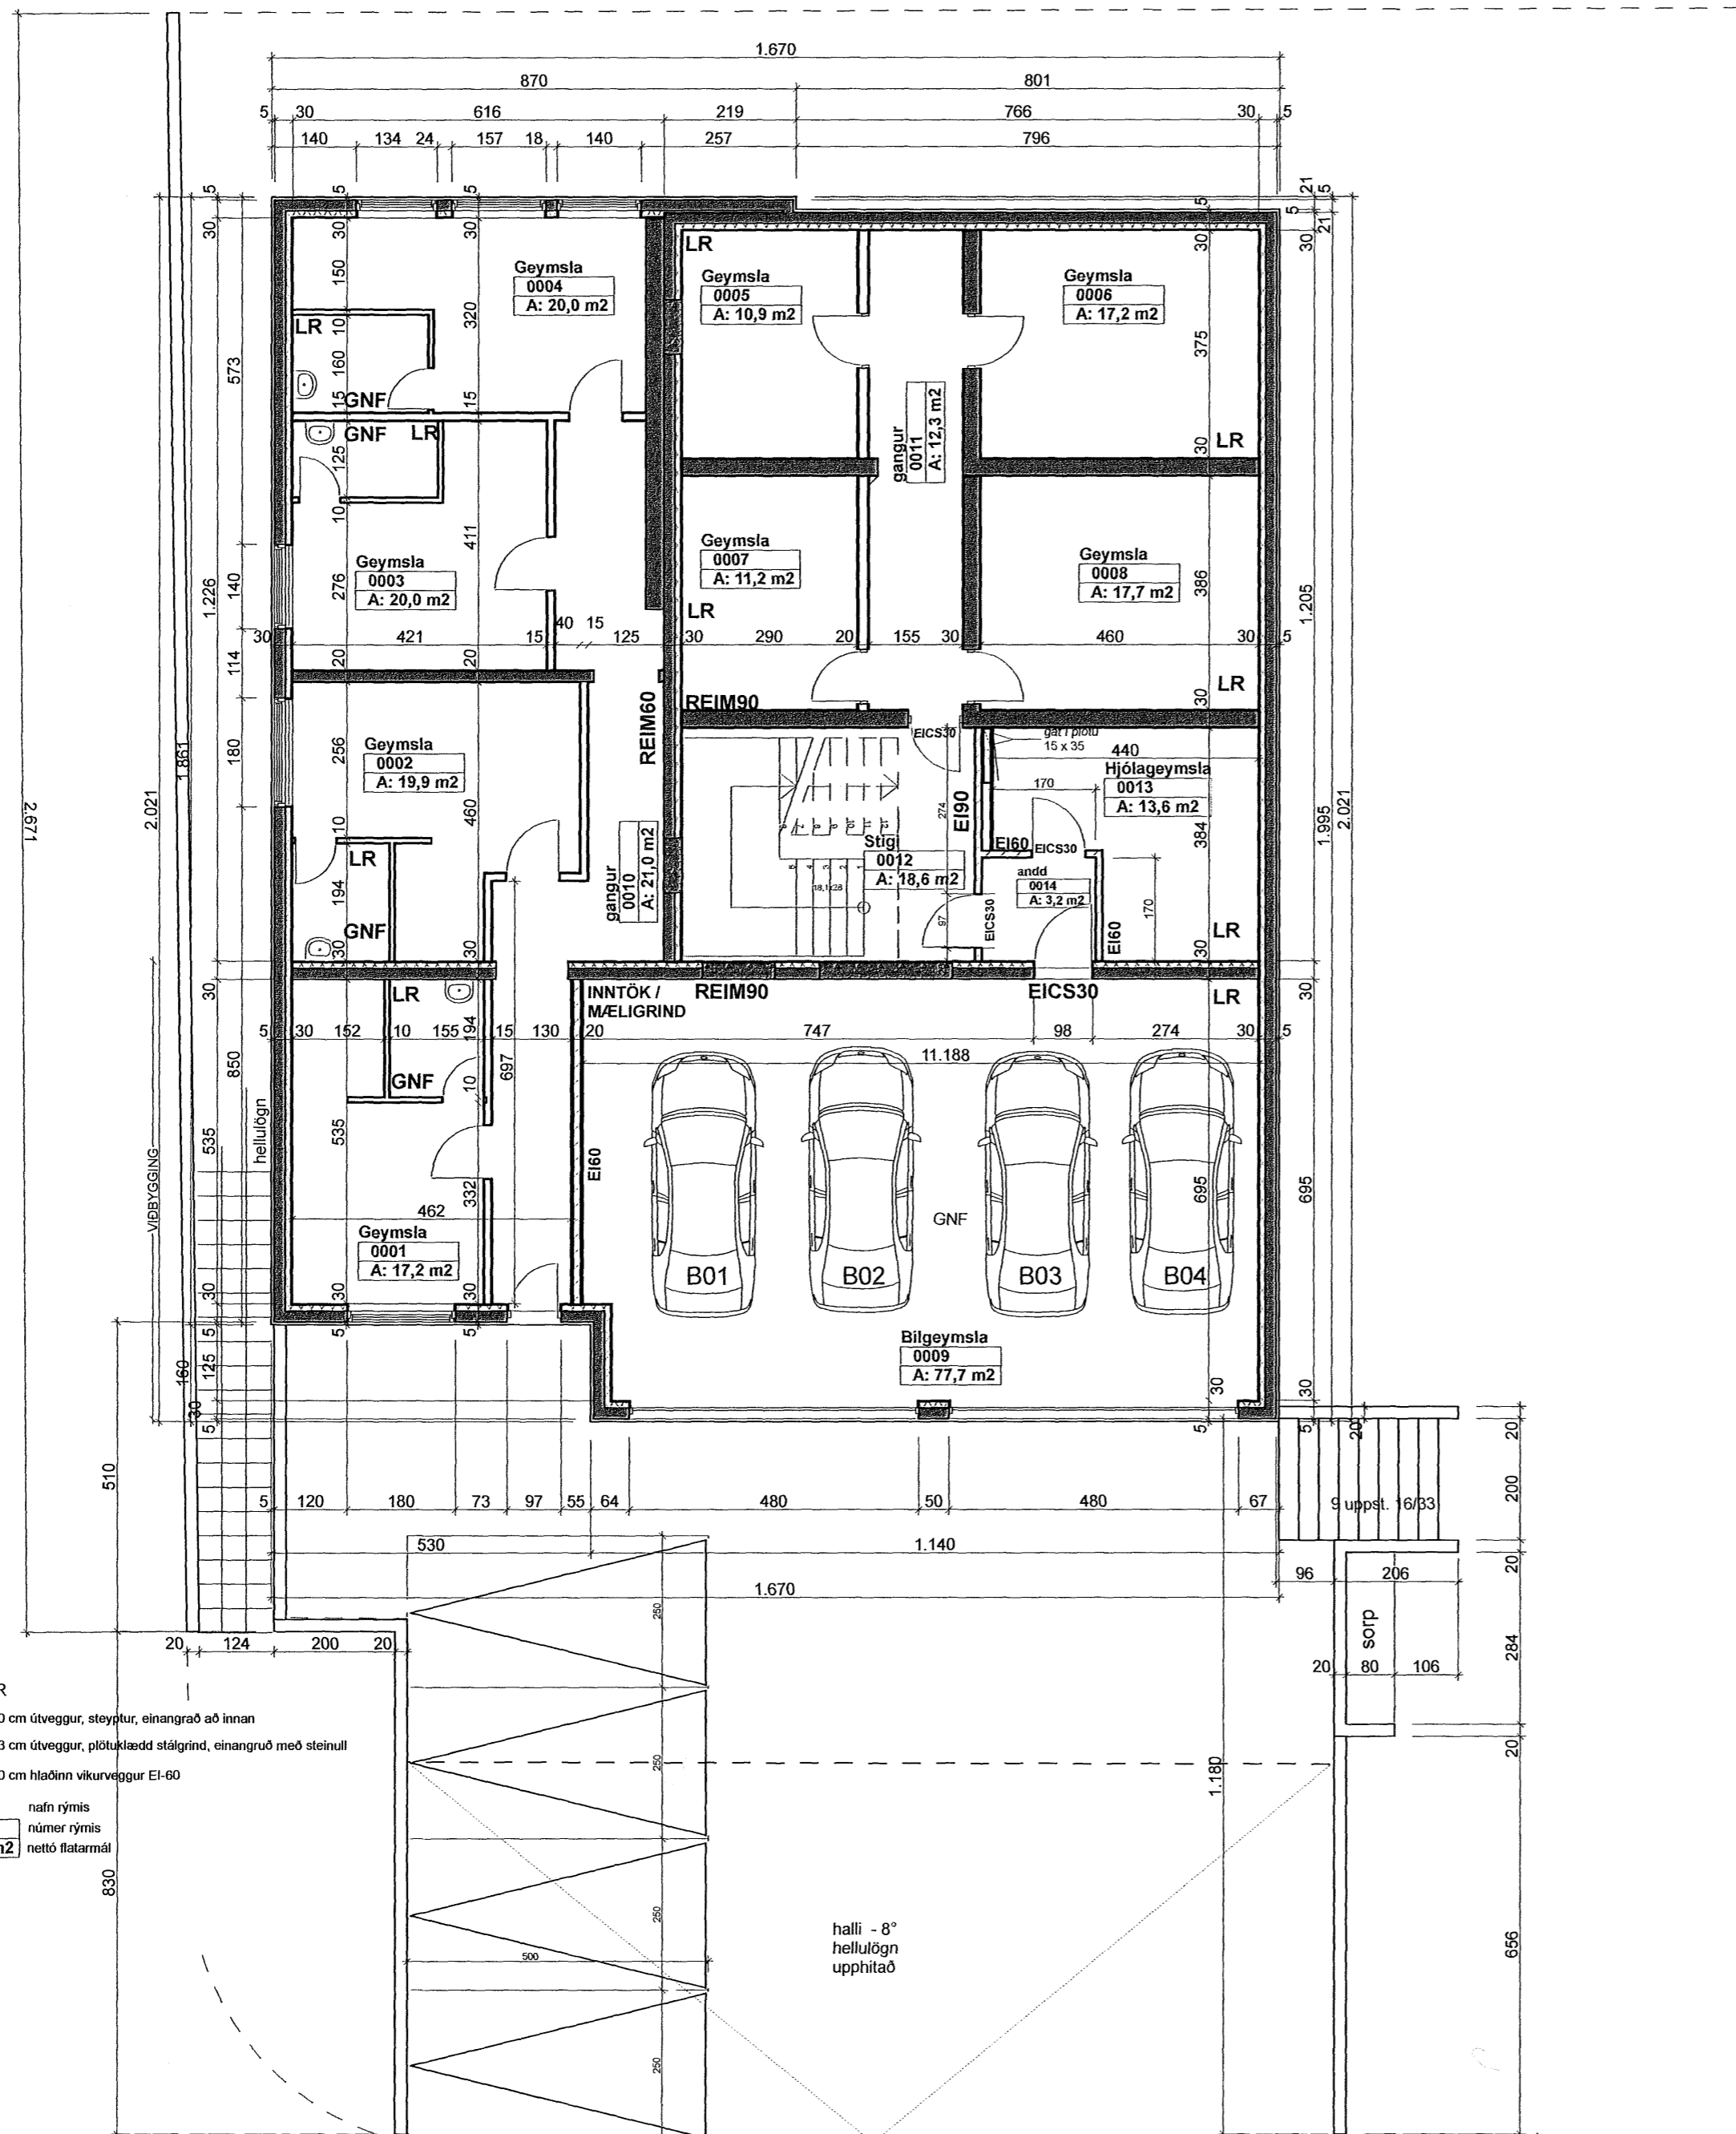

SKÝRINGAR

- 30 cm úteggur, steypur, einangrað að innan
- 23 cm úteggur, plötuklaedd stálgrind, einangrað með steinull
- 20 cm hlaðinn vikurveggur E1-60

Kjallari
09 nafn rýmis
A: 323,5 m² númer rýmis
nettó flatarmál

830

kjallari

1:100

+ARKITEKTAR

Álfaskeið 31

reyndarteikning

Grunnynd kjallara

dags.	19.09.08
mkv.	1:100
teikn.	hi
verknr.	0607

Haraldur Ingvarsson arkitekt 030956-3389
Páll Hjaltason arkitekt 070859-2119
Þormóður Sveinsson arkitekt 050653-5529

Laugavegur 59 101 Reykjavík 562-5959 www.plusark.is

A03