


1 hæð

1:100

Samþykkt þann
24 SEP 2008
Byggingafulltrúið í Hattarfirði
F.h. Jón Sigurðsson

Úr Gildi

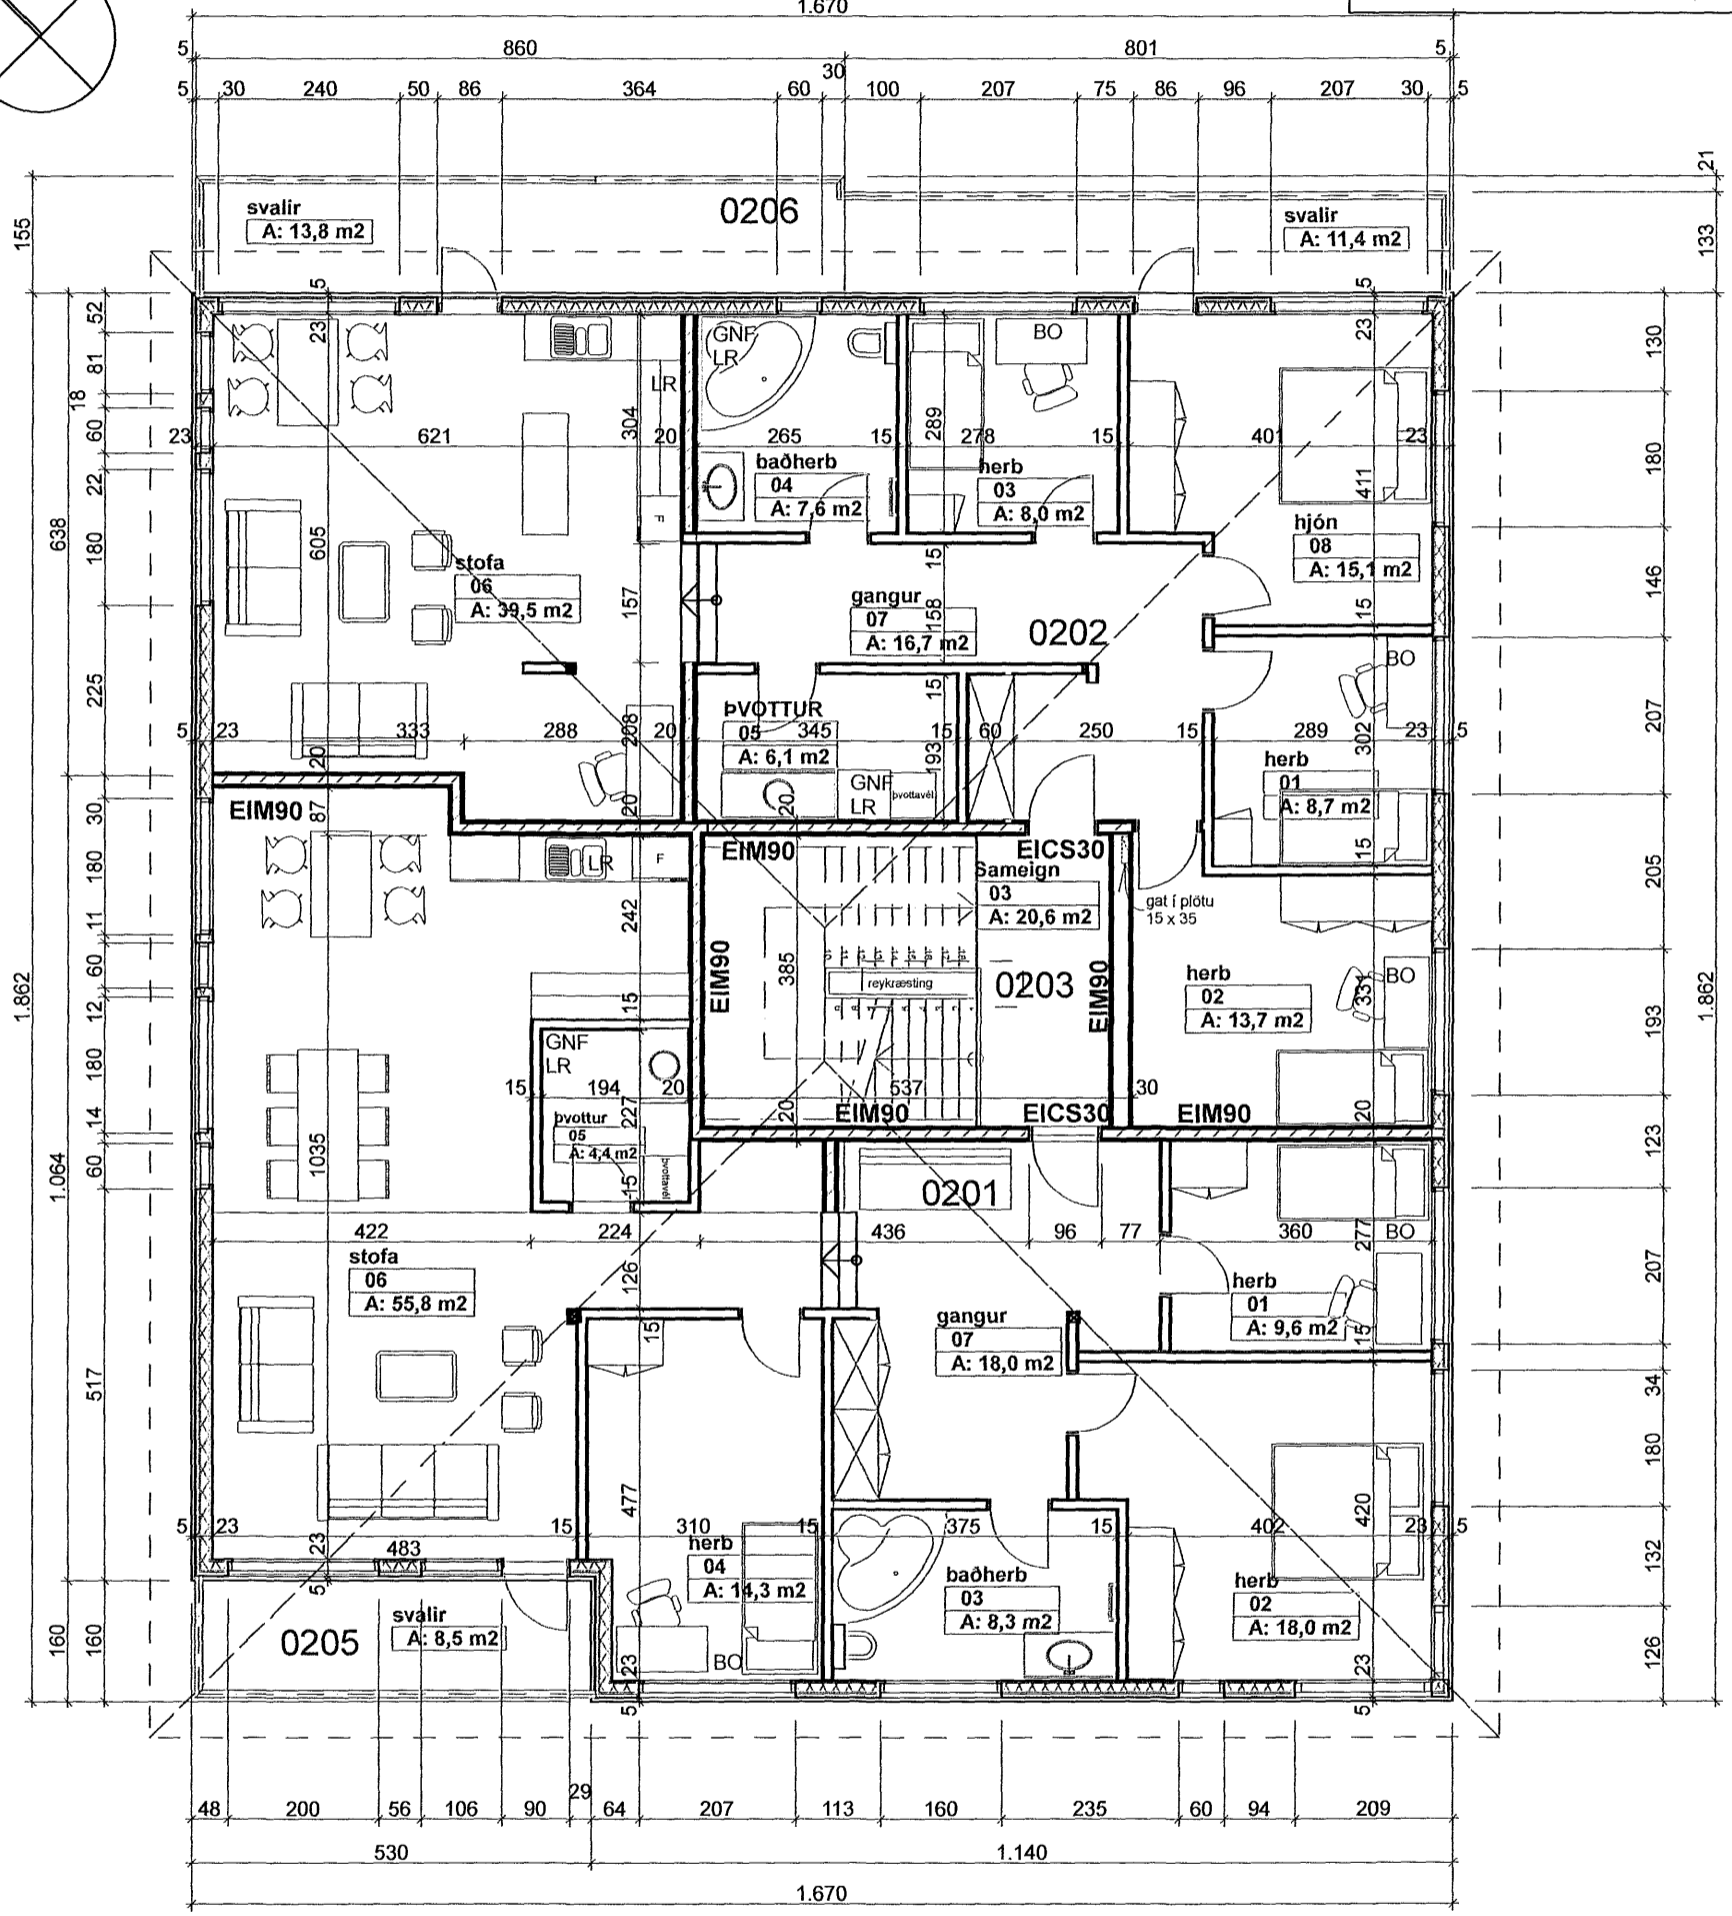

+ARKITEKTAR

Álfaskeið 31

reyndarteikning

Grunnmynd 1.og 2. hæð

dags.	19.09.08
mkv.	1:100
teikn.	hi
verknr.	0607

Haraldur Ingvarsson arkitekt 030956-3389
Páll Hjaltason arkitekt 070859-2119
Þormóður Sveinsson arkitekt 050653-5529



A04