



Frágangur við lóðarmörk í samræmi við nágrena

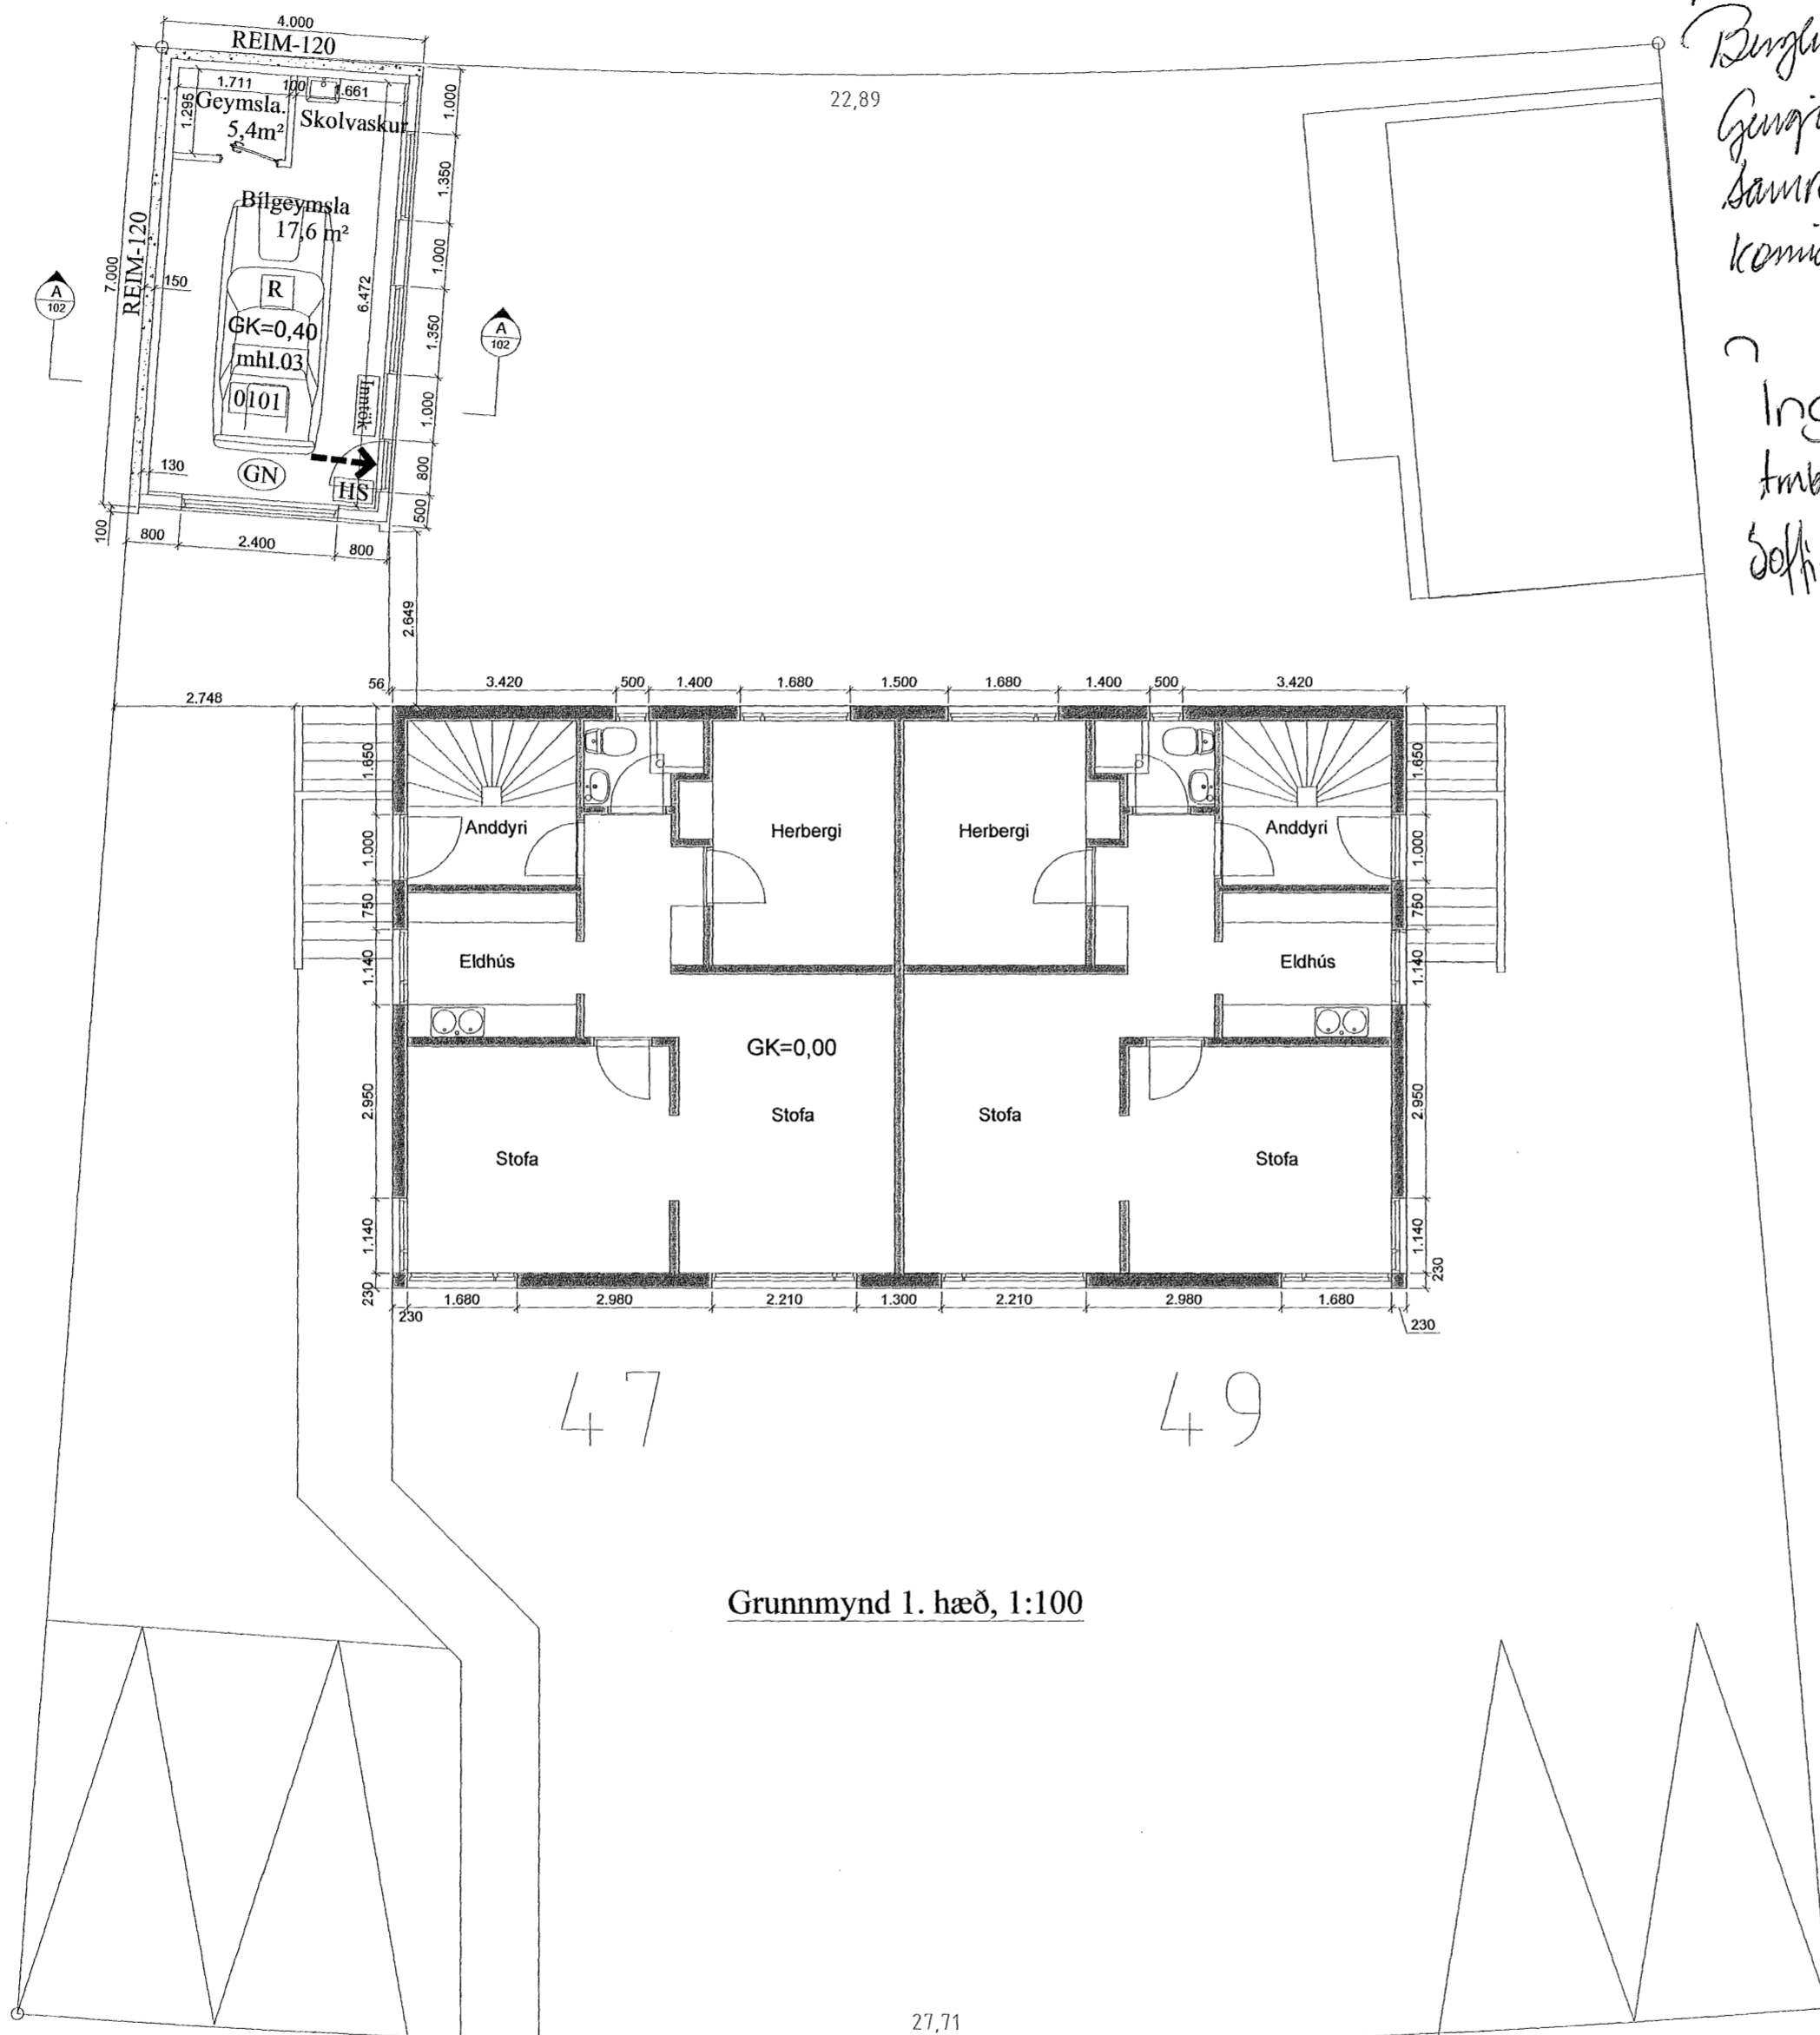

Grunnmynd 1. hæð, 1:100

Við undirrituð samþykkið þetta með breytingu á teikningum Þinglindar í leikunum á golfvöðva Gunnarssonar frá lóðarmörkunum í samræði við nágrena, lagat og komist, upprunalegt ~~teikning~~ teikning.

Ingigerdur Guðmundsdóttir 1801715259
 Alftasæð 45
 Amborg, Jóhannsd. 26085-3219 Alftasæð 45
 Soffa Sigfrímsskólur 13076-386
 Alftasæð 47

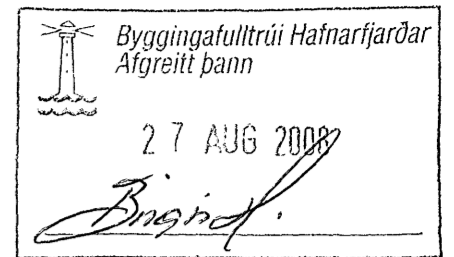

Almennar skýringar:

Efni og gerð:
 Sökkull, gólfplata eru úr járnbentri steinsteypu. Þak er timburþak. Þakið er borðaklætt og þar ofan á kemur báruð málmklæðning. Brunaveggir á lóðarmörkum eru steypir á sjálfstæðri undirstöðu, aðrir útveggir eru úr timbri klæddir með plötuklæðningu. Fjarlægð timburs frá eldvarnarvegg skv. byggingareglugerð. Lagnir eru lagðar í vegg og gólf. Hitagjafi húsin er gólfhiti í ilögn. Frágangur á lóðarmörkum skal vera í samræði við nágrena stoðveggir þar sem við á.

Loft- og veggklæðningar bílageymslu skulu vera í flokki 1.

Í bílageymslu skal vera handsökkvitæki af viðurkenndri gerð. Við val og staðsetningu á handsökkvitækjum má leita ráðgjafar hjá slökkviliðsstjóra og hafa þær hlíðsjón af leiðbeiningum og reglum Brunamálastofnunar ríkisins og Vinnueftirlits ríkisins. Handsökkvitæki skulu vera í samræmi við ÍST-EN3. Reykskynjarar eru samtengdir. Allar útihurðir (hurðarlekar) eru 900 mm að breidd (flóttaleiðir).

Gólfkóti ákvarast af núrverandi sökkli, sem þegar er kominn.

Annað:

Einstakir byggingahlutar skulu uppfylla eftirfarandi U-gildi:

Byggingarhluti	W/m ² K
Útveggir	0,40 (150 mm steinnull)
Þak	0,20 (200 mm þakull)
Gólf	0,30 (75 mm plasteinangrun.)
Gluggar (k-gler)	2,00 (Tvöfalt k-gler)
Hurðir	3,00 (35 mm gegnheill viður)

- Útgangur.
 - [R] Reykskynjari.
 - [HS] Handsökkvitæki
 - [GN] Niðurfall.
 - FG Gólfkóti á frágengið gólf.
 - [Inntök] Inntök fyrir hitaveitu, vatnsveitu, rafmagnsveitu og síma.
- Öll mál eru í millimetrum, nema annað sé tekið fram.

A	kóti bílageymslu lækkaður um 1m:	04.08.08	ÓRE:
Br.	Hverju breytt:	Dags.	Kvittun:
Álfaskeið 47		Teikn nr:	
220 Hafnarfjörður		100	
Aðaltekningar - bílageymsla		Frumstærð:	
Grunnmynd		A2	
Dags:	1. okt. 2007	Máskv:	1:100, 1:500
Hann:	JÁG		
Samb:	020162-3099	V.nr07 125	Teikn: JÁG

TGS TEIKNISTOFA
 GUÐJÓNS P. SIGFÚSSONAR

AUSTURVEGI 42, 2.HÆÐ,
 800 SELFOSSI
 S: 482 2805, F: 482 3818
 NETFANG: TGS@TGS.IS