




Byggingafulltrúi Hafnarfjörðar  
 Afgreitt þann  
 27 AUG 2008  
*J. J. J.*

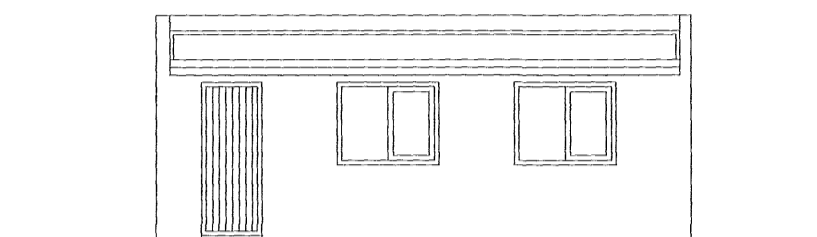


Suðaustur

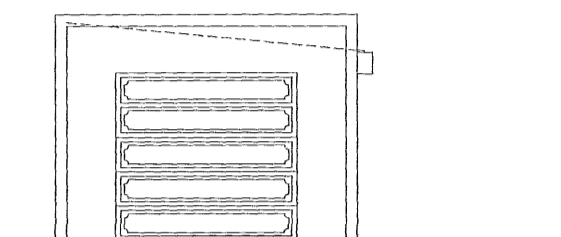


Suðvestur

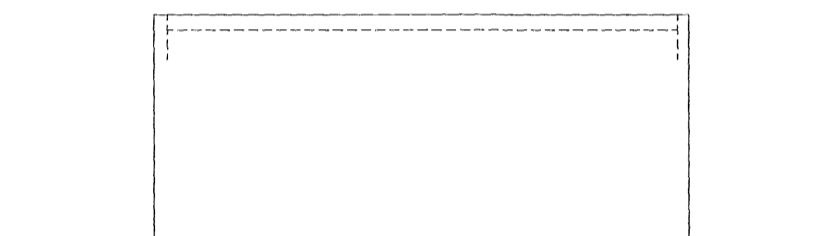



Norðvestur

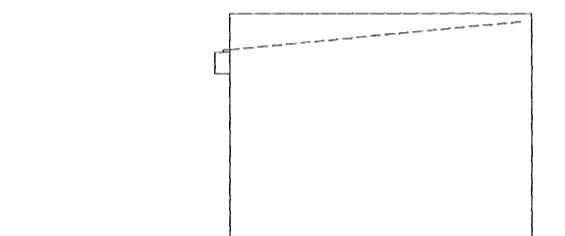

Norðaustur

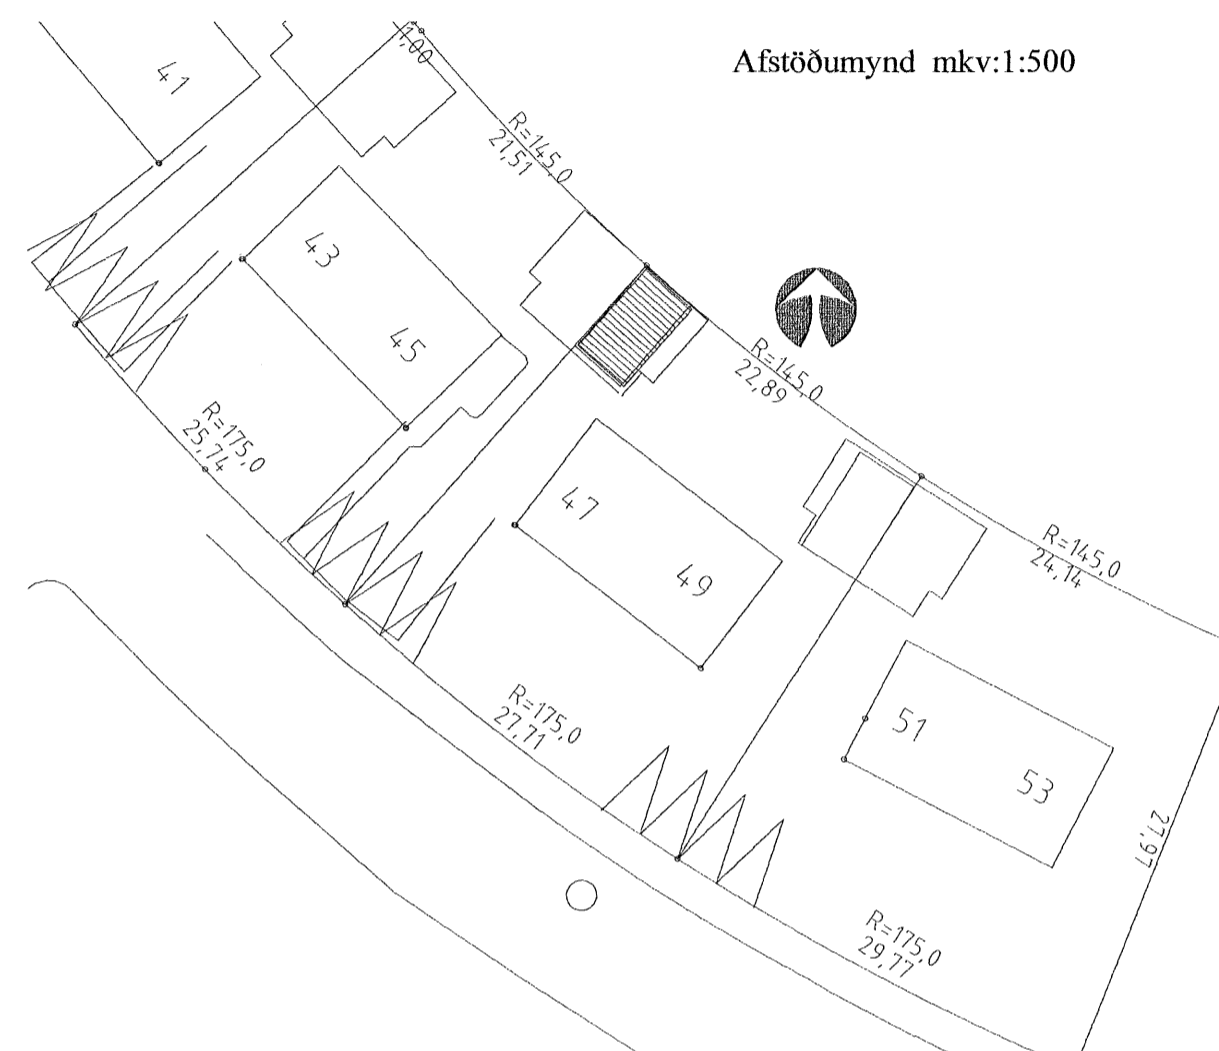

Afstöðumynd mkv:1:500

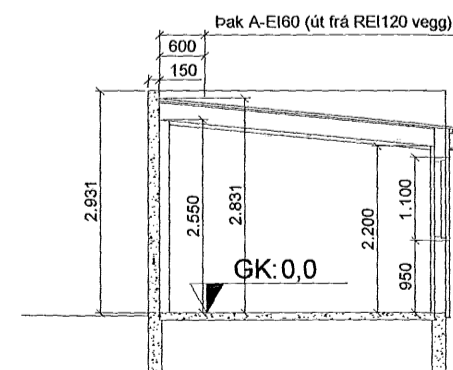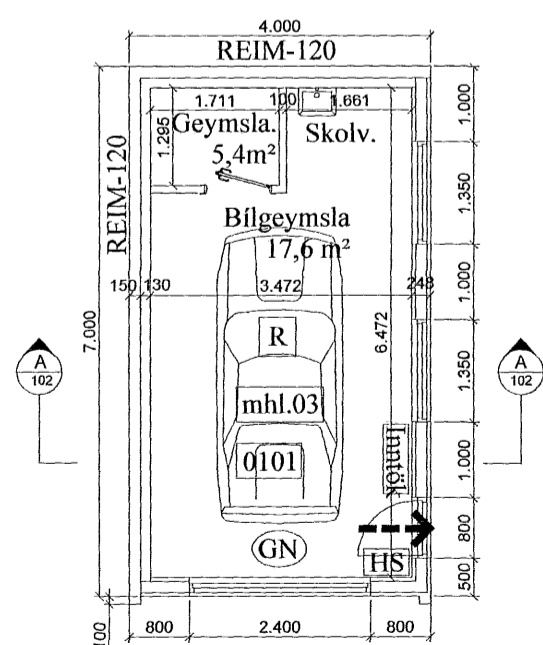

Snið A-A

A	kóti bílageymslu lækkaður um 1m:	04.08.08	ÓRE:
Br:	Hverju breytt:	Dags.	Kvittun:
Álfaskeið 47 220 Hafnarfjörður			Teikn nr: 101
Aðalteikningar - bílskúr Útlit, snið og afstöðum.			Frumstærð: A2
Dags:	1. okt. 2007	Mkv:	1:100, 1:500
Hann:	GPS		
Samþ:	<i>[Signature]</i>	020162-3099	V.nr07 125
Teikn:	JAG		

**TGS** TEIKNISTOFA  
 GUÐJÓNS P. SIGFÚSSONAR  
 AUSTURVEGI 42, 2.HÆÐ,  
 800 SELFOSSI  
 S: 482 2805, F: 482 3818  
 NETFANG: TGS@TGS.IS