




Samþykkt þann
25 MAR 2009
Lögfræðingur
Guðmundur Jónsson

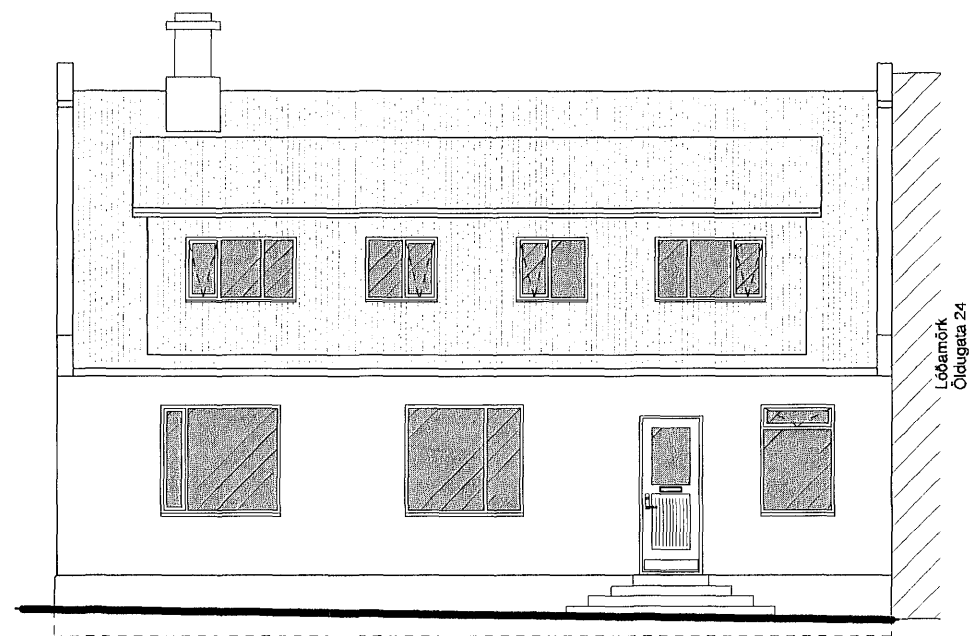


Útlit - norðurhlíð
Mkv. 1:100

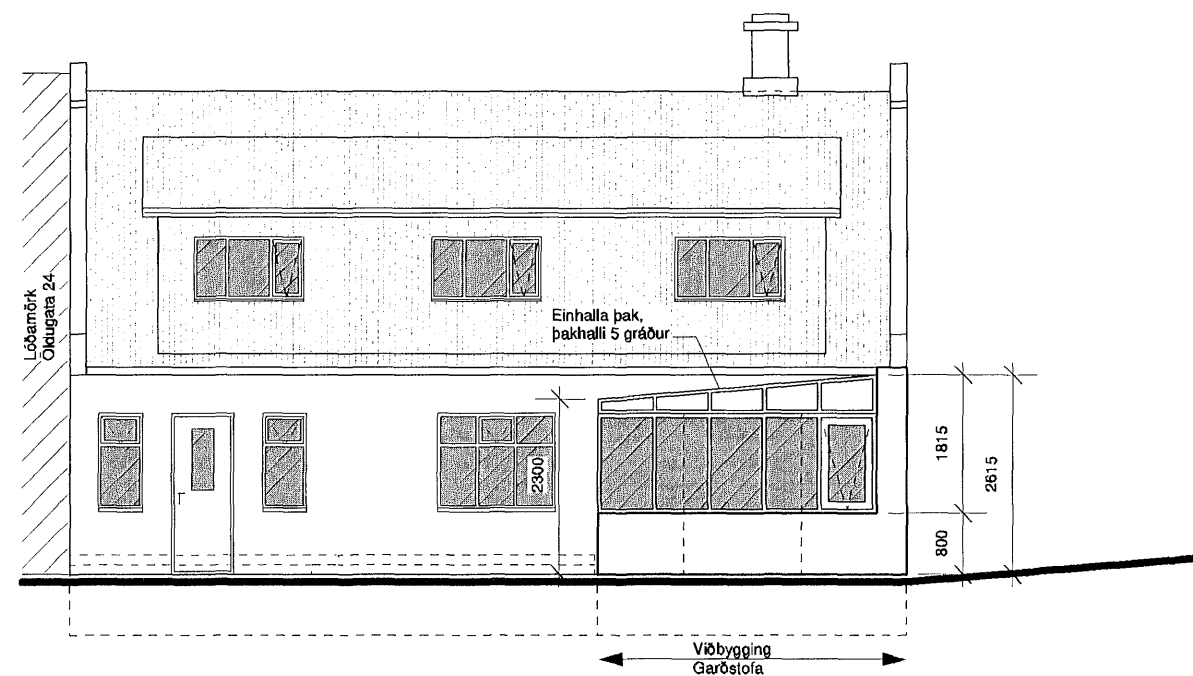


Útlit - suðurhlíð
Mkv. 1:100

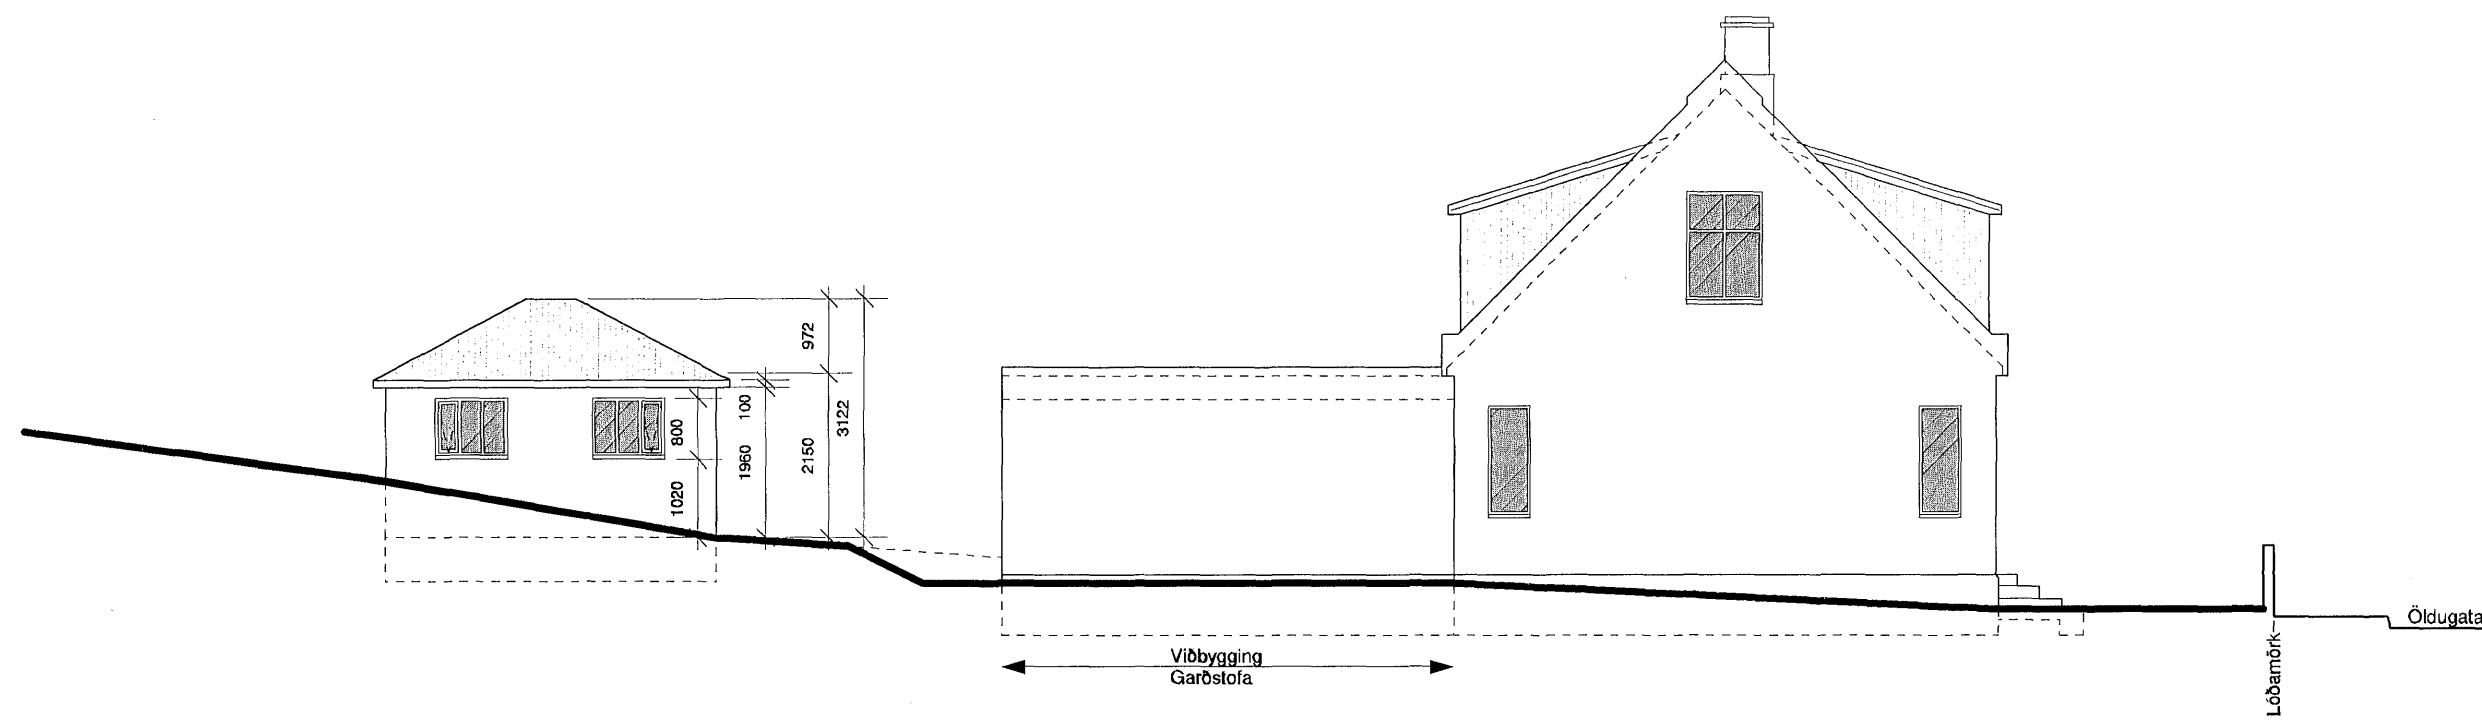

Útlit - austurhlíð
Mkv. 1:100

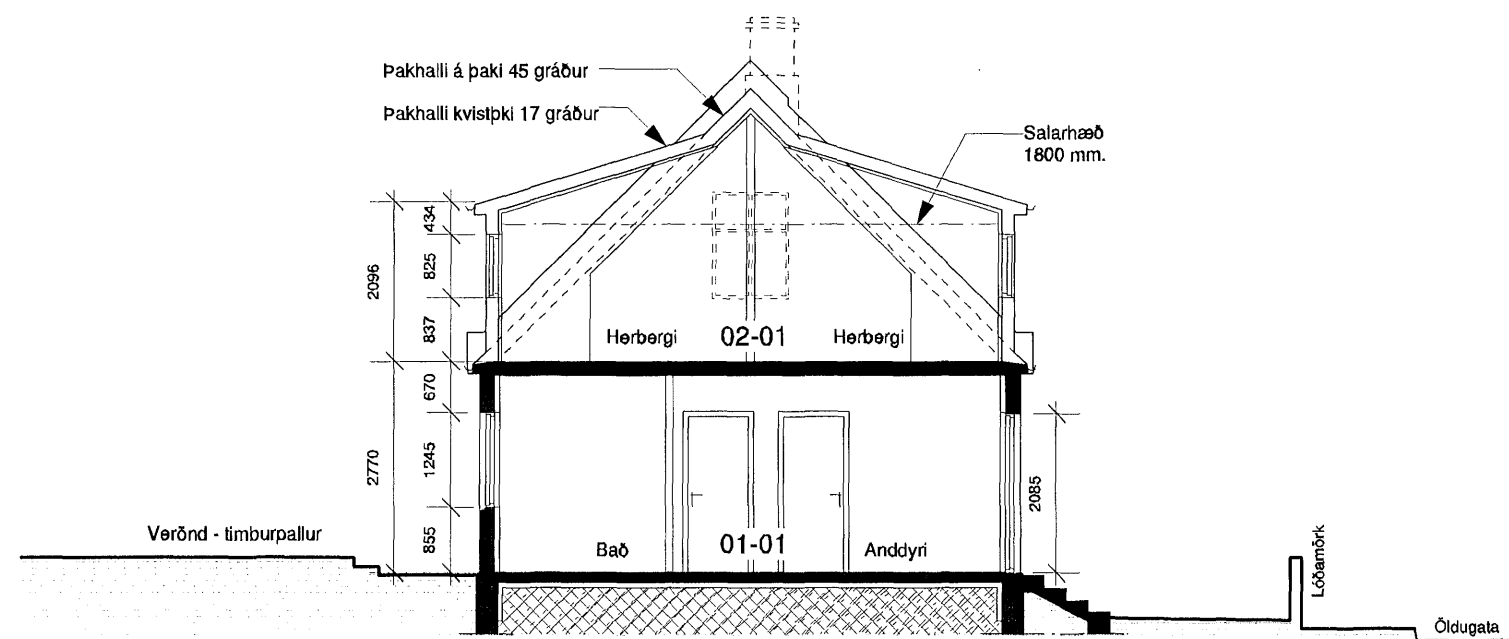

Snið A - A.
101 Mkv. 1:100

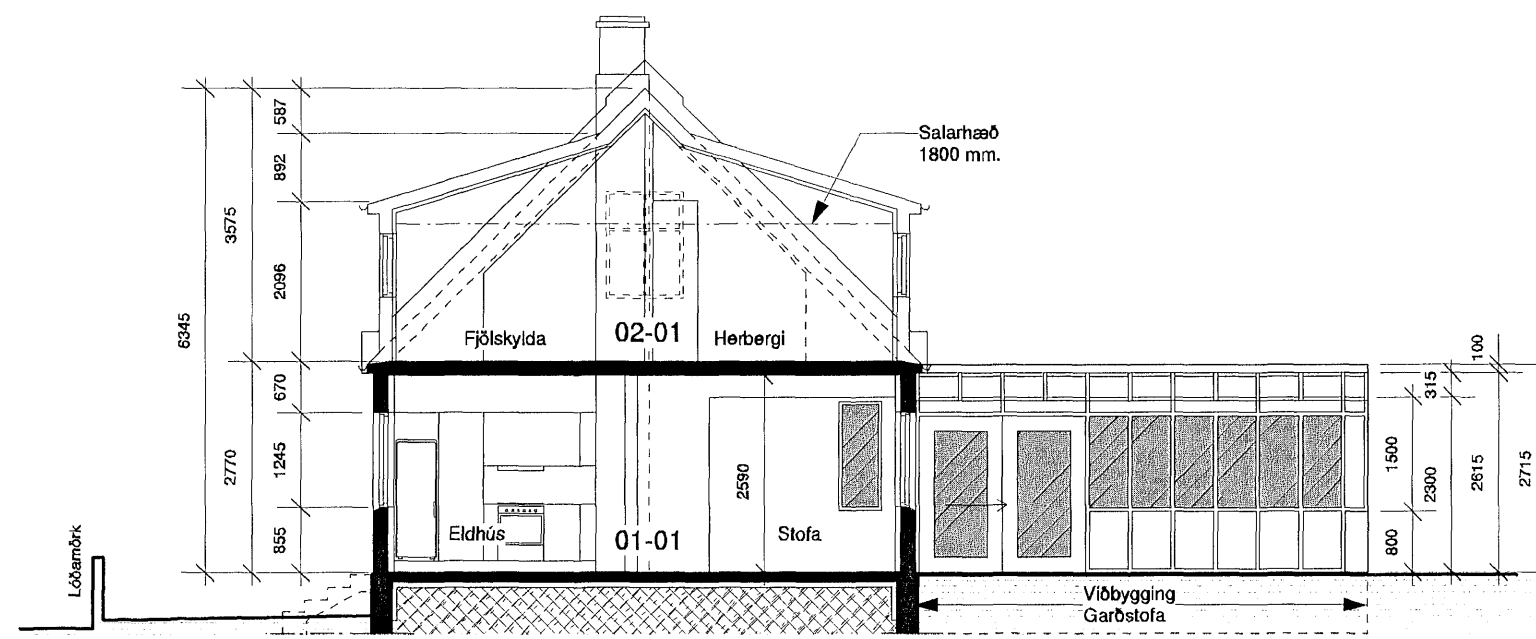

Snið B - B.
101 Mkv. 1:100

Breyting A 11. mars 2009.

1. Halla á þaki garðstofu hefur verið breytt.
2. Gafivegg garðstofu (í suðvestur) hefur verið breytt þannig, að hann verði steyptur upp undir glugga.
3. Skráningartafla fyrir matshluta 01 er breytt, smávægileg breyting á rúmmáli matshluta.

Öldugata 26, Hafnarfirði

Aðaluppdrættir
Viðbygging við hús.
Útlit og sneiðingar

Mkv. 1:100 Teikn. nr. 102A

Dags. 27. ágúst 2008 Breytt dags. 11. mars 2009

Guðmundur Jónsson
byggingafræðingur BFI
kt. 041260-4839
Breiðvangi 5, 220 Hf.
s. 565 5508-664 5635
gud.jons@simnet.is.

Undirskrift
Guðmundur Jónsson