



Samþykkt
 25 MAR 2009
 Byggingfylltrúinn / Hafnarfjörður
 E.h. Sigurður Steinar Jónsson

Úr Gildi

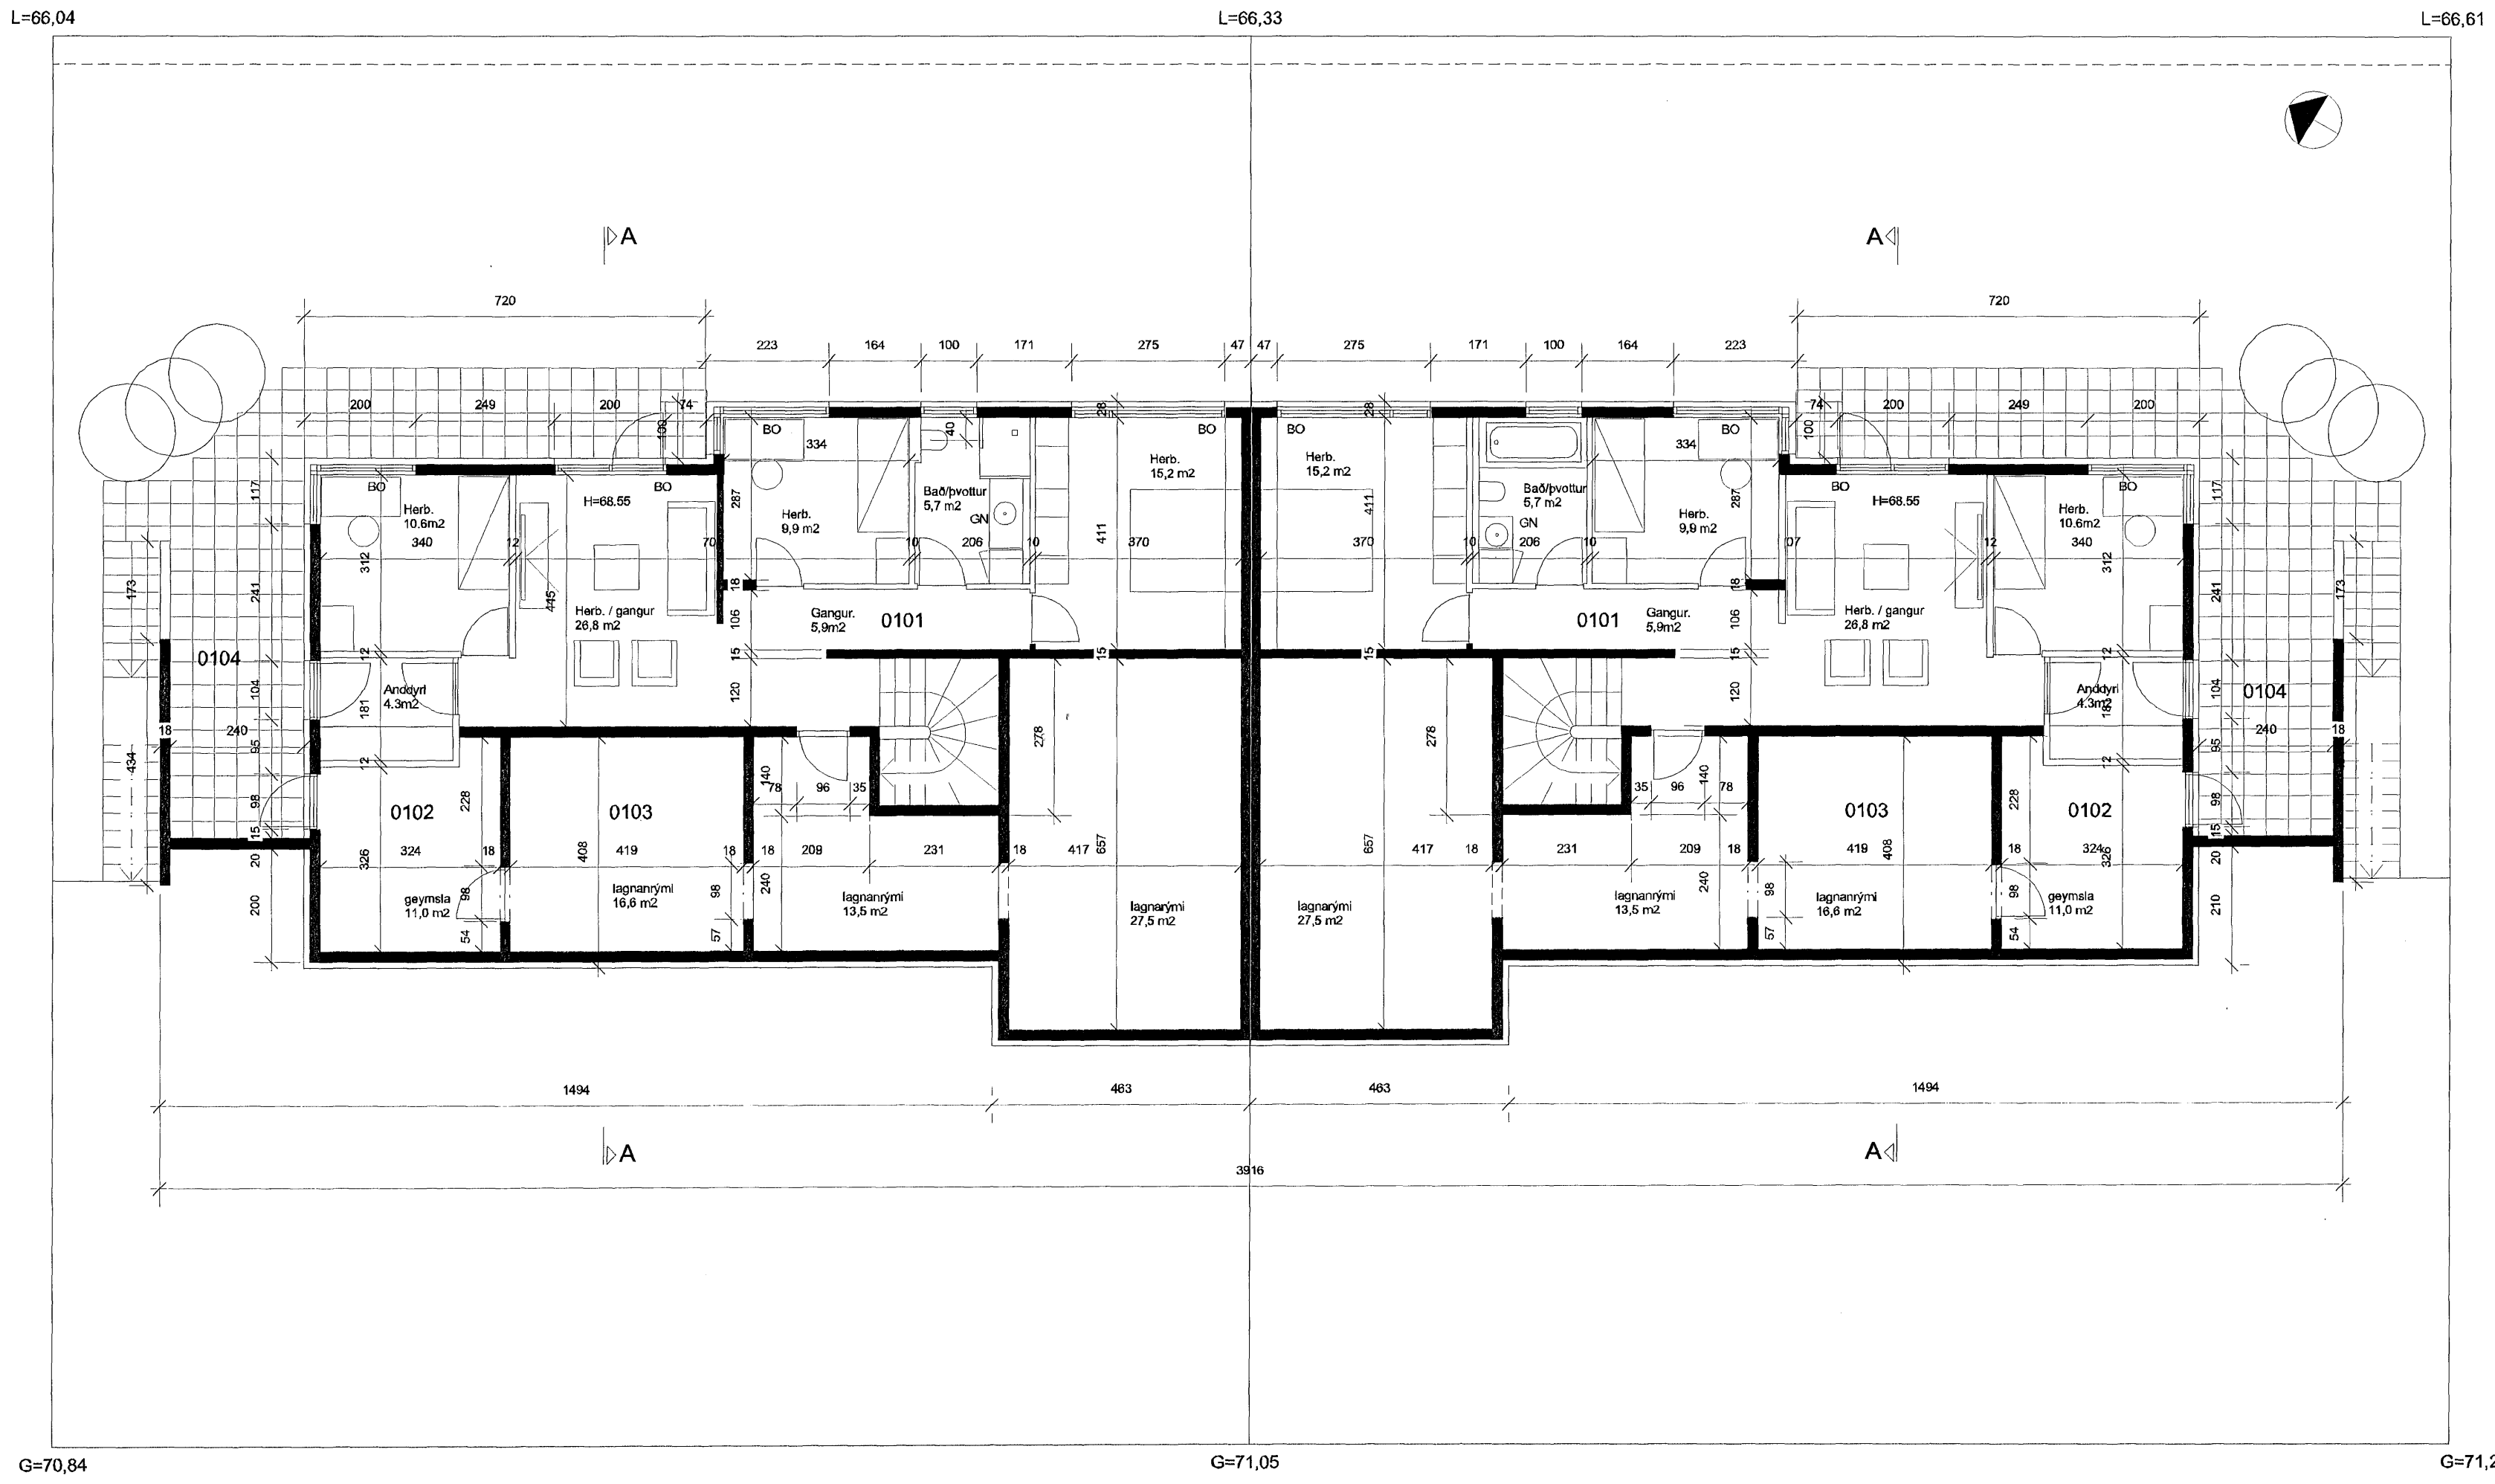

GRUNNMYND 1. HÆÐ

GRUNNMYND 1. HÆÐ

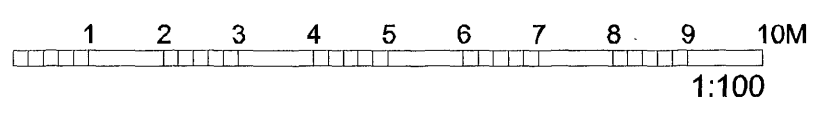

Dags.	Breyting.	Telkn.	Útgáfa.	Verkheiti.	Verk. nr.	Mkv. í A2
05.10.07	Rýmum breytt í úppfyllt tæknirými og geymsla stækkuð	ÁGG	A	FJÓLUÁS 8-10, HAFNARFJÖRDUR Grunnmynd 1. hæðar Aritun arkitekta: <i>Valdimar Harðarson</i> Valdimar Harðarson kt. 050151-2559	0698	1:100
25.02.09	Burðarveggjum breytt og opum í lagnakjallara	VH	B		VH	Dags. 27.3.2007
11.02.09	Hurðir í lagnakjallara, málsetningar og stærðir rýma.	VH	C		Telkn. nr.	Útgáfa. A-02 C



Gedregótu 9,
 101 Reykjavík
 Sími: 515 0300
 Fax: 515 0319
 www.ask.is