



Samþykkt þann
25 MAR 2009
 Byggingfallfróinn í Hafnarfirði
 F.h. Sigurður Steinar Jónsson

Úr Gildi

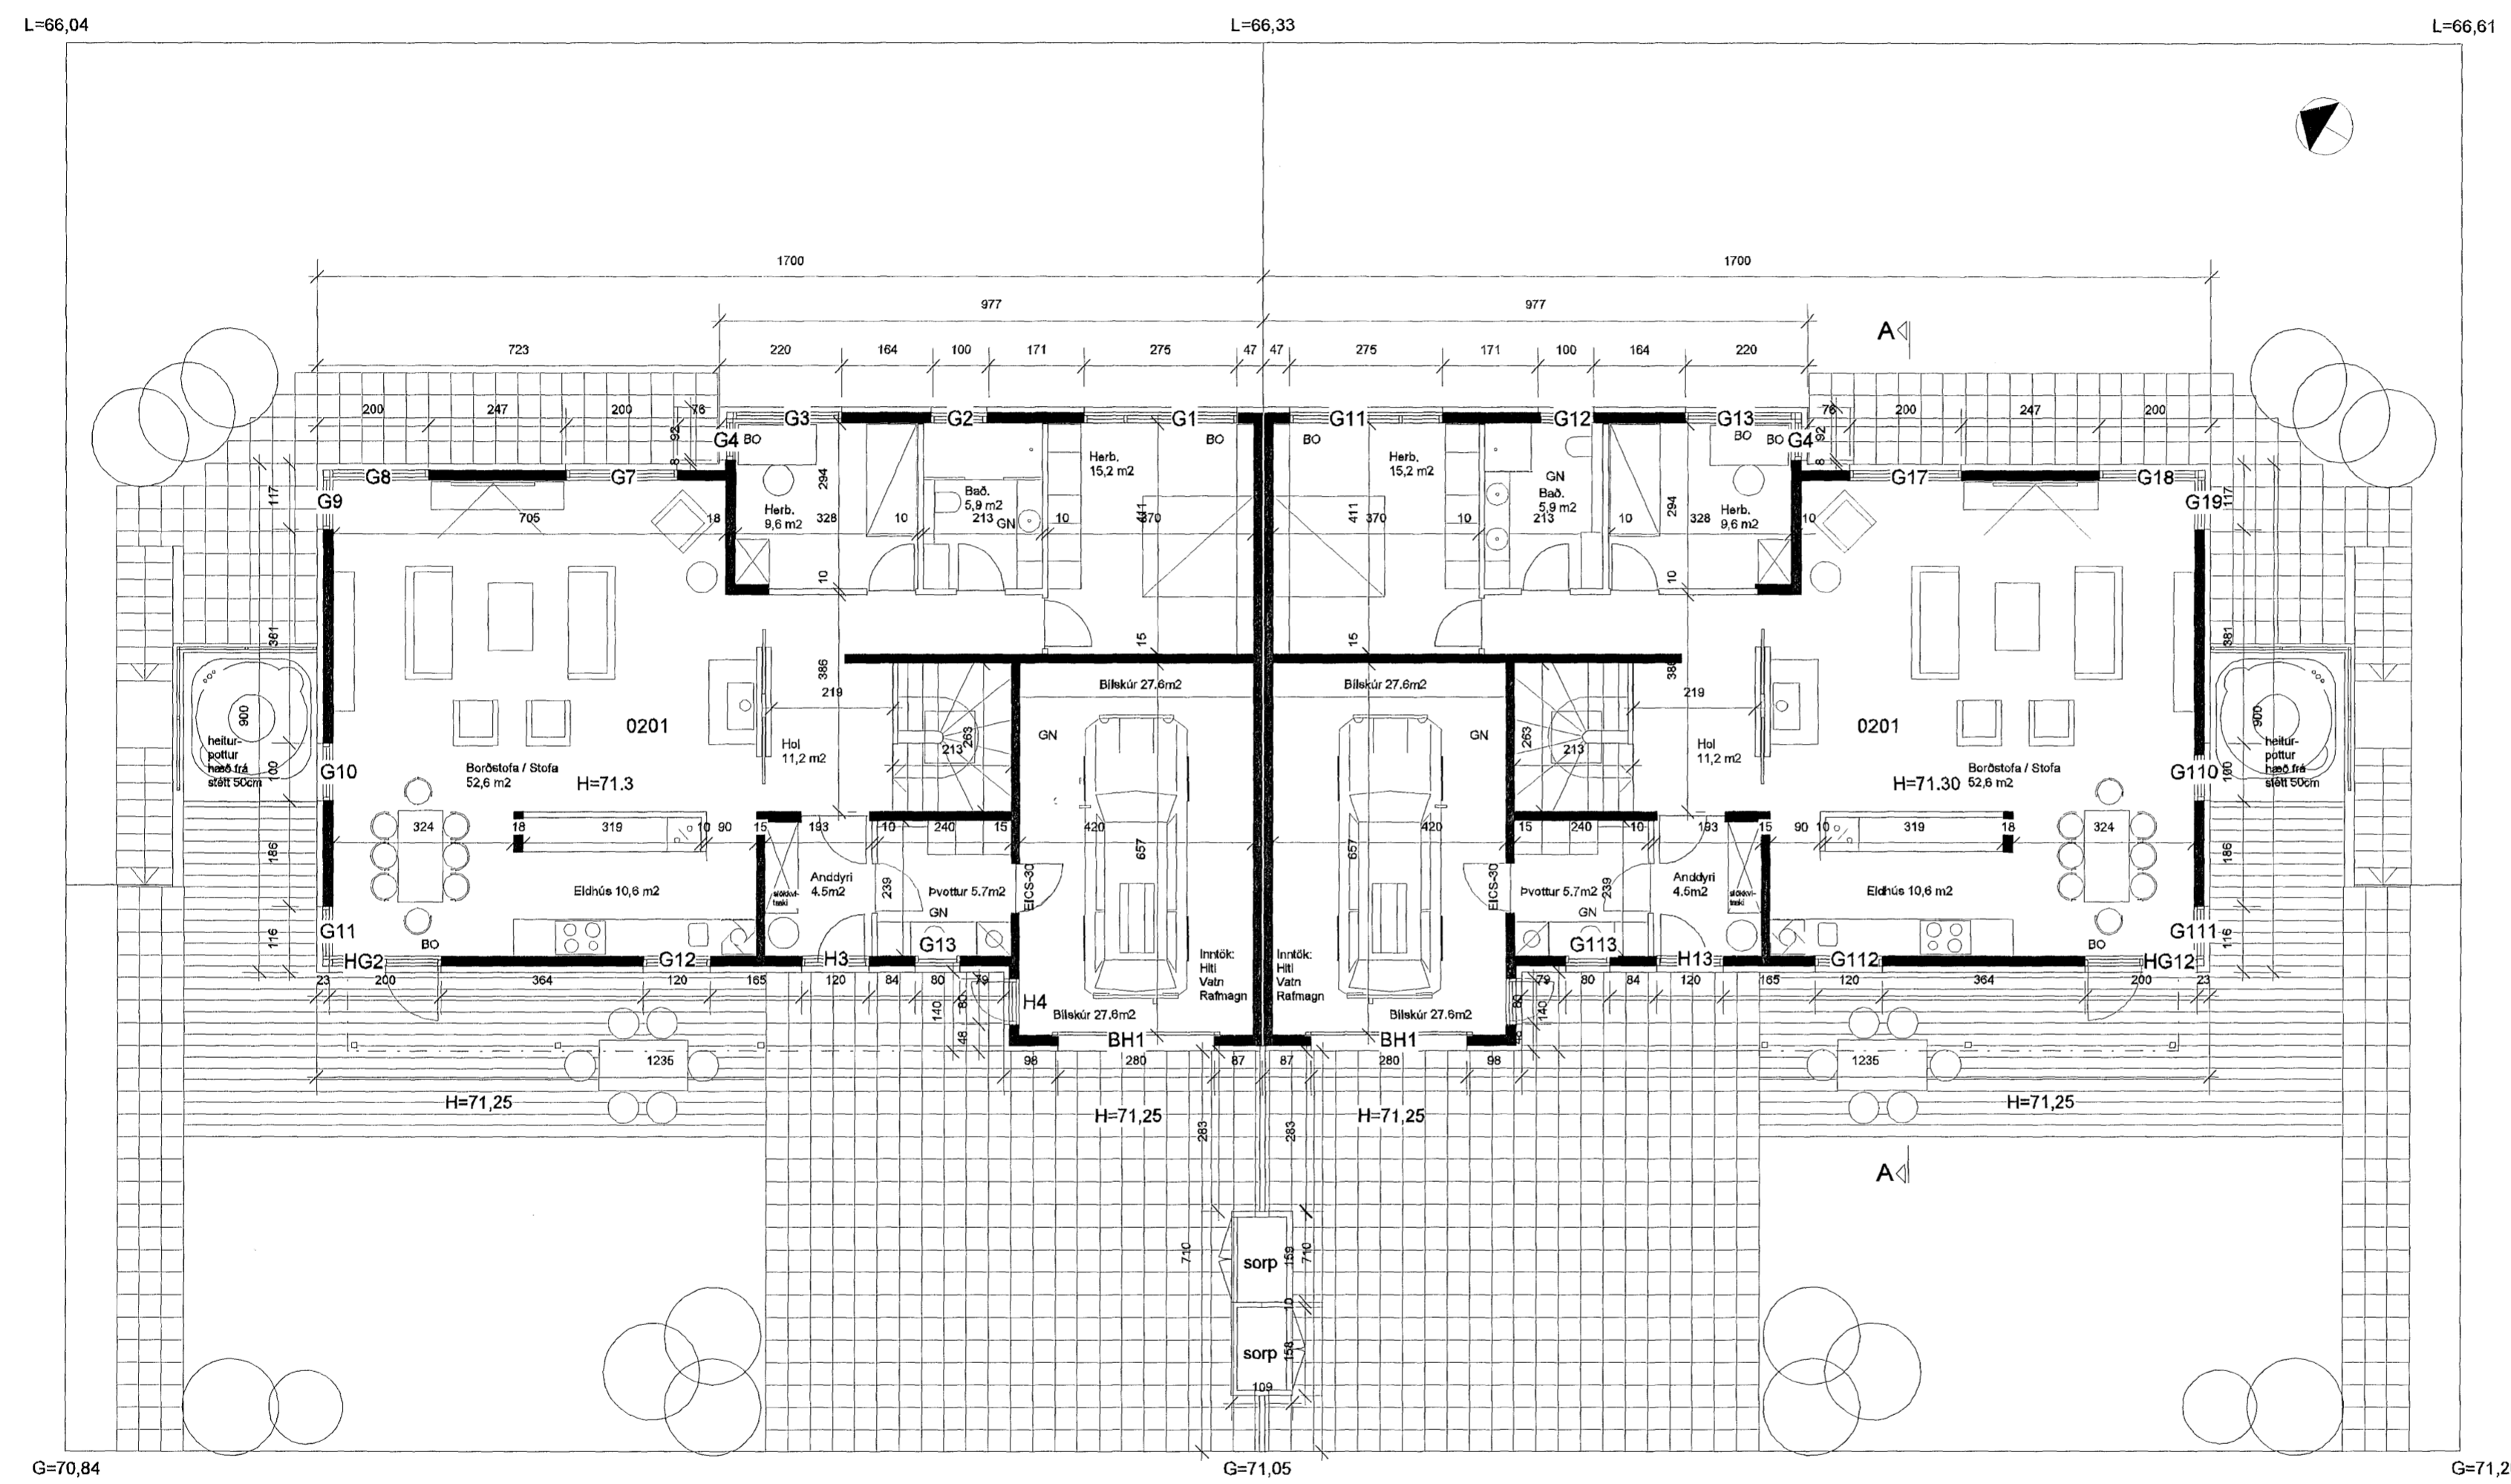

GRUNNMYND 2. HÆÐ

GRUNNMYND 2. HÆÐ

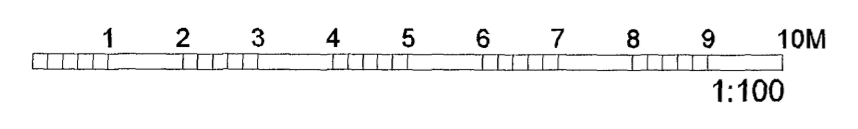

Dags.	Breyting.	Teikn.	Útgáfa.
25.02.09	Fyrirkomulagi í baðherbergi breytt og burðarvegg í holi	VH	A

Geirgötu 9,
 101 Reykjavík
 Sími: 515 0300
 Fax: 515 0319
 www.ask.is

ASK
 ARKITEKTAR

Verkefni:
FJÓLUÁS 8-10, HAFNARFJÖRDUR
 Grunnmynd 2. hæðar

Valdimar Harðarson kt. 050151-2559

Verk. nr.	Mkv. í A2
0698	1:100
Teikn.	Dags.
VH	27.3.2007
Teikn. nr.	Útgáfa.
A-03	A