



Samþykkt þann
10 DEC 2008
 Byggingarstjórnun Hafnarfirði
 F.h. Sigurður Steinar Jónsson

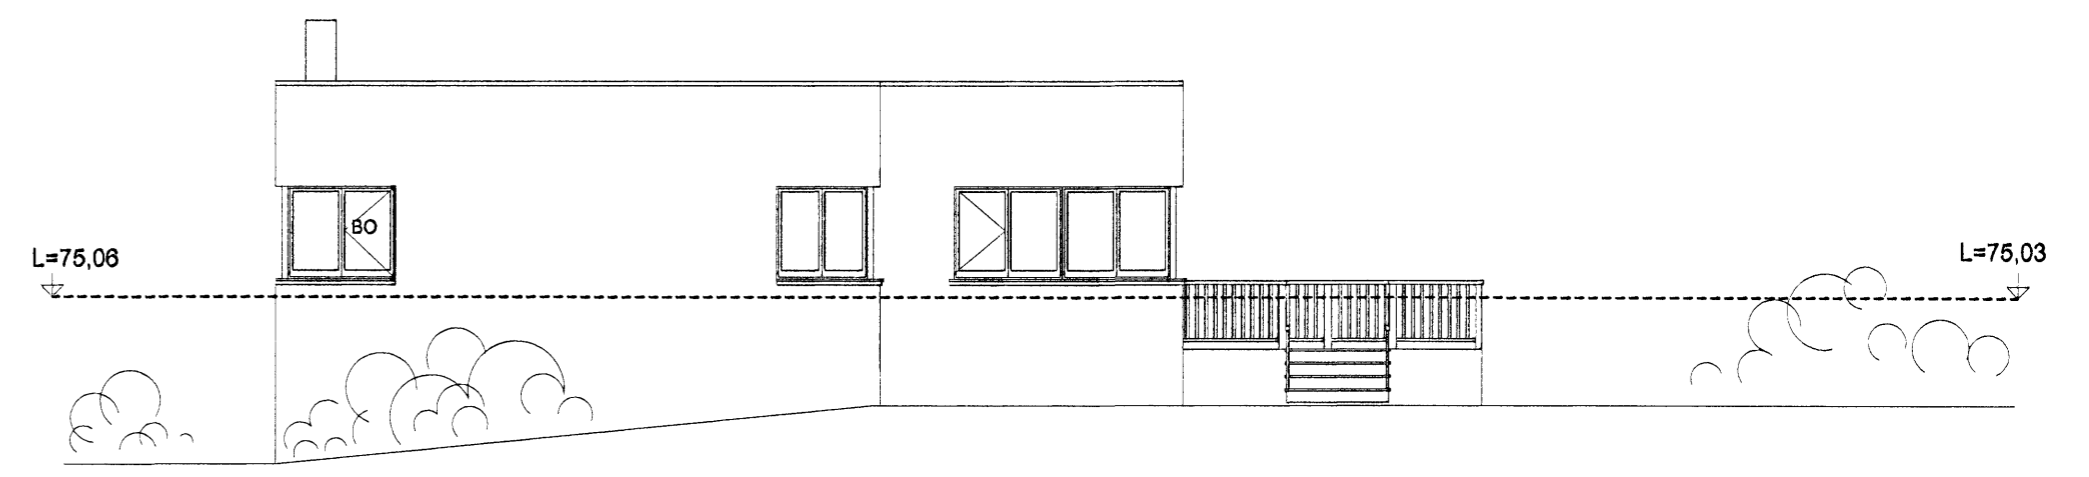


AUSTURHLIÐ, 1:100



VESTURHLIÐ, 1:100

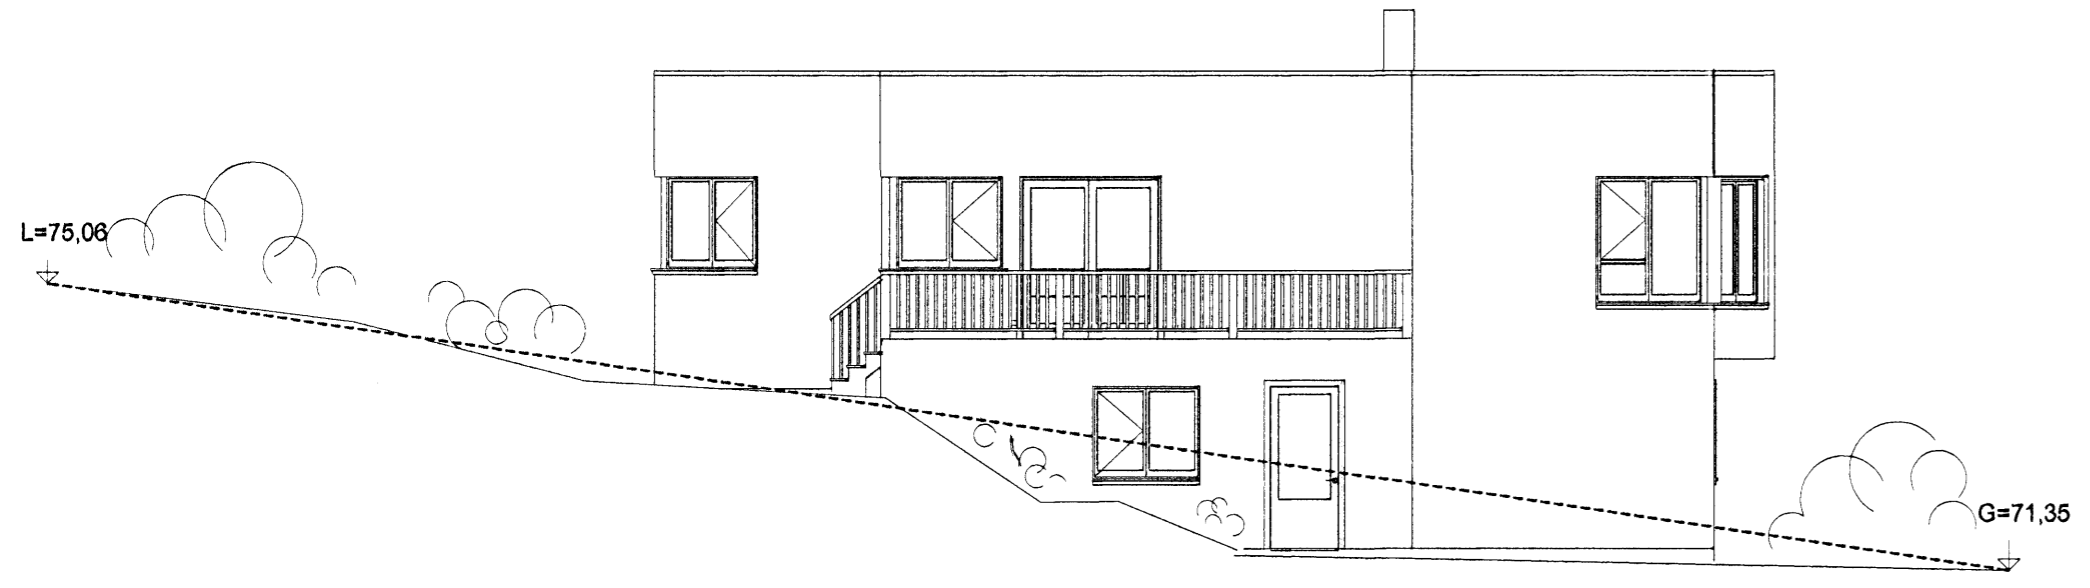

SUÐURHLIÐ, 1:100

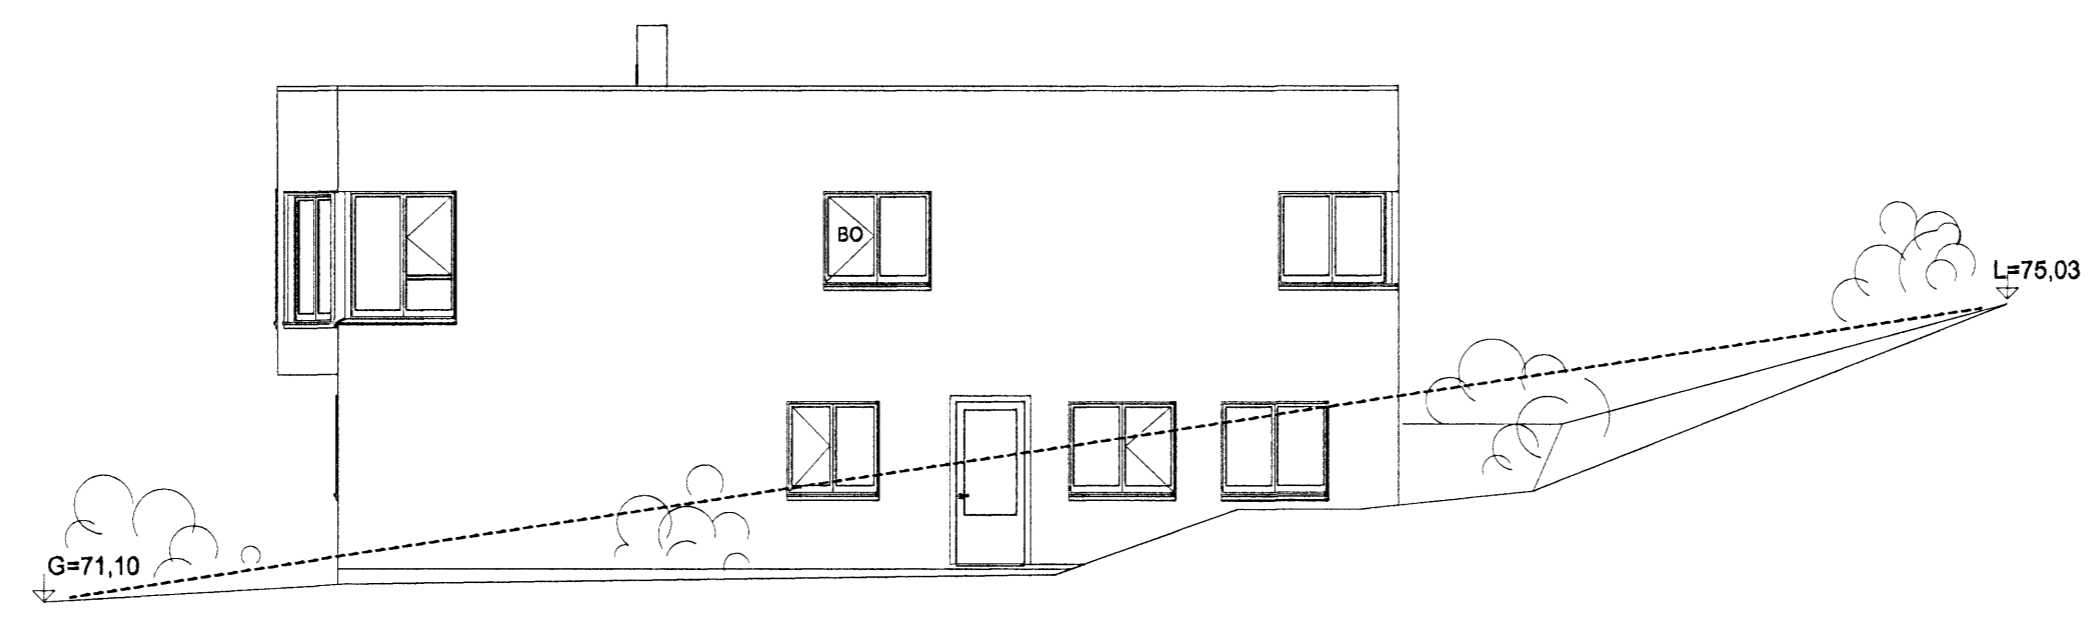

NORÐURHLIÐ, 1:100

Breyting: C-08.12.2008-Gluggum breytt. *AL*
 Breyting: A-21.06.2007-Múrsteinski á kjallara, -öpnun f.ög innf- landlinur lagf.

Breyting: B-13.10.2007-Húsi breytt í steipt hús með flötu þaki, múrsteinn fjarlægður. Gluggi í hjónaherb færður og breytt í hornlugga.

HUGVERK HÖNNUNARÞJÓNUSTA
 STEFÁN INGÓLFBSSON ARKITEKT
 stefanlax2@simnet.is s:848-1316

Fjóluás 30, Hafnarfirði

Kópavogi 18.03.2007 *Stefán Ingólfsson* 010251-4359
 Verkefni nr. 0368 Teikning nr. 0368-sing0003-C