


ÚTLIT AUSTUR

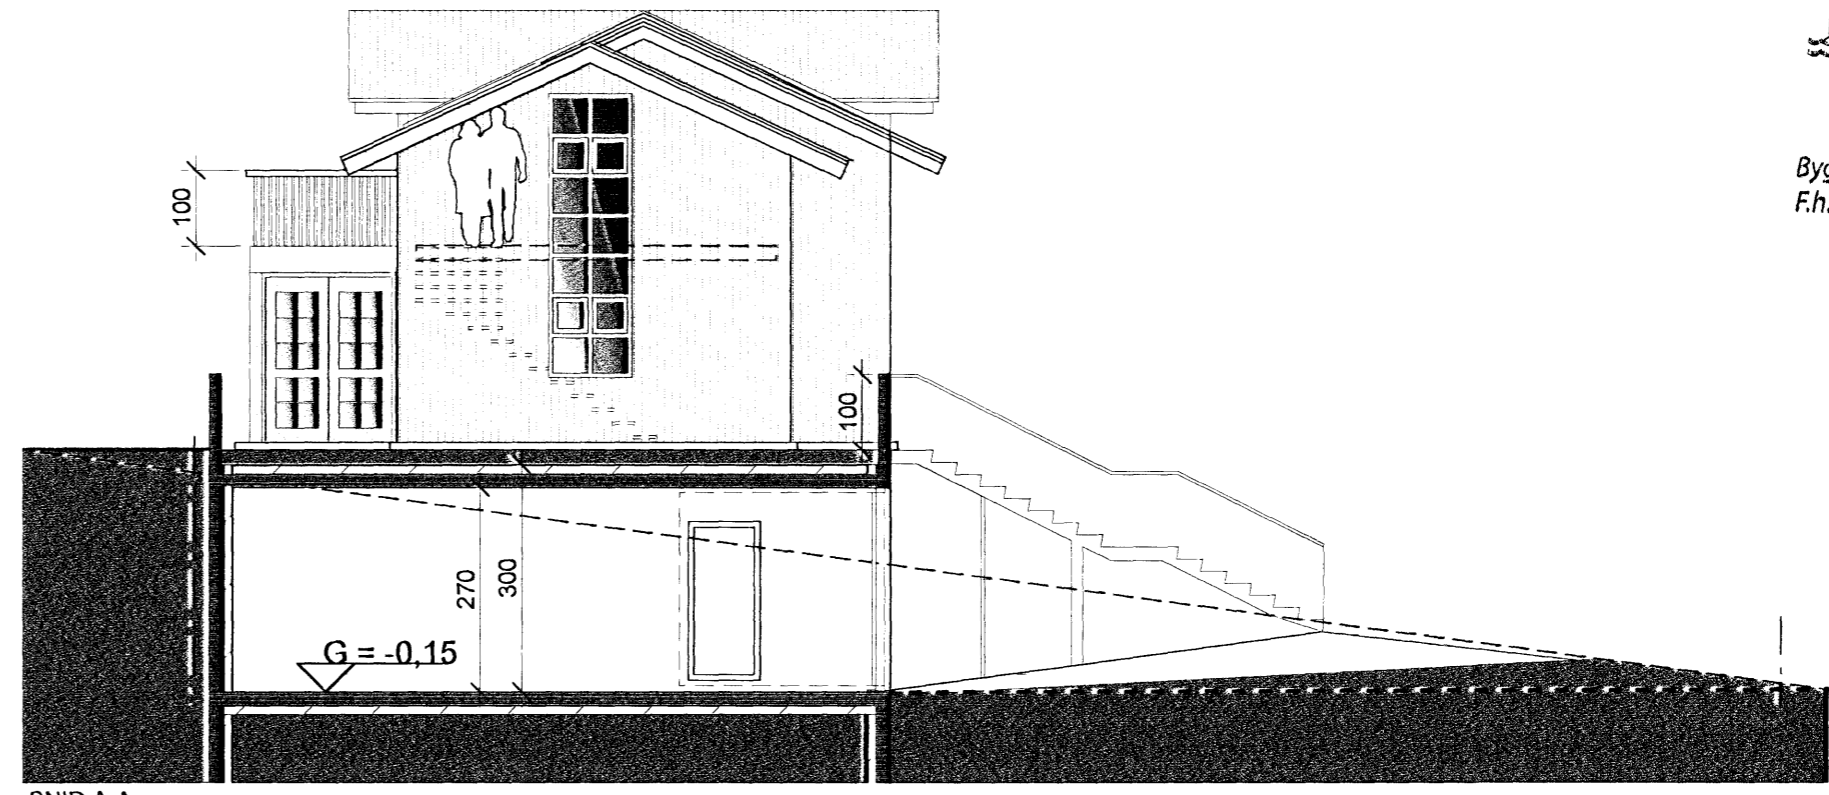


SNID A-A


Sampykkt þann
17 DEC 2008
 Byggingafulltrúinn / Hafnarfirði
 F.h. Sigurður Steinar Jónsson




ÚTLIT NORÐUR

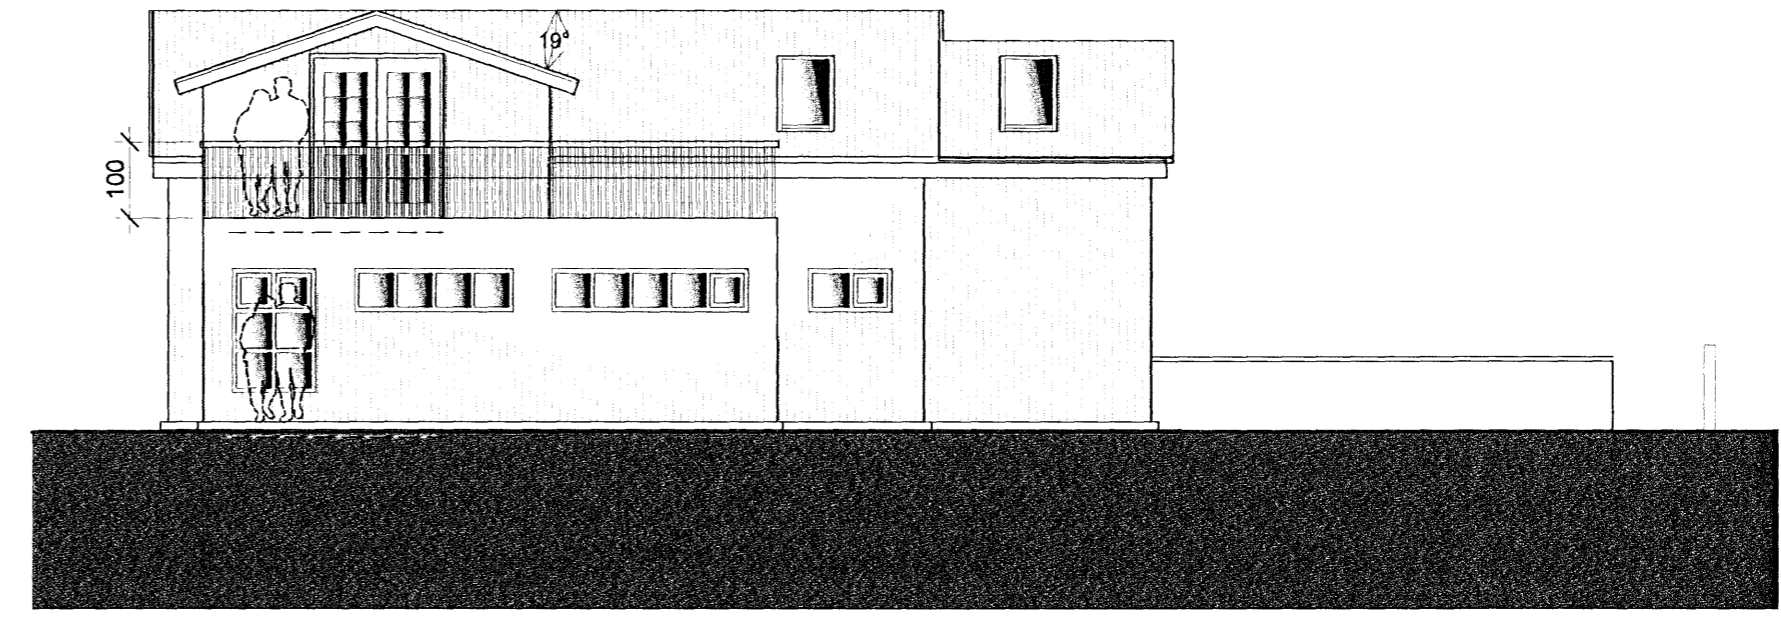

ÚTLIT SUÐUR

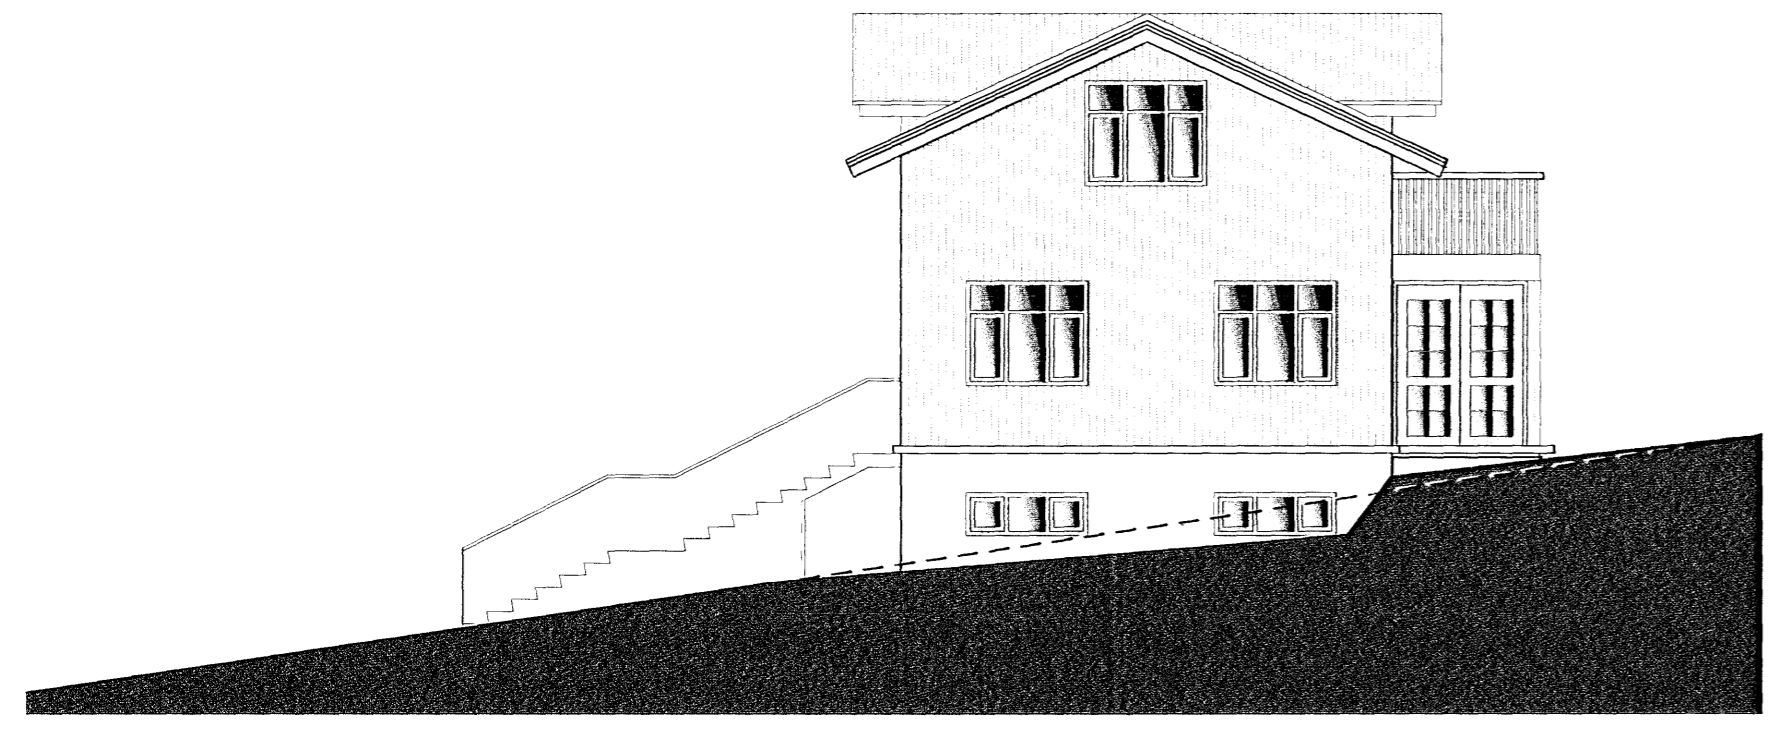

ÚTLIT VESTUR

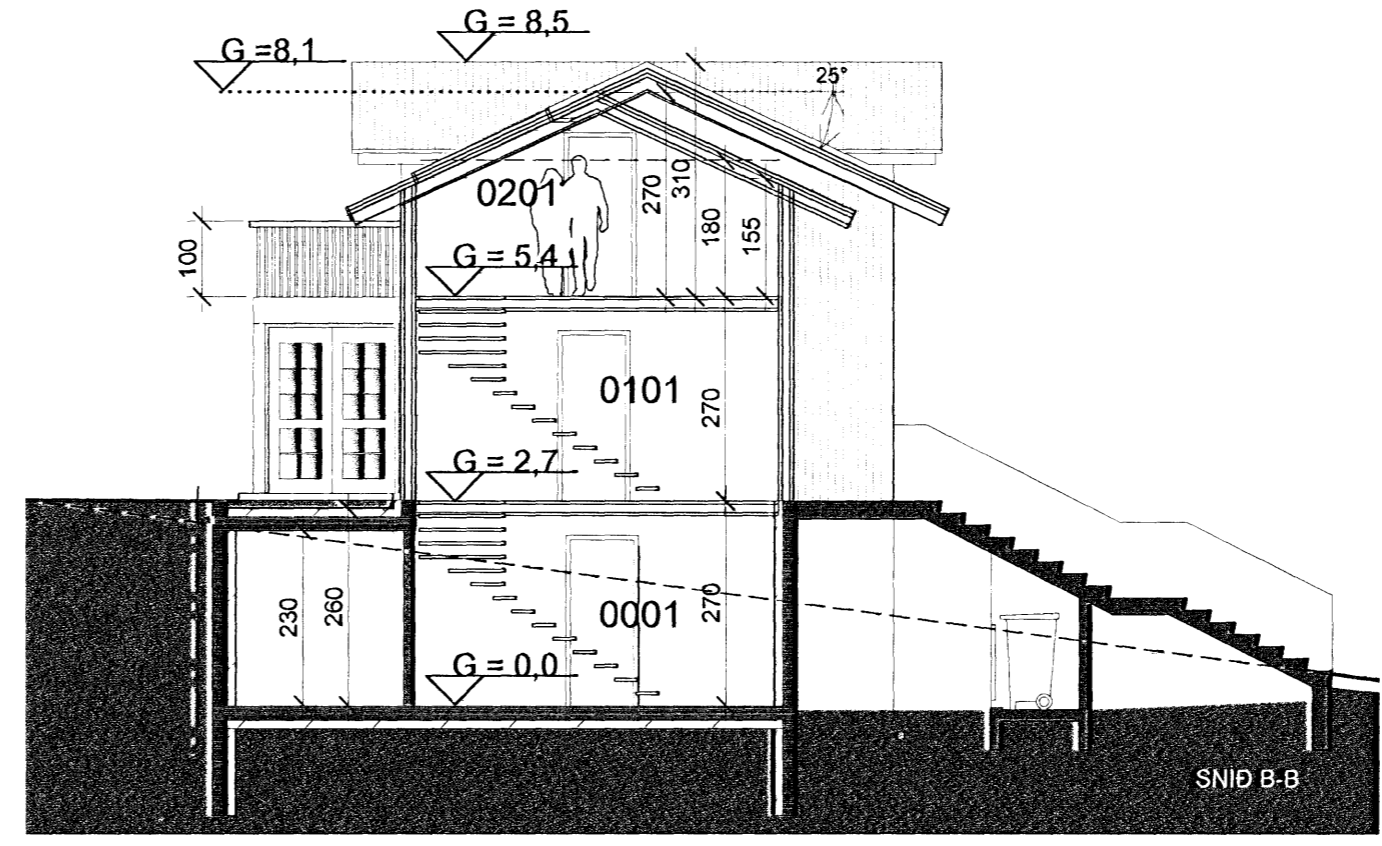

SNID B-B

verk
Lækjargata 6, Hafnarfirdi

Heiti
Útlit

kvæði
1:100

teikn
HI

beyting
 mæni lækkað um 40 cm frá samp. teikn.

dags
15.12.08

númer
01

Haraldur Ingvarsson arkitekt
 kt.: 030956-3389
 haling@vortex.is

IOI
 arkitektar

• Laugavegi 59 • 101 Reykjavík • sími: 898 4959 •