
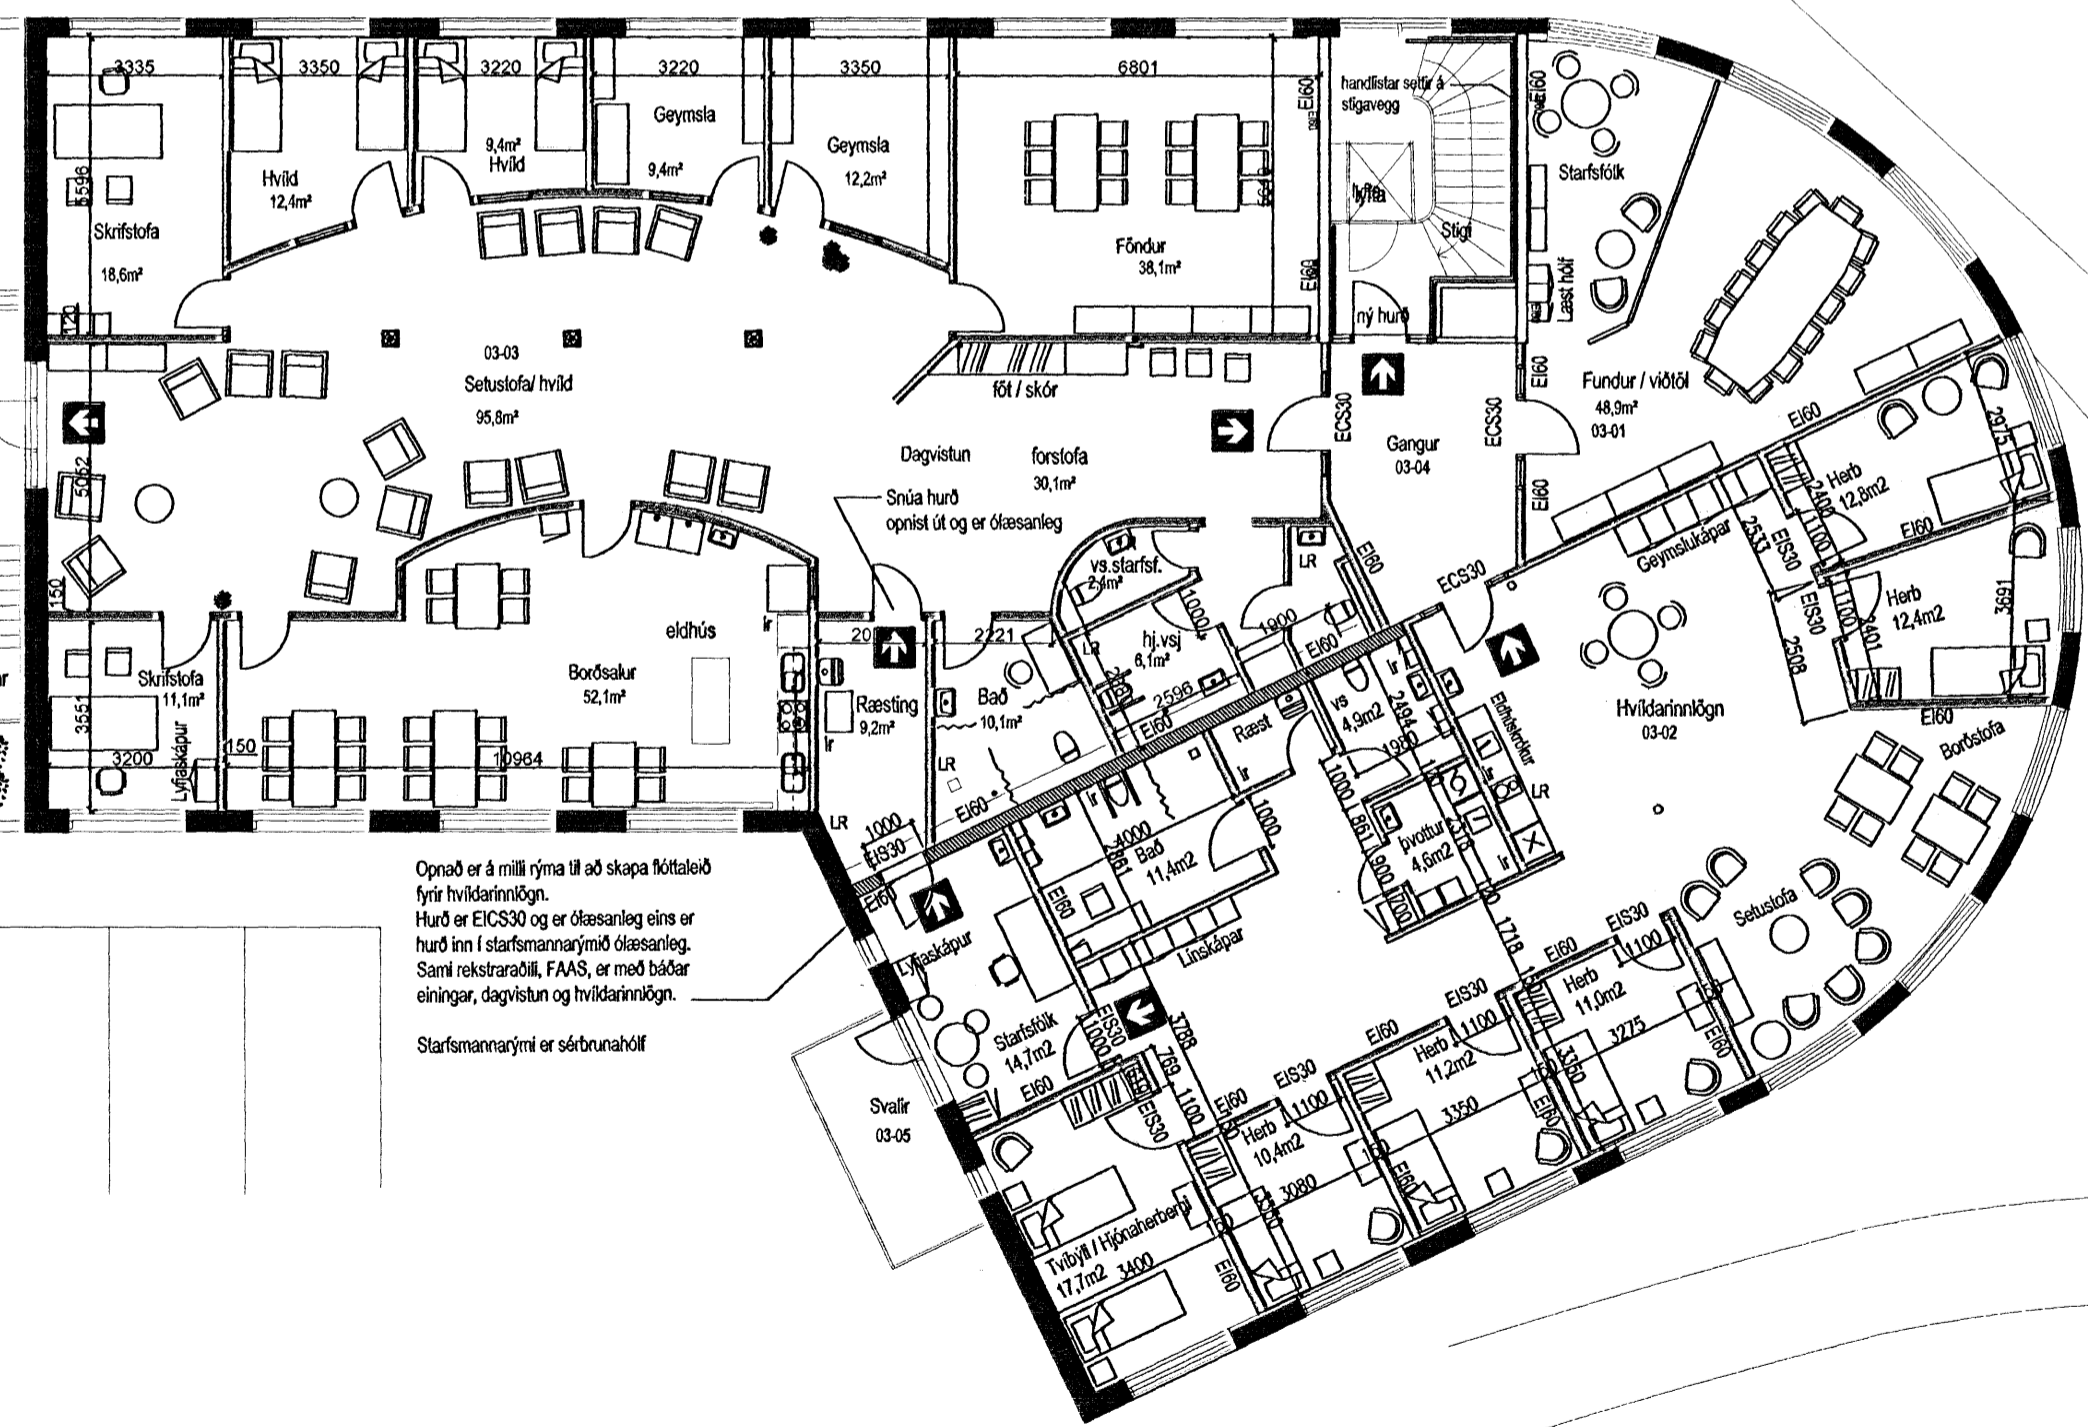


Afstöðumynd 1: 500

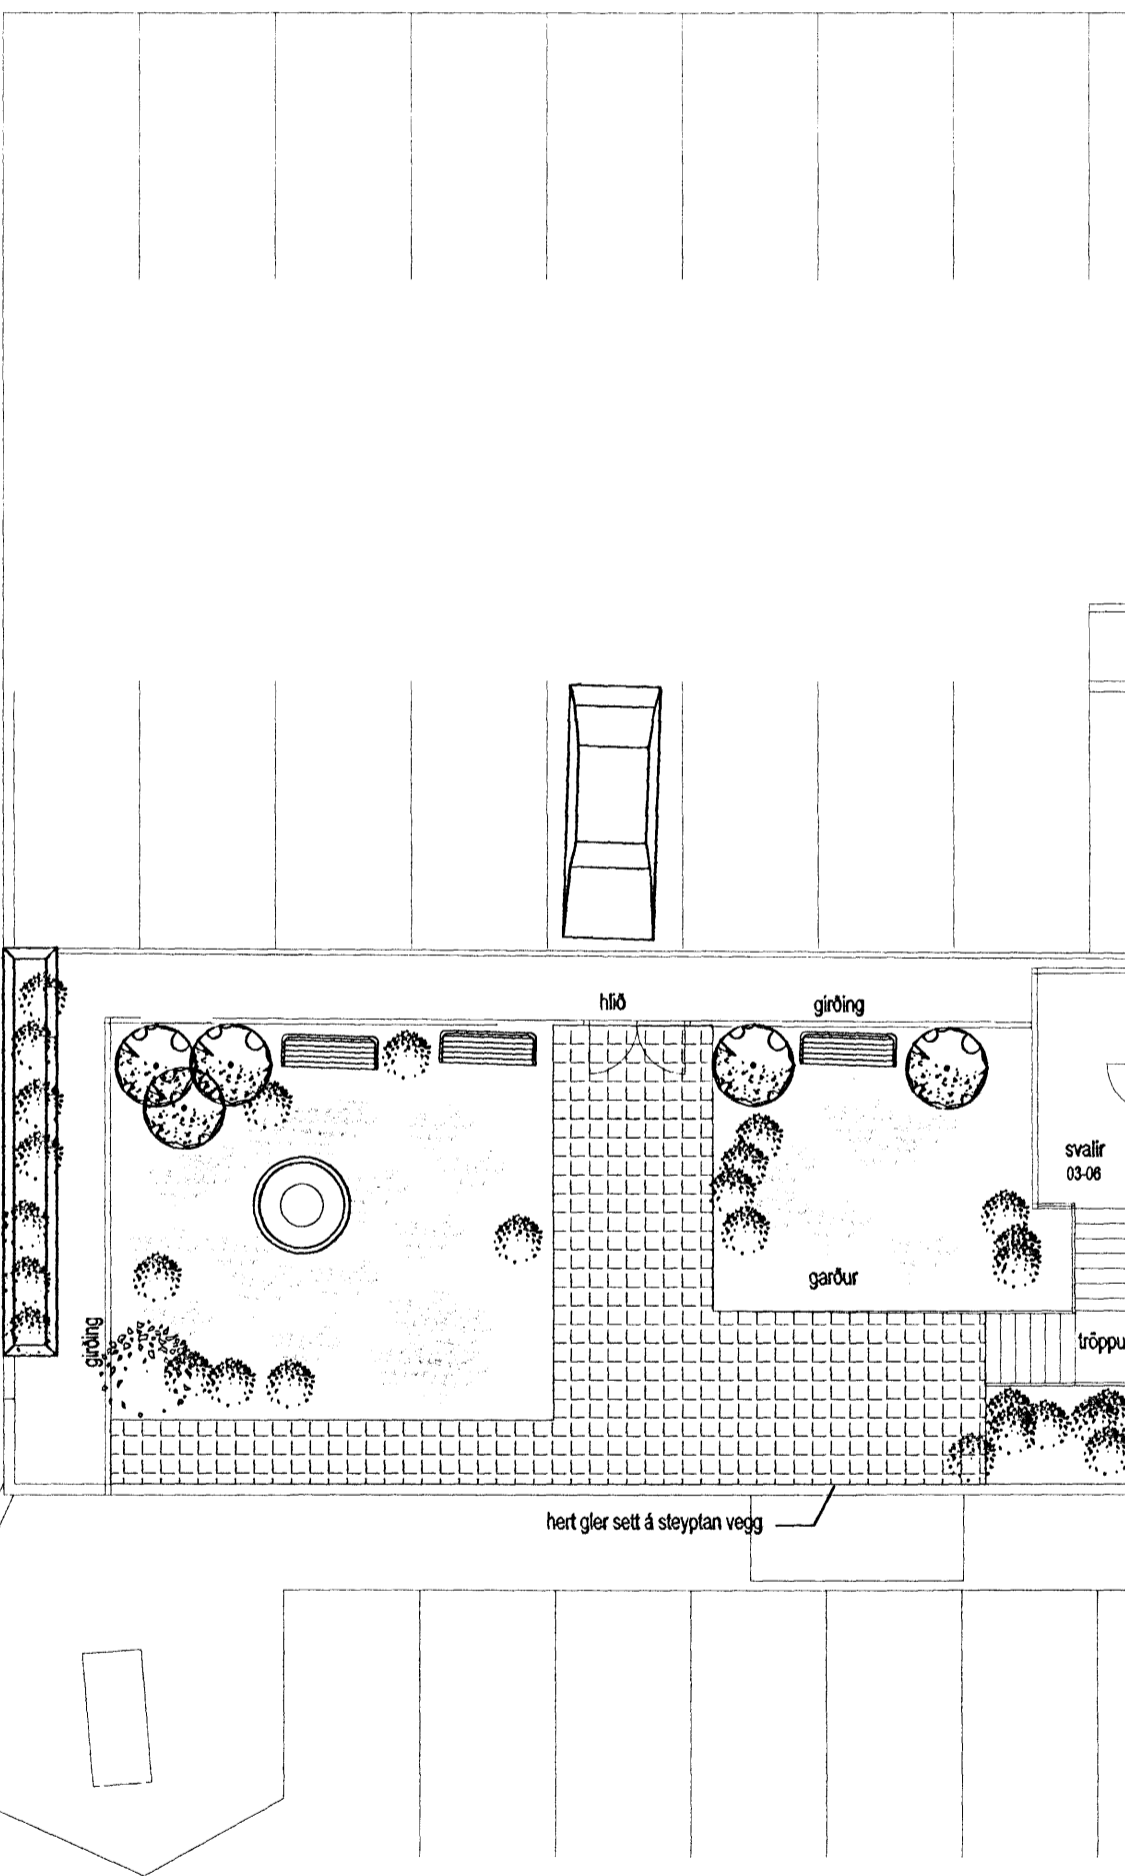

Opnað er á milli rýma til að skapa flötaleið fyrir hvildarinnlögn.
Hurð er EIC330 og er óáeslanleg. Sami rekstraráðili, FAAS, er með báðar einingar, dagvistun og hvildarinnlögn.
Starfsmánnámi er sérbrunahólf.

Strandgata 75
FAAS (Félag aðstandenda Alzheimersjúkra) sækir um leyfi til að starfræja hvildarinnlögn með sjö rýmum á 3. hæð hússins þar sem skrifstofur Tólstjóra voru áður. Gert er ráð fyrir 5 einstaklingsherbergjum og einu hjónaherbergju/víbýli.
Í rýminu verður setustofa, baðherbergi, geymsla og aðrepp fyrir starfsfólk.
Í hvildarinnlögninni sem er hugsuð sem tímabundin vistun verður sólahrings vakt.

Mönnun í hvildarinnlögn
Morgunvakt 3
Kvöldvakt 2
Næturvakt 2
Úr starfsmánnámi í hvildarinnlögn verður komið fyrir flötaleið yfir í dagvistarhlutann. Hurðir sem tilheyra þessari flötaleið verða allar óáeslanlegar. Hurð í ræstingu í dagvistunni verður snúð þannig að hún opnast inn í forstofuna.
Starfsmánnámi verður sér brunahólf.

Út- og neyðarfýsing sé í rýminu, a.m.k. 1 lux í flötaleiðum.
Neyðarfýsing sé a.m.k. 1 lux í starfsmánnámi og ræstirými.

Ræstirými skal ávallt vera greiðfært sem flötaleið. Sami rekstraráðili (FAAS) er í báðum einingum á hæðinni, þ.e. dagvistarainningunni og hvildarinnlögninni og hefur starfsfólk og vistmenn aðgengi að báðum einingum. Íd er gert ráð fyrir að fólk í hvildarinnlögn noti fóndur og ara aðstöðu í dagvistarainningunni. Hvert svefnherbergi er sjálfstætt brunahólf með EIS30 hurðum. Múverandi loft verður klætt með gipsplötum. Í rýminu verður brunavörðunarkerfi tengt vörðkerndri vaktistöð.
Staðsetja skal síökkvitski í samráði við SHS. Ól gluggalaus rými verða loftfræst.

Allar nýjar klæðningar verða í flokki 1

18.11.2008
Samþykkt rými
0302
HEILBRIGÐISEFTIRLIT
HAFNARFJARDAR-
OG KÖPAVAGSSVÆÐIS
Göngutorgi 7, 210 Garðabæ
Dóra Lein Lútfjörns



breytingar

Strandgata 75
FAAS
Afstöðumynd og grunnmynd 3. hæðar

12.09.2008 1:100
daga mál breyting

Ólafur H. Finlay

KT-4470-230

SKULATÖN 5-1105 REYKJAVÍK- Sími: 545 1003
FAX: 545 1010 THG@THG.IS WWW.THG.IS



Grunnmynd 3. hæðar 1:100