



Samþykkt  
 29. Okt 2008  
 Bjarki Jóhannesson  
 Skipulags- og byggingarfulltrúi

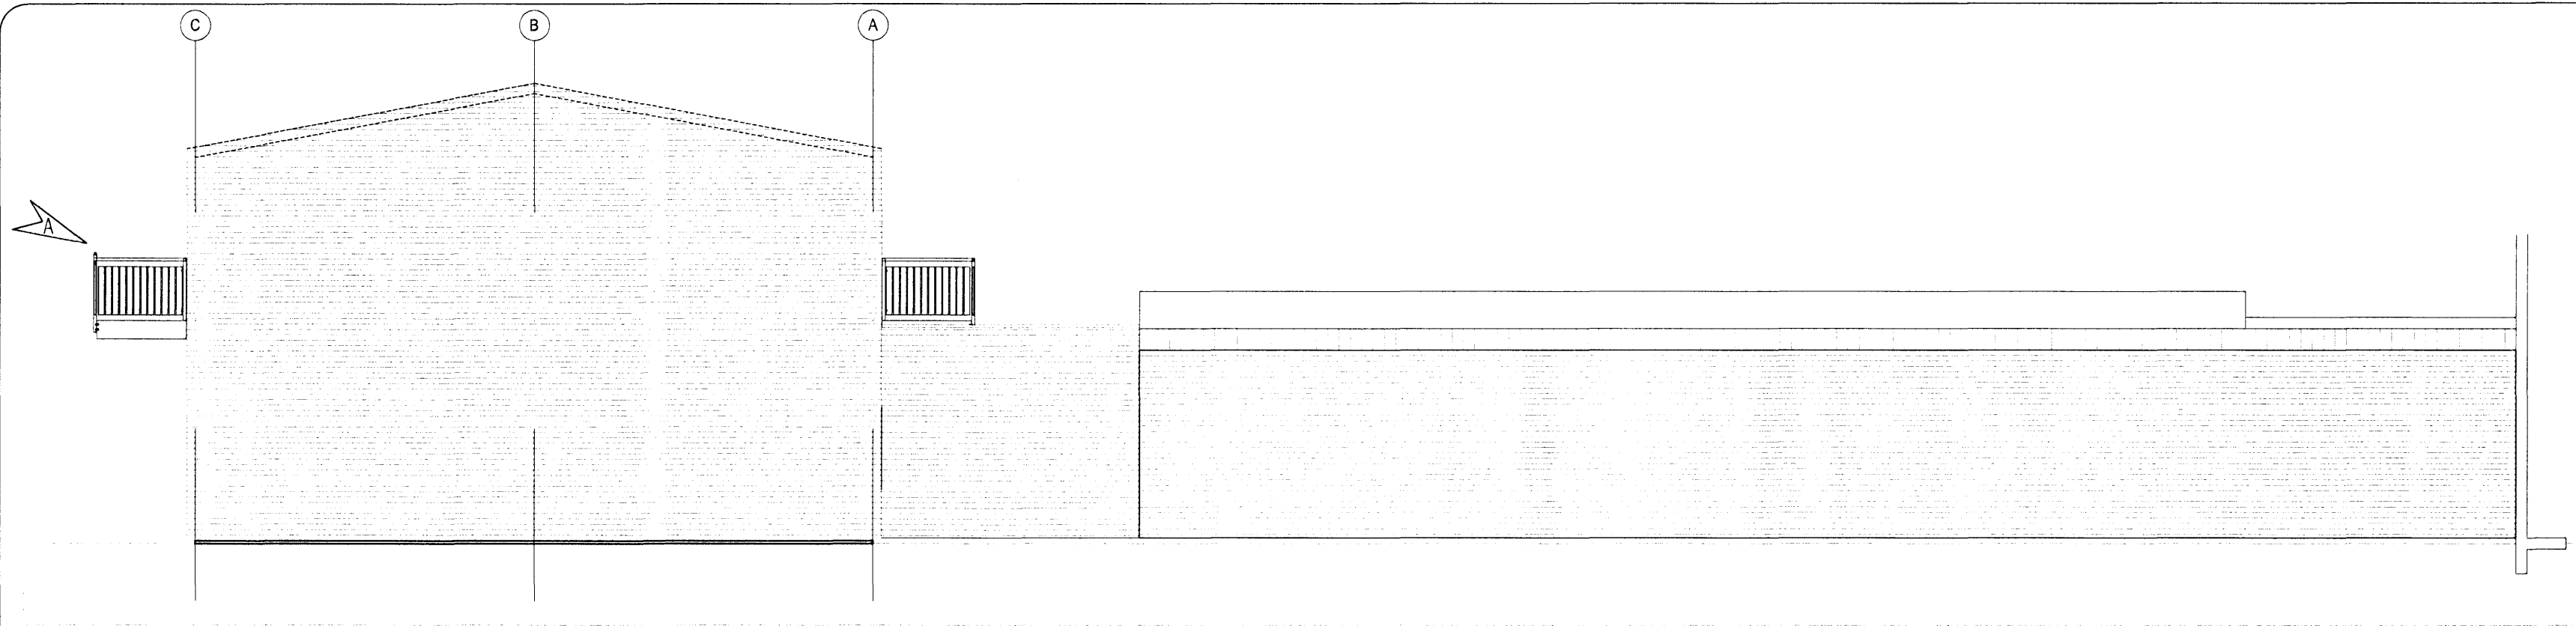

SUÐURHLIÐ

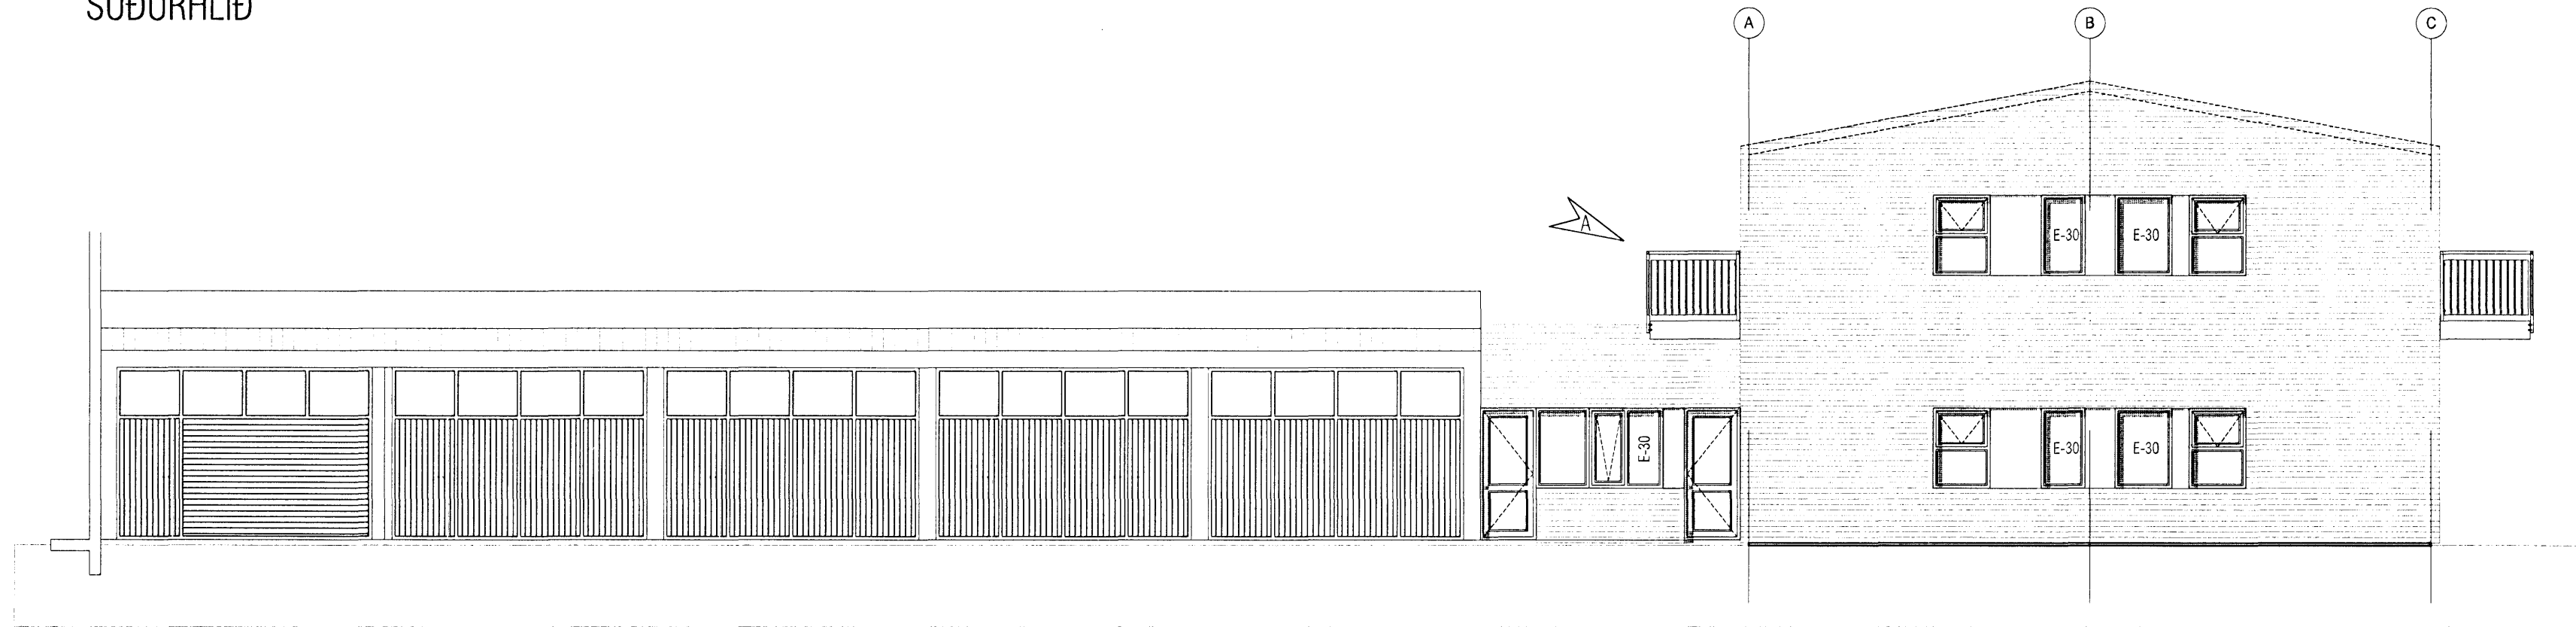

NORÐURHLIÐ



VESTURHLIÐ

A - BREYTING: 22.10.2008, svarir breikkaðar, handrið hækkað

<b>VEKTOR</b> - hönnun og ráðgjöf - Akralind 6, 201 Kópavogi.		Jón Hrafn Hlökkversson byggingarfræðingur Kt. 280662-6519 sími: 554-6650 fax: 554-6669.		DALSHRAUN 13 BYGGINGARNEFNDARTEIKNINGAR ÚTLIT	
Teikn. nr.	Tilvisun á teikningu	Br.	Dags.	Hannað	Teiknað
Samþykkt				jg	jg
				Dagsetning	Verk nr.
				03.07.2008	87
				Mælikvarði	Teikn. nr.
				1:100	A-105

A2