




Norður Snið A-A

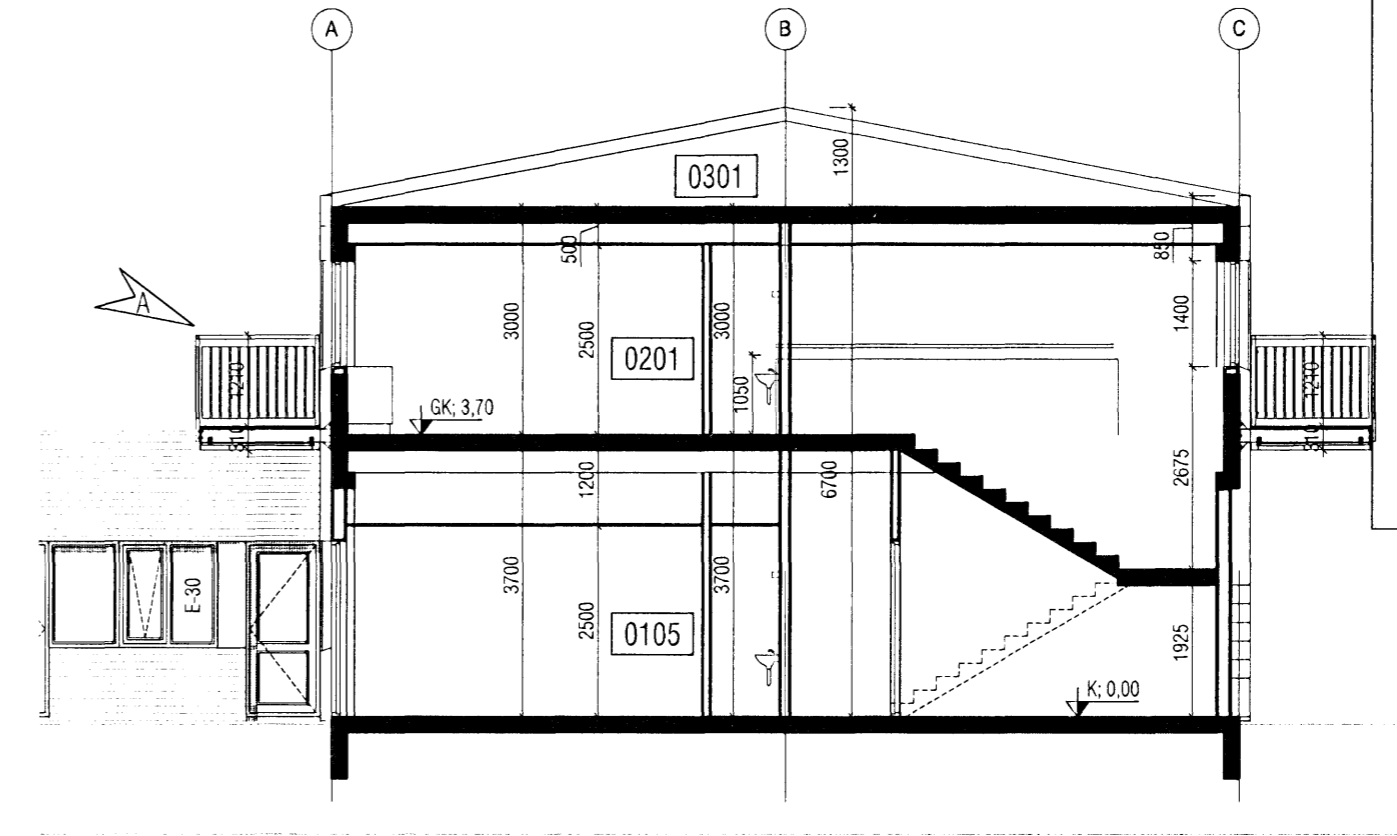


Norður Snið B-B

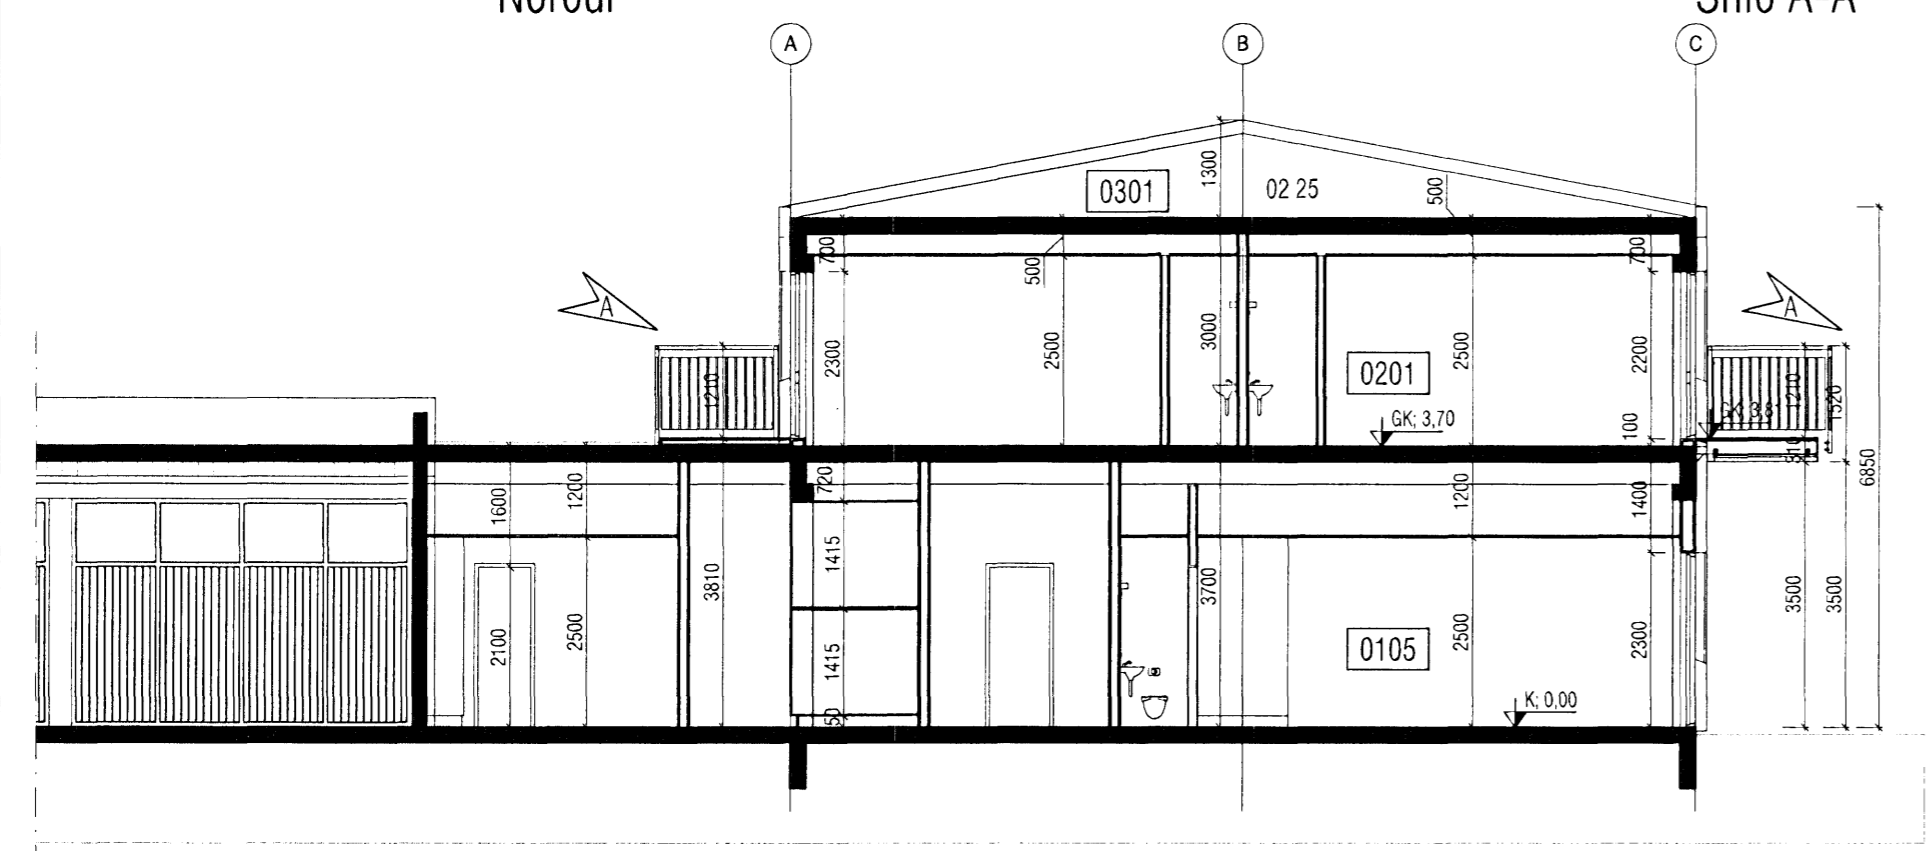

Norður Snið C-C

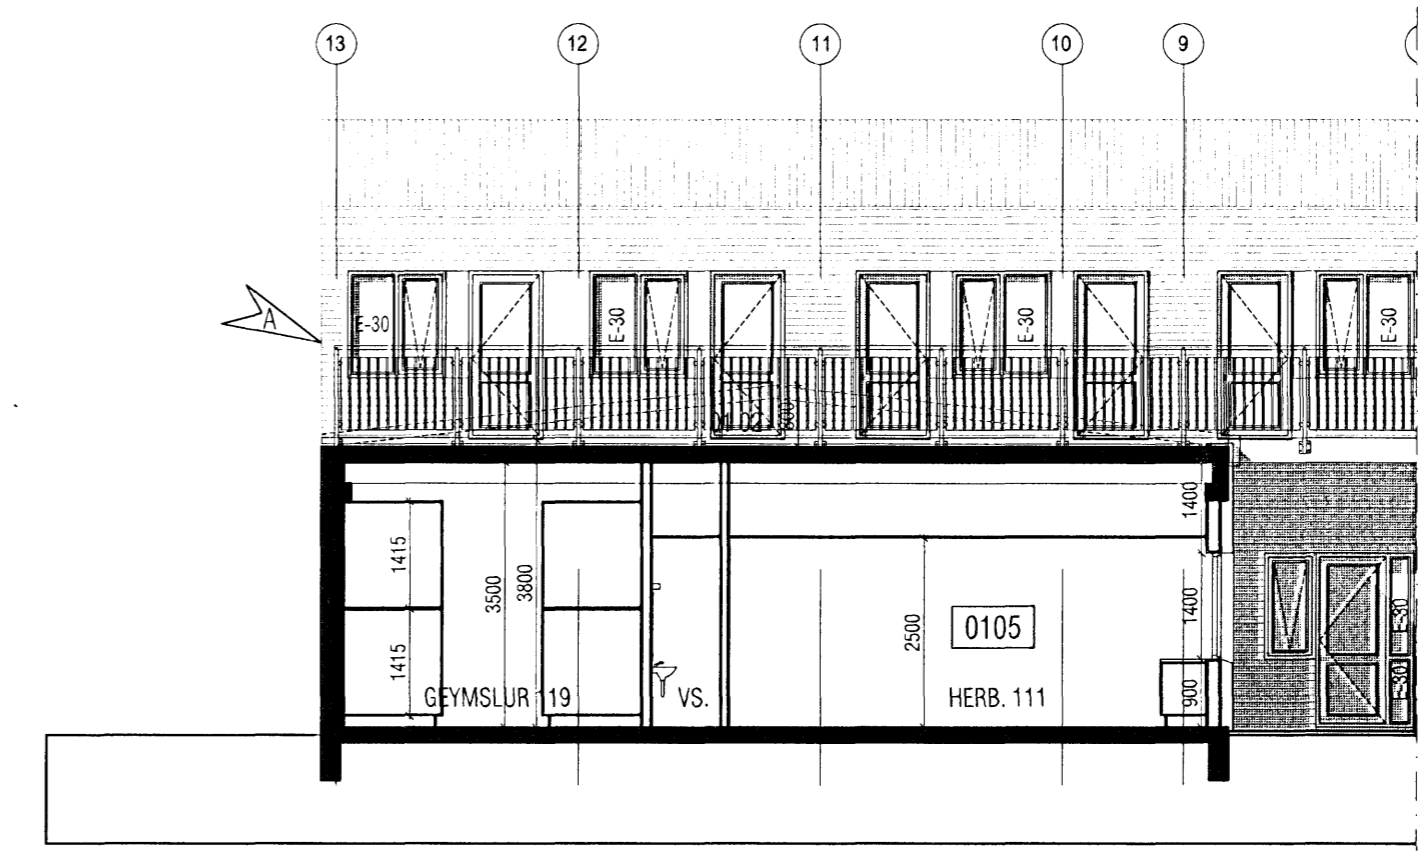

Snið D-D

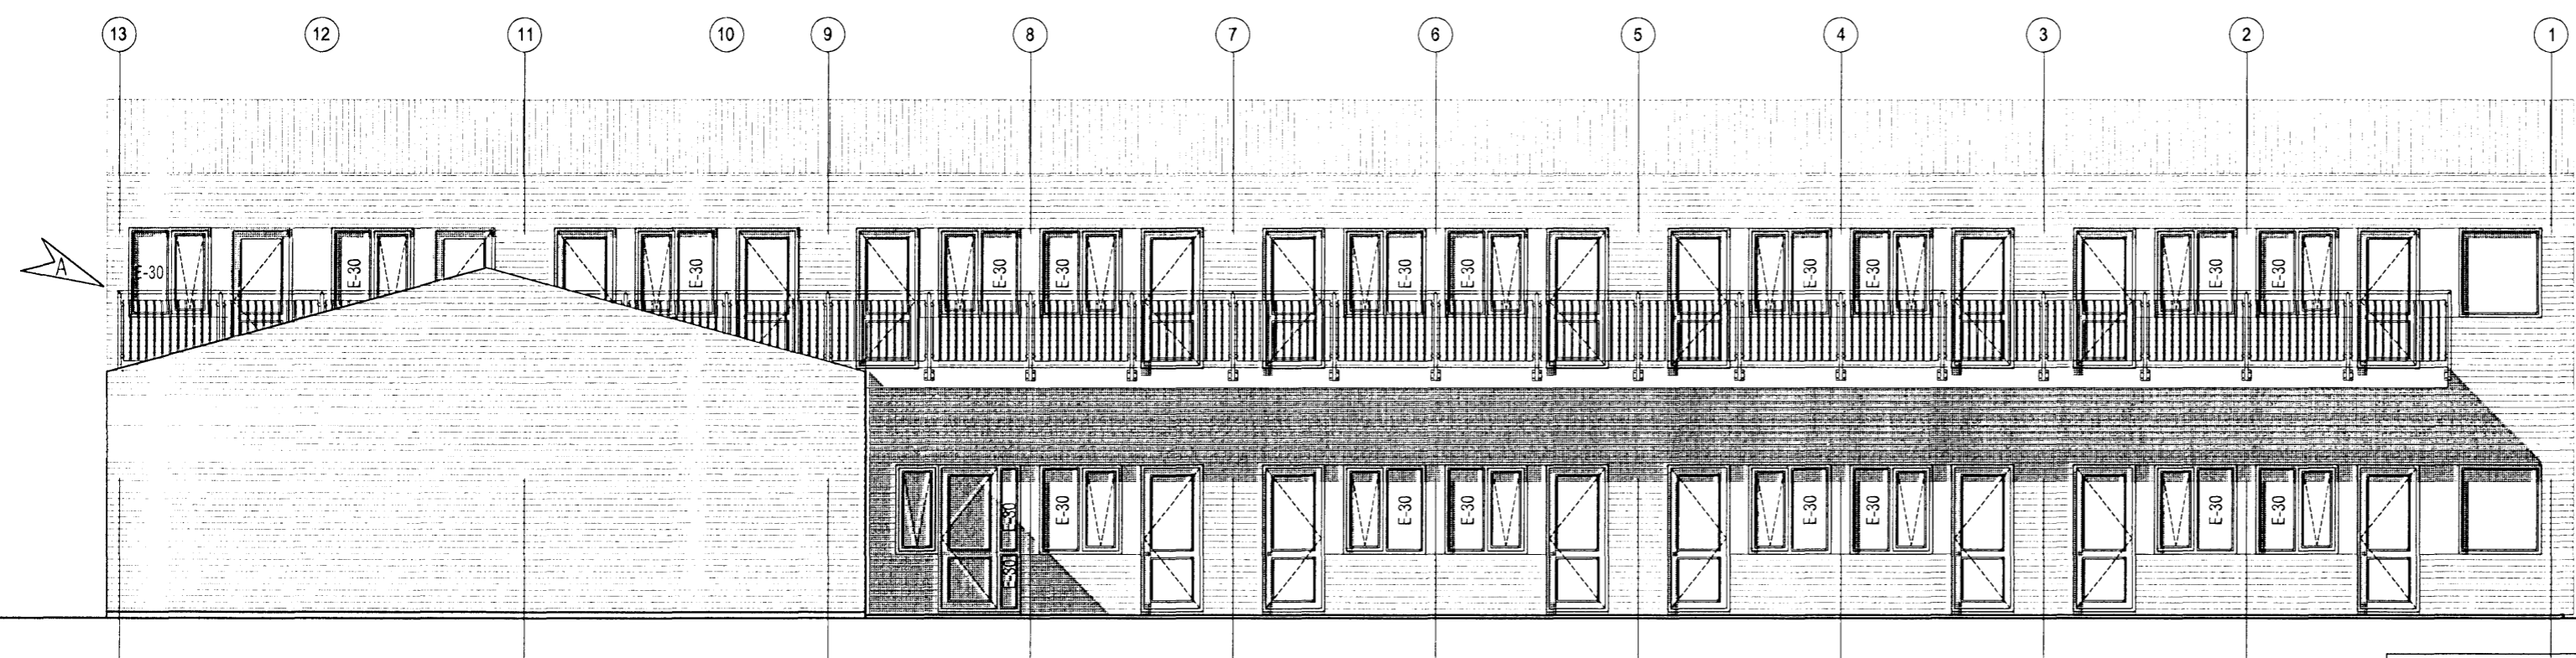

AUSTURHLIÐ

A BREYTING: 22.10.2008, svafr breikkaðar, handrið hækkað

Samþykkt  
29.07.2008  
Bjarkrútur  
Skipulags- og byggingarmátt

<b>VEKTOR</b> - hönnun og ráðgjöf - Akralind 6, 201 Kópavogi.		Jón Hrafn Hlööversson byggingaræðingur Kt. 260662-6519 sími: 554-6650 fax: 554-6669.		DALSHRAUN 13 BYGGINGARNEFNDARTEIKNINGAR ÚTLIT SNIÐ	
Teikn. nr.	Trúvísun á teikningu	Br.	Dags.	Hannað	Teiknað
Samþykkt				jg	jg
Dagsetning		Verk nr.		Mælikvæði	
03.07.2008		87		1:100	
				Teikn. nr.	
				A-104	

A2