



Ártun brunahönnuðar

Úr Gildi

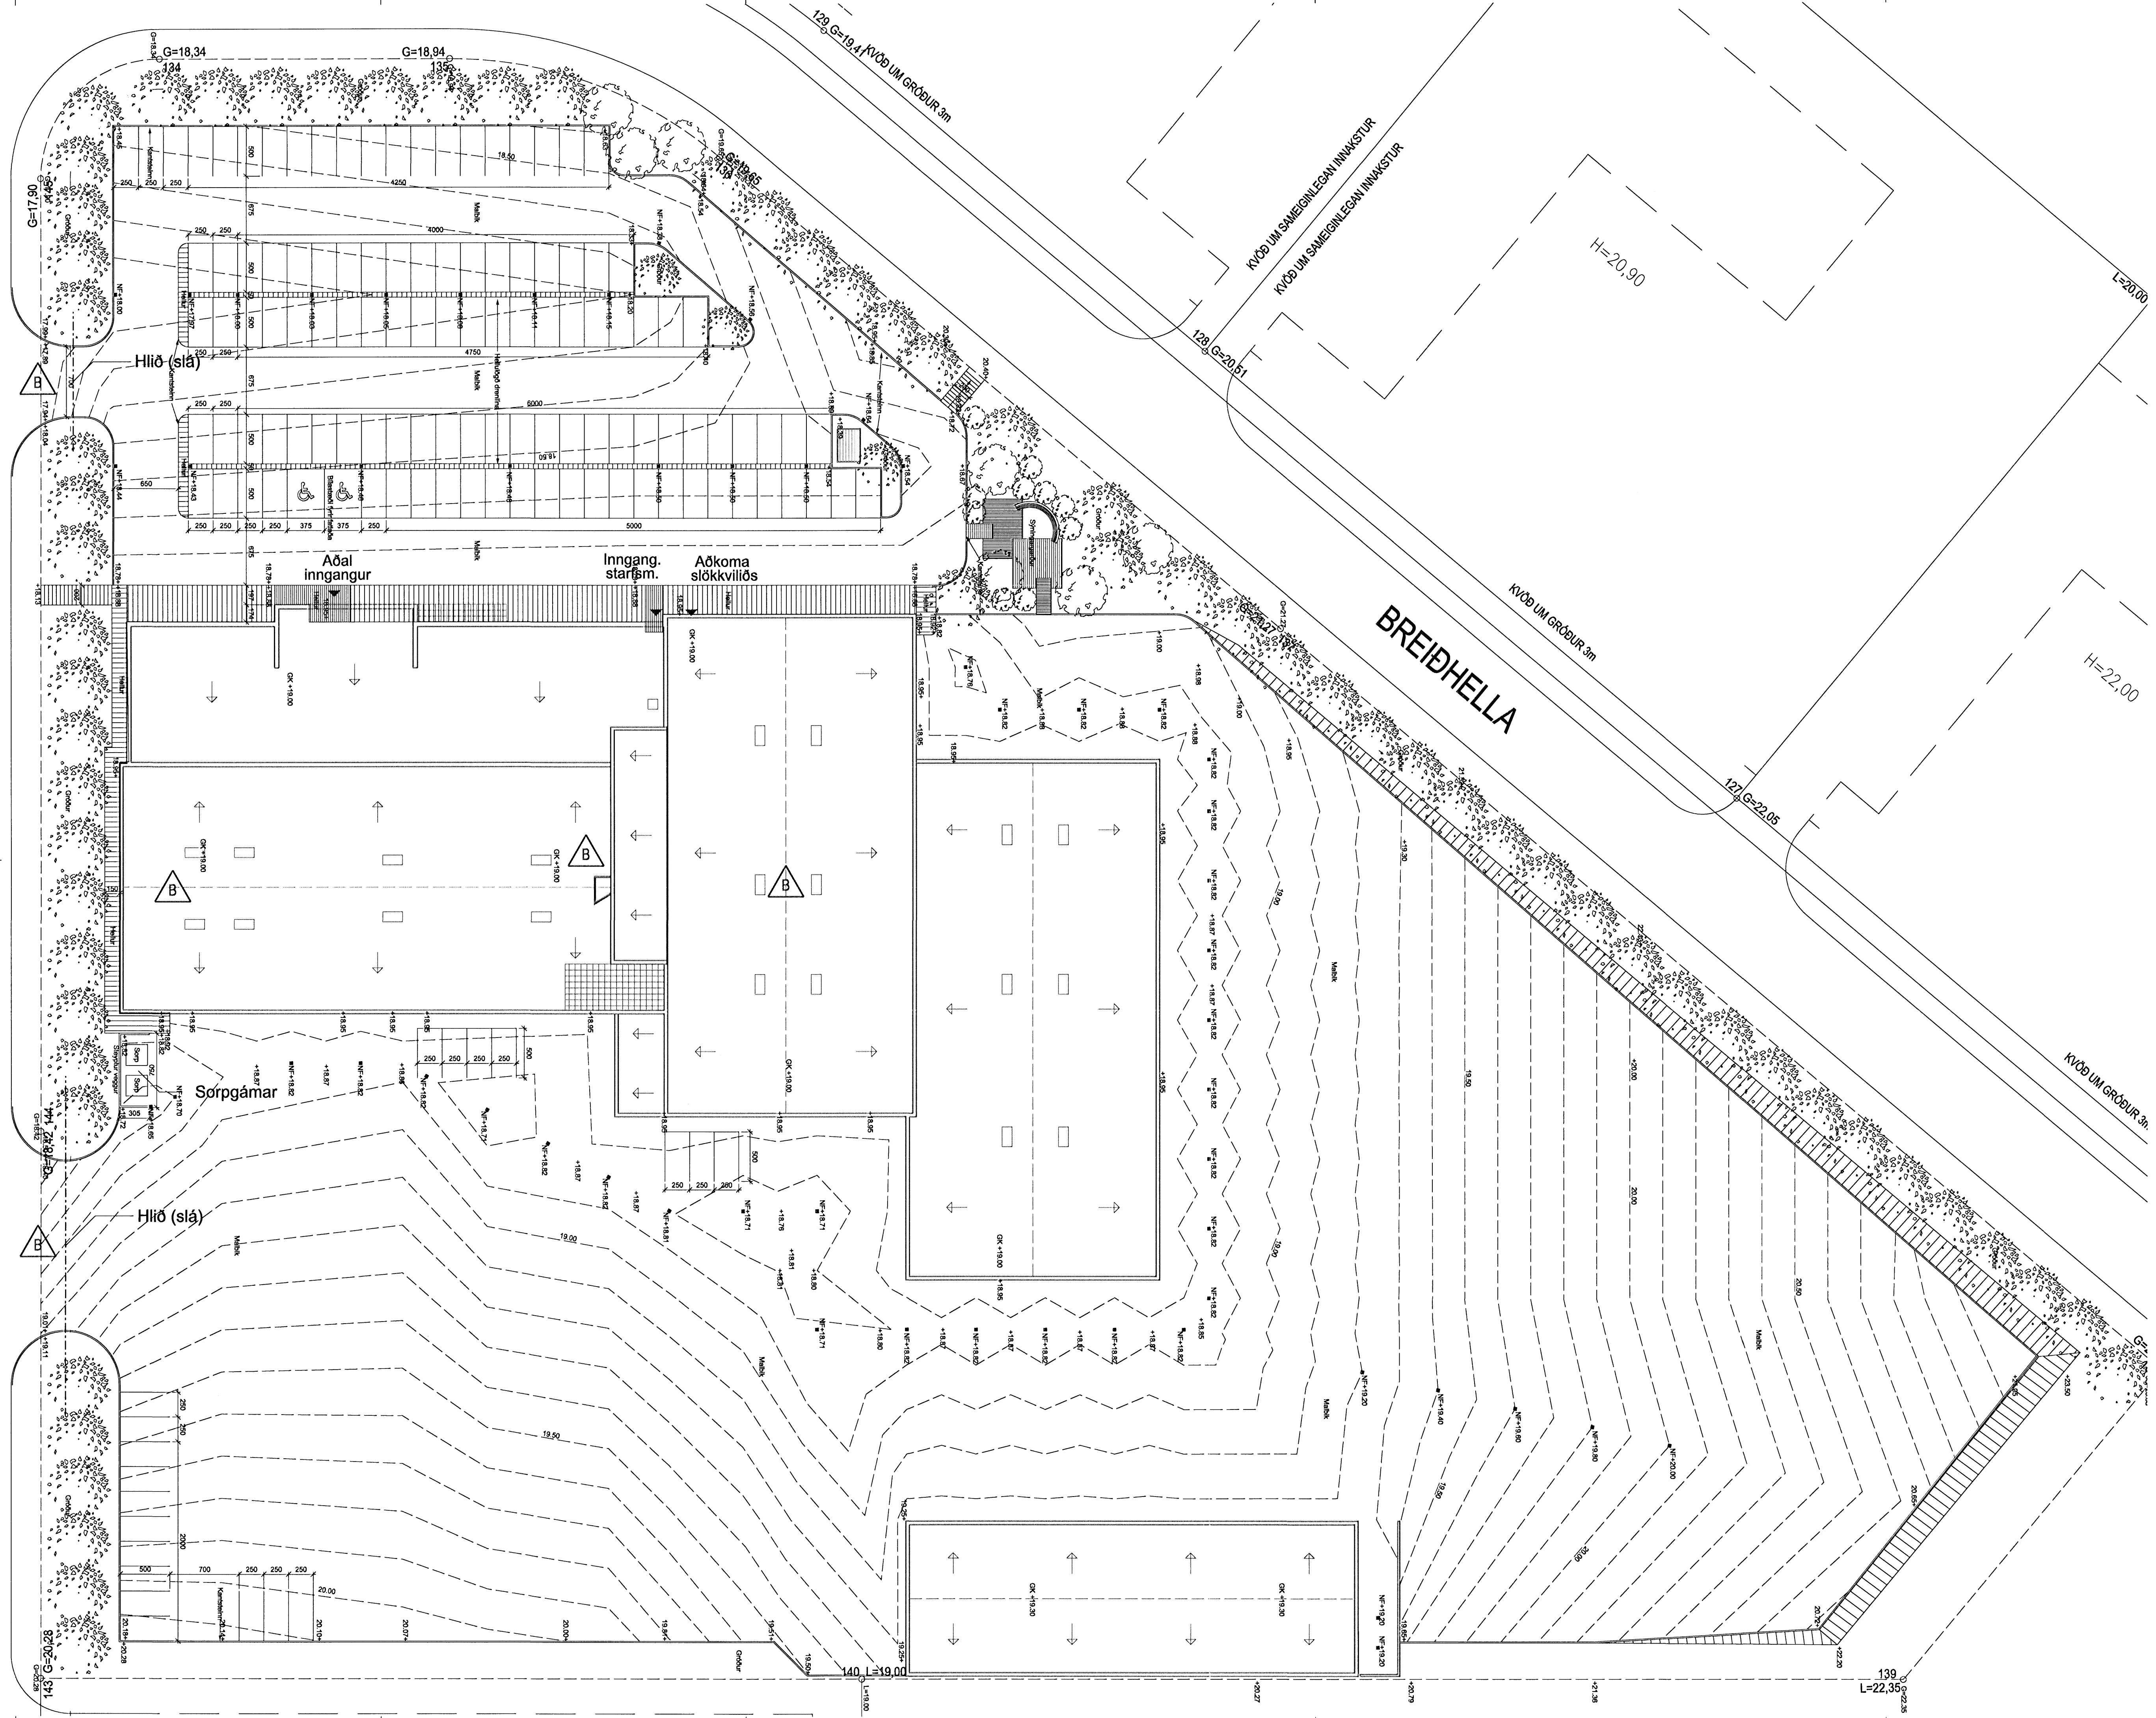

B	ÓI	HMH	13.01.2009
Hliðum bætt við innkeyrslur á bílplön			
Reykflugur á þaki lagens færar og bætt tveim nýjum á pítuvorkstæði			
Lagnastokkur, skilyt útanum loftsvæðingn við tækjarni 3h bætt inn á tekin			
A	ÓI	HMH	01.02.2008
Nýtt húsi "Siberia" bætt inná tekinngu fyrir ca. miðri suðurhlöð lóðar			
Spennistöð bætt inná tekinngu, í austurhorn bílastæðis.			
Skrifstofujami færður til um 30mm til vesturs og norðurs og þakballa snúif.			

DTGAFI	ITEKNAÐ	SAMBYOKT	DAGS
BREIÐYNGAR			

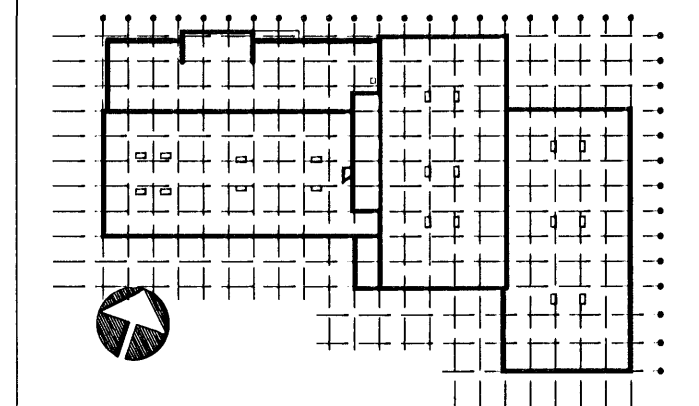

ASK Arkitektar
 Gausgötu 9
 101 Reykjavík
 Sími 515 0300
 Fax 515 0319
 www.ask.is



Ártun aðalhönnuðar:
 Halgi Már Halldósson arkitekt FÁI, kl. 301258-7049

**GJÁHELLA 4, HAFNARFIRÐI
 HÉÐINN**

VERKEFNI	HEITI TEIKNINGAR	MMV. Í AT
ADALTEIKNINGAR	YFIRLITSMYND LÓÐAR	1:300
VERK NR.	NUMER TEIKNINGAR	TEKNAÐ
06124	10-02	EB
		DAGS
		10.10.2007
		DTGAFI
		B