


Úr Gildi



B OI HMH 13.01.2009  
Reykilígur yfir afgreiðslulager fluttur úr modul-BII A-BI B-C  
Bætt við brunadrum og slökkingu einnar södgu þreytt  
Hurd milli lagara og vélaðeldar þreytt úr vörubúri í hefðbundna tvöf. gönguhúrd  
Millivagur milli andýris og fundarherbergja fluttur til á kostnað andýris  
Millivagur milli R-R öðlar og móttöku þreytt, hluti færður og settir í hann gluggar  
Þrjú verkþjötra upplýðingar til samræmis verkisráðs  
A OI HMH 01.02.2008  
Stjómstöð slökkingu færð yfir á móttögu vegg við fyrri staðsetningu  
Gluggum bætt við á vélarmóttöku, við og í vörubúri  
Stígi í starfmannainngang brokkurður úr 1300 í 1390mm  
Bætt við lokaðri skrifstofu við starfmannainngang

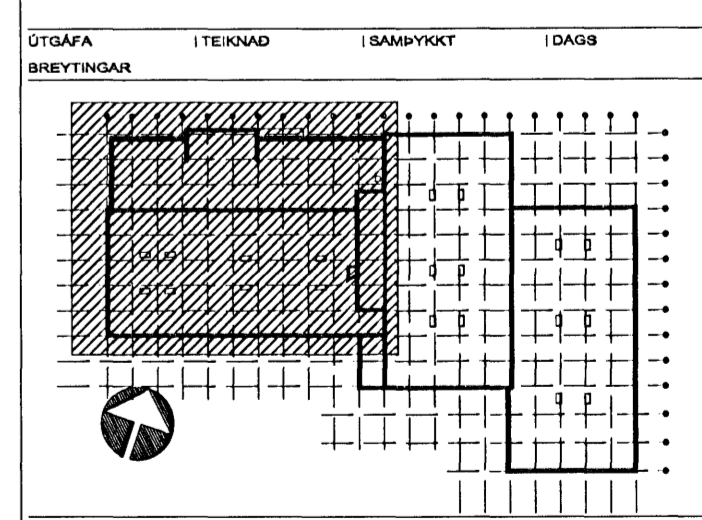

ASK Arkitektar  
Geisgötu 9  
101 Reykjavík  
Sími 515 0300  
Fax 515 0319  
www.ask.is



Árton aðalhönnuðar:  
Högl Mír Halldóttir arkitekt FAF, kl. 301258-7049

GJÁHELLA 4, HAFNARFIRÐI  
HÉÐINN  
VIÐVAKI  
HEITI TEKINGAR  
ADALTEIKNINGAR  
GRUNNMYND 1. HÆÐ (hluti)

MRV. I A1  
1:100  
TEKINGAR  
HMH / OI  
DAGS  
10.10.07  
ÚTGÁFA  
B

1 GRUNNMYND 1.HÆÐ (hluti) 1:100  
Skrifstofur, tækniæild, afgreiðsla, vélaæild, renniverkstæði