


Ártun brunahönnuðar

Úr Gildi



B OI HMH 13.01.2009
Ymsar breytingar samantar texta á teikningum með daga: 13.01.2009
A OI HMH 01.02.2008
Gluggum bætt við á vélsmjúrhlúa, víð og lóðurhurðir
Stigi í starfsmannangangi breiðkaður úr 1300 í 1390mm
Bætt við lokadri skrifstofu, víð starfsmannangang
Notkun á ými undir jöfnaleypu breytt

ÚTGÁFA I TEIKNAD I SAMÞYKKT I DAGB
BREYTINGAR

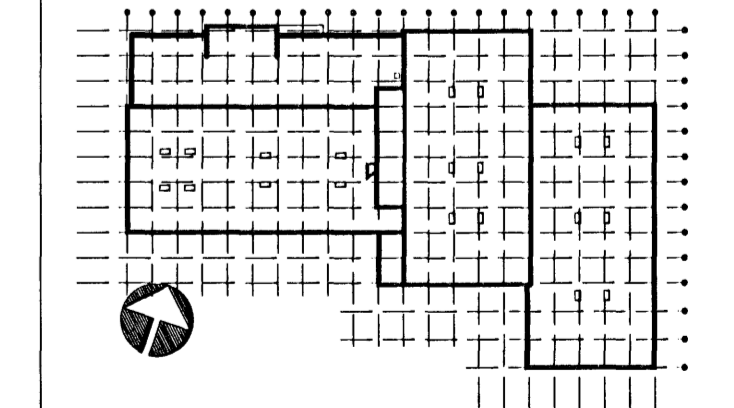


ASK Arkitektar
Göngugötu 9
101 Reykjavík
Sími 515 0300
Fax 515 0319
www.ask.is

Ártun aðalhönnuðar:
Halgrímur Halldórsson
Halgrímur Halldórsson arkitekt F.A., kt. 301258-7049

GJÁHELLA 4, HAFNARFIRÐI
HÉÐINN

VERK EFN HEITI TEIKNINGAR	ADALTEIKNINGAR YFIRLITSMYNDIR GRUNNMYND 1, 2 og 3. HÆÐ MILLILOFT	MKV. I A1 1:200 TEIKNAD HMH / OI DAGB 10.10.07 ÚTGÁFA B
VERK NÚM. 06124	NÖMUR TEIKNINGAR 10-03	

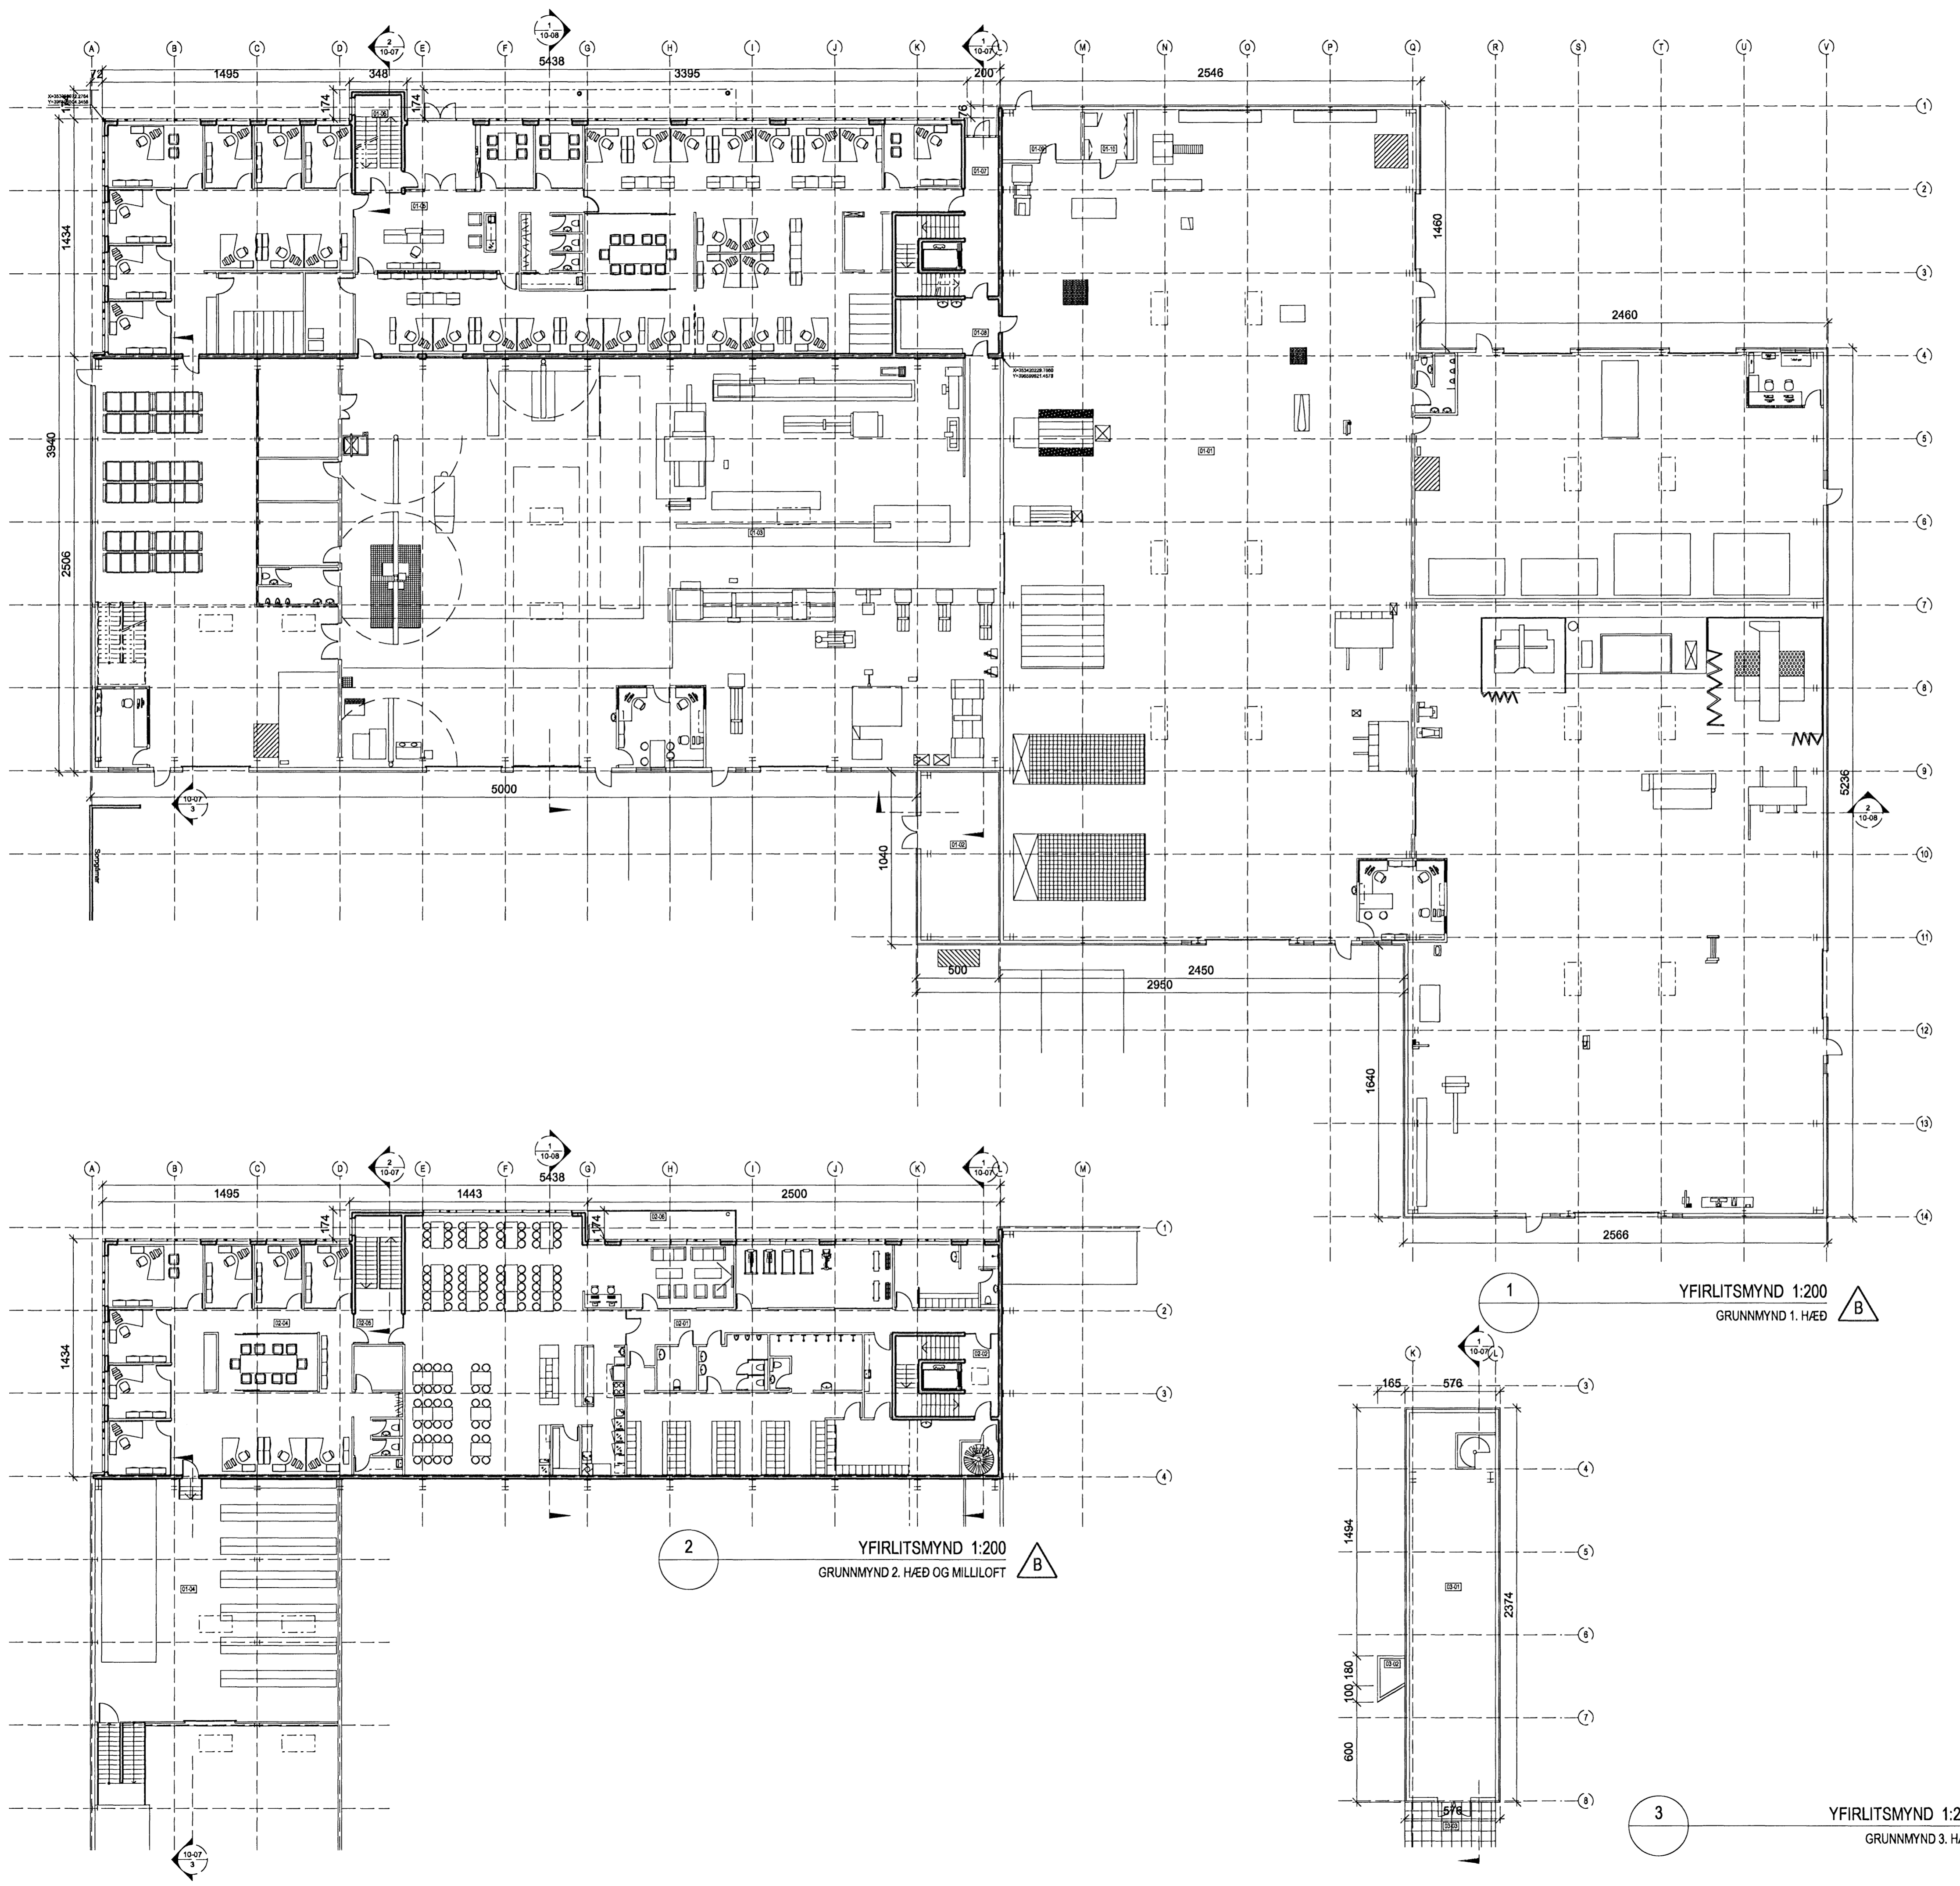

2 YFIRLITSMYND 1:200
GRUNNMYND 2. HÆÐ OG MILLILOFT

1 YFIRLITSMYND 1:200
GRUNNMYND 1. HÆÐ

3 YFIRLITSMYND 1:200
GRUNNMYND 3. HÆÐ