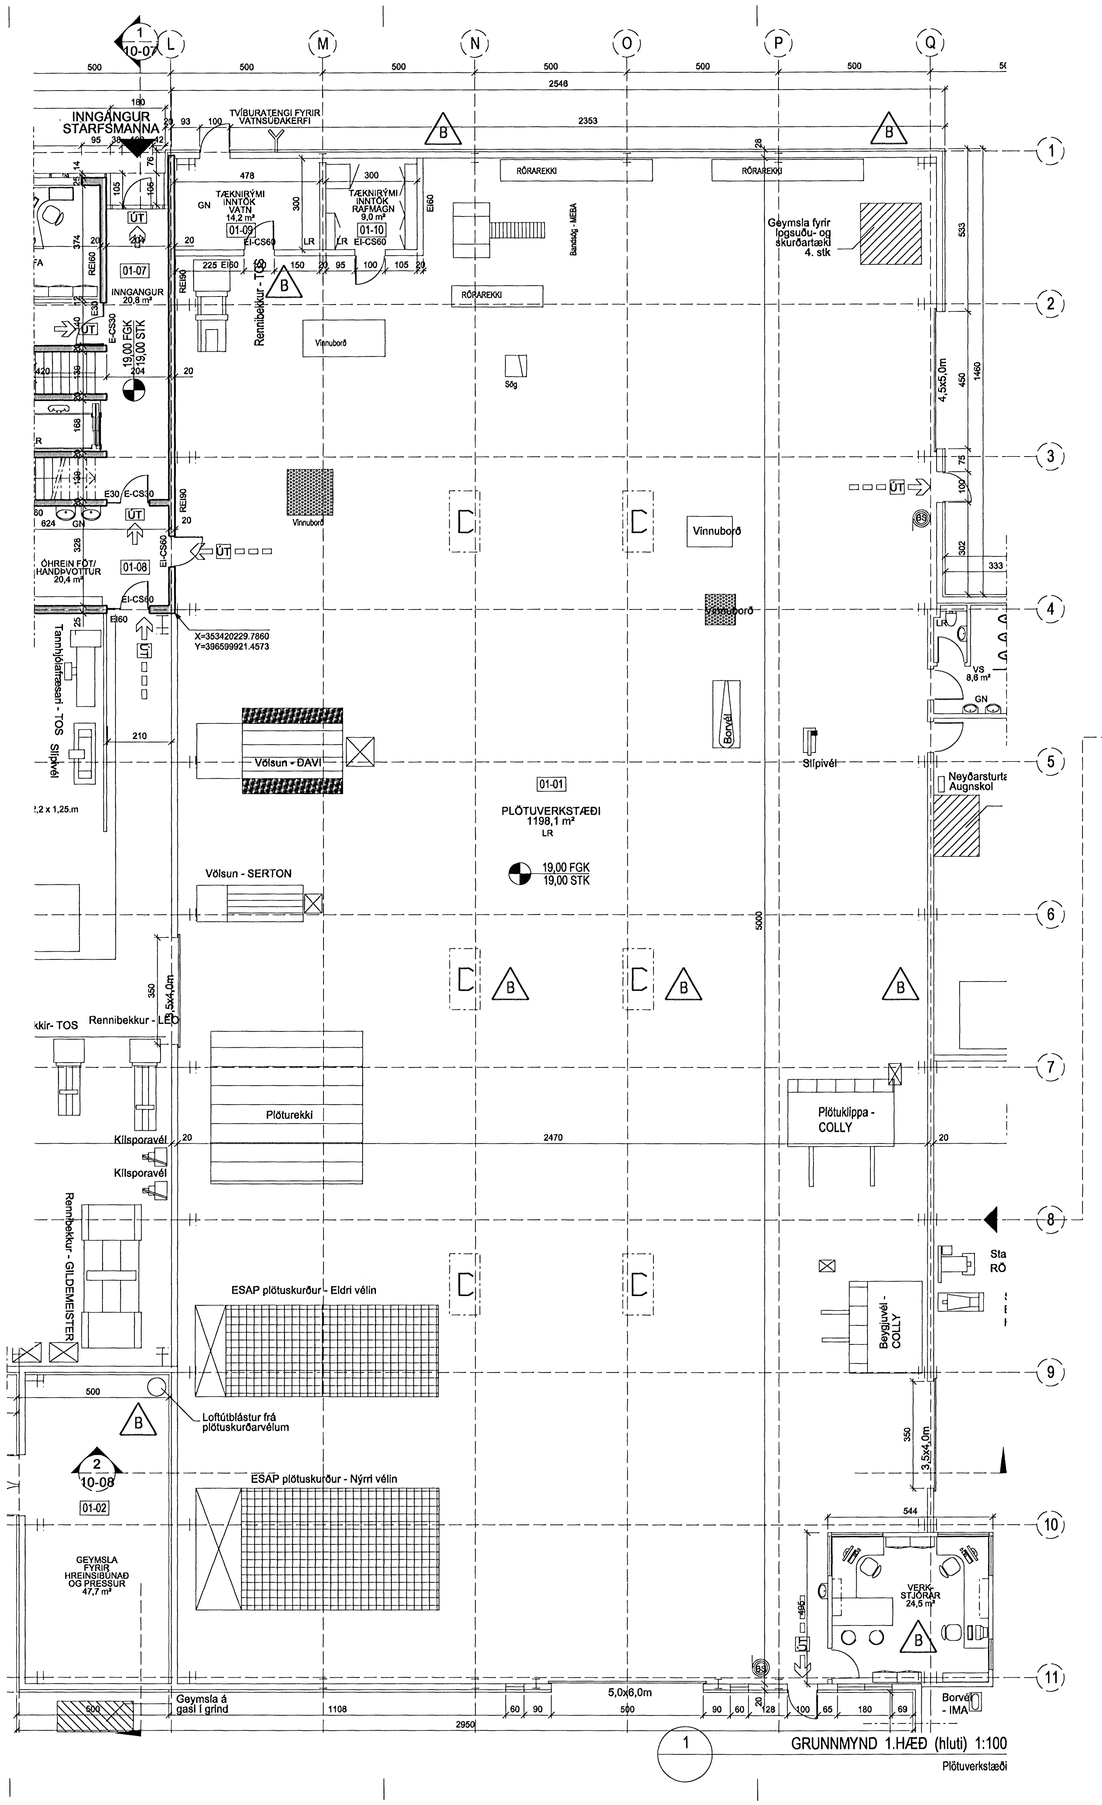

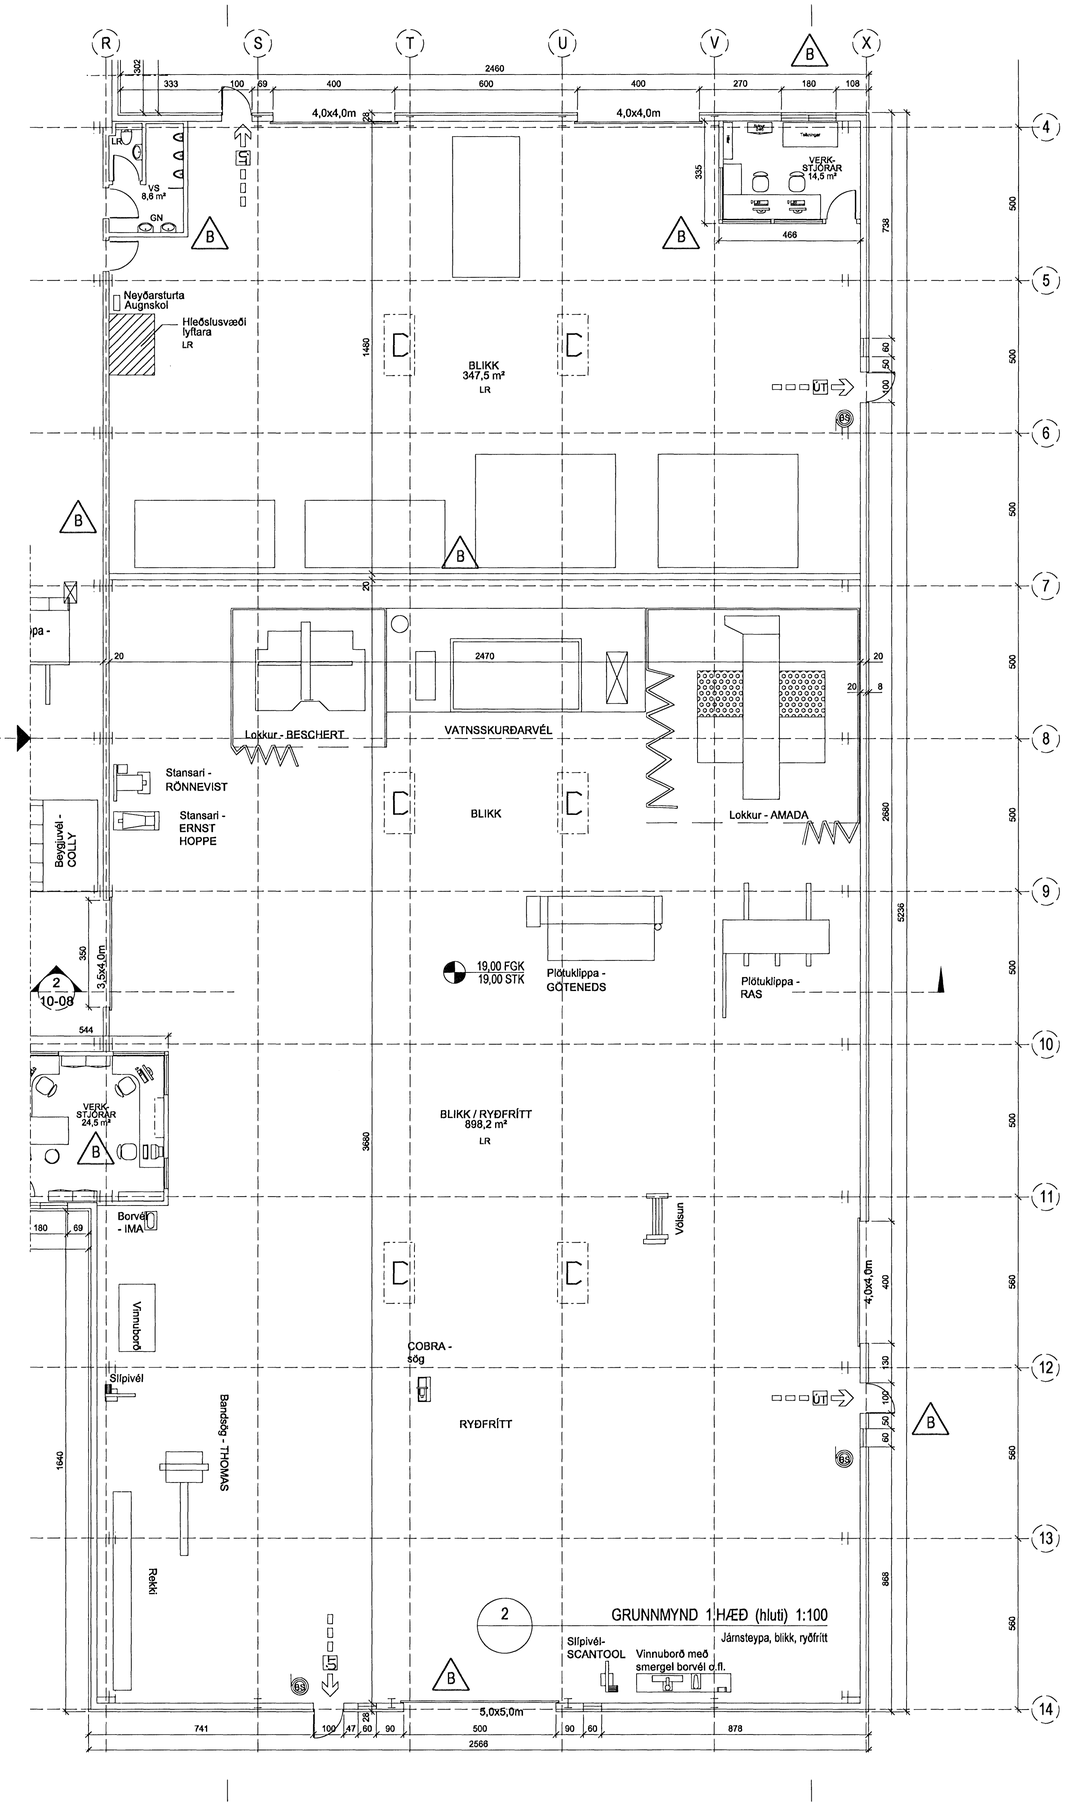

Samþykkt þann
21 JAN 2009
Byggingafulltrúinn í Hafnarfirði
F.h. Sigurður Steinar Jónsson

Áritun brunahönnuðar

Úr Gildi

14.01.2009
SLÖKKVILIÐ HÖFUÐBORGARSVÆÐISINS

B	Öl	HMH	13.01.2008

Bætt inn útblástursrörí frá plötuskurðarrörum ca. í skurðarpunkti modul L og 9
Gluggar á stafni plötuverkstæðis feldir út (gluggar í modul 1)
Bætt við 2 reyklúgum í þaki plötuverkstæðis og allar minnkaðar í 2m² í stað 2,5m².
Hurð bætt við inni inntaksherbergi vatns
Gönguhurð og gl. við vöruhurð milli modul 11 og 12 speglað yfir hurð að m- dul 13
Herbergi verkstjóra í blikk-deild fært frá modul R-S til modul V-X, þ.m.t glugg
Salernískjarni sem áður var staðsettur milli modul 5-6 í plötuverkstæði færður þangað sem áður var áðurnefnt verkstjóraherbergi í blikk-deild
Milliveggur milli blikk/ryðfrítt og blikk færður til yfir modul 7
Vöruhurð milli plötuverkstæði og blikk milli modul 6 og 7 feld út
Göngu- og vöruhurð ásamt gluggum í modul 14 fært um 70 cm í átt að modul S
Rými verkstjóra uppfærð lítilsháttar til sæmræmis verkteikninga

A	Öl	HMH	01.02.2008

Gluggum bætt við á vélsmiðjunhús, við og í vöruhurðir
Notkun á rými undir járnsteypu breytt

ÚTGÁFA	TEIKNAÐ	SAMÞYKKT	DAGS

BREYTINGAR

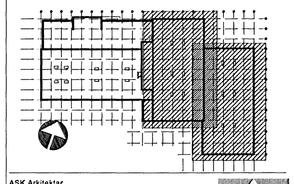

ASK Arkitektar
Geirsgötu 9
101 Reykjavík
Sími 515 0300
Fax 515 0319
www.ask.is

ASK ARKITEKTAR

Áritun aðalhönnuðar:

Helgi Már Hallóórsson arkitekt FAÍ, kt. 301258-7049

GJÁHELLA 4, HAFNARFIRÐI
HÉÐINN
VERKEFNI

HEITI TEIKNINGAR	MKV. Í A1
AÐALTEIKNINGAR GRUNNMYND 1. HÆÐ (hluti)	1:100
	TEIKNAÐ HMH / ÖI
	DAGS 10.10.07

VERK NR.	NÚMER TEIKNINGAR	ÚTGÁFA
06124	10-05	B