



Átlun brunahönnuðar

Úr Gildi

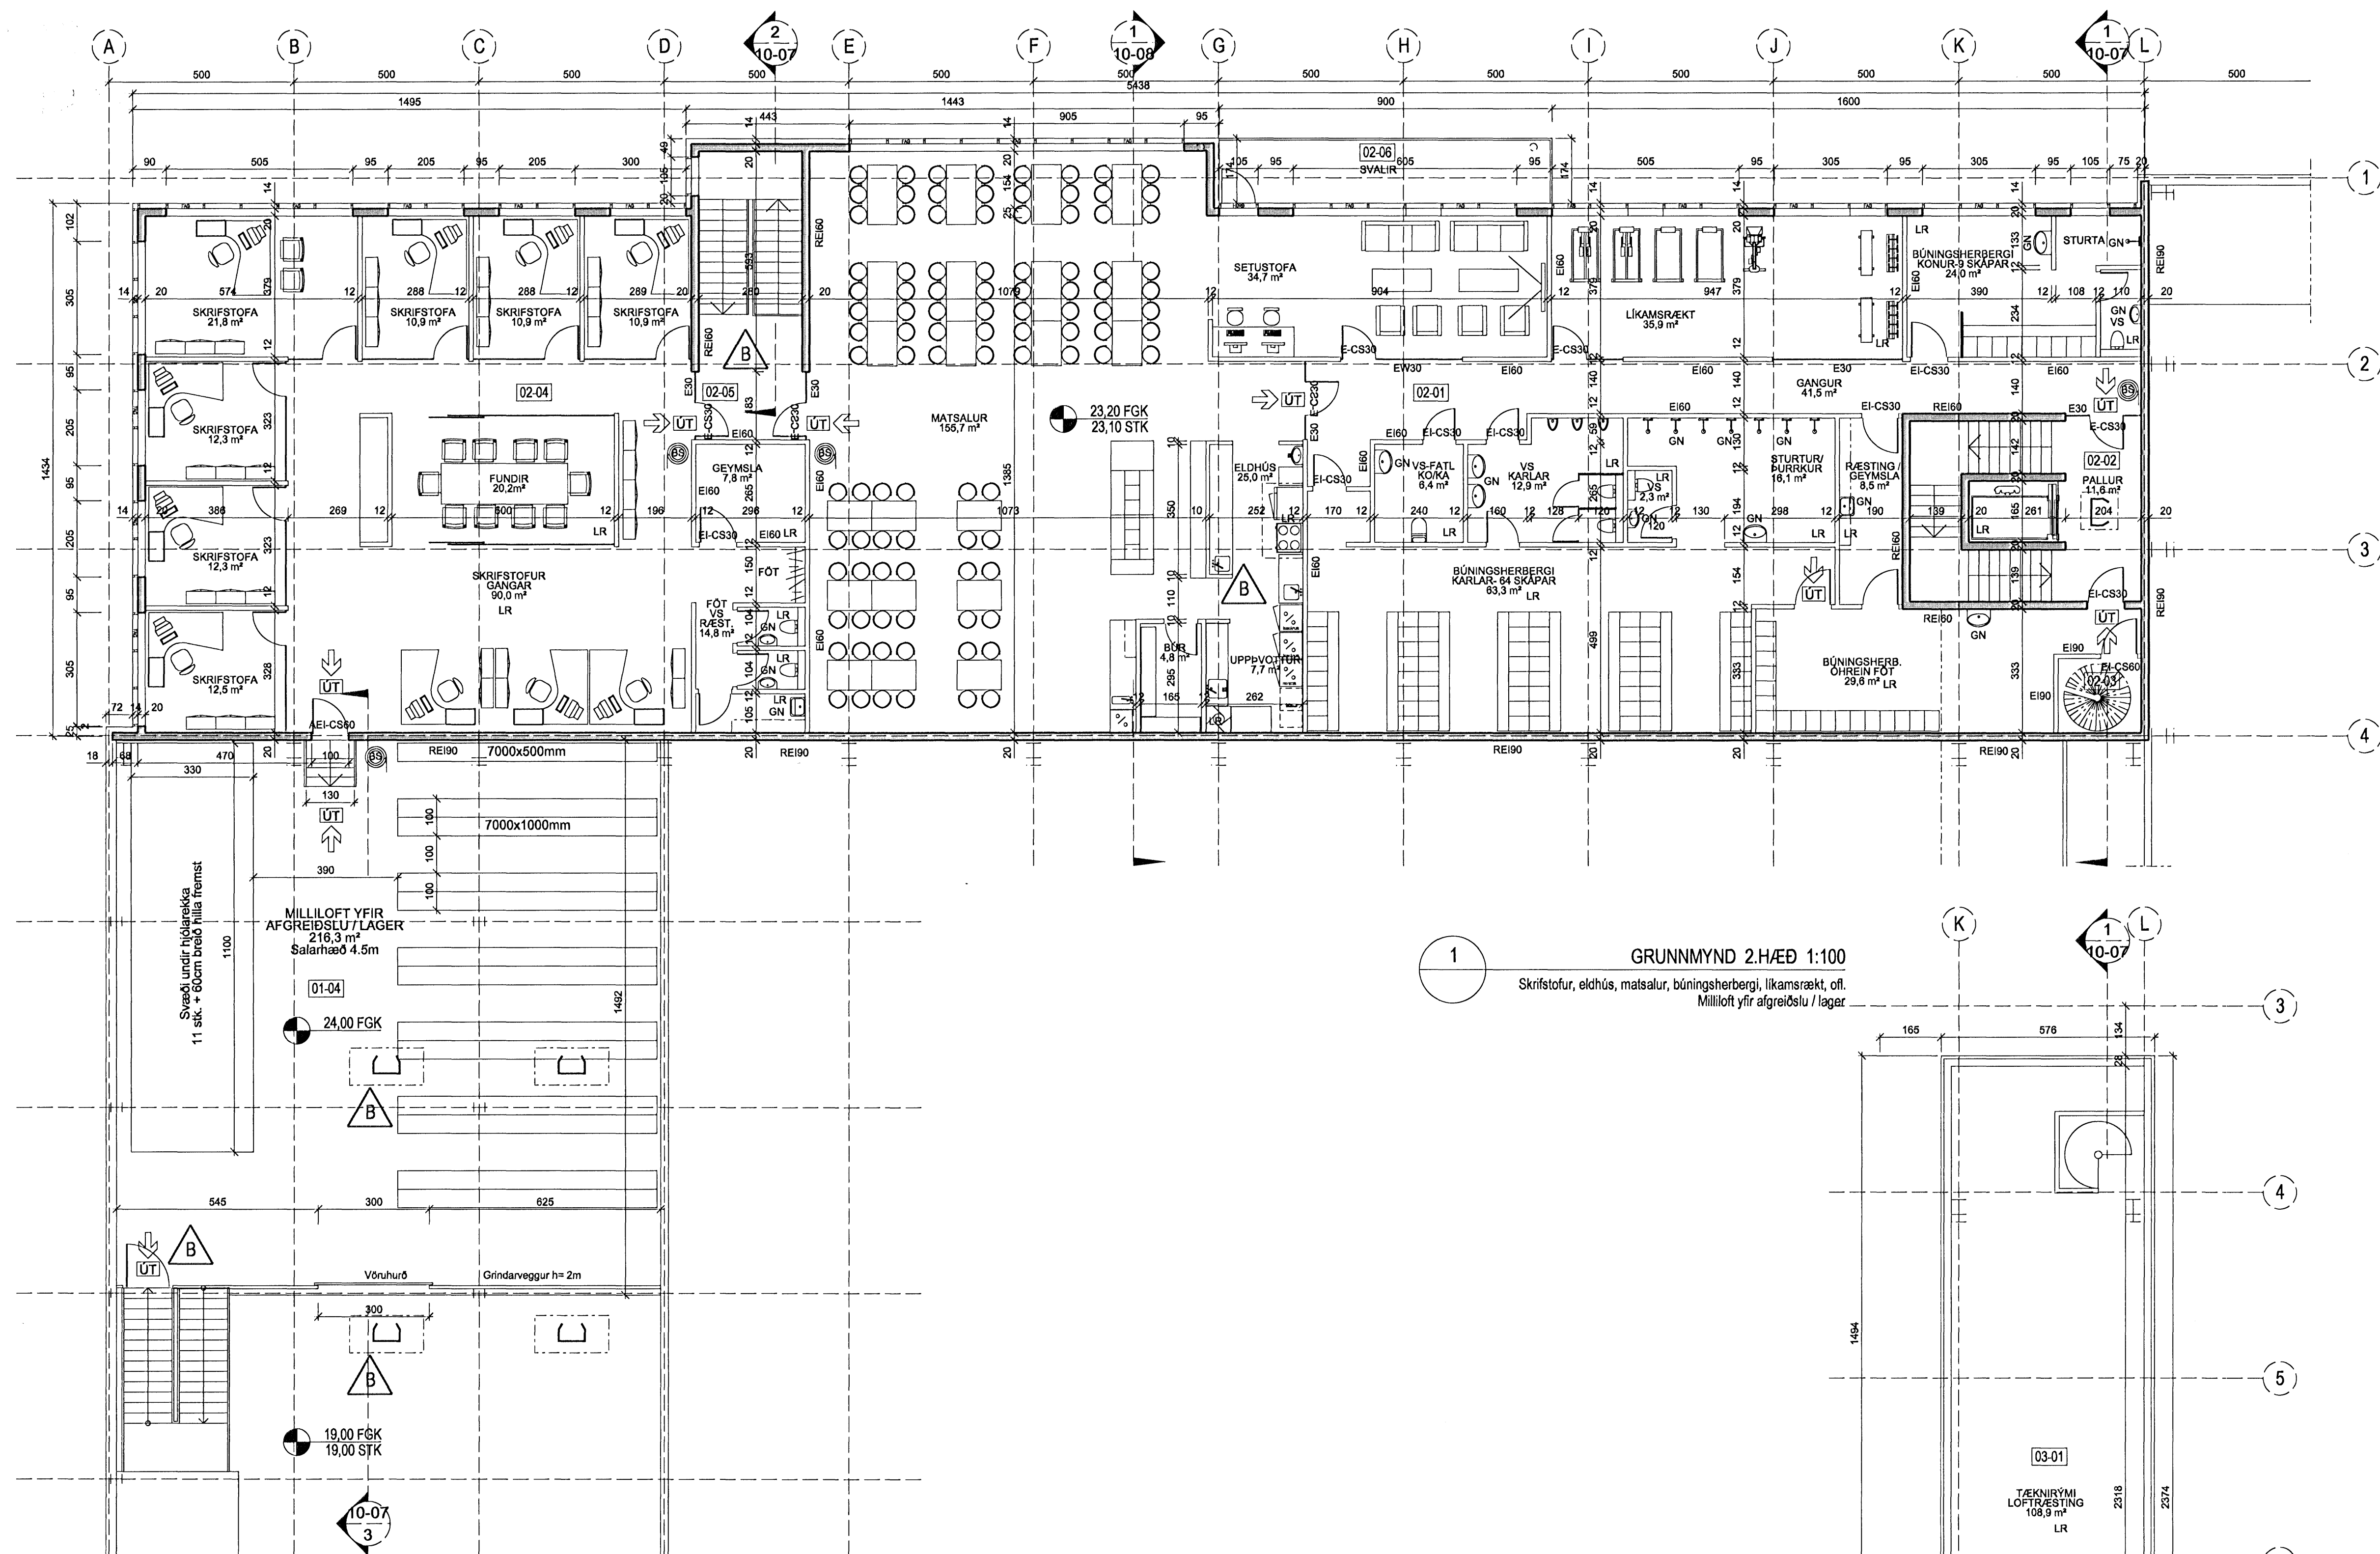

1 GRUNNMÝND 2.HÆÐ 1:100
Skrifstofur, eldhús, matsalur, búningsherbergi, líkamsrækt, of.
Milliloft yfir afgreiðslu / lager

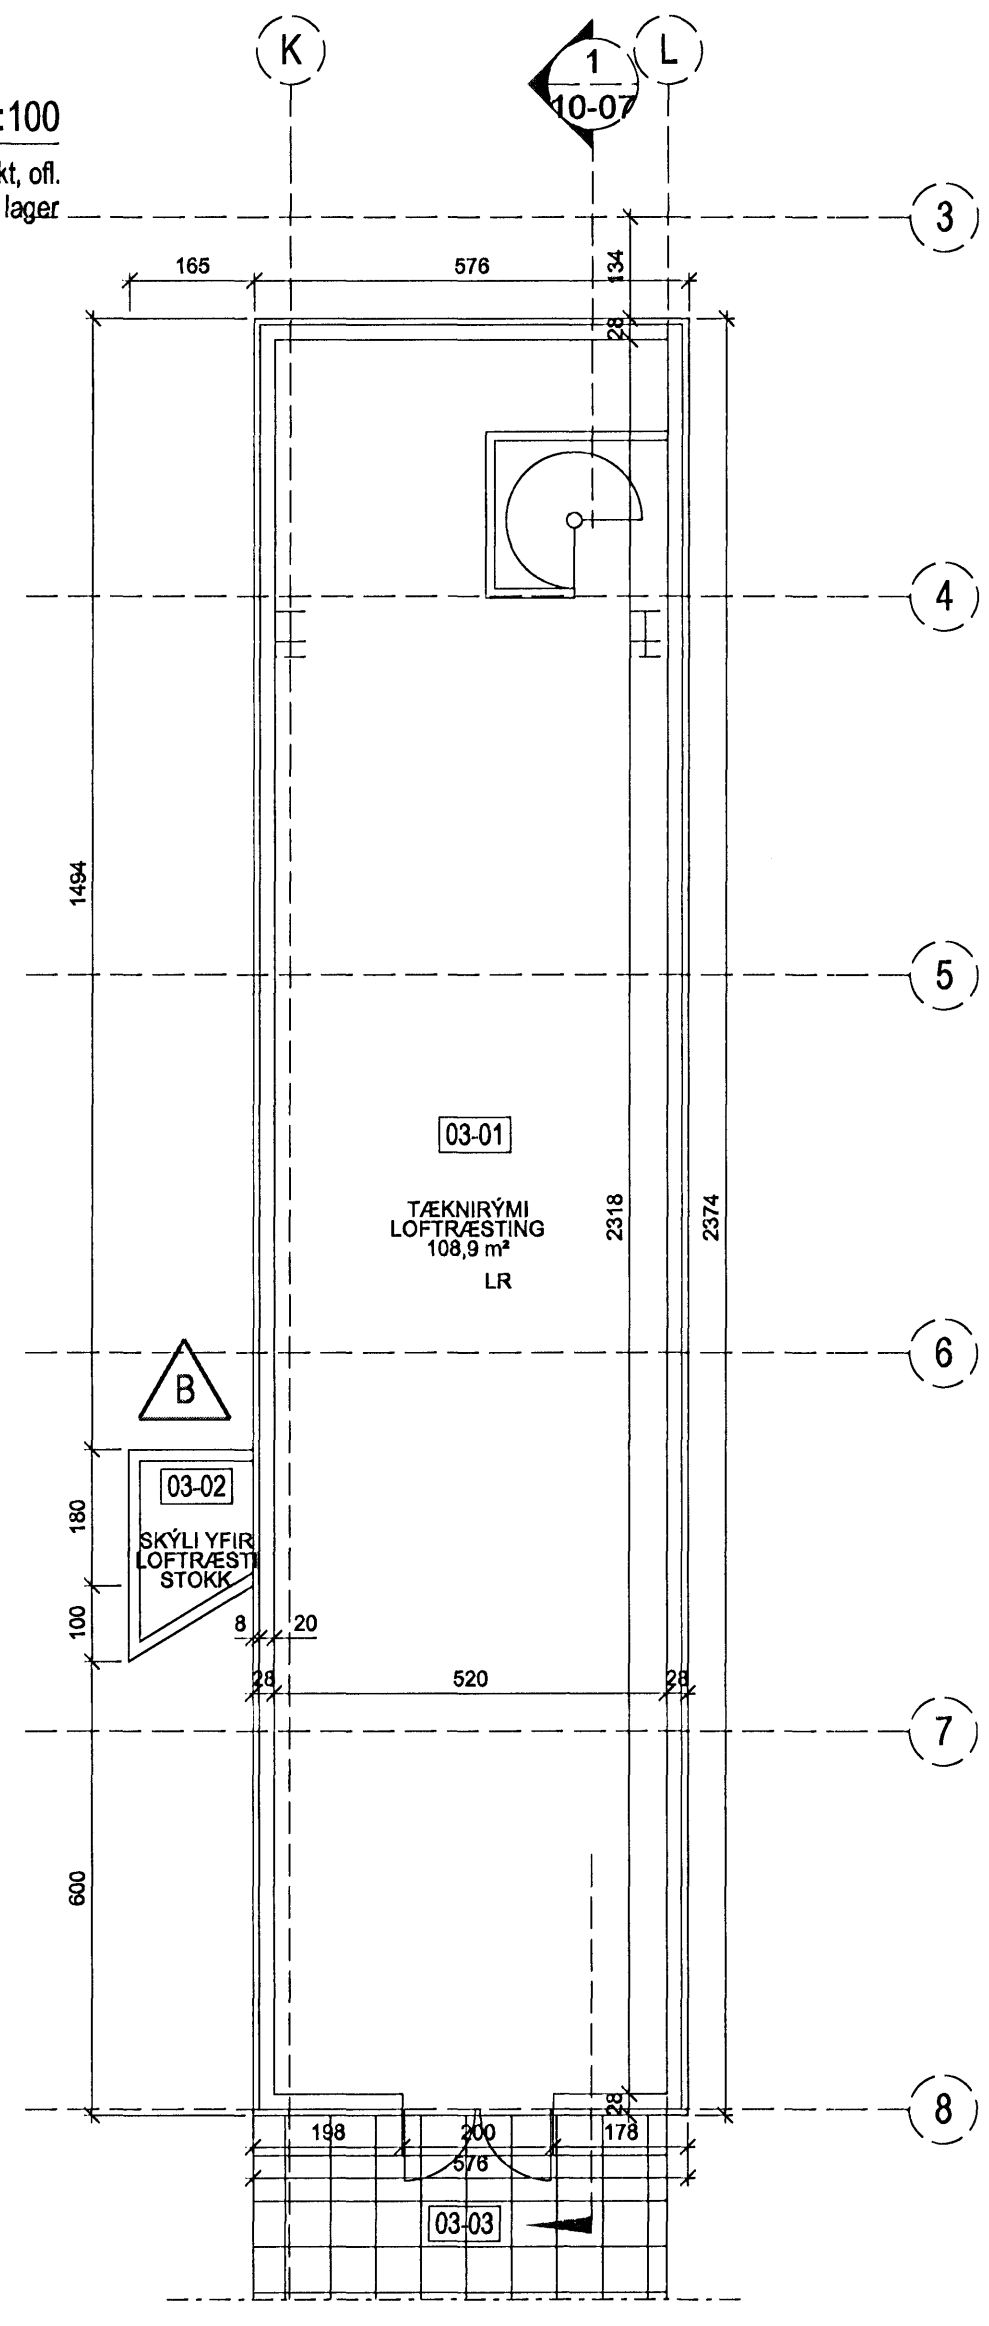


2 GRUNNMÝND 3.HÆÐ 1:100
Tæknirými, loftresting



B ÓI HMH 13.01.2009
Reykstúgar yfir afgreiðslu/lager fluttar úr modul A-B í B-C
Frágangur á lokun framán milli lofti í lager uppferð
Lagnastokkur, skyli utanum loftresting við tæknirými 3h bætt inn á teikn
Hurð í aðalskipulagi (við modul 2) feld út
Innraspluggi eldhúsa breytt

A ÓI HMH 01.02.2008
Gluggi í matsal stækkaður til beggia átta.
Stigi í starfmannaninnangangi brottkaður úr 1300 í 1300mm
Bandandi langveggir mjúkkadur úr 250mm í 220mm

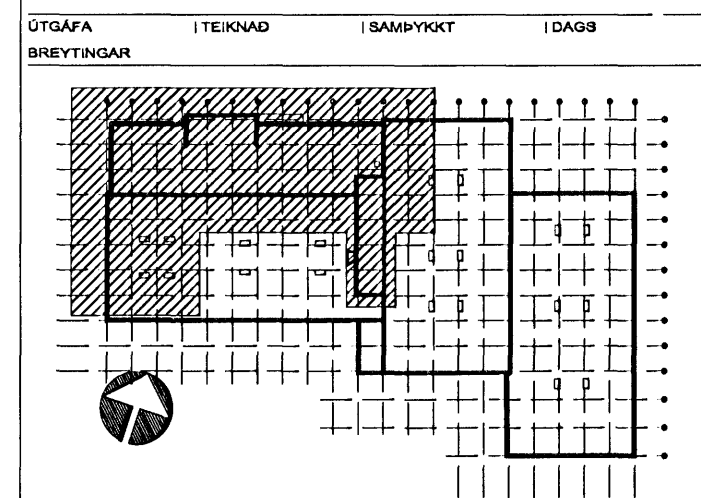

ASK Arkitektar
Geirsgötu 9
101 Reykjavík
Sími 515 0300
Fax 515 0319
www.ask.is



Átlun aðalhönnuðar:
Hálegi Már Halldórsdóttir arkitekt FAI, t. 307258-7049

GJÁHELLA 4, HAFNARFIRÐI
HÉÐINN
VERKFRNI
HEITI TEIKNINGAR
ADALTEIKNINGAR
GRUNNMÝND 2. HÆÐ
GRUNNMÝND 3. HÆÐ
MILLILOFT

MKV. I A3
1:100
TEIKNAD HMH / ÓI
DAGS 10.10.07
ÚTGÁFA B

VERK NR. 06124 NÚMÉR TEIKNINGAR 10-06 ÚTGÁFA