



Aritun brunahönnuðar


Úr Gildi

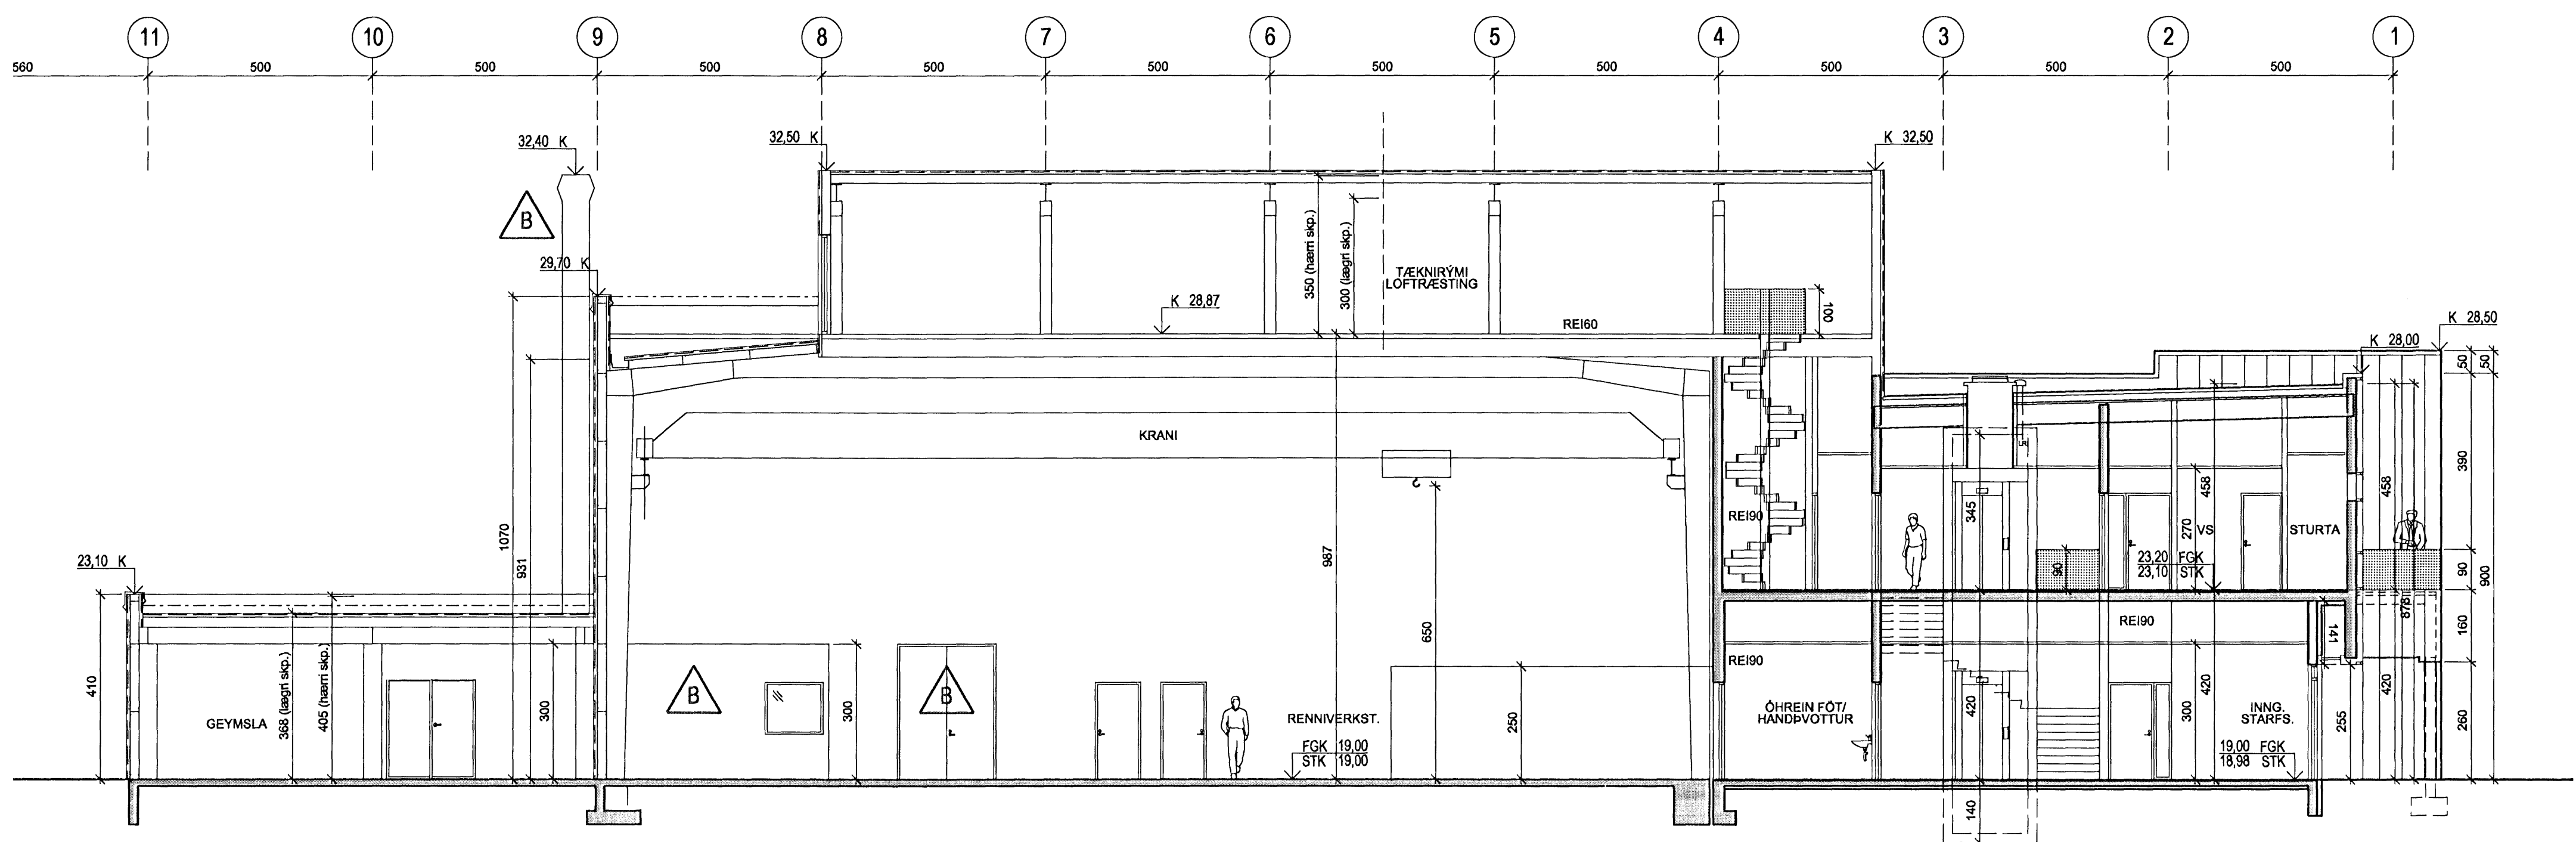

1
 10-03 SNEIÐING 1:100
 10-04, 10-06

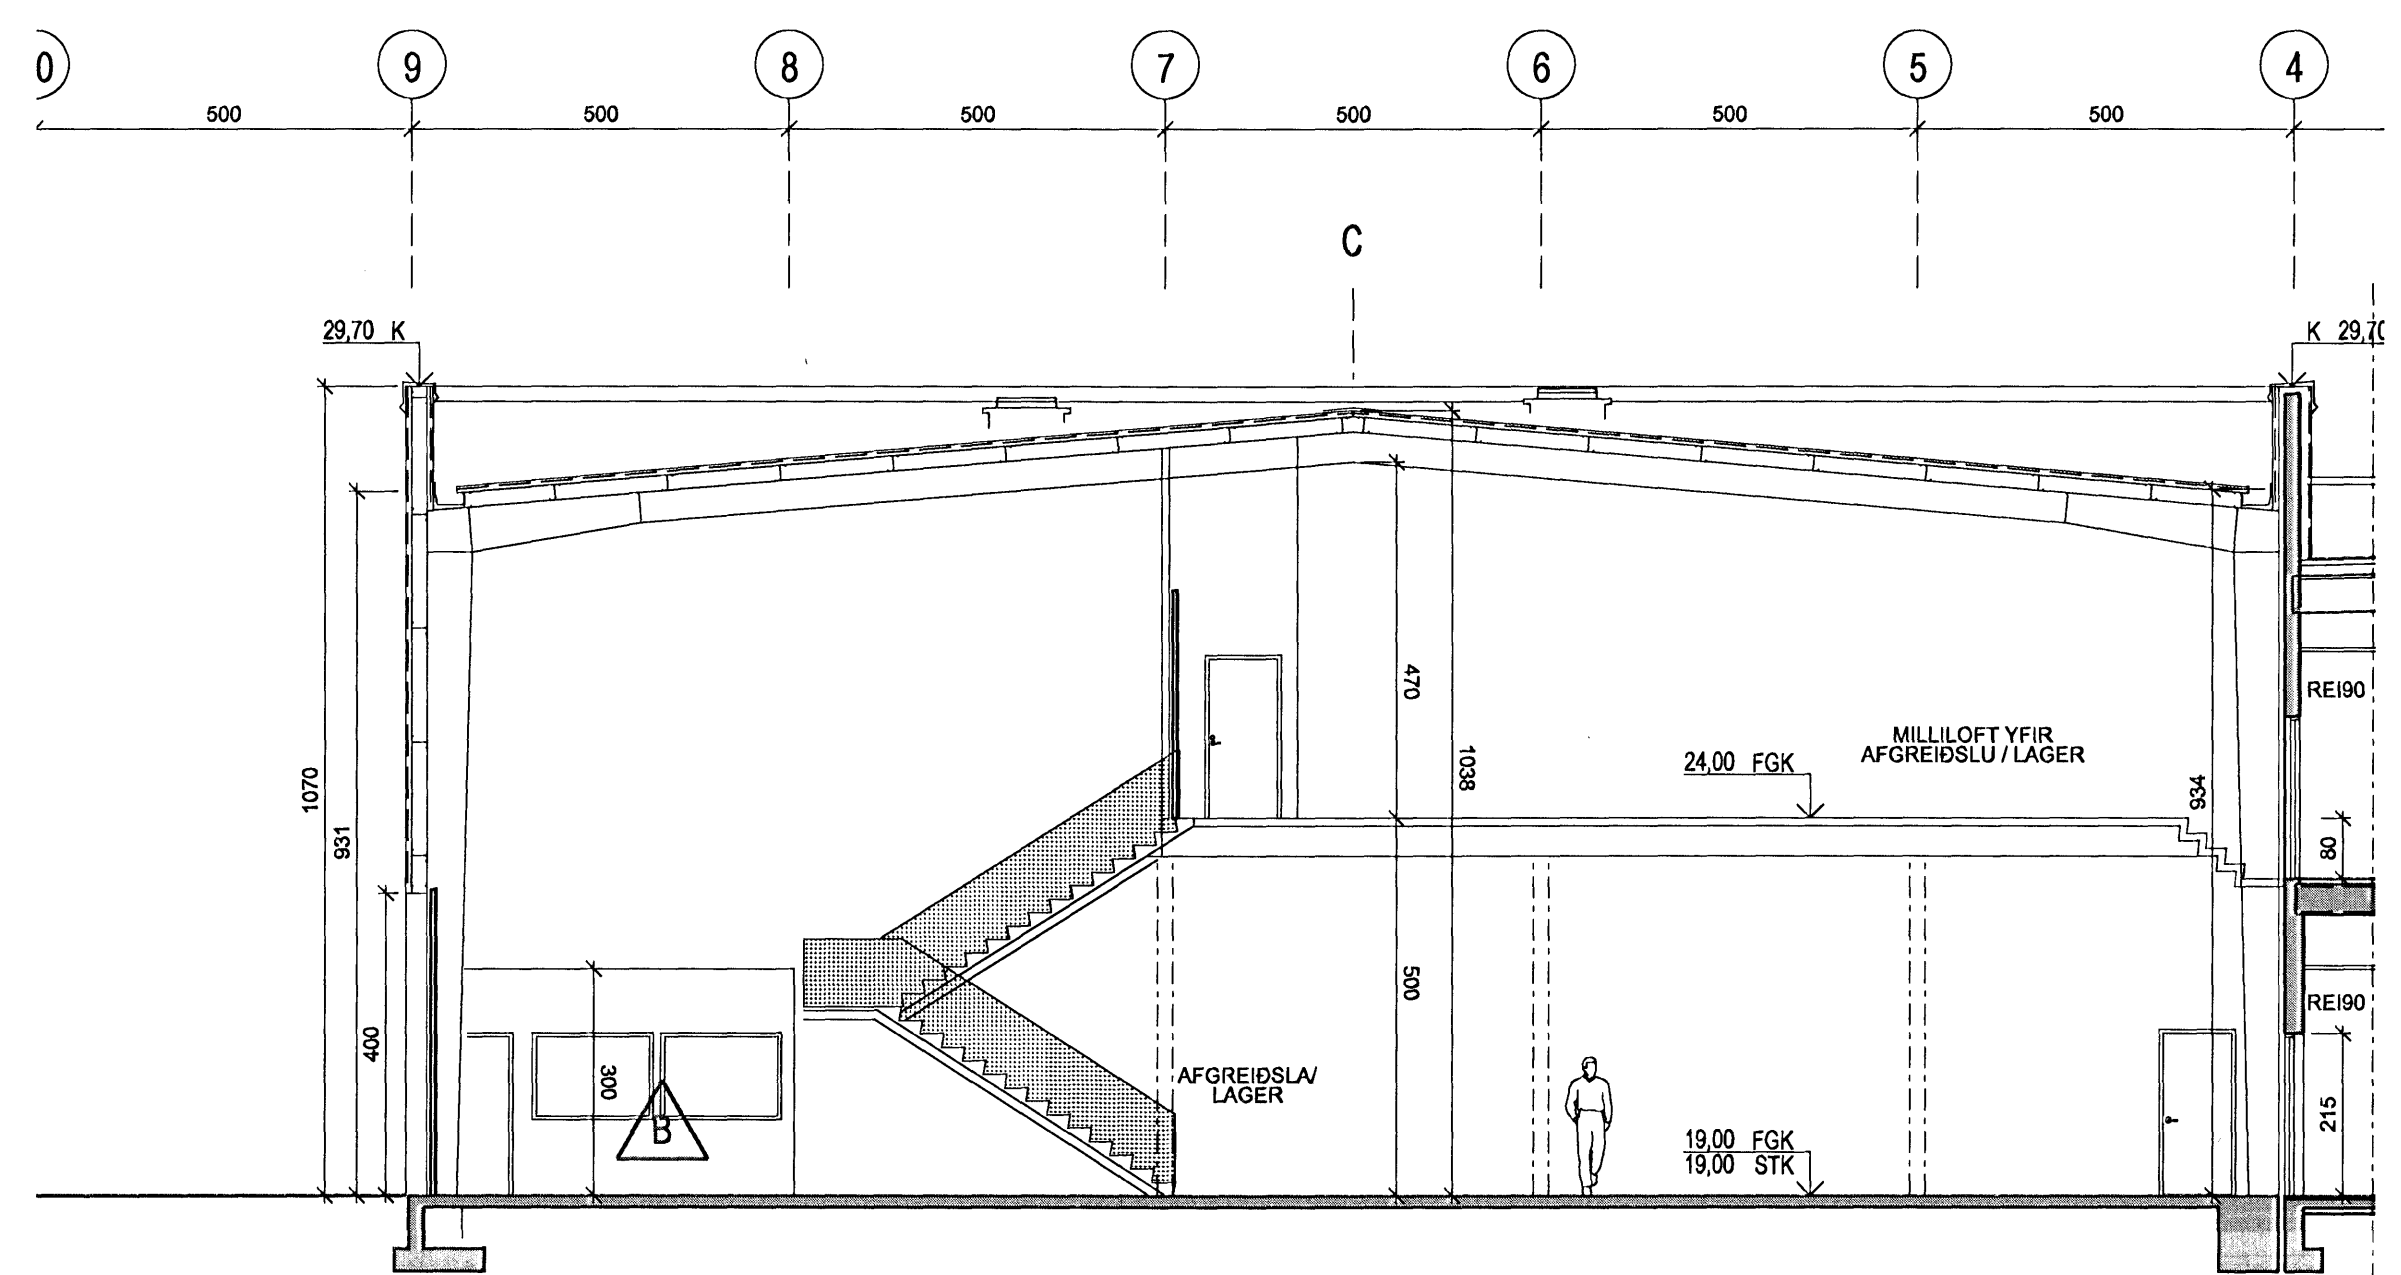

3
 10-03 SNEIÐING 1:100
 10-04

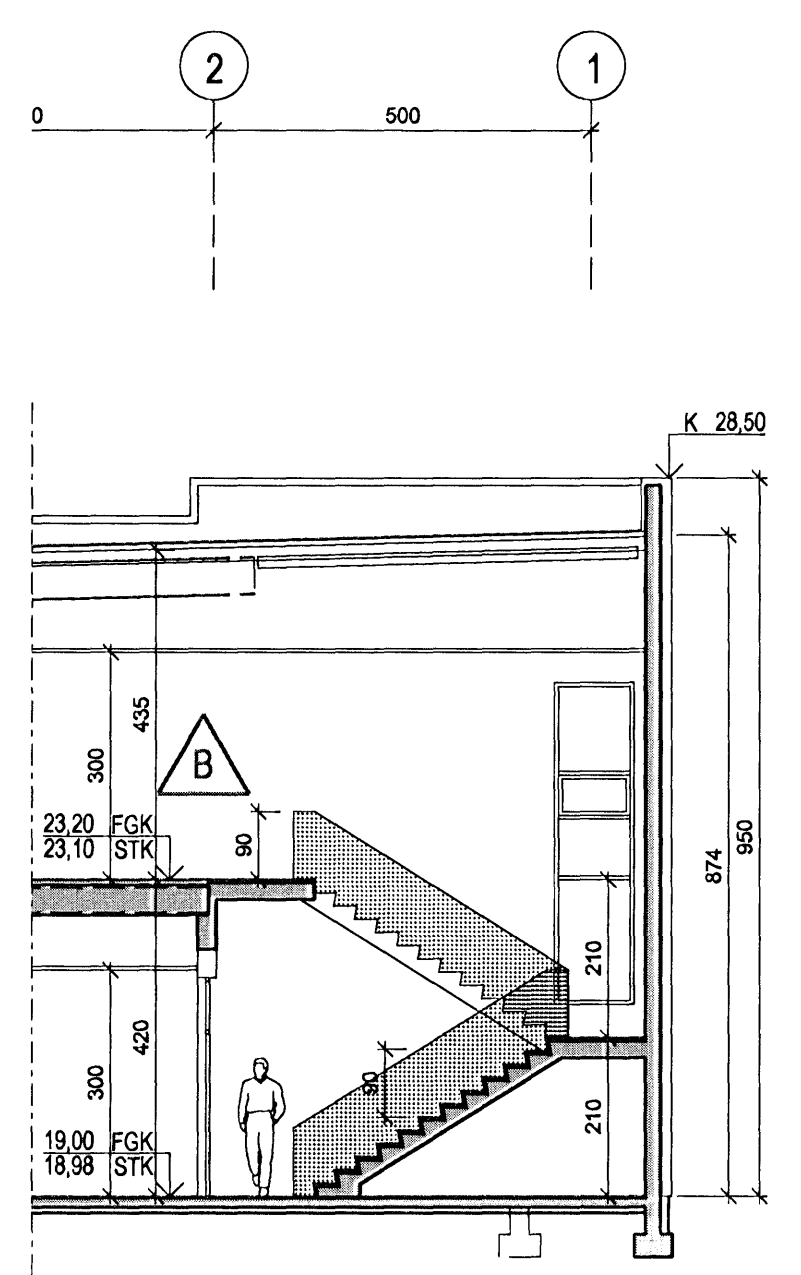

2
 10-03 SNEIÐING 1:100
 10-04



B Ói HMH 13.01.2008
 Bent inn útbakunartíð frá plötuskráðarum ca. 1 skurtpunkti modul L og 9
 Húrd milli lagara og vlagðastar brætt úr vörðhurð heilbúnda tvöf gönguhúrd
 Húrd í aðalsigahúsi (við modul 2) feld út
 Rými verkstjóra lækkuð í 3000mm

A Ói HMH 01.02.2008
 Skrifstofjarni fæður til um 30mm til vestura og norðura og þakalla snúð,
 þaki brætt úr hölpötum með einangrun og þappa í Lofttak einingar
 Berandi langveggir á 2 hæð mjókkarir úr 250mm í 200mm
 Þorveggir á lagarnæmverksaðri haakabir um 200mm
 Þorveggir á plötusteypublísk oftritt haakabir um 200mm
 Þorveggir á plötusteypublísk haakabir um 400mm

UTGAFA	TEIKNAD	SAMÞYKKT	Í DAGS
BREYTINGAR			

ASK Arkitektar
 Geirsgötu 9
 101 Reykjavík
 Sími 515 0300
 Fax 515 0319
 www.ask.is



Aritun aðalhönnuðar:
 Hægli Már Halldóreson arkitekt FAL, kt. 301258-7049

GJÁHELLA 4, HAFNARFIRÐI HÉÐINN		SKV. Í A1
VERKEFNI		1:100
HEITI TEIKNINGAR		TEIKNAD
AÐALTEIKNINGAR		HMH / Ói
SNEIÐINGAR		DAGS
		10.10.07
VERK NÚM.	NÚMÉR TEIKNINGAR	UTGAFA
06124	10-07	B