



Samþykkt þann
21 JAN 2009
Byggingarstjórnir / Hafnarfirði
f.n. Sigurður Steyjal Jónsson

Aftun brunnhöfnuðar


Úr Gildi

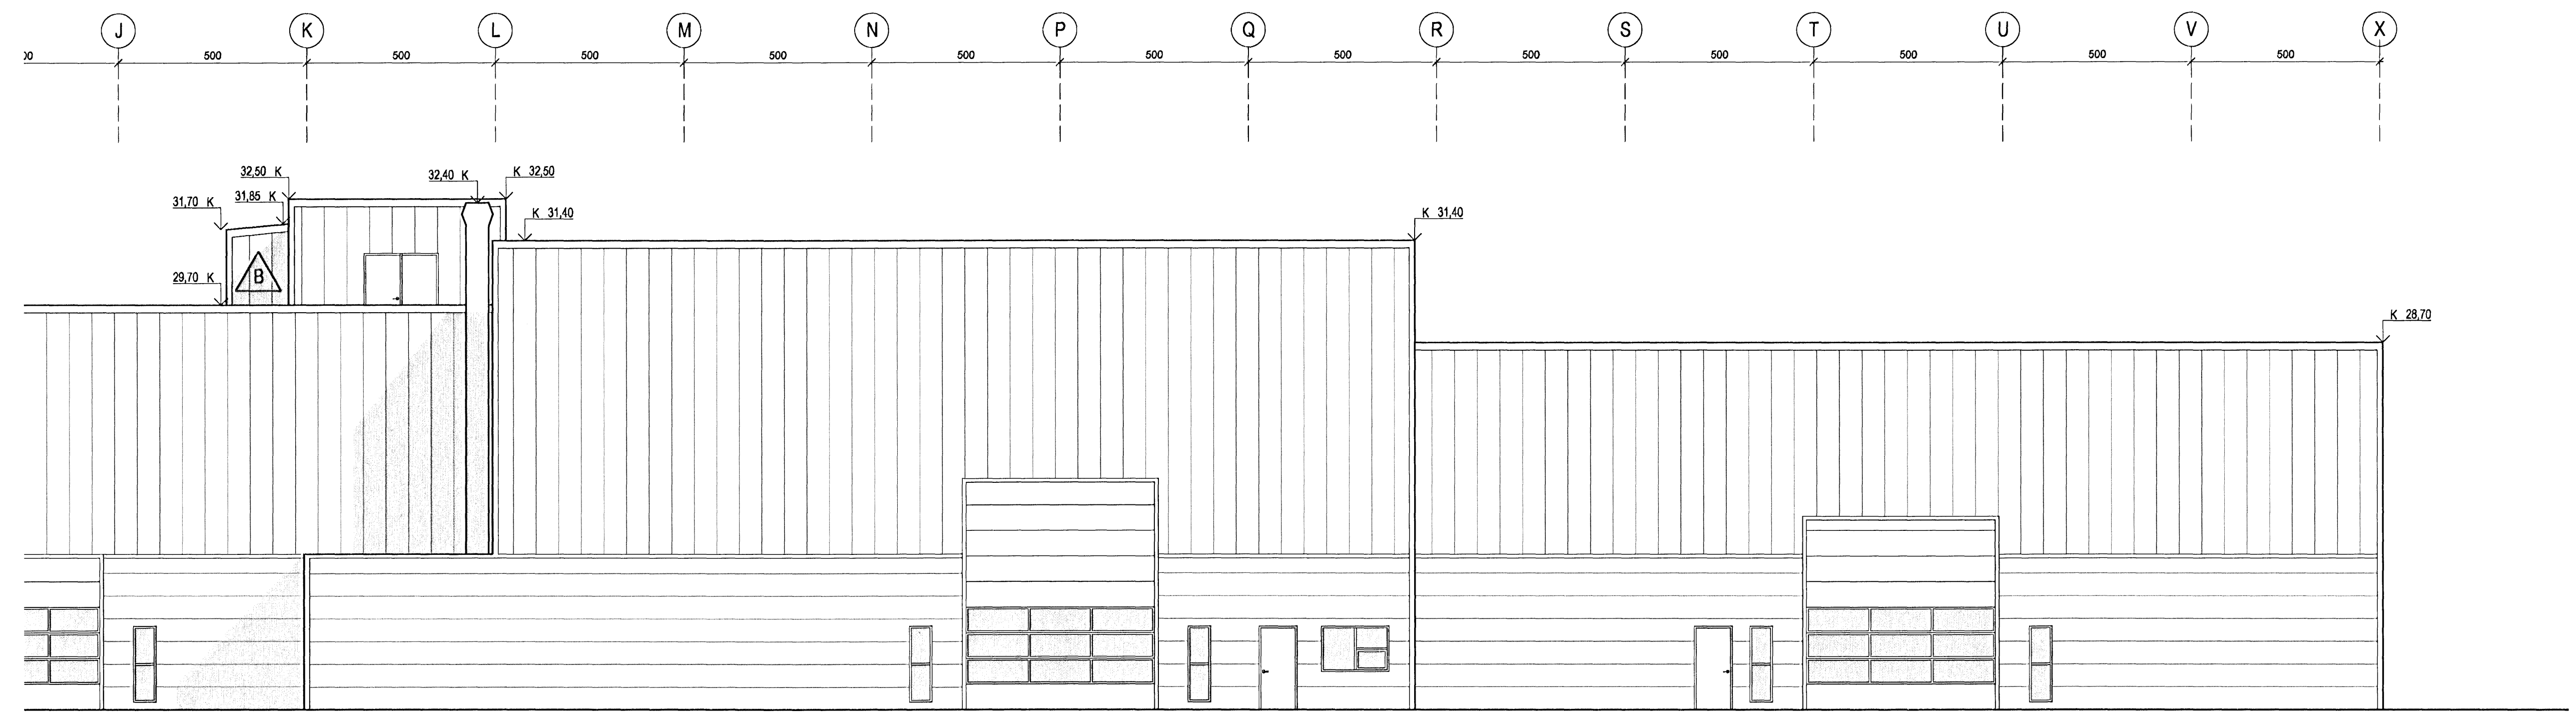

ÚTLIT 1:100
ÚTLIT SUÐUR (hluti)

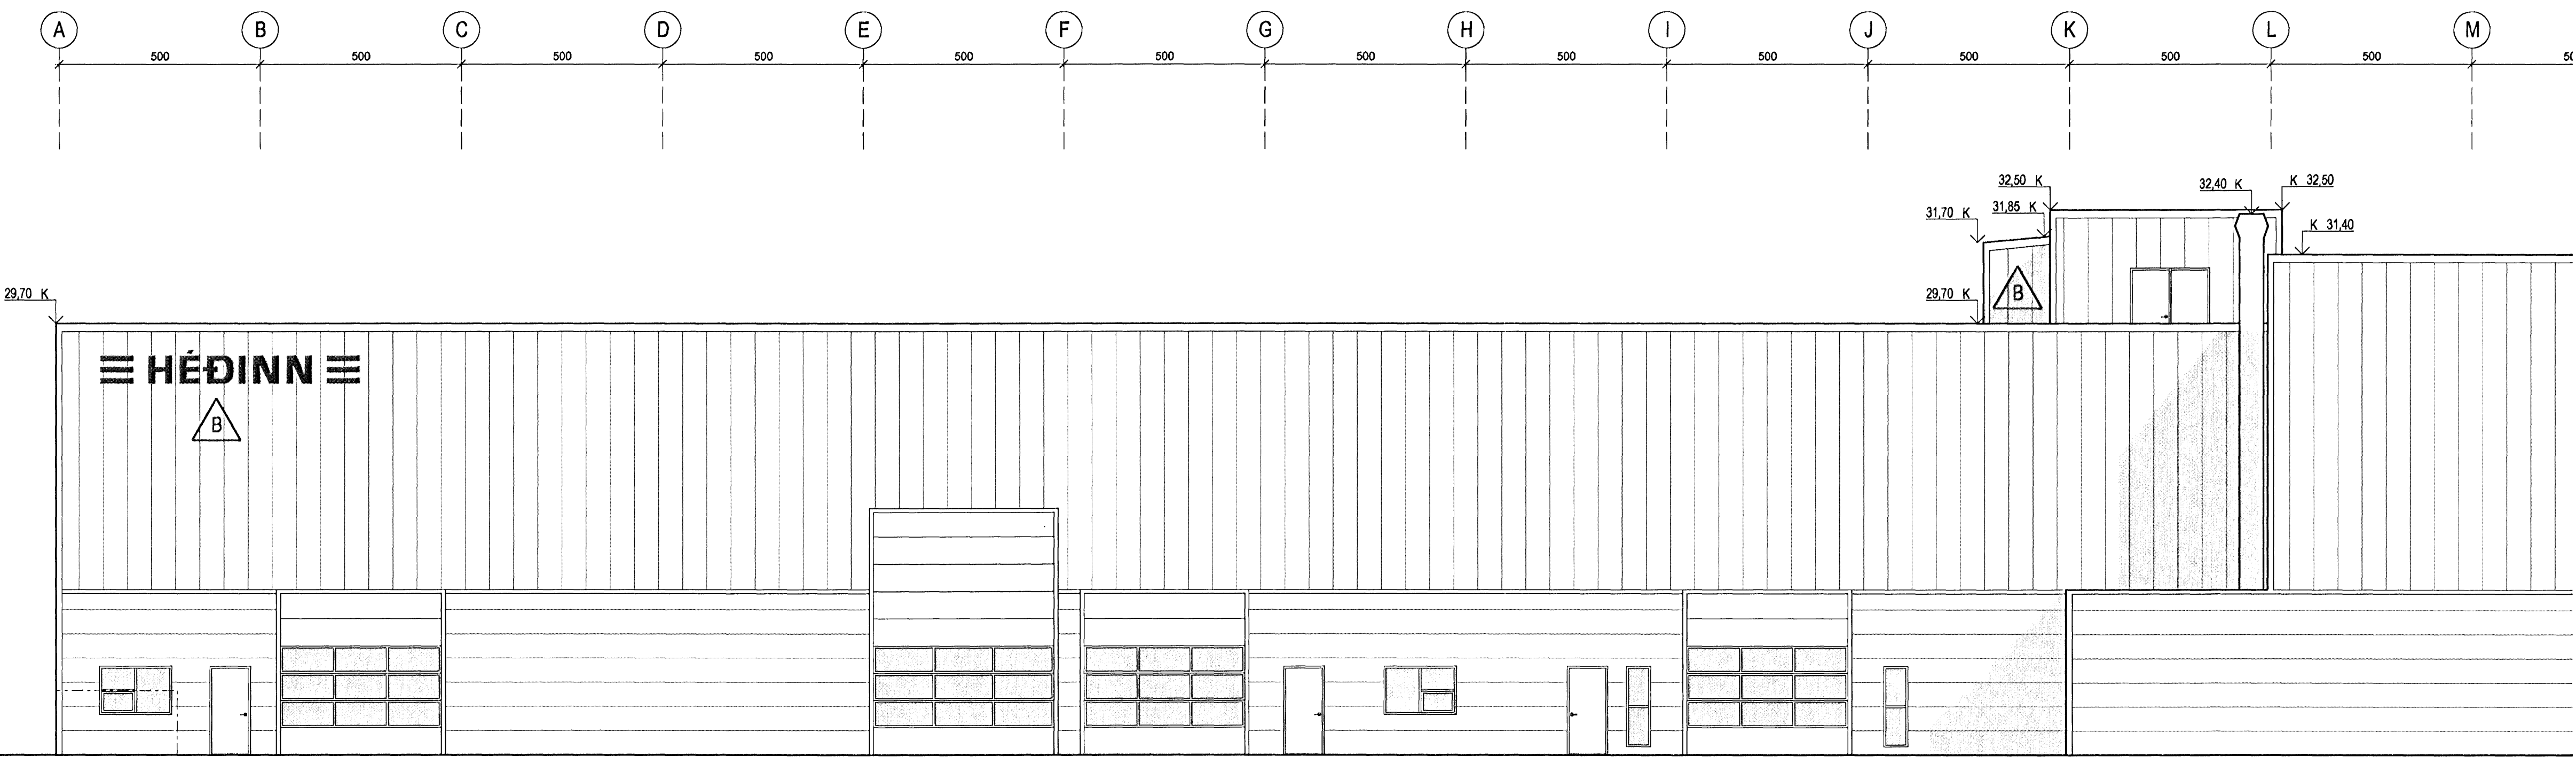

ÚTLIT 1:100
ÚTLIT SUÐUR (hluti)

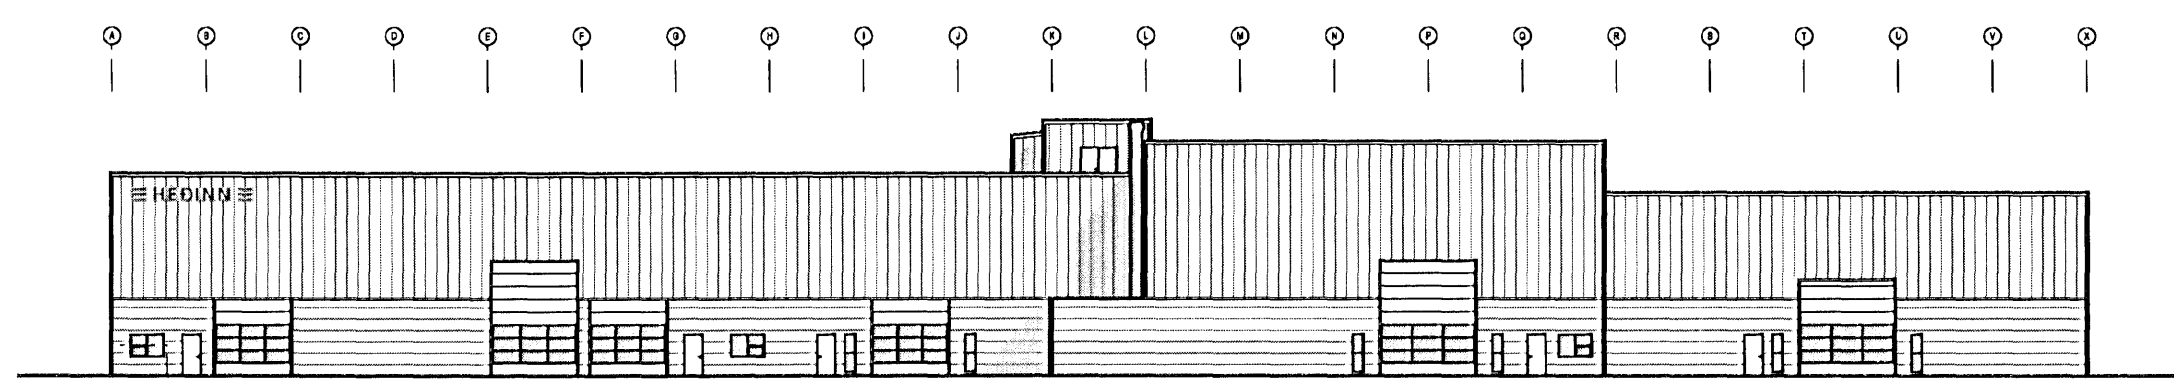


ÚTLIT 1:400
ÚTLIT SUÐUR (heild)



B OI HMH 13.01.2009
Bætt inn útbúnaðarorð frá plötuskrárdáttum ca. 1 skurðarpunkti modul L og 9
Gönguhol, vörubúð og gluggar færðir til um 70 cm að modúl 9
Lagnastokur, skýr útanum loftþesslögn við tæskönni 3h bætt inn & tekin
Skilti bætt inn & súðurhlöð súðvesturhorns yfir vörubúð inná lagar
A OI HMH 01.02.2008
Gluggum bætt við á vísamöjunnúta, vöð og í vörubúðir
Portveggr & lagarinnervestastæði hækkaðr um 200mm
Portveggr & plötuskygubúkk ryðfitt hækkaðr um 200mm
Portveggr & plötuskerfæði hækkaðr um 400mm

ÚTGÁFA 1:TEKNAÐ 1:SAMÞYKKT 1:GAB

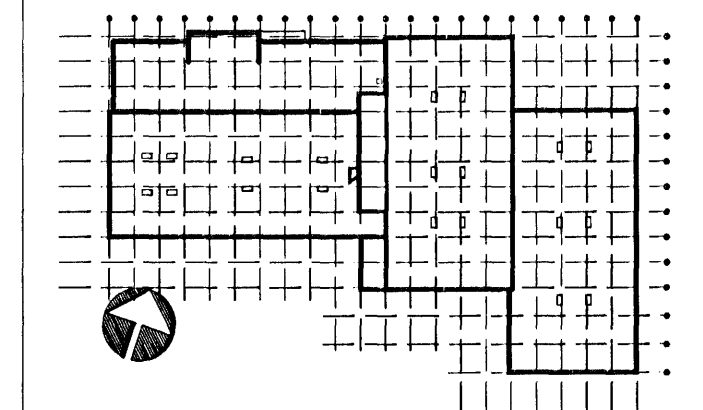

ASK Arkitektar
Geisgötu 9
101 Reykjavík
Sími 515 0300
Fax 515 0319
www.ask.is



Aftun aðalhöfnuðar:
Heiðir Már Halldórsson arkitekt FAI, kt. 301258-7049

GJÁHELLA 4, HAFNARFIRÐI
HÉDINN

VERKEFNI	HEITI TEKNINGAR	SKV. T. AT
ADALTEIKNINGAR	ÚTLIT SUÐUR	1:100
ÚTLIT SUÐUR		TEKNAÐ HMH / OI
		DAGA 10.10.07
VEIÐI NR. 06124	NÚMÉR TEKNINGAR 10-09	ÚTGÁFA B