



# Úr Gildi

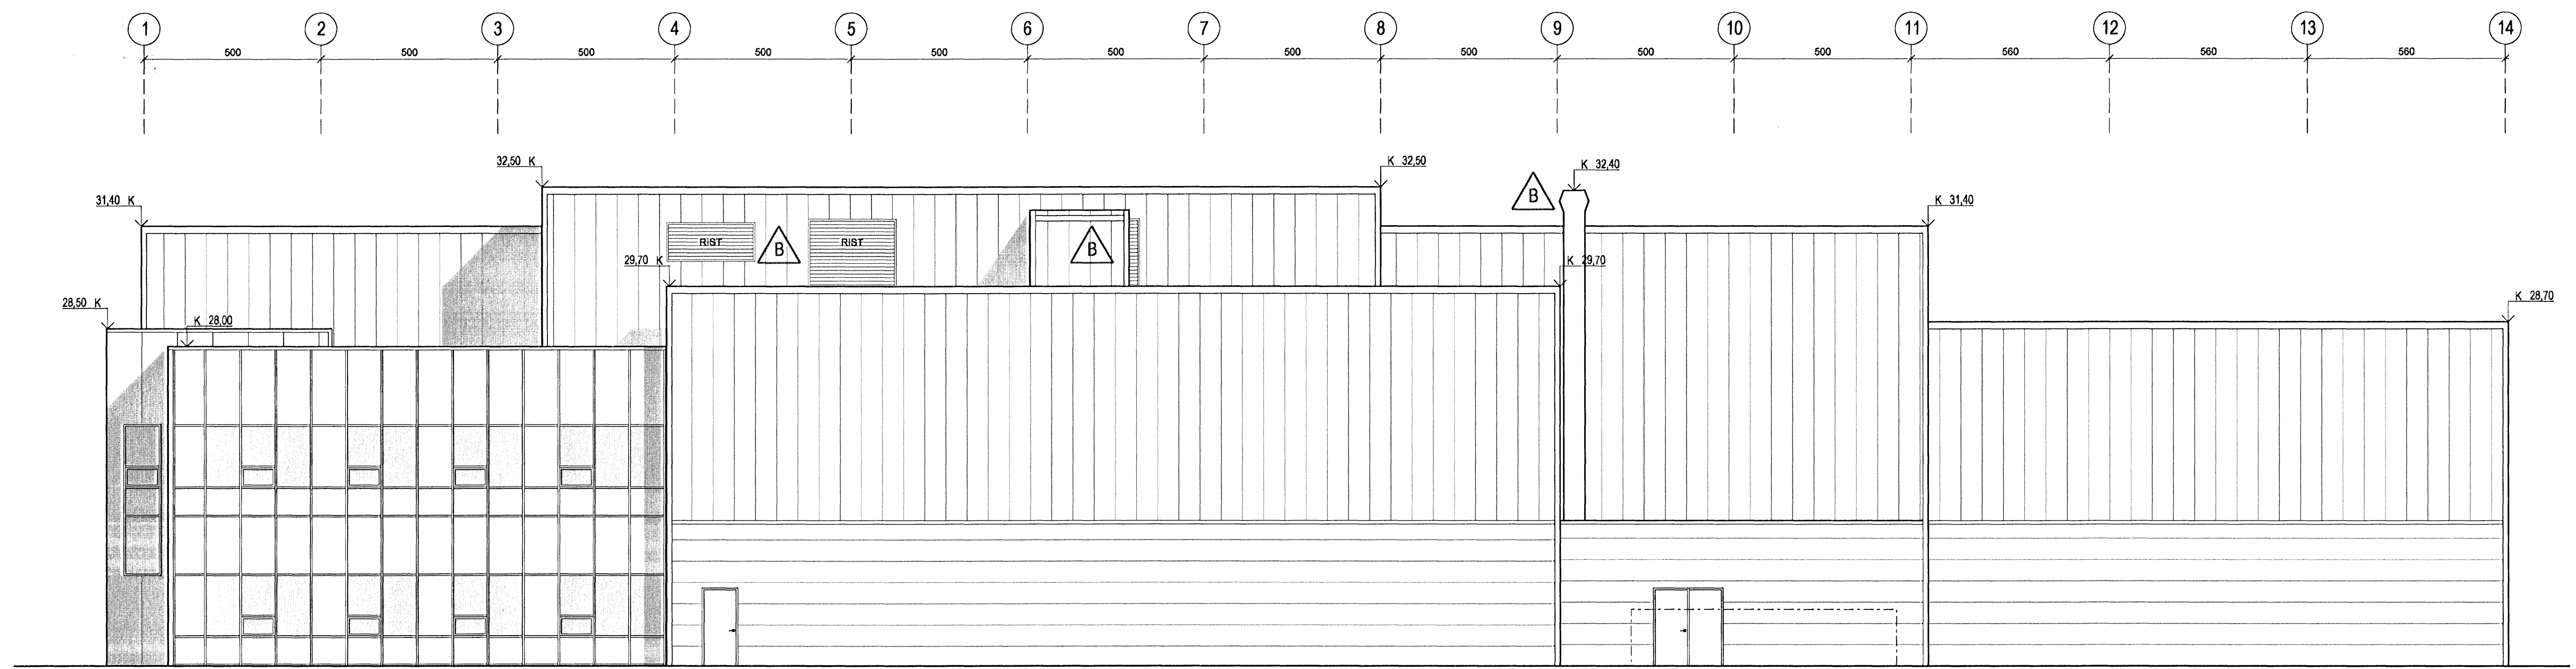

1  
 -  
 ÚTLIT 1:100  
 ÚTLIT VESTUR

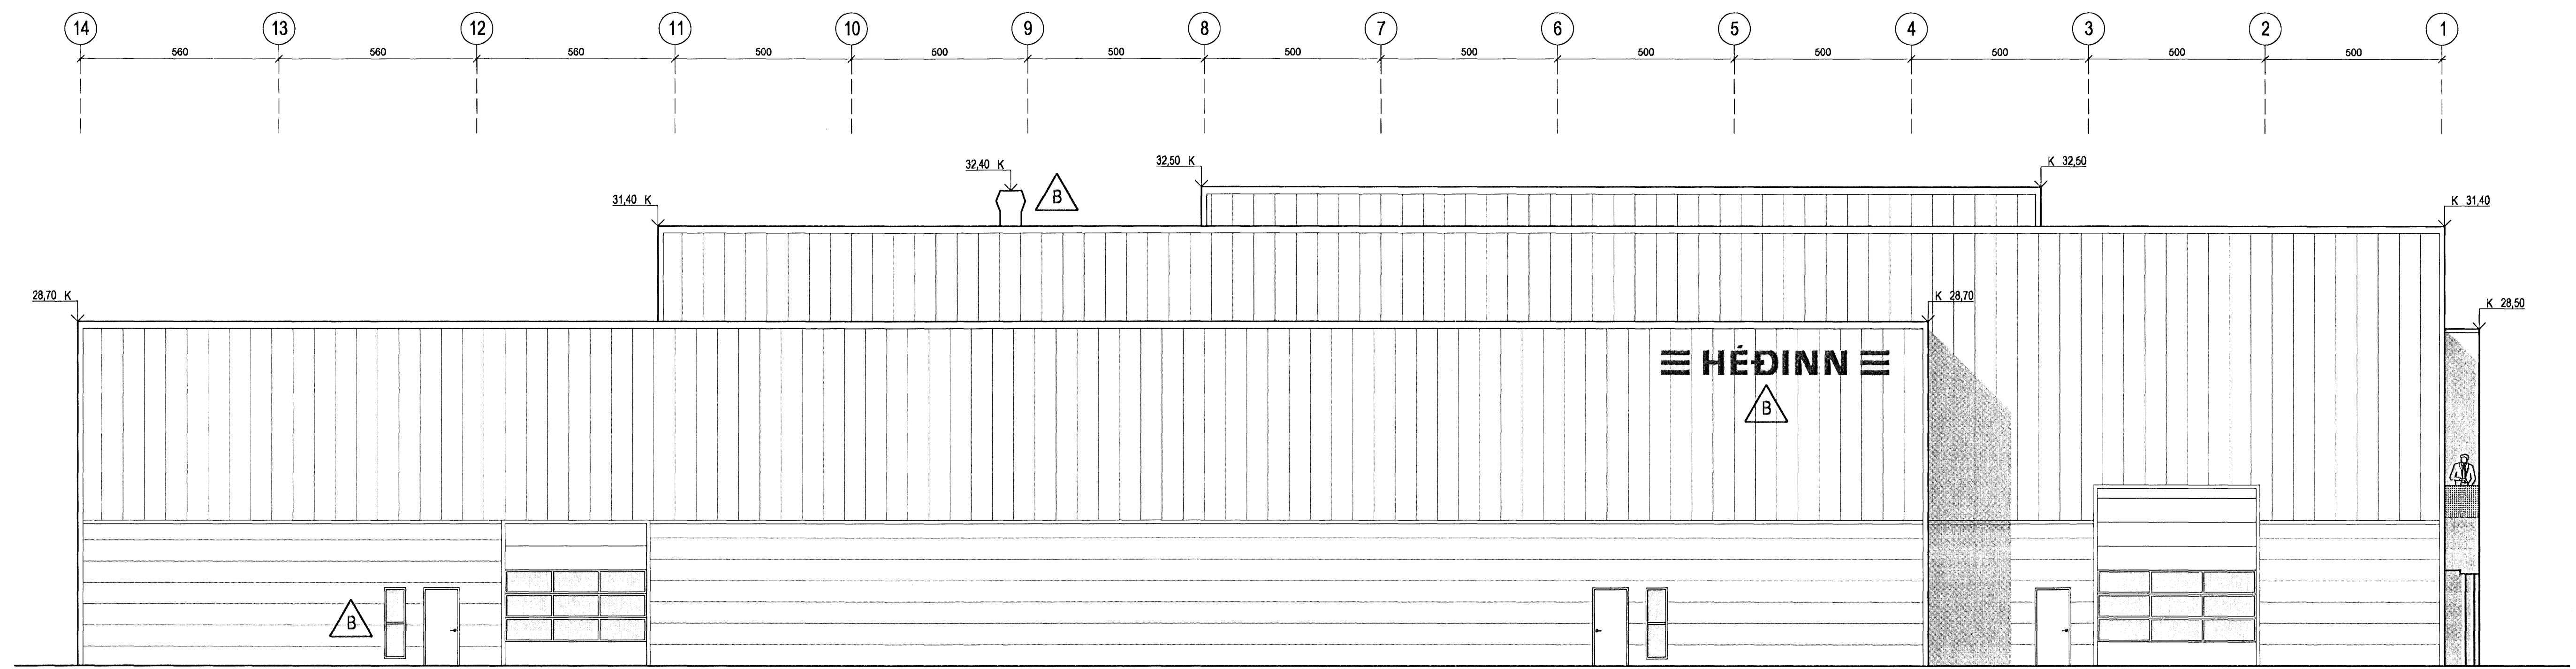


2  
 -  
 ÚTLIT 1:100  
 ÚTLIT AUSTUR



B  
 ÖI  
 HMH  
 13.01.2009  
 Bætt inn gíblástursröf frá plöðuskurðarörum ca. 1 skurðarpunkti modul L og 9  
 Lagnastokkur, skýli utanum lofttröðlagn við tæknirými 3h bætt inn á tekin  
 Lofttröðlagn bætt inn á tekin  
 Skilið bætt inn á austurhlíð norðausturhorna bíkkadellar  
 Gönguvarð og gl. við vöruhúsi milli modul 11 og 12 spjald yfir hurð að modul 13

A  
 ÖI  
 HMH  
 01.02.2008  
 Skrifstofjarni færður til um 30mm til vesturs og norðurs  
 Gluggum bætt við á velsmíðjunhúsi, við og í vöruhúsi, 6/8 glugga breytt  
 Portveggr á lagarinnverksaði hækkað um 200mm  
 Portveggr á plöðuleypubúkk ryðfitt hækkað um 200mm  
 Portveggr á plöðuleypubúkk hækkað um 400mm

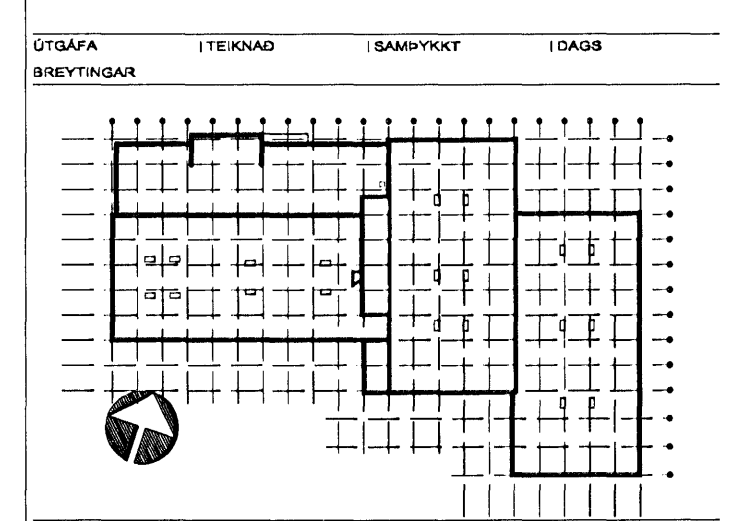

ASK Arkitektar  
 Geirsgötu 9  
 Sími 515 0330  
 Fax 515 0319  
 www.ask.is



Aritun aðahönnuðar:  
 Heiðir Már Halldórsson arkitektur FAI, tlf. 301258-7049

GJÁHELLA 4, HAFNARFIRÐI HÉÐINN		SKV. I A1
VORÐSTAFA		1:100
HEITTEKNINGAR		TEKNAÐ
AÐALTEKNINGAR		HMH / ÖI
ÚTLIT VESTUR		DAGS
ÚTLIT AUSTUR		10.10.07
VERK NR.	NUMMUR TEKNINGAR	ÚTGÁFA
06124	10-10	B