

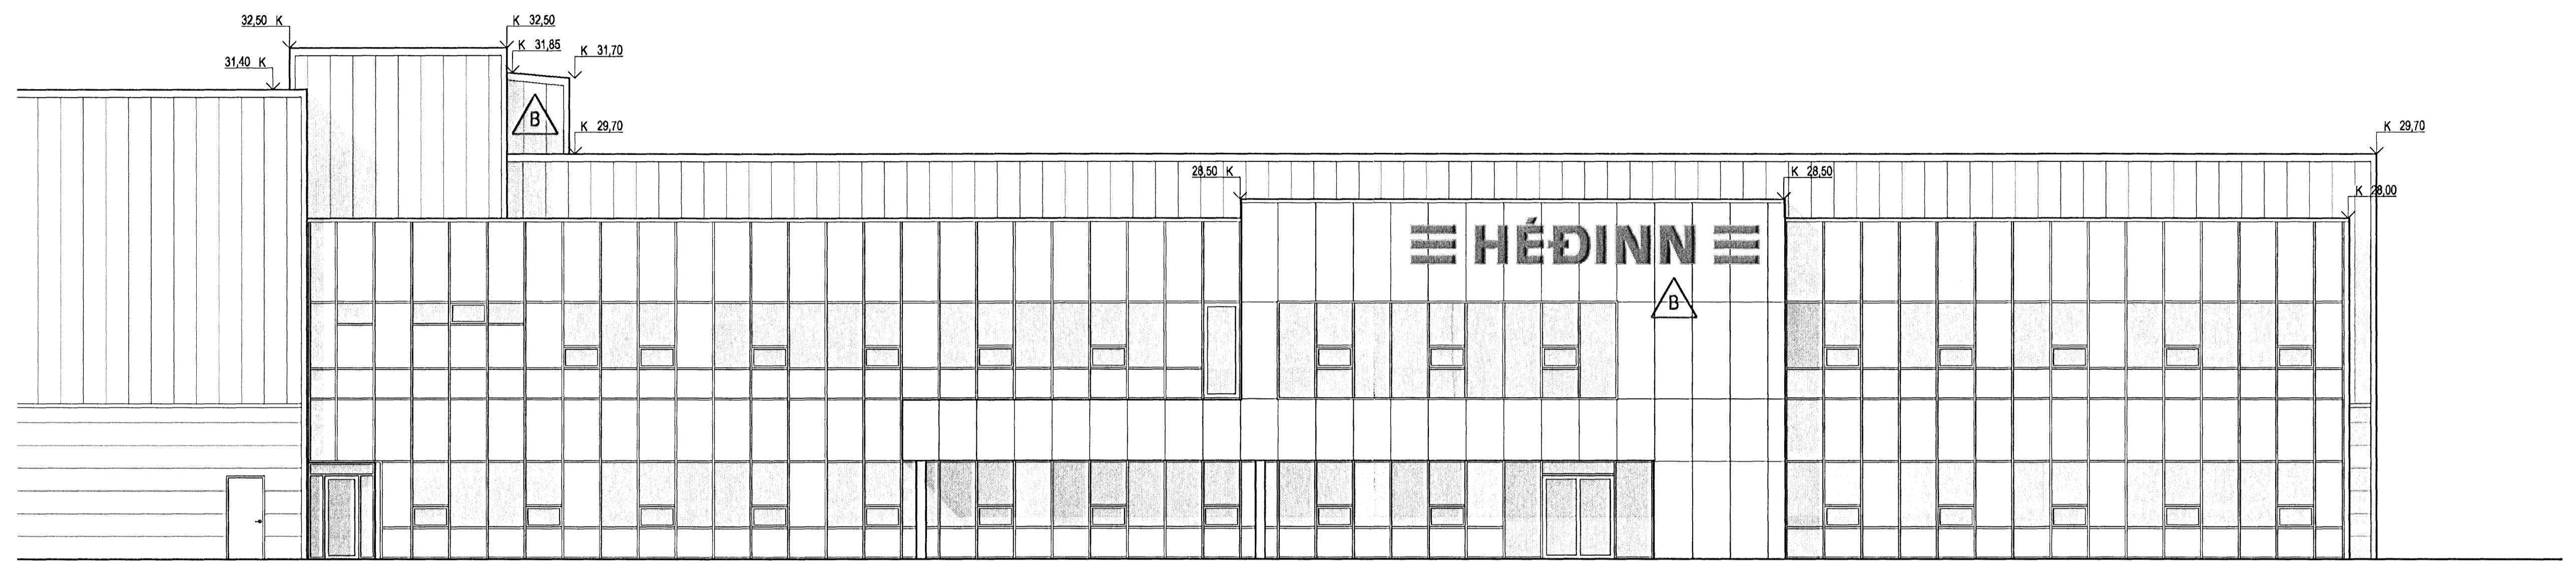
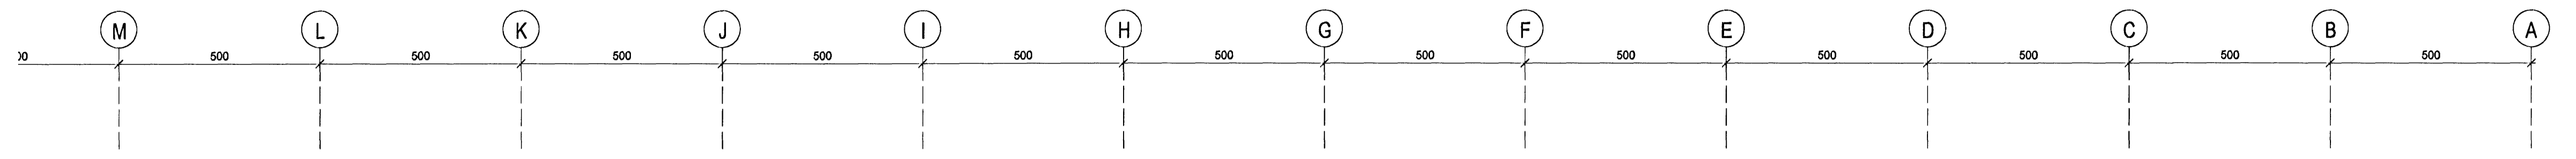


Árton brunnhönuðar


Úr Gildi

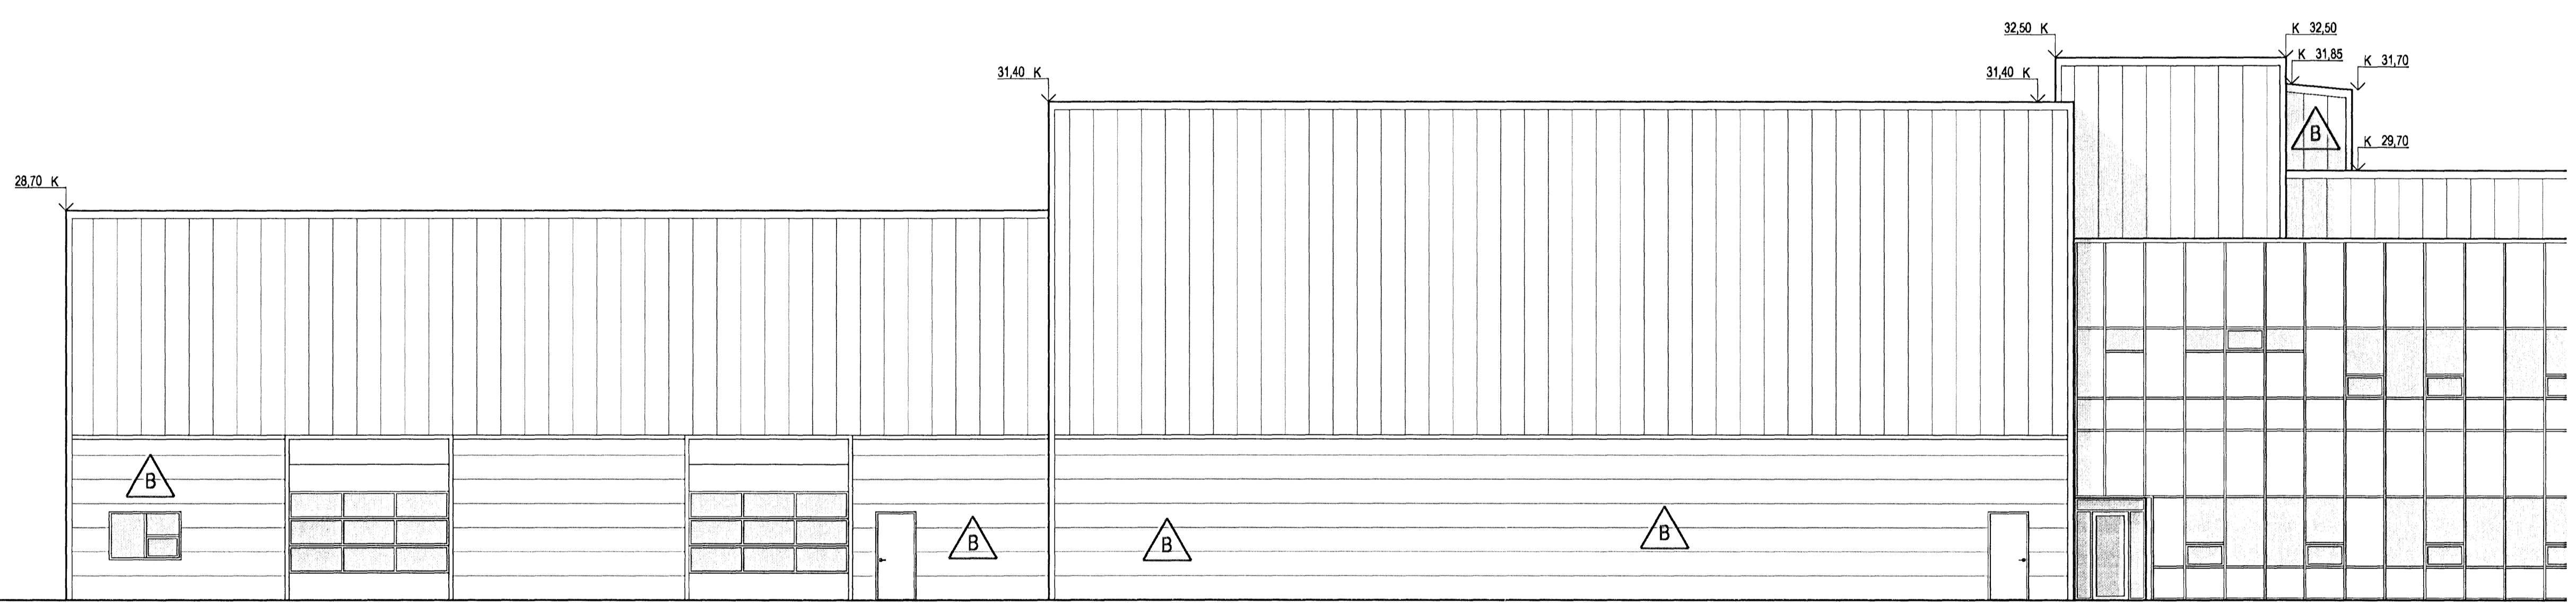

1  
 ÚTLIT 1:100  
 ÚTLIT NORÐUR (hlúð)

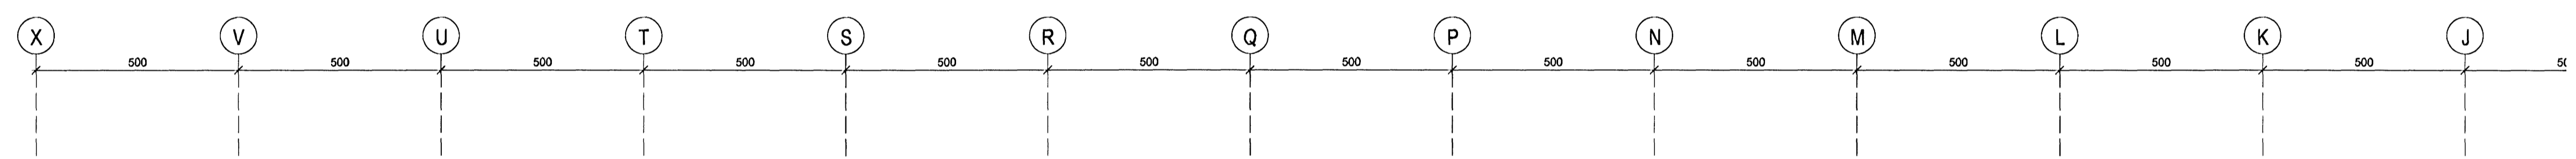

2  
 ÚTLIT 1:100  
 ÚTLIT NORÐUR (hlúð)

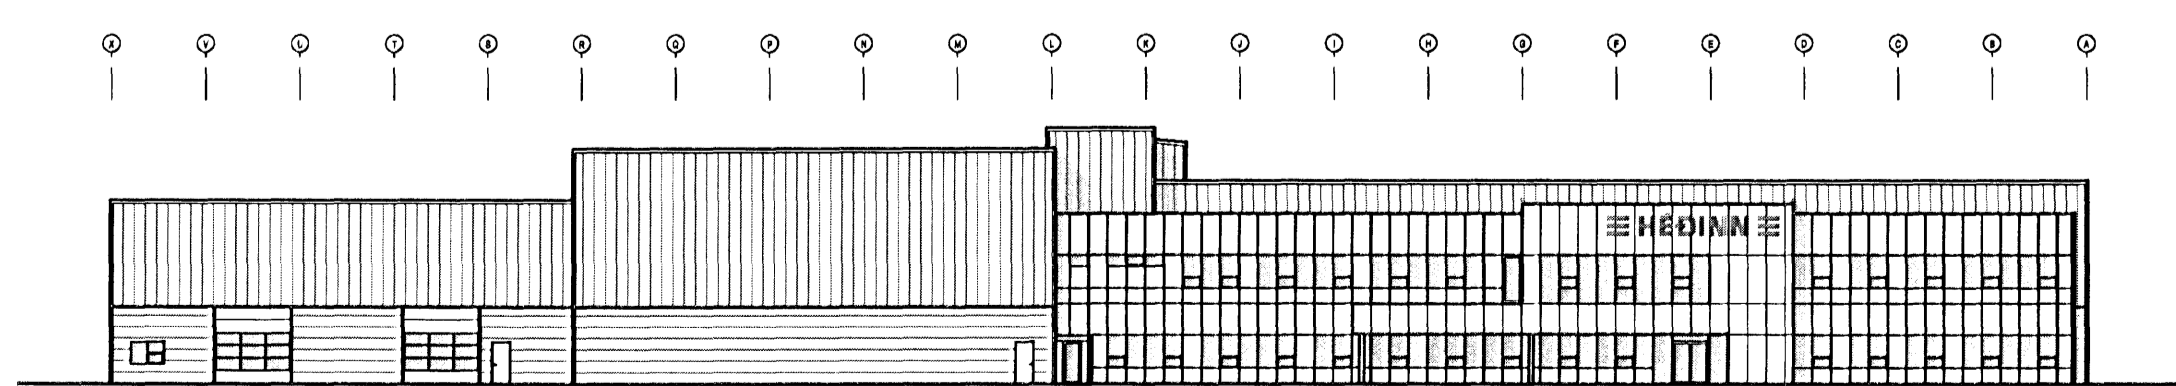


3  
 ÚTLIT 1:400  
 ÚTLIT NORÐUR (heild)



B OI HMH 13.01.2009  
 Lagnaastöður, skýli utanum loftstæðlagn við tæknirými 3h bætt inn á teki  
 Skili yfir aðalningang stæðlað  
 Gluggar á slátri þiluværkstaða felkir 04 (gluggar í modul 1)  
 Gluggi milli modul 3 og 4 færður lit og stæðsettur á milli modul X og V

A OI HMH 01.02.2008  
 Skrifstofukjarni færður til um 30mm til vesturs og norðurs  
 Gluggum bætt við á véismóðurnis, við og 1 vörður, 04 sl glugga breytt  
 Gluggi í mál stæðkur til bogga litte  
 Þorveggir & lager/rönnverksaði hækkaðir um 200mm  
 Þorveggir & þiluværkstaði hækkaðir um 200mm  
 Þorveggir & þiluværkstaði hækkaðir um 400mm

ÚTGÁFA | TEIKNAD | SAMÞYKKT | DAGS

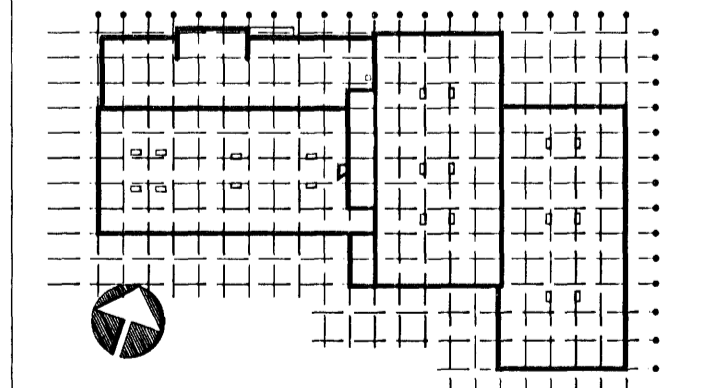

ASK Arkitektar  
 Geirsgötu 9  
 101 Reykjavík  
 Sími 515 0300  
 Fax 515 0319  
 www.ask.is



Árton aðalhönuðar:  
 Heiðir Mír Halldórsson arkitekt FAI, hl. 301258-7049

GJÁHELLA 4, HAFNARFIRÐI  
 HÉDINN

HEIÐIR TEIKNINGAR	MYN. I A1
ADALTEIKNINGAR	1:100
ÚTLIT NORÐUR	TEIKNAD
	HMH / OI
	DAGS
	10.10.07
VERK NÚM.	ÚTGÁFA
06124	B