

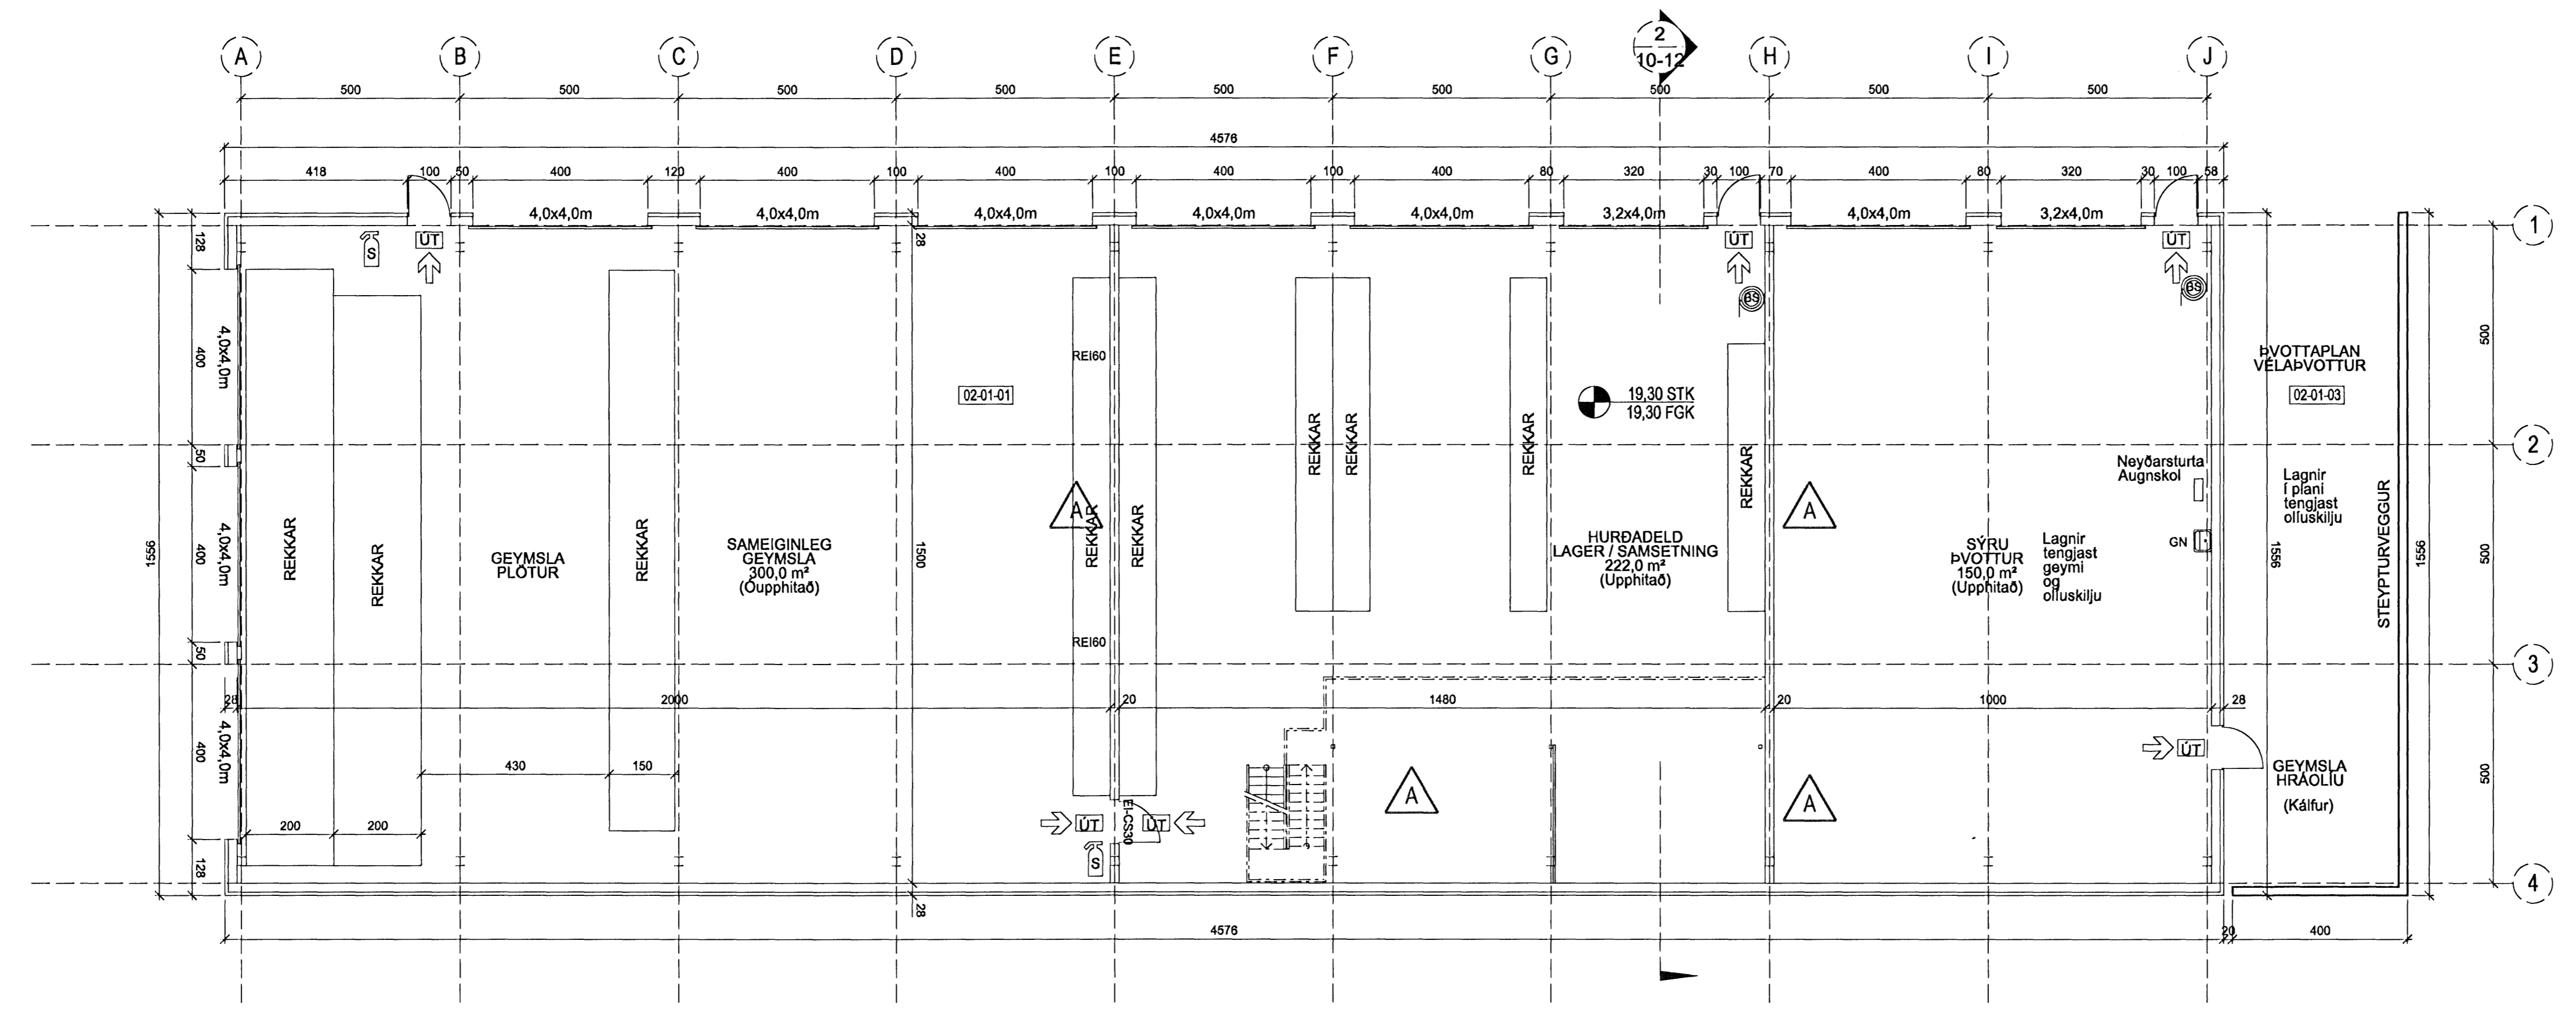
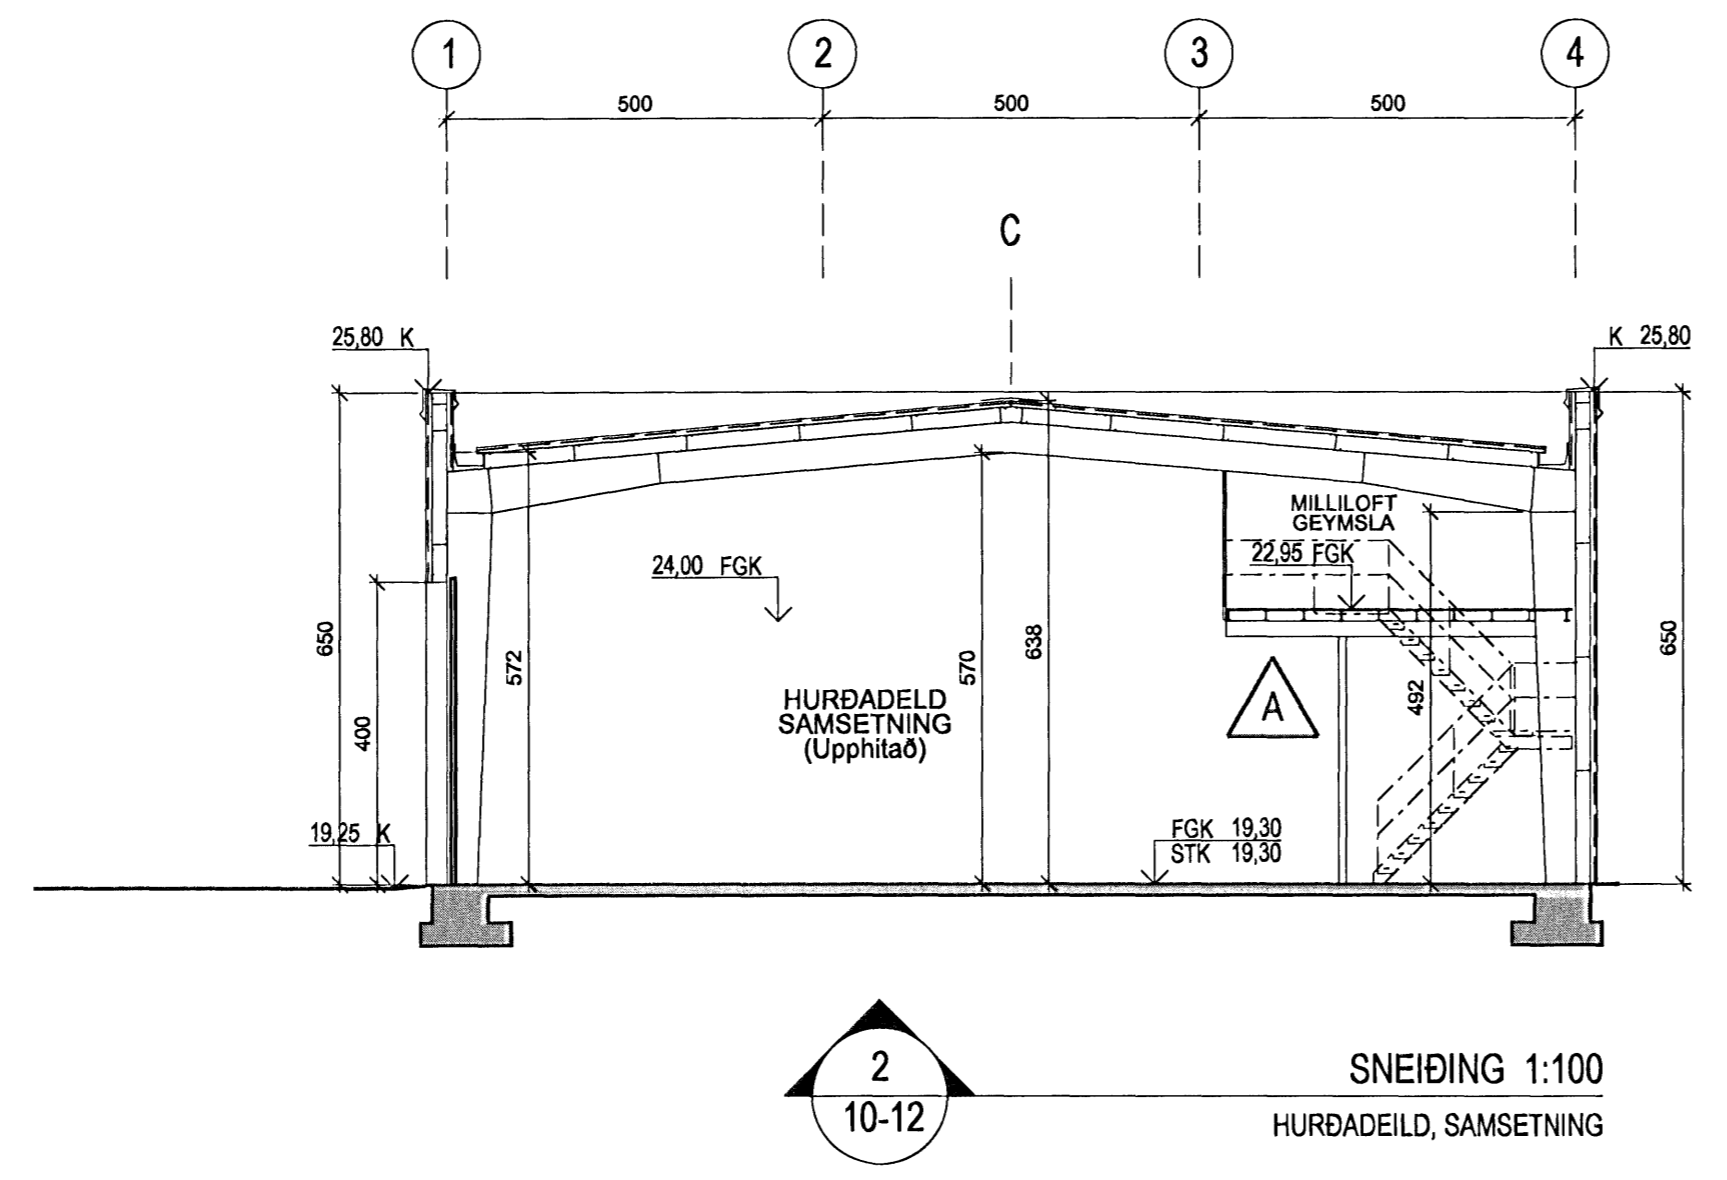


Árton aðalhönnuðar

Úr Gildi

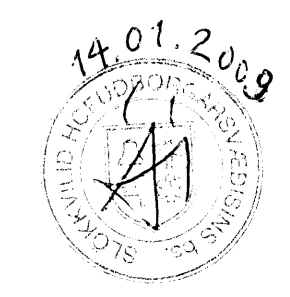


1
 GRUNNMYND 1:100
 Geymsla, Lager og samsetning hurða, sjúru þvottur

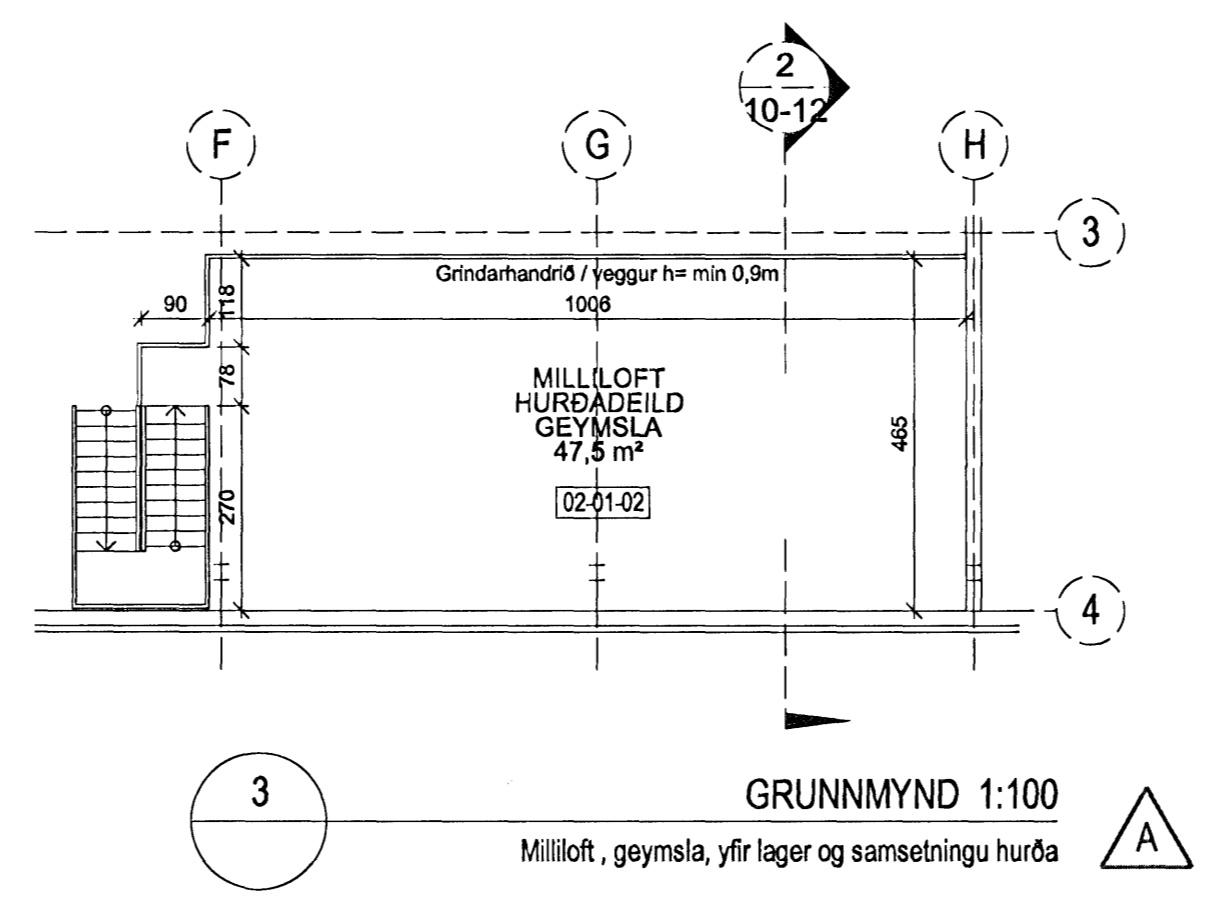

A OI HMH 19.01.2008
 Milliloft í hurðaeild bætt inn á tekin
 Milliveggur í modul G fluttur í modul E
 Brúakrafra tekin af millivegg í modul H
 Brúakrafra tekin af hurðarviki innan moduls G til J
 Flóthahurð í millivegg í modul H, milli sjúruþvottar og hurðaeildar, tekin út

ÚTGÁFA | TEIKNAD | SAMÞYKKT | DAGS
 BREYTINGAR

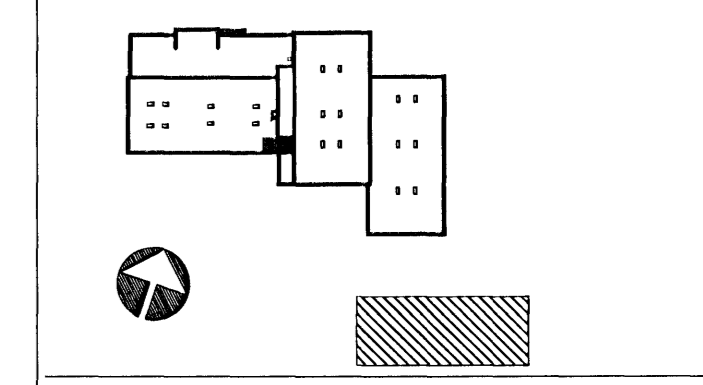

ASK Arkitektar
 Geirsgötu 9
 101 Reykjavík
 Sími 515 0300
 Fax 515 0319
 www.ask.is



Árton aðalhönnuðar:
 Heiðun
 Heiðun Mör Haldórsson arkitekt F.A., kl. 301258-7049

GJÁHELLA 4, HAFNARFIRÐI HÉÐINN		MRV. I A1
HEITI TEIKNINGAR		1:100
ADALTEIKNINGAR		TEIKNAD
GEYMSLA, LAGER, ÞVOTTUR		HMH / OI
GRUNNMYND		DAGS
SNID		01.02.2008
VERK NÚM.	NUMER TEIKNINGAR	ÚTGÁFA
06124	10-12	A