



Samþykkt þann  
**07 JAN 2009**  
 Byggingafulltrúgjafi í Hafnarfirði  
 Flygubúðir Steinar Jónsson

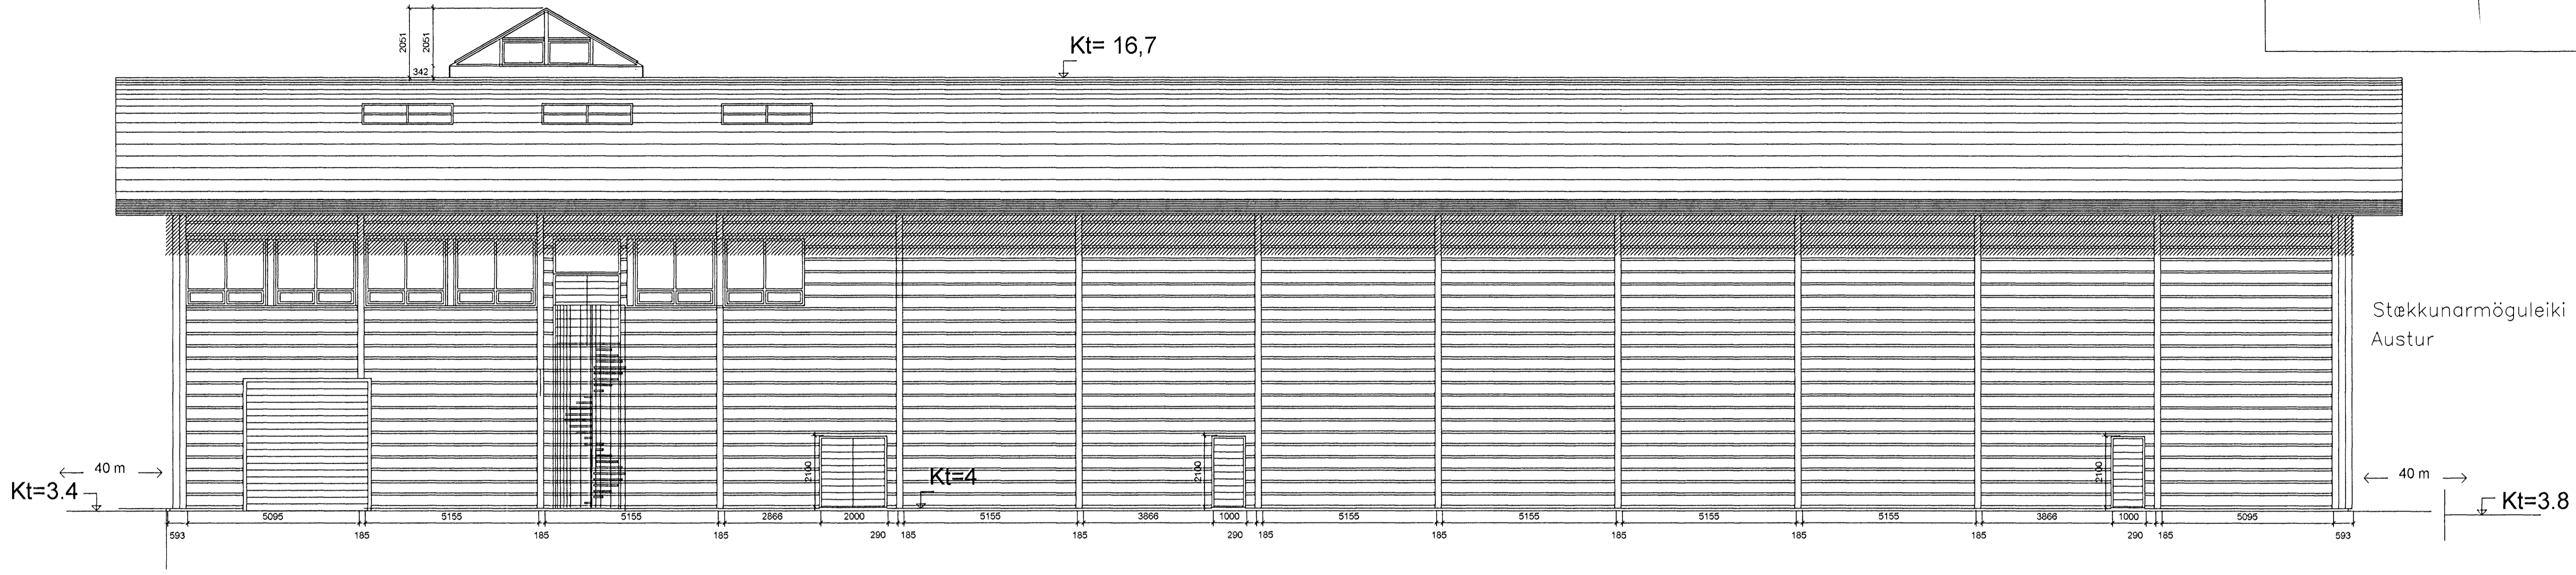

Suður

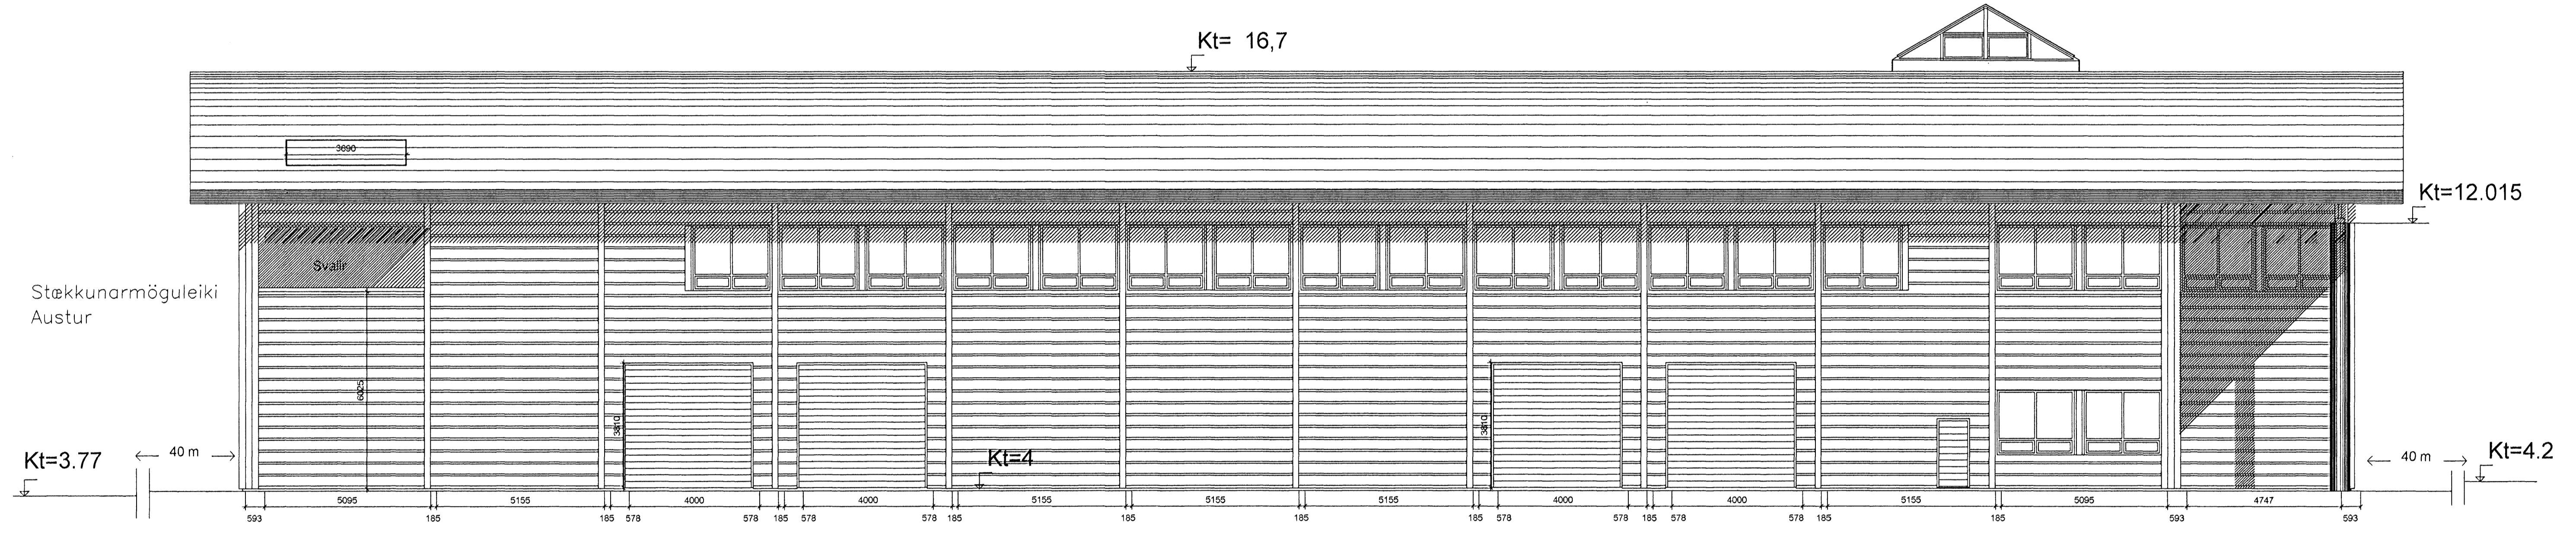

Norður

**Reyndarteikning**

Breyting: 20 desember 2008


**SH hönnun ehf.**  
 Smíðjuvegi 11 200 Kópavogi  
 Sí: 564 4680 FAX: 564 4681  
 sh@smun.is

Verkeið: Formbúðir 5  
 Verkhlut: Útlit, norður og suður

Hannað: Stefn Halldórsson 180454-3579  
 Teiknað: SH-GW  
 Mál: 1:100

Blað nr.: 08  
 Dags: 22.8.2008