


Úr Gildi

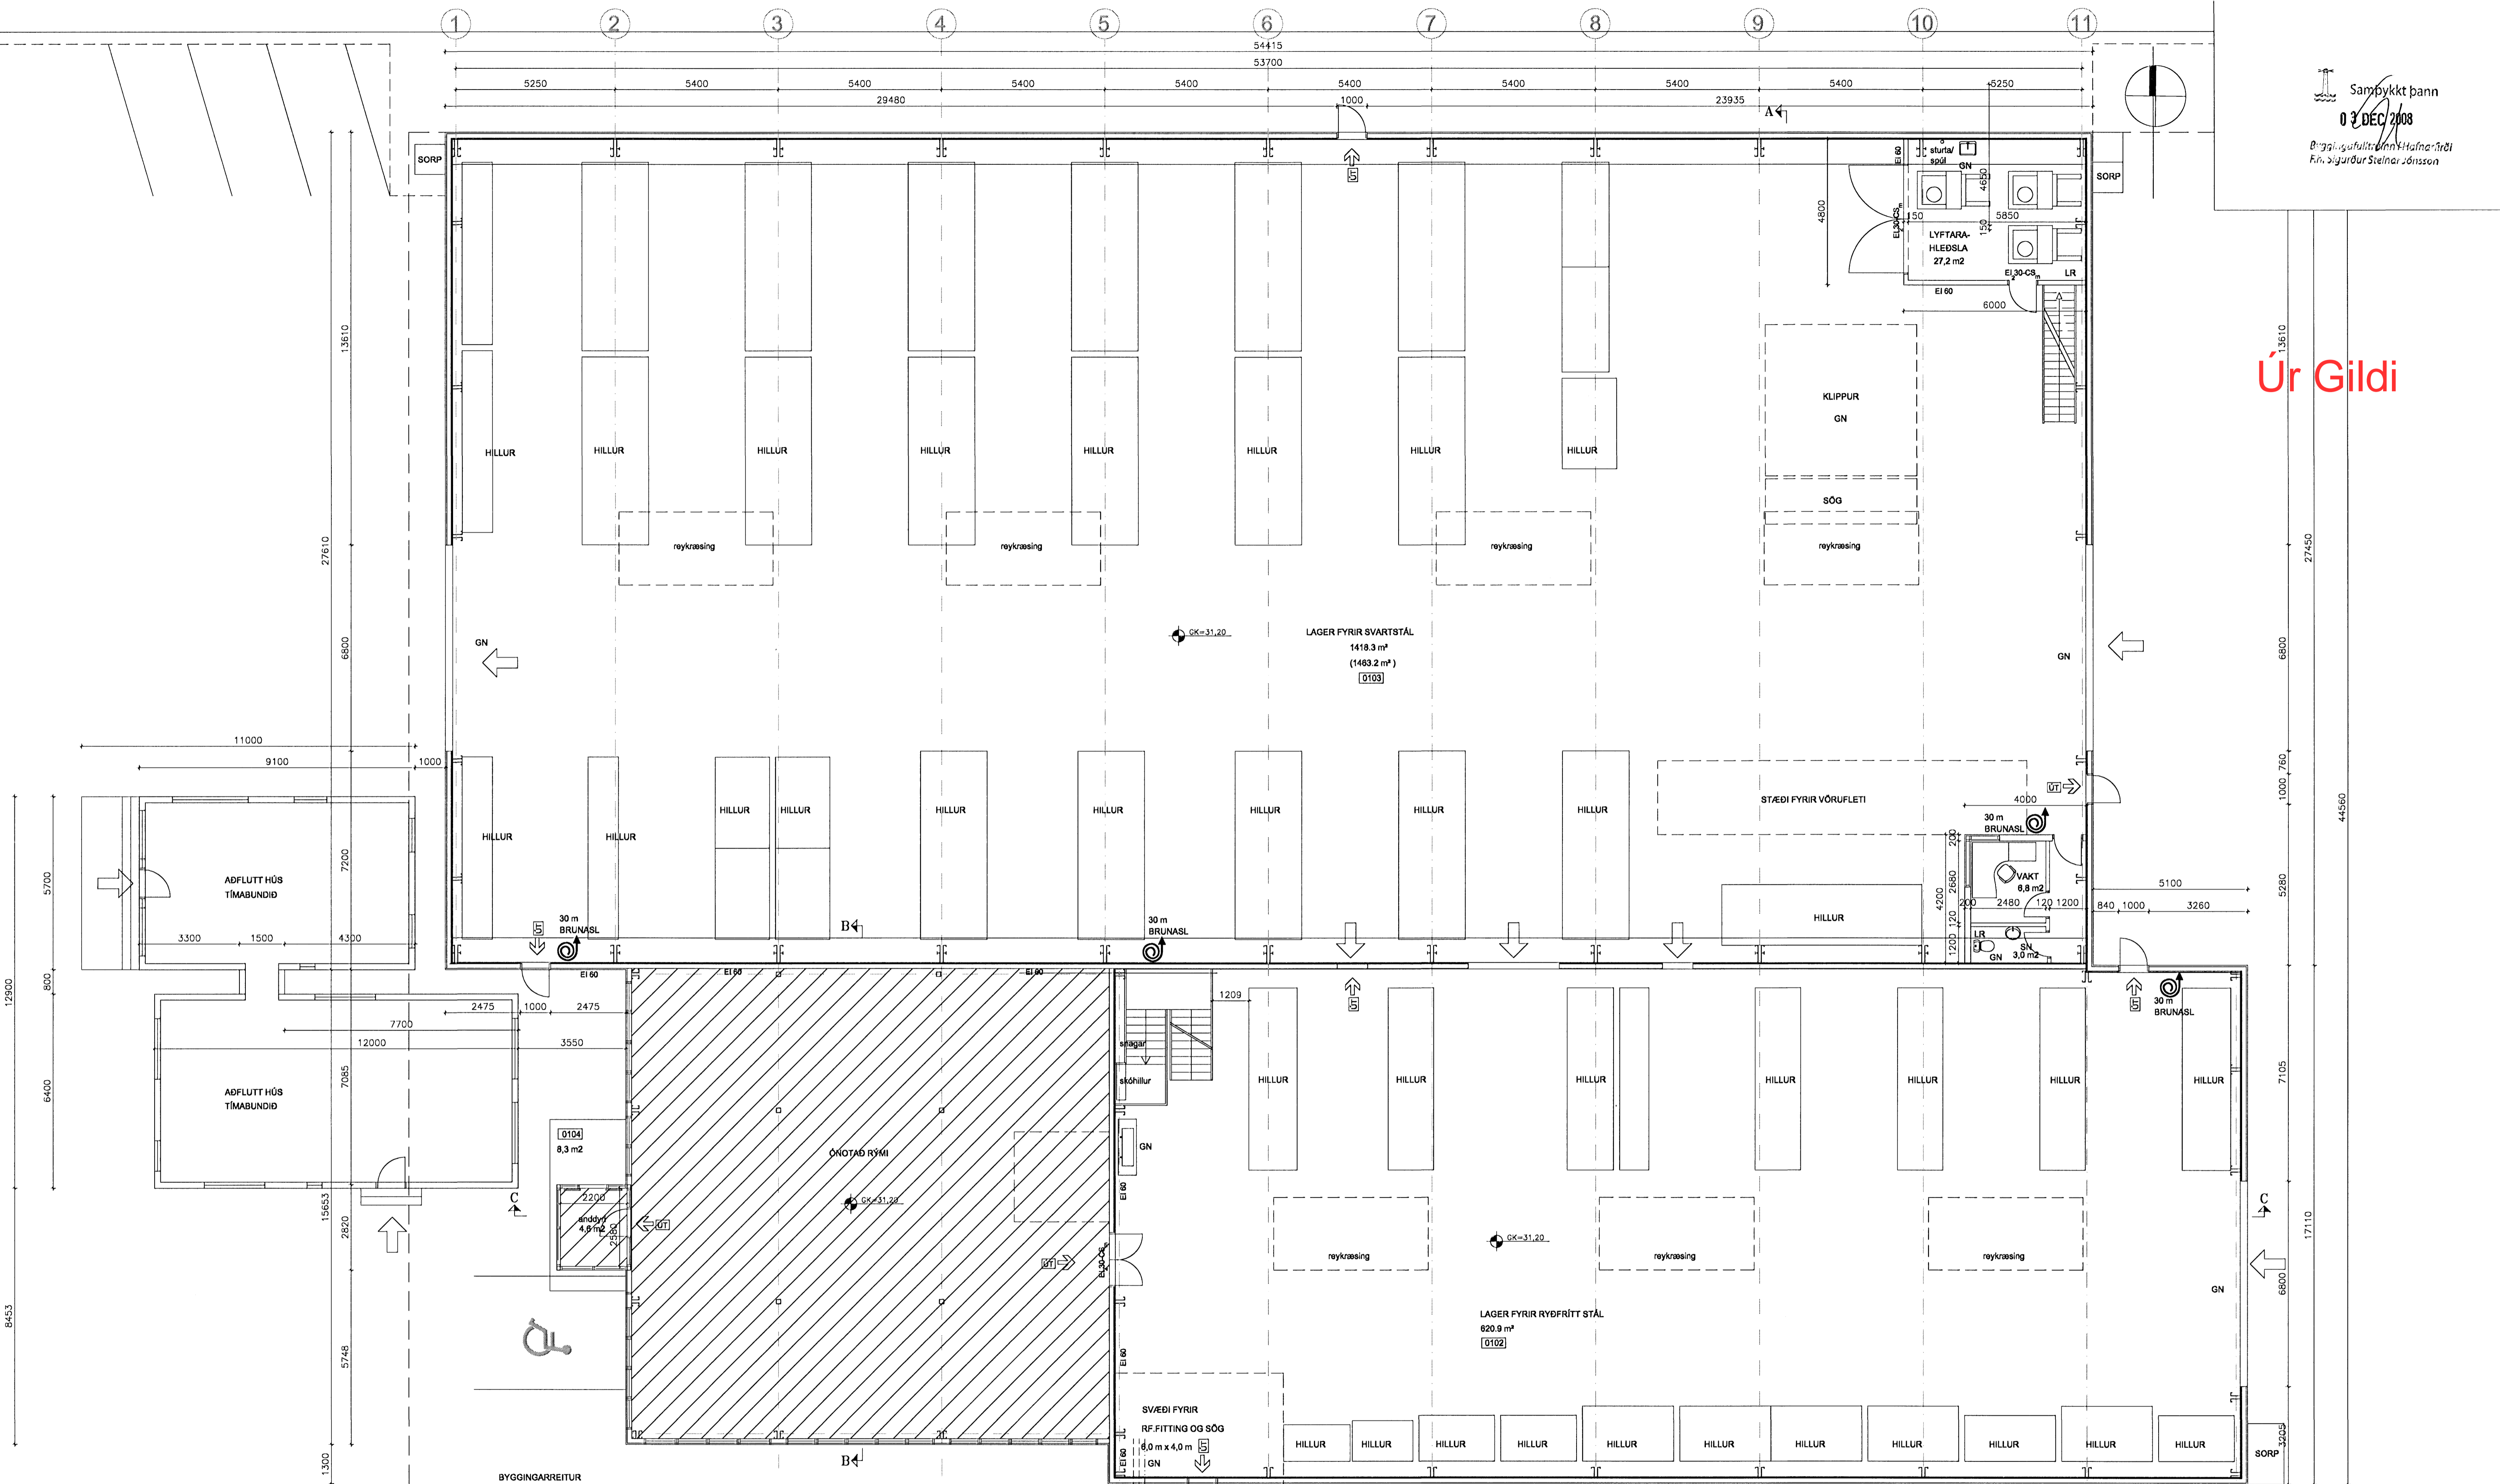

**BREYTINGAR:**  
 A: 11.11.2008 Tvö "skrifstofuhús" sett tímabundið inn á lóðina að vestan.  
**ÁLFHELLA 12-14 HAFNARFIRÐI**  
 Anna Margrét Hauksdóttir arkitekt - kt. 120665 - 3169  
 Anton Örn Brynjásson verkfræðingur - kt. 270559 - 7199  
 Fanney Hauksdóttir arkitekt - kt. 170561 - 7249  
 Haukur Haraldsson tæknifræðingur - kt. 260938 - 2079

GRUNNMYND 1.HÆÐ MKV.1:100

**AVH** Grunnmynd 1.hæð  
 ARKITEKTÚR-VERKFRÆÐI-HÖNNUN

Dagsetning: 18.04.2008  
 Mælikvarði: 1:100  
 Teiknað: AMH/GMJ  
 Yfirfarð: AMH  
 Breyting: A-101