




SUÐURGATA 13 HAFNARFIRÐI.

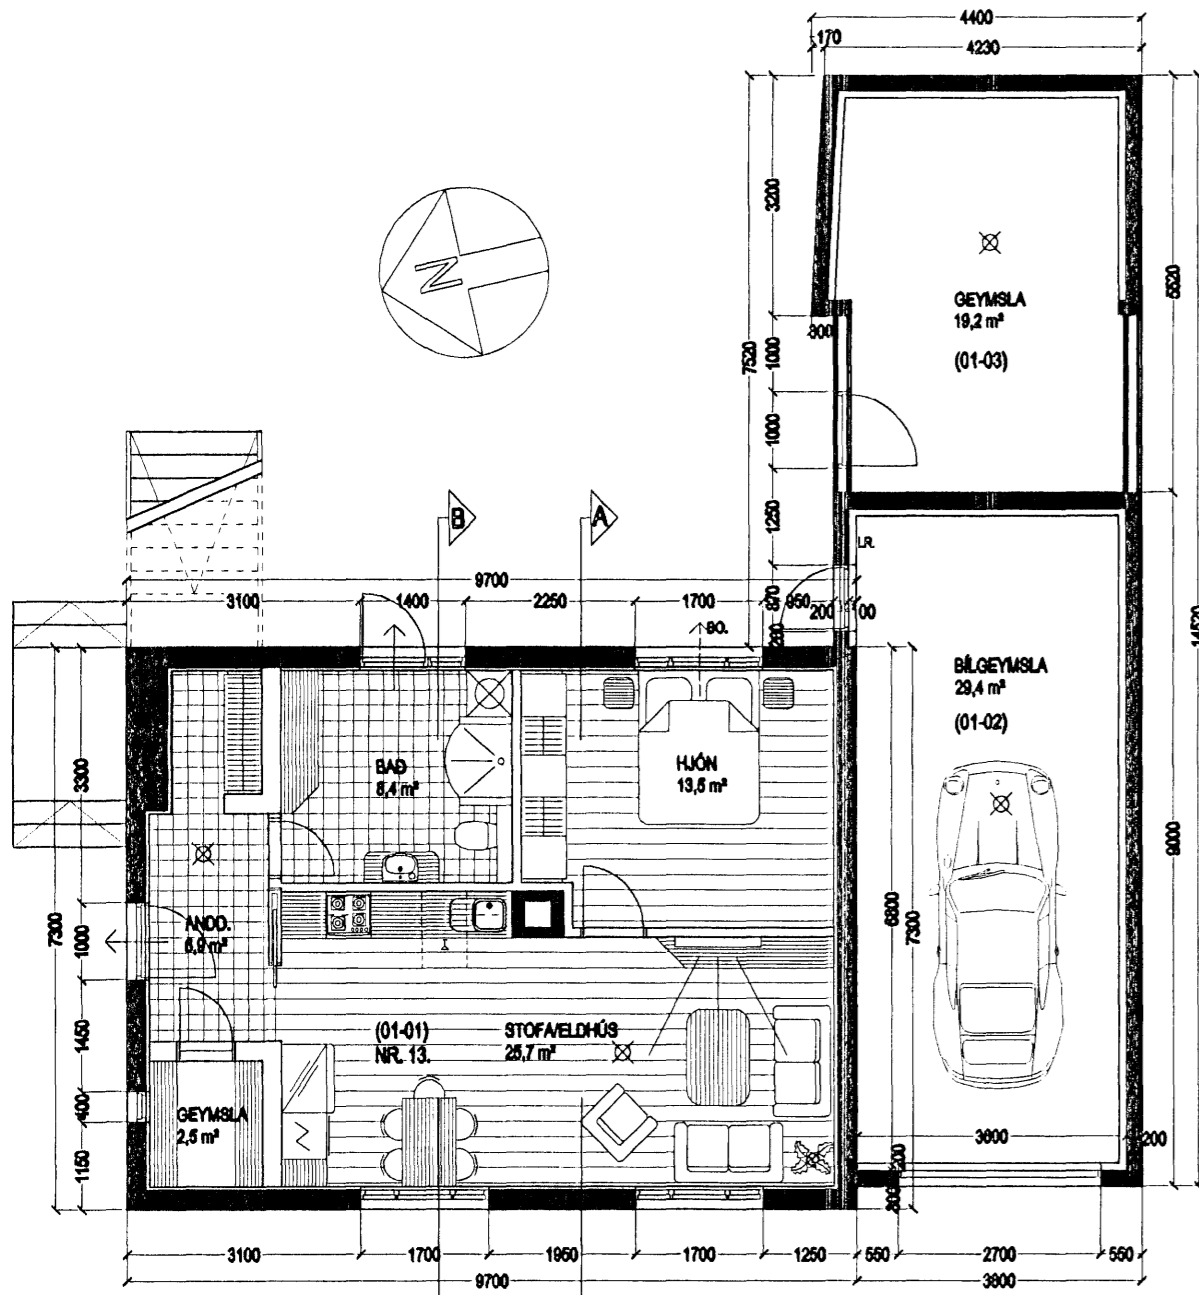


GRUNNMYND KJALLARI, MKV. 1:100.

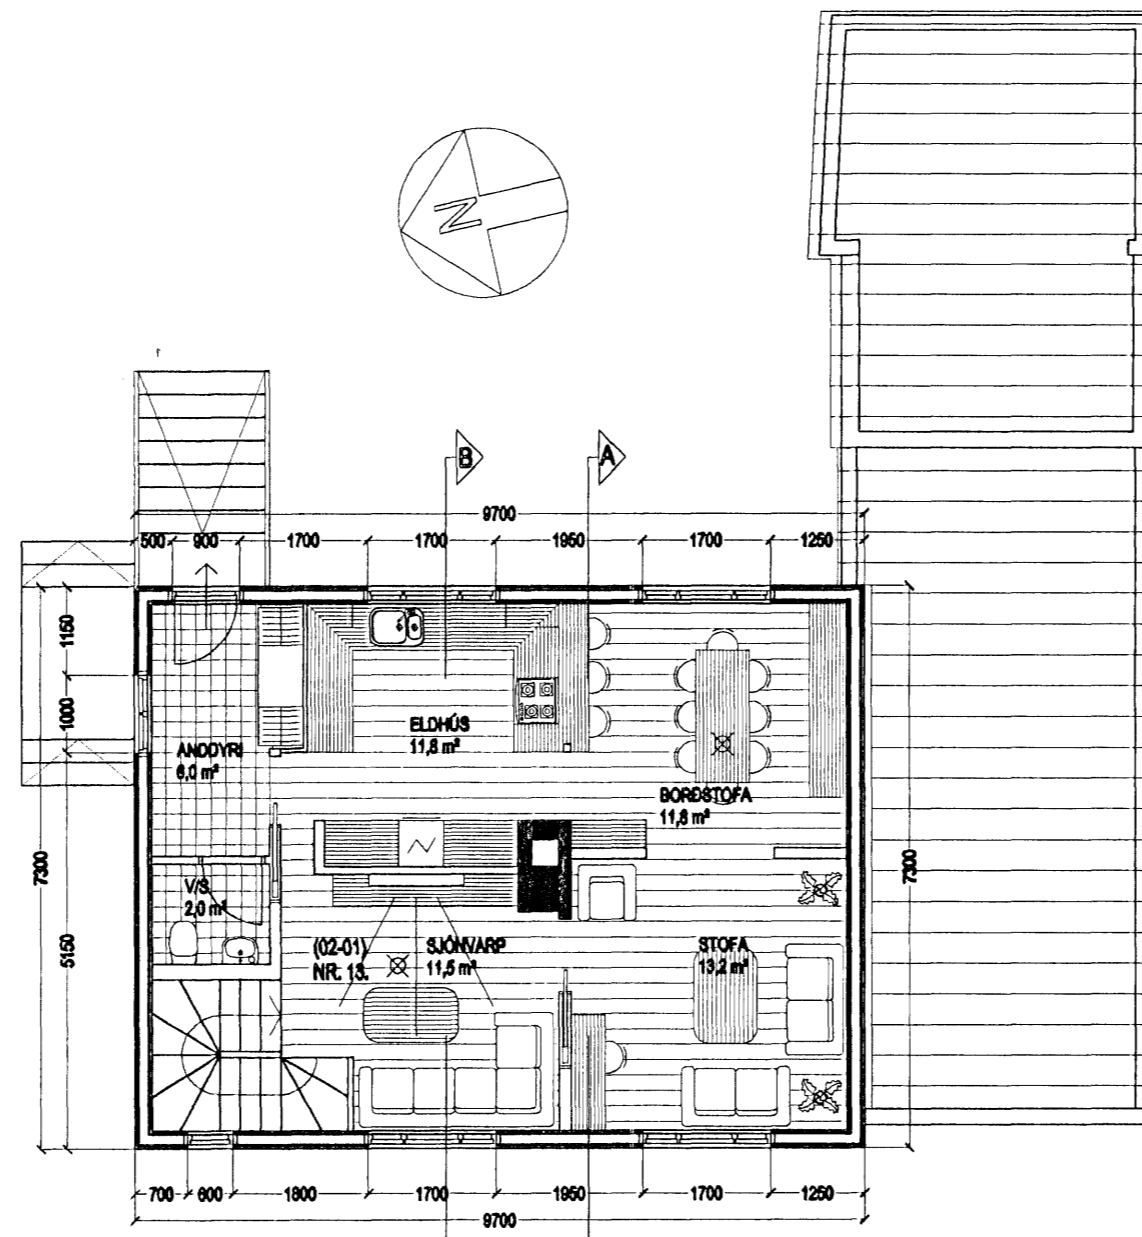


GRUNNMYND 1. HÆÐ, MKV. 1:100.

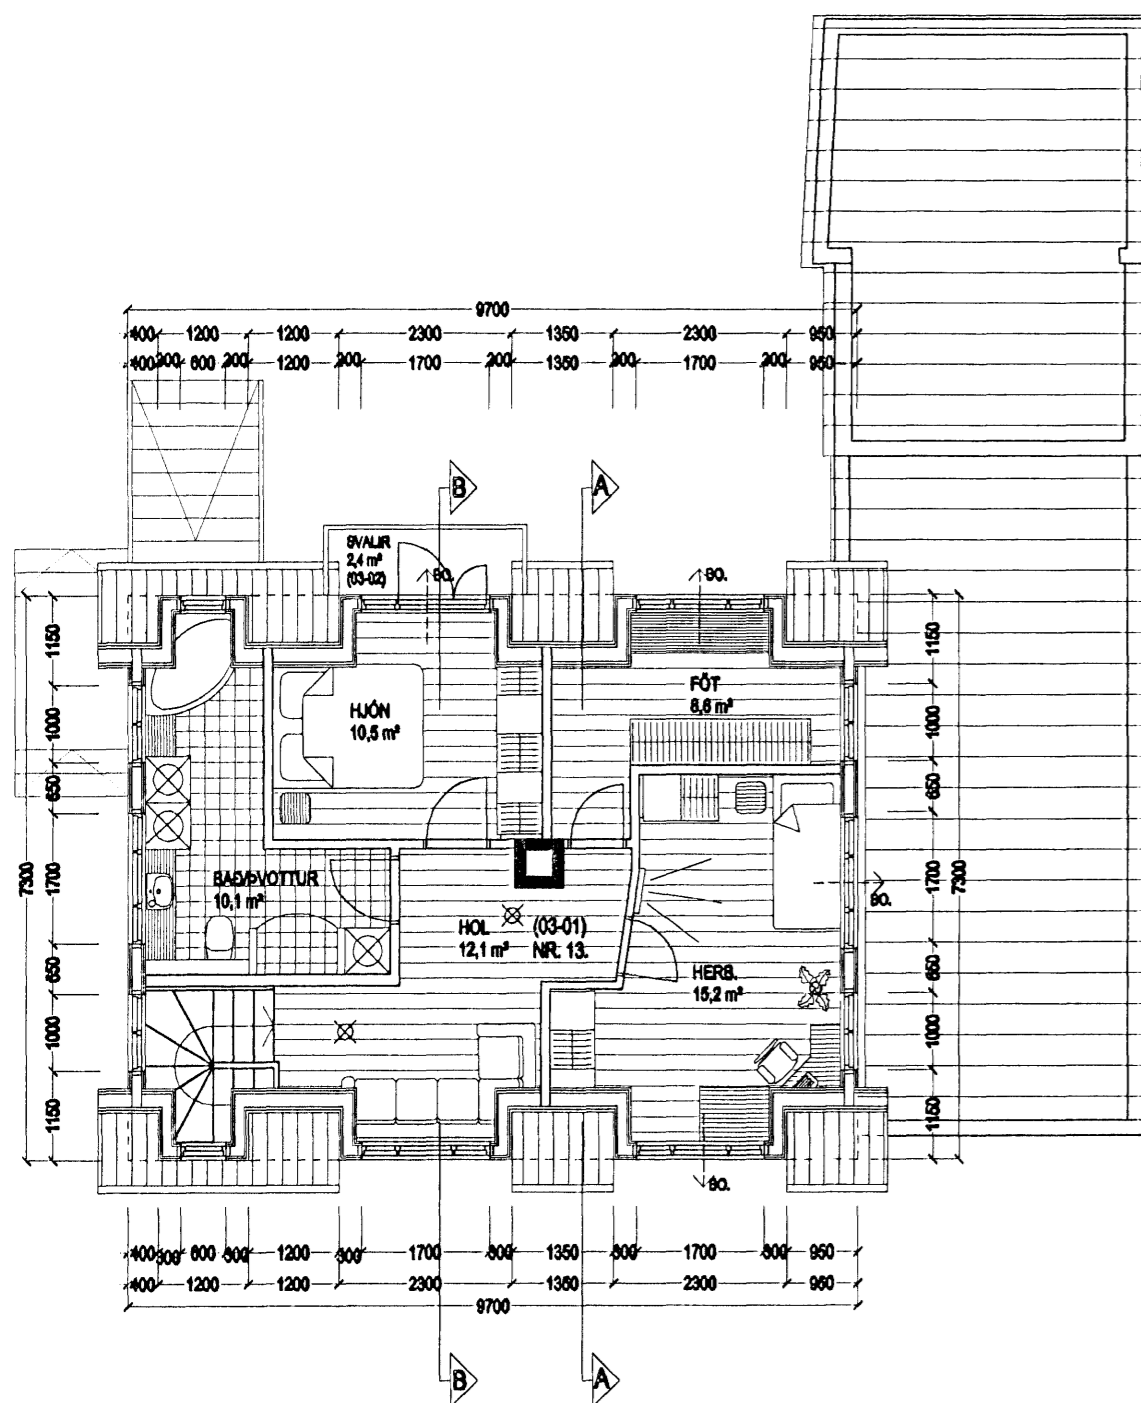

GRUNNMYND 2. HÆÐ, MKV. 1:100.

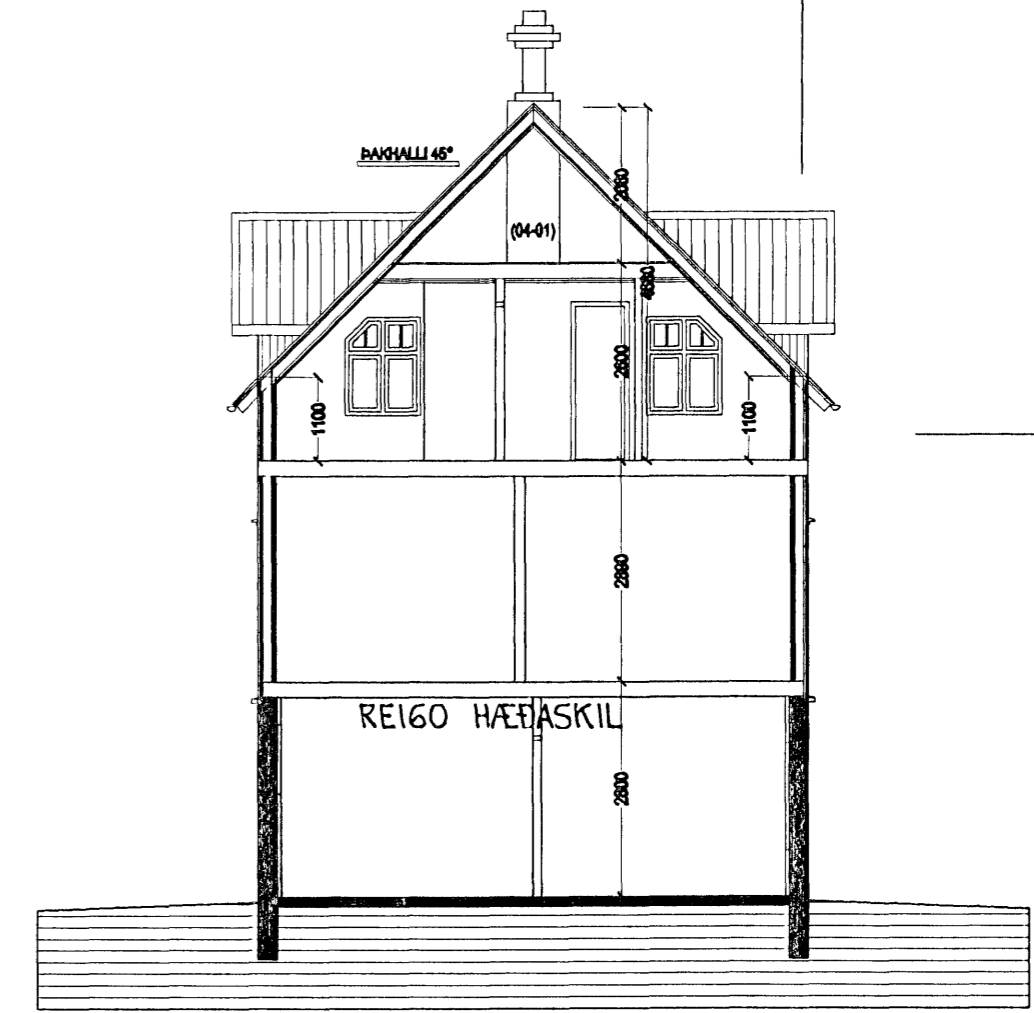

SNID A-A, MKV. 1:100.

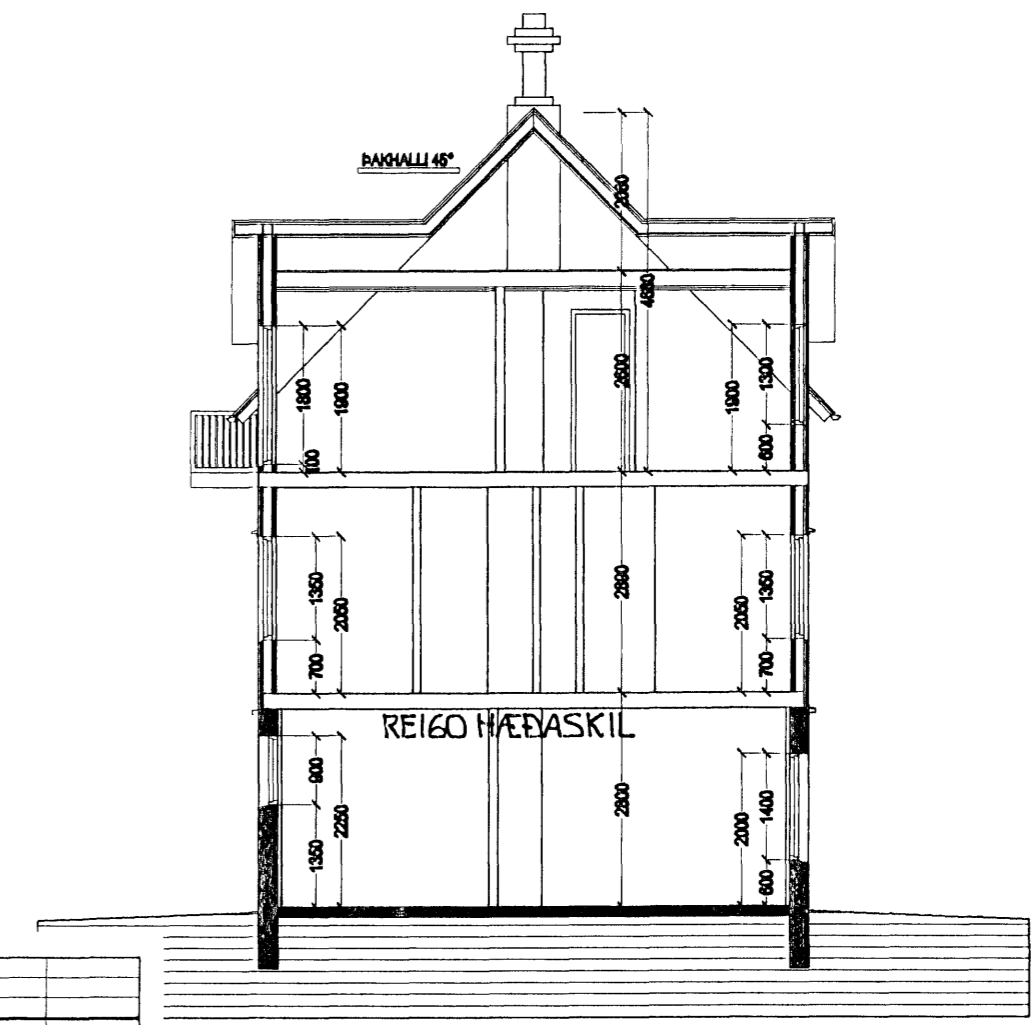

SNID B-B, MKV. 1:100.

Samþykkt
01 APR 2009
Byggingafulltrúi Hafnarfirði
F.h. Sigurður Steinar Jónsson

Skráningartafa: Suðurgata 13 Hafnarfirði.		Skrásetjari: Víktor Þór Sigurðsson														
Landnúmer: 122510		Kennitala: 200369-4759														
Matshlutanúmer: 01		Útgáfa: 4.016														
Uppskipting og lýsing		Dags.: 12.3.2009														
D0	D1	D2	D3	D4	D5	D6	D7	D8	D9	D10a	D10b	D11	D12	D16	D17	
Lokun	Rými	Notkun	Höfuð- flakkun	Eignar- hald	Botnréttur	Málréttur	Sígar	Cp	Brútréttur	Brútréttur	Salarhæð	Salarhæð	Brútréttur	Nettréttur	Brútréttur	Skjaliréttur
	hæð-röð	leiti			m²	m²	m²	m²	sp + 1.8	min	max	rúmmál m³	m²	m²	skjaliréttur	rúmmál m³
		Matshluti			321.3	0.0	4.2	3.4	267.1	4.7		794.9	218.4	262.4		608.749
		Botn														25.8
	01	1. hæð			128.9	0.0	0.0	0.0	128.9	0.0		362.3	105.6	128.9		159.600
A	0101	Ibúð	N	0101	70.8				70.8		2.80	2.80	198.2	57.0	70.8	2.80
A	0102	Bílgeymsla	B	0102	34.8				34.8		2.60	3.10	97.9	29.4	34.8	2.81
A	0103	Geymsla	N	0201	23.3				23.3		2.60	3.00	66.2	19.2	23.3	2.84
	02	2. hæð			70.8	0.0	4.2	0.0	70.8	0.0		204.6	56.3	70.8		162.707
A	0201	Ibúð	N	0201	70.8		4.2		70.8		2.89	2.89	204.6	56.3	70.8	2.89
	03	3. hæð			70.8	0.0	0.0	3.4	67.4	4.7		178.6	56.5	62.7		146.900
A	0301	Ibúð	N	0201	70.8			3.4	67.4	4.7	2.60	2.60	178.6	56.5	62.7	2.60
C	0302	Svalir	S	0201	2.4				2.4						1.00	2.400
	04	Þakrymi			50.8	0.0	0.0	0.0	0.0	0.0		25.6	0.0	0.0		
A	0401	Þakrymi	V	0201	50.8				0.0		0.00	2.08	25.6	0.0	0.0	
Athugasemdir																
Samelnir summa																
Eignarhald																
	Eignar- hald	Notkun leiti	Brútréttur	Skjaliréttur	Sérséð m²	Sérséð m²	Sérséð m²	Sérséð m²	Sérséð m²	Sérséð m²	Sérséð m²	Sérséð m²	Sérséð m²	Sérséð m²	Sérséð m²	Sérséð m²
	0101	Ibúð	70.8	159.600	159.600											
	0102	Bílgeymsla	34.8	82.614	82.614											
	0201	Ibúð	158.9	368.535	368.535											
	Alls		262.4	608.749	608.749											

SUÐURGATA 13 HAFNARFIRÐI.

SIGURÐUR ÞORVARÐARSON BYGGINGAFRÆÐINGUR BÍ.
KT. ADALHÖNNUDAR: 141250-4189.
STH. TEIKNISTOFAN EHF. KT. 510298-2769.
STRANDGÖTU 11, 220 HAFNARFIRÐI.
SÍMI: 5651510, NETFANG: TEIKNISTOFAN@SIMNET.IS

SKÝRINGAR:	ADALUPPDRÁTTUR.
TEIKNING:	GRUNNMYNDIR, SNID & SKRÁNINGARTAFLA.
MÆLIKVARÐI:	1:100.
UNDIRSKRIFT:	18/3 09 [Signature]
BLAÐ NR: 1 AF 2.	DASSETNING: 12 MARS 2009.
BREYTT.	