

SUÐURGATA 13 HAFNARFIRÐI.

Samþykkt þann
 01/ APR 2009
 Byggingafultrúinnir í Hafnarfirði
 F.h. Sigurður Steinar Jónsson




ÚTLIT AUSTUR MKV. 1:100.



ÚTLIT NORÐUR MKV. 1:100.



ÚTLIT VESTUR MKV. 1:100.

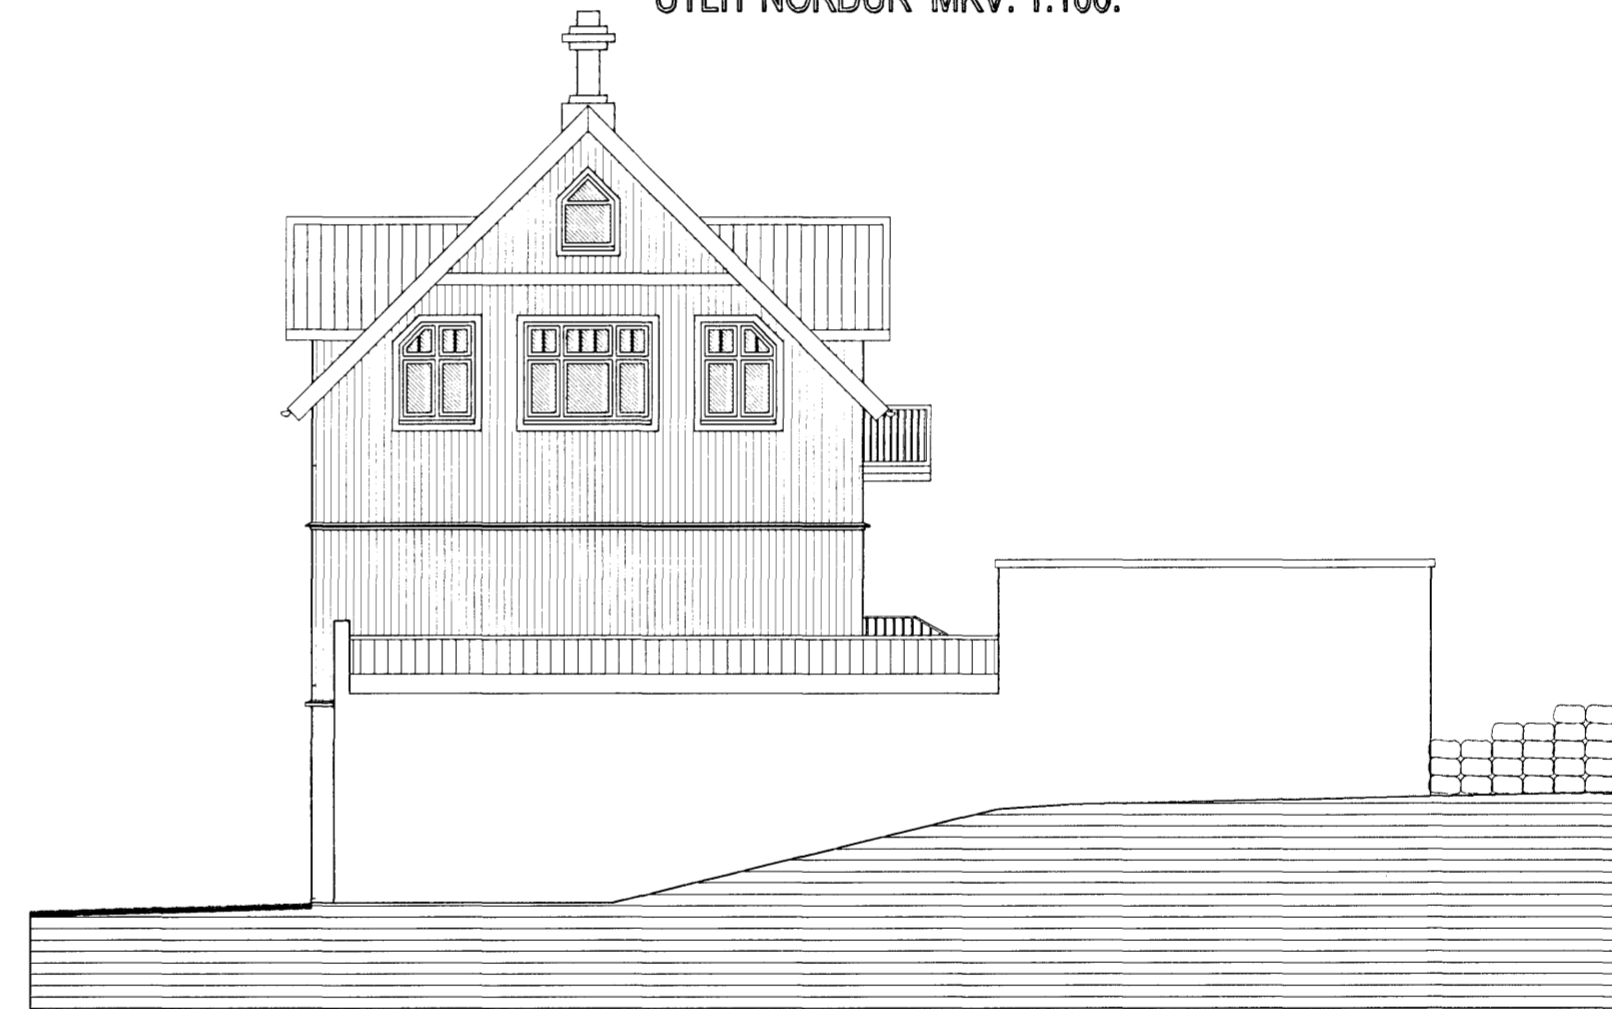

ÚTLIT SUÐUR MKV. 1:100.



AFSTÖÐUMYND MKV. 1:500.

SUÐURGATA 13 HAFNARFIRÐI.

SIGURÐUR ÞORVARÐARSON BYGGINGAFRÆÐINGUR B.F.
 KT. AÐALHÖNNUÐAR: 141250-4189.
 STH. TEIKNISTOFAN EHF. KT. 510298-2769.
 STRANDGÖTU 11, 220 HAFNARFIRÐI.
 SÍMI: 5651510, NETFANG: TEIKNISTOFAN@SIMNET.IS

Skýringar vegna eldvama:

- > BO. táknar björgunarop, samkv. reglugerð um brunavamir og brunamál.
- > Táknar rýmingarleið, samkv. reglugerð um brunavamir og brunamál.
- ⊗ Reykskynjari, staðsetjst samkv. teikningu.

Byggingarlýsing / vortýsing:

1. hæð staðsetur á hefðbundinn hátt. 2 og 3. hæð byggðar úr timbri og klæddar með búrúfámi. Undirskókur og bolnplata eru staðsettar á þjappdrátt hraunfyllingu og séa á líköp. Blíggjemei er steypt. Geymsla er úr steypu og timbri. Gólf eru timburgólf.

Þak, timburspennur heilklaðdar með 25*150 mm. borvöð, þakpappi og þakstál.
 Þak yfir íbúðarhúsi er ríþak.
 Þak yfir blíggjemei og geymslu er einhalla.

LR. táknar lofttæsting.

FYRRI TEIKNINGAR GERÐAR AF:
 EINARI SIGURÐSSYNI OG PÁLI V. BJARNASYNI.
 HÚS RAUNTEKNAÐ VEGNA EIGNASKIPTAÝFIRLÝSINGAR.

SKÝRINGAR:	AÐALUPPDRAÐTUR.
TEIKNING:	ÚTLITSMYNDIR, AFSTÖÐUMYND & BYGGINGARLÝSING.
MÆLIKVARÐI:	1:100 & 1:500.
UNDIRSKRIFT:	18/3 09 [Signature]
BLAÐ NR:	2 AF 2. [DAGSETNING: 12 MARS 2009.]
BREYTT.	