



Samþykkt þann
15. OCT 2008
Byggingufulltrúið
Eir Jón Sigurðsson

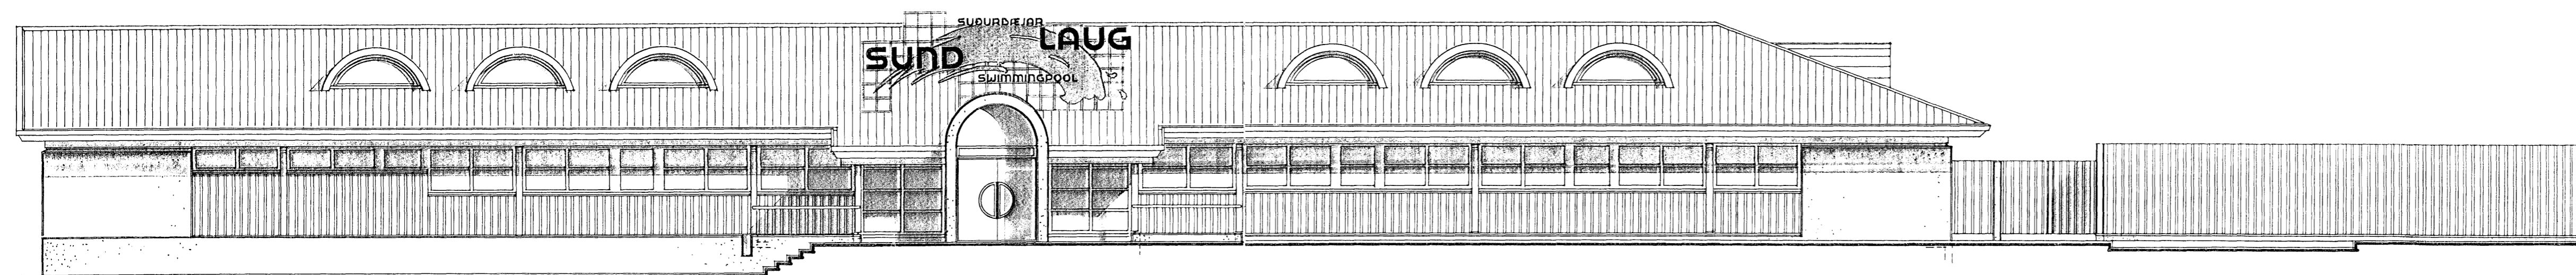

útlit til norð-vesturs

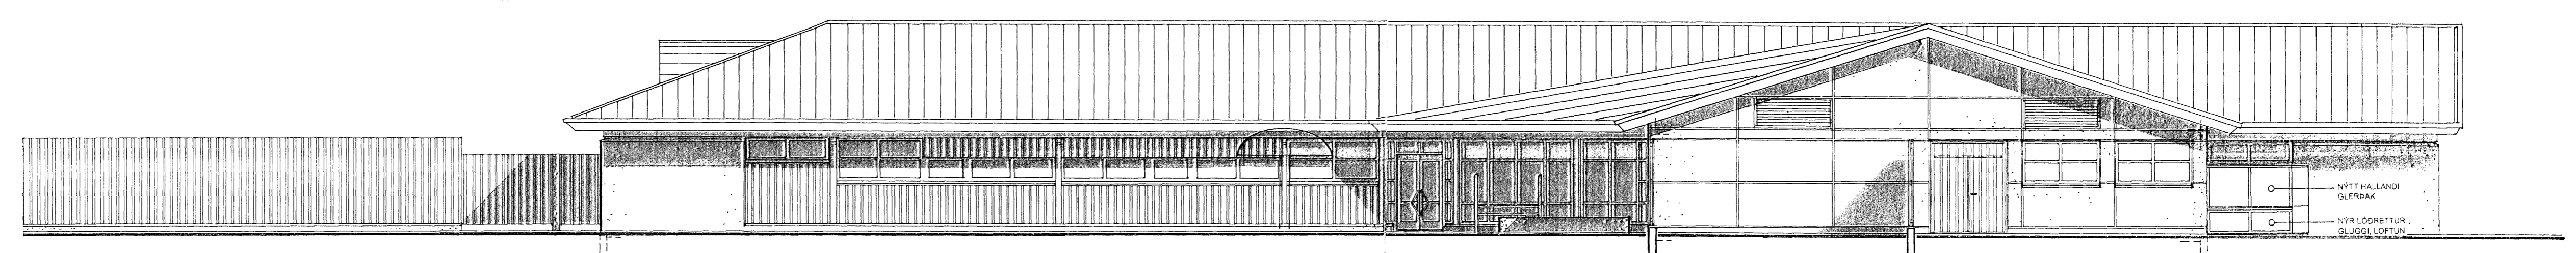


útlit til suð-austurs

Sigurður Aðalsteinsson

BR 08 10 2008 ÖLUGGI YFIR REYKIRÉSTIGRYFJU, SKRANINGARTAFLA

Sigurður
BR 14.09.2001 SKILTI

15.12.1987

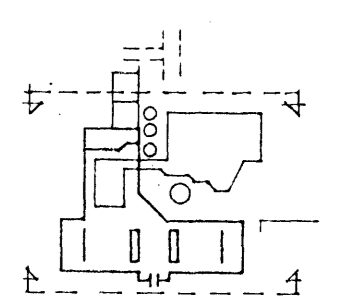

sundlaug í sudurbæ, hafnarfirdi
vekihl. 005
má. 1:200 bláfar.
daga. 02.09.1985 tekið
sigurður aðalsteinsson, arkitekt, fa