



Sampykki þætti  
15. DEZ 2009  
Byggingafræðingur  
R.H. Jón Sigurðsson

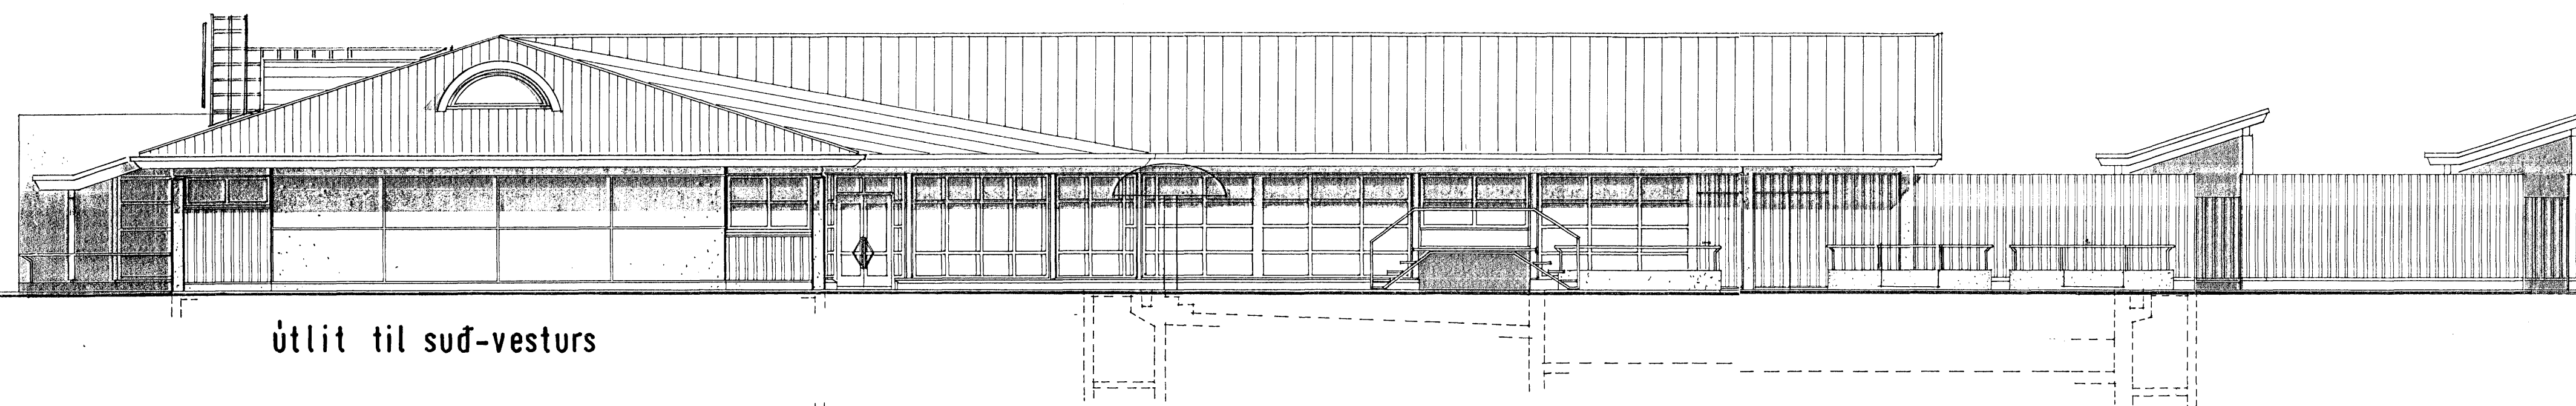

útlit til suð-vesturs

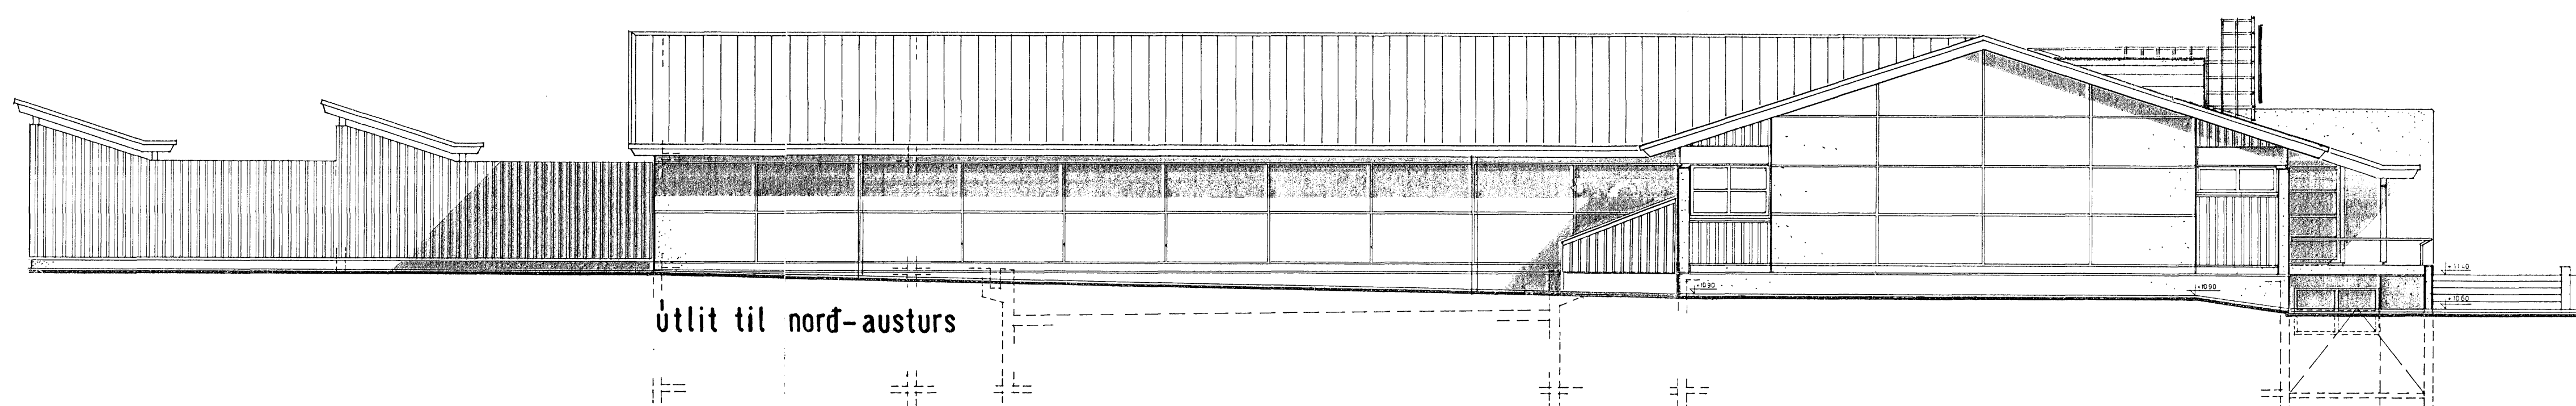


útlit til norð-austurs

*Sigurður Adalsteinsson*

BR 98 10 2008 GLUGGI YFIR REYKURSTÖGVEFJU, SKRANINGARTAFLA

BR. 14.04.2001/SKILTI  
15.12.1987

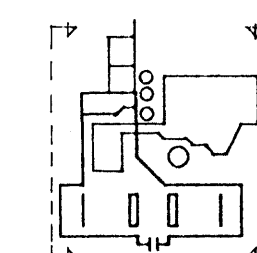

sundlaug í sudurbæ, hafnaríndi

ÚTLIT  
skif nr. 006  
skil nr. 1:200  
daga. 02.09.1985  
tekið af  
Sigurður Adalsteinsson, arkitekt, (a)