
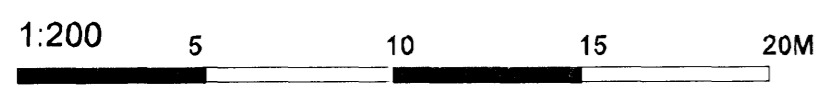
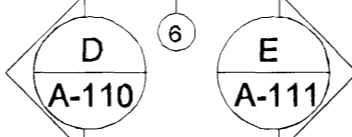
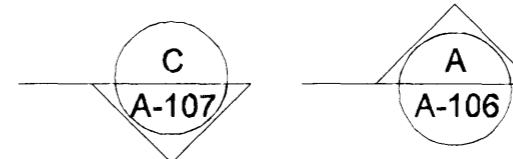
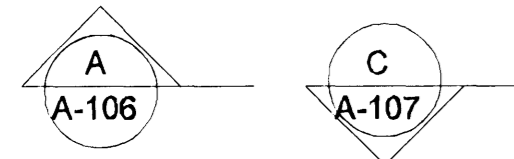


SKRÍDRÝMI FYRIR LAGNIR UNDIR GÓLF 1. HÆÐAR m.k.v.: 1:200

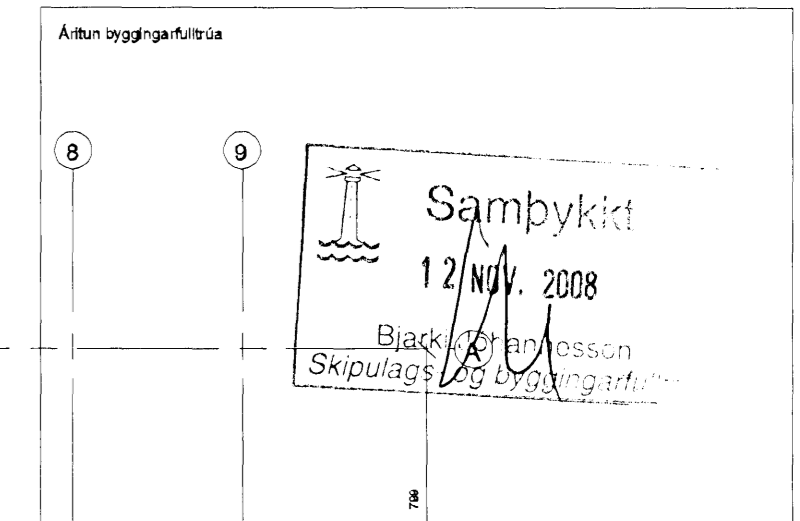


Daga	Breyting	Útgáfa	Daga	Breyting	Útgáfa	Daga	Breyting	Útgáfa
								Teknað: HMH

ASK Arkitektar
 Geirsgötu 9
 101 Reykjavík
 Sími 515 0300
 Fax 515 0319
 www.ask.is

ASK
 ÍÞRÓTTAMÍÐSTÖÐ HAUKA
 Ásvöllum 1, Hafnarfirði
 Grunnmynd 1. hæðar-yfirfl. og
 grunnmynd skríðrýmis lagna

Dags: 20.2.1998
 Mkv: 1.200
 Útgáfa: A-101 F

