Matshlutanúmer: 02					Útgáfa: 4.01 Dags.: 23.10.2002													
Uppskipting og fjöldi					Stærðir													
00 Lykill	01 Hæð hæð-nröð	02 Notkun tegd	03 Nótk.-flokkur	04 Eignar-hald	05 Brúttórúmm.r m³	05M Millirúmm.r m³	06 Svölar m²	07 Op m²	08 Brúttógólfr. m²	09 Brúttógólfr. m. v.1,8	010a Salarhæð mín	010b Salarhæð mesc	011 Grúsl rúmmál m³	012 Nettórúmr m³	018 Sér fatarými m²	Rekstrar skiptarúmmál	017 Skipta-rúmmál m³
		Matshluti			7.769,3	175,3	17,1	24,7	5.761,7	0,0			36.198,4	6.369,8	4.663,0		28.277,478
		Botn											912,5				
	00	**Kjallari**			238,7	0,0	0,0	0,0	238,7	0,0			429,7	212,4	0,0		
A	0001	**Lagnakjallari**	T	X	238,7				238,7		1,57	1,94	429,7	212,4			
	01	**1. Hæð**			4.692,5	175,3	17,1	0,0	4.737,0	0,0			29.373,3	4.452,7	3.360,0		
A	0101	**Íþróttasalur**	N	0101	2.127,3				2.127,3		9,22	10,86	21.134,7	2.070,0	2.127,3	9,93	20.666,100
A	0102	**Félagsheimili**	N	0102	633,9				633,9		3,38	9,00	2.447,7	561,4	633,9	3,86	2.187,004
A	0103	**Búningsklj.norð**	N	0101	461,1		8,8		461,1		3,38	3,38	1.628,1	461,0	461,1	3,38	1.624,360
A	0104	**Búningsaðstaða**	N	0102	51,6				51,6		3,38	3,38	174,1	49,3	51,6	3,38	168,484
A	0105	**Bún.aðl/Sameig.sal**	N	0102	495,0				495,0		3,38	8,00	1.678,8	421,3	495,0	4,04	1.702,052
A	0106	**Geymsla**	N	0102	12,0				12,0		3,38	3,38	40,6	10,7	12,0	3,38	38,168
A	0107	**Geymsla**	N	0102	17,0				17,0		3,38	3,38	57,5	12,9	17,0	3,38	43,602
A	0108	**Geymsla**	N	0102	17,0				17,0		3,38	3,38	57,5	12,9	17,0	3,38	43,602
A	0109	**Geymsla**	N	0102	6,9				6,9		3,00	3,00	20,7	5,6	6,9	3,00	18,000
A	0110	**Svalir í íþróttasal**	N	0101		42,4			42,4		6,21	6,50	0,0	33,5	42,4		
A	0111	**Svalir í íþróttasal**	N	0101		69,3			69,3		5,05	5,50	0,0	79,2	69,3		
A	0112	**Tæknirými**		0102		43,8			43,8		2,41	2,75	0,0	36,0	43,8		
A	0113	**Áhaldageymsla**	N	X	139,0				139,0		3,38	3,38	469,4	130,7			
A	0114	**Forsalur/Afgr.**	N	X	595,5		8,5		595,5		3,38	3,38	1.979,0	561,8			
A	0115	**Vatnslagnk**	T	X	19,6				19,6		3,38	3,38	63,6	18,2			
A	0116	**Rafmagnsnrtök**	T	X	8,9				8,9		3,38	3,38	29,7	8,4			
C	0117	**Inngarður**	N	X	501,8				501,8								
	02	**2. Hæð**			2.153,8	0,0	0,0	24,7	786,2	0,0			3.317,4	723,7	878,0		
A	0201	**Búningsklj.norð**	N	0101	321,1			9,1	312,0		3,24	3,24	1.040,4	273,2	312,0	3,24	885,168
A	0202	**Mötuneyti**	N	0102	52,5			0,0	52,5		3,24	3,24	170,1	49,9	52,5	3,24	159,436
A	0203	**Setust/Sameig.**	N	0102	308,1			15,6	292,5		3,24	3,24	991,8	263,8	292,5	3,24	919,954
A	0204	**Skrifstofa**	N	0102	21,0				21,0		3,24	3,24	68,0	18,7	21,0	3,24	54,108
A	0205	**Tæknirými**	T	X	10,2				10,2		3,24	3,24	33,0	9,4			
A	0206	**Tæknirými**	T	X	99,0				99,0		3,24	3,24	320,8	92,9			
A	0207	**Þakrými**	V	X	1.349,7						0,90	0,73	669,3				
C	0208	**Svalir**	S	0102	15,7				15,7		1,00	1,00				1,00	15,700
	03	**3. Hæð**			804,8	0,0	0,0	0,0	0,0	0,0			563,6	0,0	0,0		
A	0301	**Þakrými**	V	X	804,8						0,90	0,80	563,6				

Athugasemdir

Eign 0102 fylgja sérafnot að inngangi rýmis 0116

Sameiginir eimra

Eignarhald

	Eigna-hald	Notkun tegd	Sér fatarými m²	Sláturrúmmál Sérsign m³	Sérsign og samsign m³
	0101	**Íþróttasalur**	3.062,1	22.964,648	22.964,648
	0102	**Félagsheimili**	1.610,9	5.312,830	5.312,830
		Alls	4.663,0	28.277,478	28.277,478

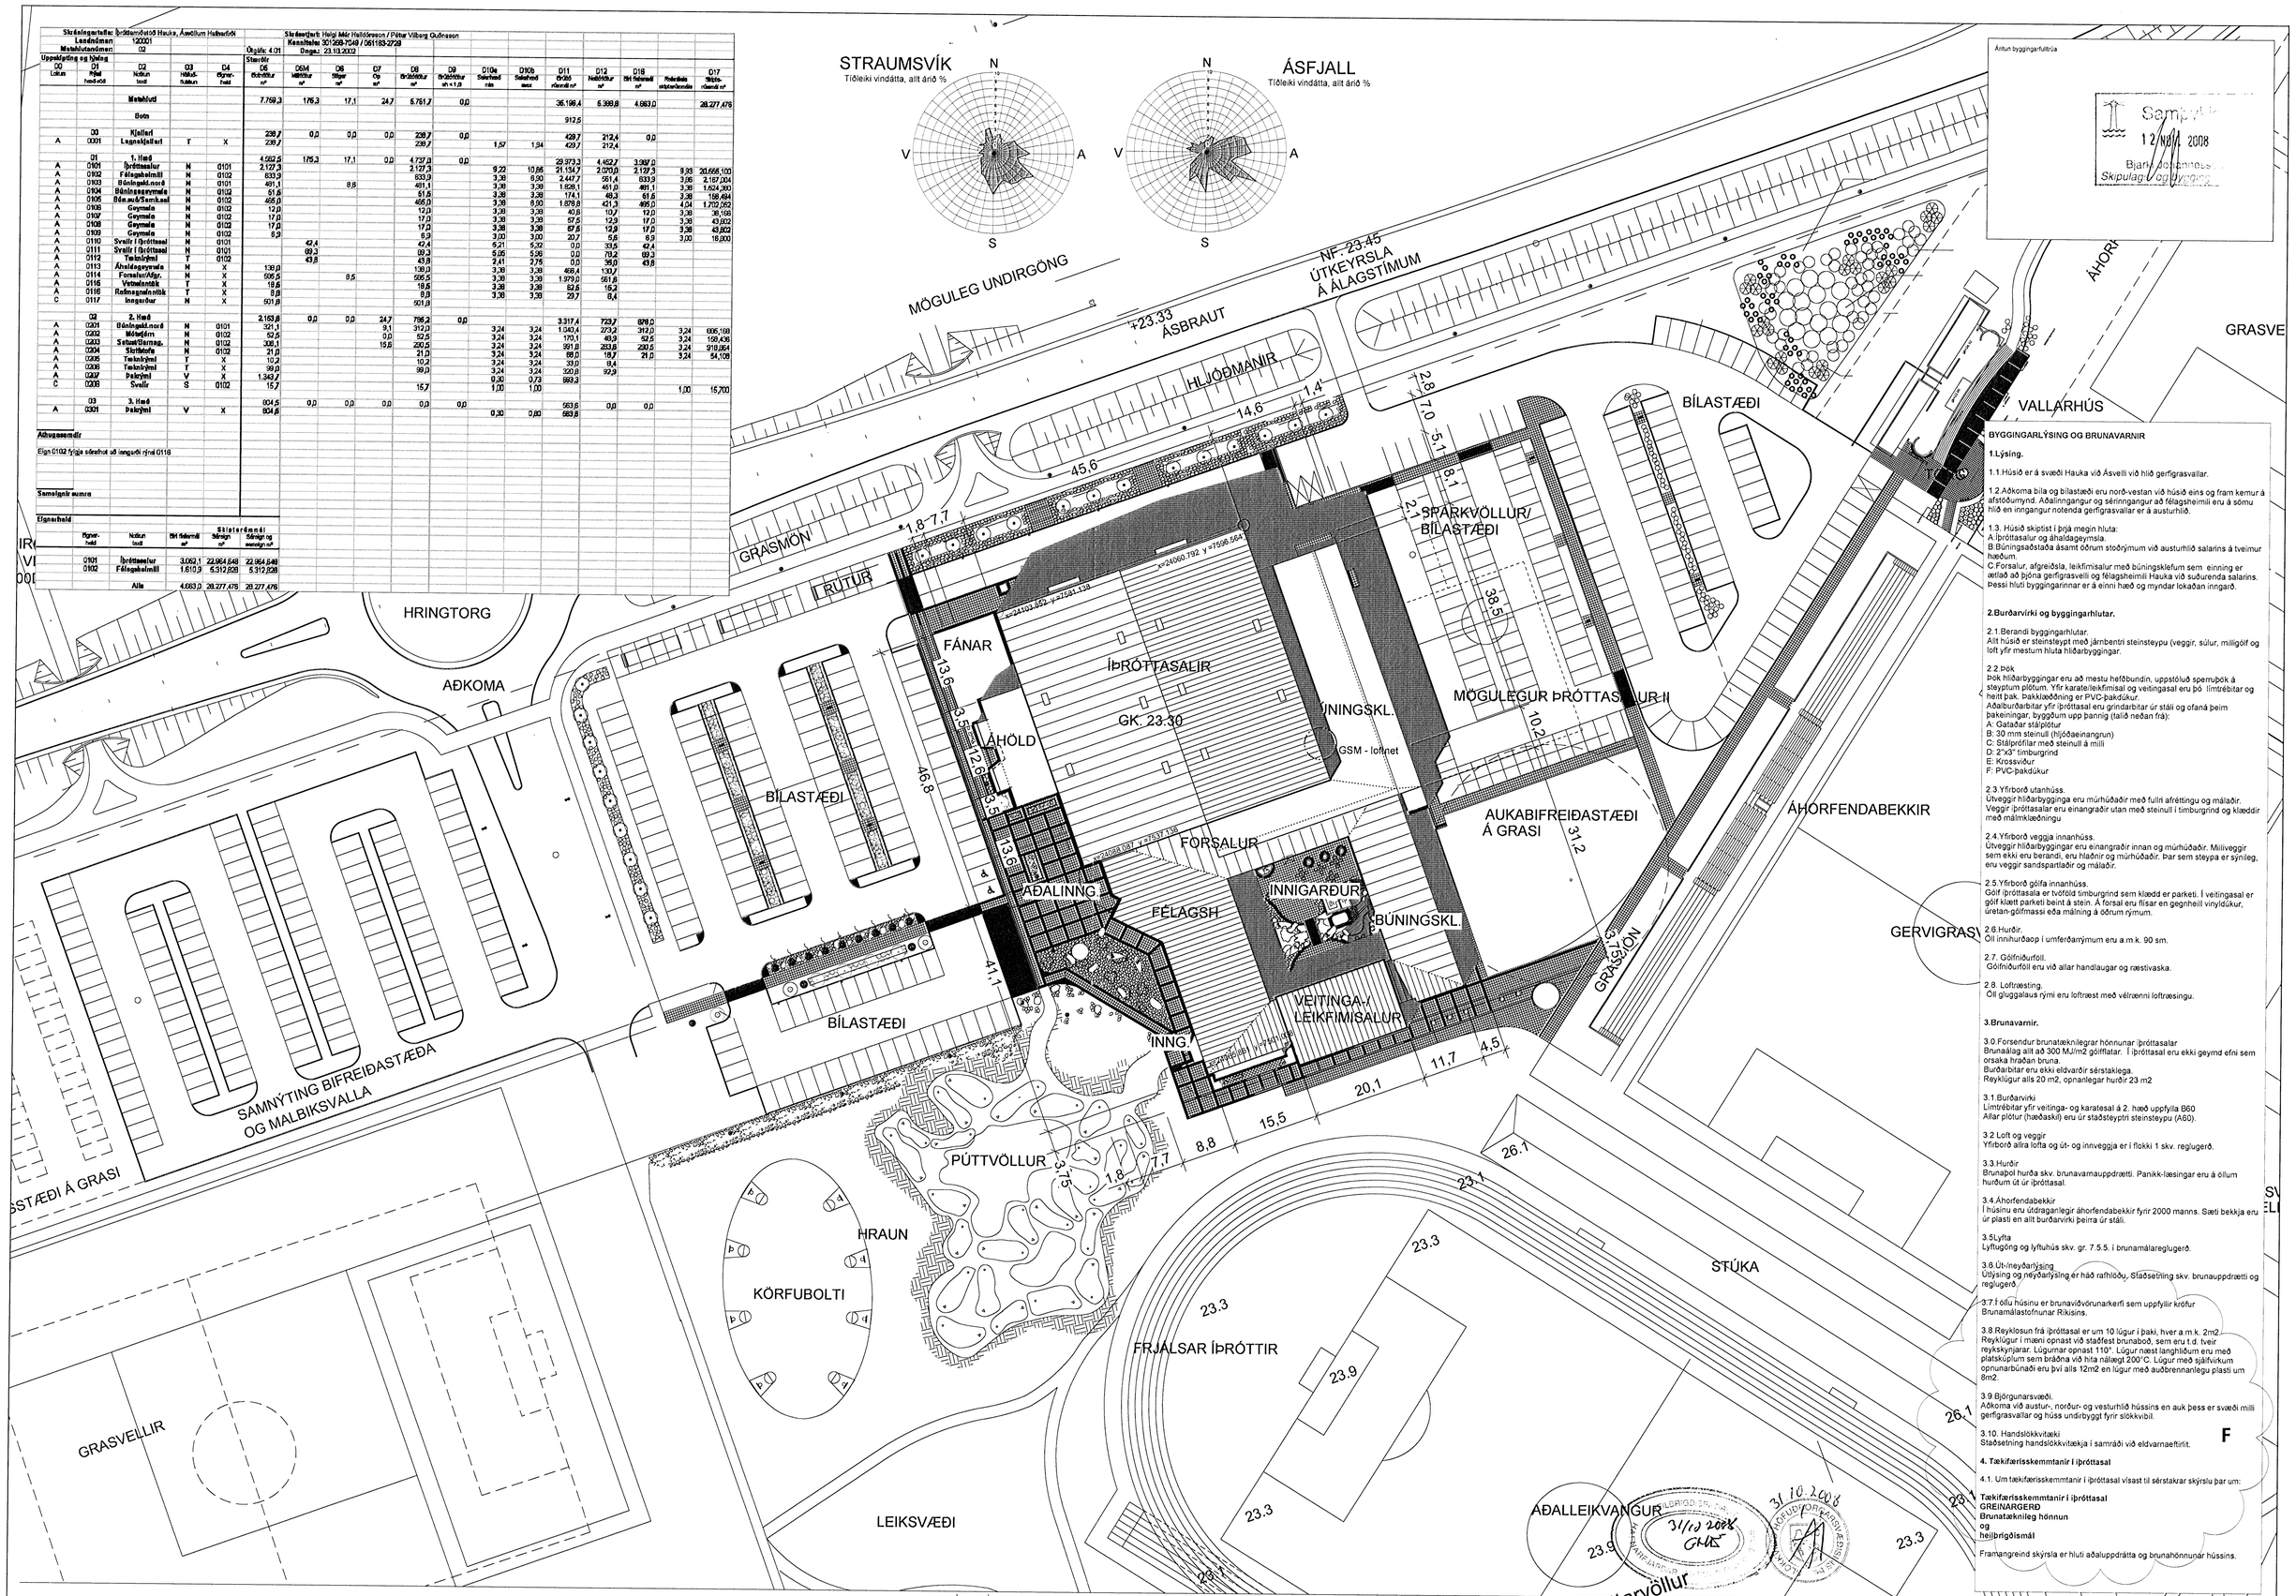

Áritun byggingarfulltrúa

Samþykkt
12 NÓV. 2008
Bjarni Kristinsson
Skipulags- og byggingarfulltrúi

BYGGINGARLÝSING OG BRUNAVARNIR

1.Lýsing.

1.1.Húsið er á svæði Hauka við Ásvelli við hlið gerfigrasvallar.

1.2.Aðkoma bíla og bílastæði eru norð-vestan við húsið eins og fram kemur á afstöðumynd. Aðalinngangur og sérinngangur að félagsheimili eru á sömu hlið en inngangur notenda gerfigrasvallar er á austurhlið.

1.3. Húsið skiptist í þrjá megin hluta:
A:Íþróttasalur og áhaldageymsla.
B:Búningsaðstaða ásamt öðrum stoðrýmum við austurhlið salarins á tveimur hæðum.
C:Forsalur, afgreiðsla, leikfimisalur með búningsklefum sem einning er ætlað að þjóna gerfigrasvelli og félagsheimili Hauka við suðurenda salarins. Þessi hluti byggingarinnar er á einni hæð og myndar lokaðan inngarð.

2.Burðarvirki og byggingarhlutar.

2.1.Berandi byggingarhlutar.
Allt húsið er steinsteypt með járnbentri steinsteypu (veggir, súlur, milligólf og loft yfir mestum hluta hliðarbyggingar.

2.2.Þök
Þök hliðarbyggingar eru að mestu hefðbundin, uppstólluð spærþök á steypuðum plötum. Yfir karatelleikfimisal og veitingasal eru þó limtrébitar og heilt þak. Þakklæðning er PVC-þakdúkur.
Aðalburðarbitar yfir íþróttasal eru grindarbitar úr stáli og ofaná þeim þakeiningar, byggðum upp þannig (talið neðan frá):
A: Gataðar stálplötur
B: 30 mm steinull (hljóðaeinangrun)
C: Stálprofílar með steinull á milli
D: 2"x3" timburgrind
E: Krossviður
F: PVC-þakdúkur

2.3.Yfirborð utanhúss.
Utveggir hliðarbygginga eru múrhúðaðir með fullri áfrétingu og málaðir. Veggir íþróttasalar eru einangraðir utan með steinull í timburgrind og klæddir með málmklæðningu.

2.4.Yfirborð veggja innanhúss.
Utveggir hliðarbygginar eru einangraðir innan og múrhúðaðir. Milliveggir sem ekki eru berandi, eru hlaðnir og múrhúðaðir. Þar sem steypa er sýnileg, eru veggir sandspartlaðir og málaðir.

2.5.Yfirborð gólfa innanhúss.
Gólf íþróttasala er tvöföld timburgrind sem klædd er parketi. Í veitingasal er gólf klætt parketi beint á stein. Á forsal eru flísar en gegnheill vinyldúkur, úretan-gólfmassi eða málning á öðrum rýmum.

2.6.Hurðir.
Öll innihurðaop í umferðarrýmum eru a.m.k. 90 sm.

2.7. Gólfniðurföll.
Gólfniðurföll eru við allar handlaugar og ræstivaska.

2.8. Loftræsting.
Öll gluggalaus rými eru loftræst með vélrænni loftræsingu.

3.Brunavarnir.

3.0.Forsendur brunatæknilegrar hönnunar íþróttasalar
Brunaálag alit að 300 MJ/m2 gólffletar. Í íþróttasal eru ekki geymd efni sem orsaka hraðan bruna.
Burðarbitar eru ekki eldvarðir sérstaklega.
Reyklúgur alls 20 m2, opnanlegar hurðir 23 m2

3.1.Burðarvirki
Limtrébitar yfir veitinga- og karatesal á 2. hæð uppfylla B60
Allar plötur (hæðaskil) eru úr staðsteyptri steinsteypu (A60).

3.2 Loft og veggir
Yfirborð allra lofta og út- og innveggja er í flokki 1 skv. reglugerð.

3.3.Hurðir
Brunaþol hurða skv. brunavarnauppdrætti. Panikk-læsingar eru á öllum hurðum út úr íþróttasal.

3.4.Áhorfendabekkir
Í húsinu eru útdraganlegir áhorfendabekkir fyrir 2000 manns. Sæti bekkja eru úr plasti en allt burðarvirki þeirra úr stáli.

3.5Lyfta
Lyftugöng og lyftuhús skv. gr. 7.5.5. í brunamálareglugerð.

3.6.Út-/neyðarlýsing
Útlýsing og neyðarlýsing er með rafhlöðu, Staðsetning skv. brunauppdrætti og reglugerð.

3.7.Í öllu húsinu er brunaviðvörunarkerfi sem uppfyllir kröfur Brunamálastofnunar Ríkisins.

3.8.Reyklosun frá íþróttasal er um 10 lúgur í þaki, hver a.m.k. 2m2. Reyklúgur í mæni opnast við staðfest brunaboð, sem eru t.d. tveir reykskynjarar. Lúgumar opnast 110°. Lúgur næst langhliðum eru með platskúplum sem bráðna við hita nálægt 200°C. Lúgur með sjálfvirkum opnunarbúnaði eru því alls 12m2 en lúgur með auðbrennanlegu plasti um 8m2.

3.9.Björgunarsvæði.
Aðkoma við austur-, norður- og vesturhlið hússins en auk þess er svæði milli gerfigrasvallar og húss undirbyggt fyrir slökkvibíl.

3.10. Handslökkvitæki
Staðsetning handslökkvitækja í samráði við eldvarnaeftirlit.

4. Tækifærisskemmtanir í íþróttasal

4.1. Um tækifærisskemmtanir í íþróttasal vísast til sérstakrar skýrslu þar um;

Tækifærisskemmtanir í íþróttasal
GREINARGERÐ
Brunatæknileg hönnun
og
heilbrigðismál

Framangreind skýrsla er hluti aðaluppdrátta og brunahönnunar hússins.

F

31/10 2008 GHB

31.10.2008

Dags.	Breyting	Útgáfa
21.10.08	Texta með tilvísun í skýrslu um tækifærisskemmtanir í íþróttasal bætt inn. Gr. 3.8 Reyklosun breytt.	F
20.12.02	Reyndarteikning.	E

Dags.	Breyting	Útgáfa
05.06.01	GSM- loftnet sett á austurhorn íþróttasalar	D
19.03.99	Inngarður settur í afstöðumynd, áhöld og þakhalli lagf.	C
25.01.99	Athugasemdir í skráningartöflu leiðréttar. Númer lóðar fært inn.	B
10.12.98	Afstöðumynd endurgerð til samræmis við staðfest deiliskipulag.	A

Áritun arkitekta: Friðrik Ólafsson
30.12.08 20:47

Teiknað: HMH/HI

ASK Arkitektar
Geirsgötu 9
101 Reykjavík
Sími 515 0300
Fax 515 0319
www.ask.is

ASK ARKITEKTAR

ÍÞRÓTTAMIÐSTÖÐ HAUKA
Ásvöllum 1, Hafnarfirði
Afstöðumynd

Dags:	20.2.1998
Mkv:	1:500
Teikn. nr.	Útgáfa
A-100	F