


Grunnmynd hluta 1. hæðar. MKV: 1:100

Grunnmynd milliloft. Sníð D-D. MKV: 1:100

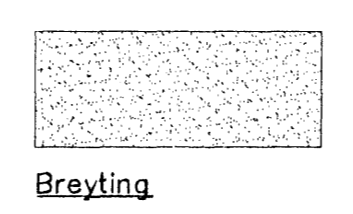

Breyting

**SKÝRINGAR:**  
Byggingin er stálgrindarhá frá BEST HALL, kladd með tregbrennanlegum dök niður að staðsetningu gúfvegjum sem eru 2,0m á hæð frá gólf. aðklur eru staðsettyr. Stálgrindarannar c/e 3,0m standa á veggjum.  
Á þessa ramma er strekktur Polyesterdökur (pvc) min 850g/m. Innri vörulager er kladdur þessum sama dök.  
Samkv. upplýsingum framleiðanda þá bráðnar dökurlin við ca. 200 C° og virkar því sem hita og reyklosun gagnvart atómburðarvirkinu. Gólf er staðsettyr með hitaögnun. Annars er byggingin ökynt og ekki einangruð umfram tvöfalda hýpðák. Byggingin er raflyst og er útlötuð með Þekklásum. Byggingin er eitt brunahöf. Brunasögnum og slökkvitækjum er komið fyrir í samræði við Slökkvitæði höfuðborgarsvæðisins. Staðsetja skal neyðarútgáfa við útgangaleiðir og fléttaleiðir. Lýsing er þannig hönnuð að við straumrof þá legi rafhjúða.

VEGGIR afmarkaða rými eru E160 og klæðing í flokki 1. Háðarskil eru RE160. Rýmiin verða upphlúð og loftrast.

Notkun:  
Geymslan er notað undir umbúðir o.p.h. Geymsla fyrir lyftara, starfsmannaástaða og skrifstofa er tekið á norðausturhluta hússins.

Stærðir: 1. hæð 1545,6m<sup>2</sup> brutto 17287,5m<sup>3</sup> brutto  
Milliloft: 21,5m<sup>2</sup>

L6: 12.257,8m<sup>2</sup>  
Nýtingarhlutfall: 0,126

Landnúmer: 122084  
Stöðgreinir: 16850030

Skemman var upphaflega tekið af  
Tæknifönuðu Sigurðor Þorleifssonar ehf.  
og samþykkt af byggingarnefnd P. 12.04.2008

**ÞÖNNUN**  
ALFASKEIÐ 93, 220 HAFNARFJ. S-555-2235 FAX-555-2284.  
HELGI K. PÁLSSON HÚSG. OG INNANHÚSSARKITEKT F.Hl. hpalason@centrum.is  
VERK: CUXHAFENGATA 3, 220 Hafnarfirði  
Núverandi stálgrindarskemman Saltkaupa ehf.  
Efnir: Innrétting rýma í norðausturhluta hússins á 1h.  
og á millilofti Grunnmyndir.

BREYTT:
MÁLKV: 1:100
HANNAÐ: H.K.P
TEIKNAD: H.K.P
YFIRF:
Mappa: A4ver2008 Cuxhafengata3
SKRÁ NR. Cuxhafengata 3.
VERKNR.: 0808
DAGS.: 10.10.2008
TEIKN.NR.:

Handwritten signature and date: 1291039-9669