



Grunnmynd 2 hæðar

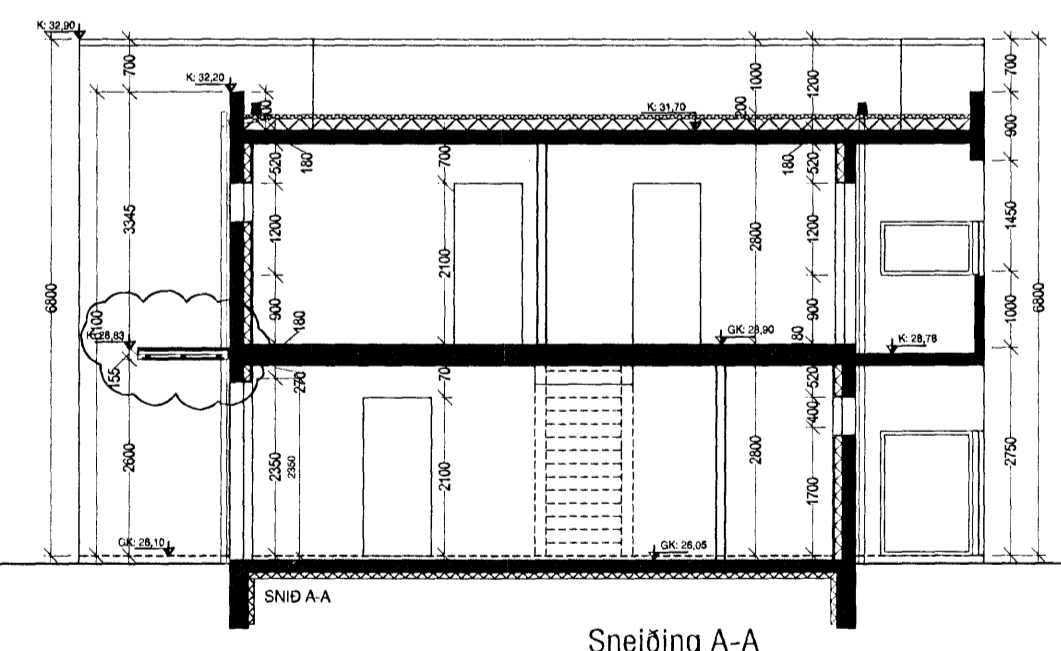

Sneiðing A-A

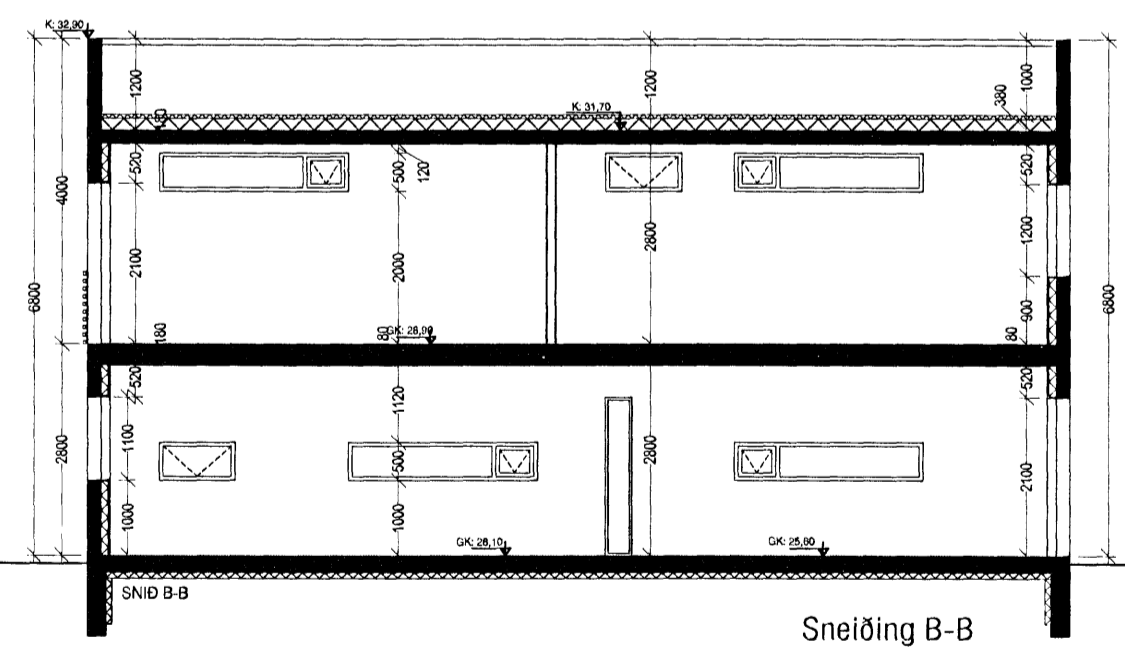

Sneiðing B-B

A - 13.11.2008 - Breyting - Steyptu skyggni breytt í létt.

VEKTOR - hönnun og ráðgjöf - Akrafind 6, 201 Kópavogi.		Jón Hafn Höðverson byggingaræðingur Kb. 26982 6519 sími: 554-6500 fax: 554-6688	KVISTAVELLIR 26 - 32; Hafnarfirði BYGGINGARNEFNDAR TEIKNINGAR Grunnmynd 2. hæðar & Sneiðingar A & B
Tekn. nr. Sampykkt	Tíðvísni & teikningu	Br. Dags	Heimad JHH & BH 11.12.2006 A-07-01-03
			Teiknad BH Málfræði 1:100 Tekn. nr. A-003