




2 HÆÐ M. 1:100.

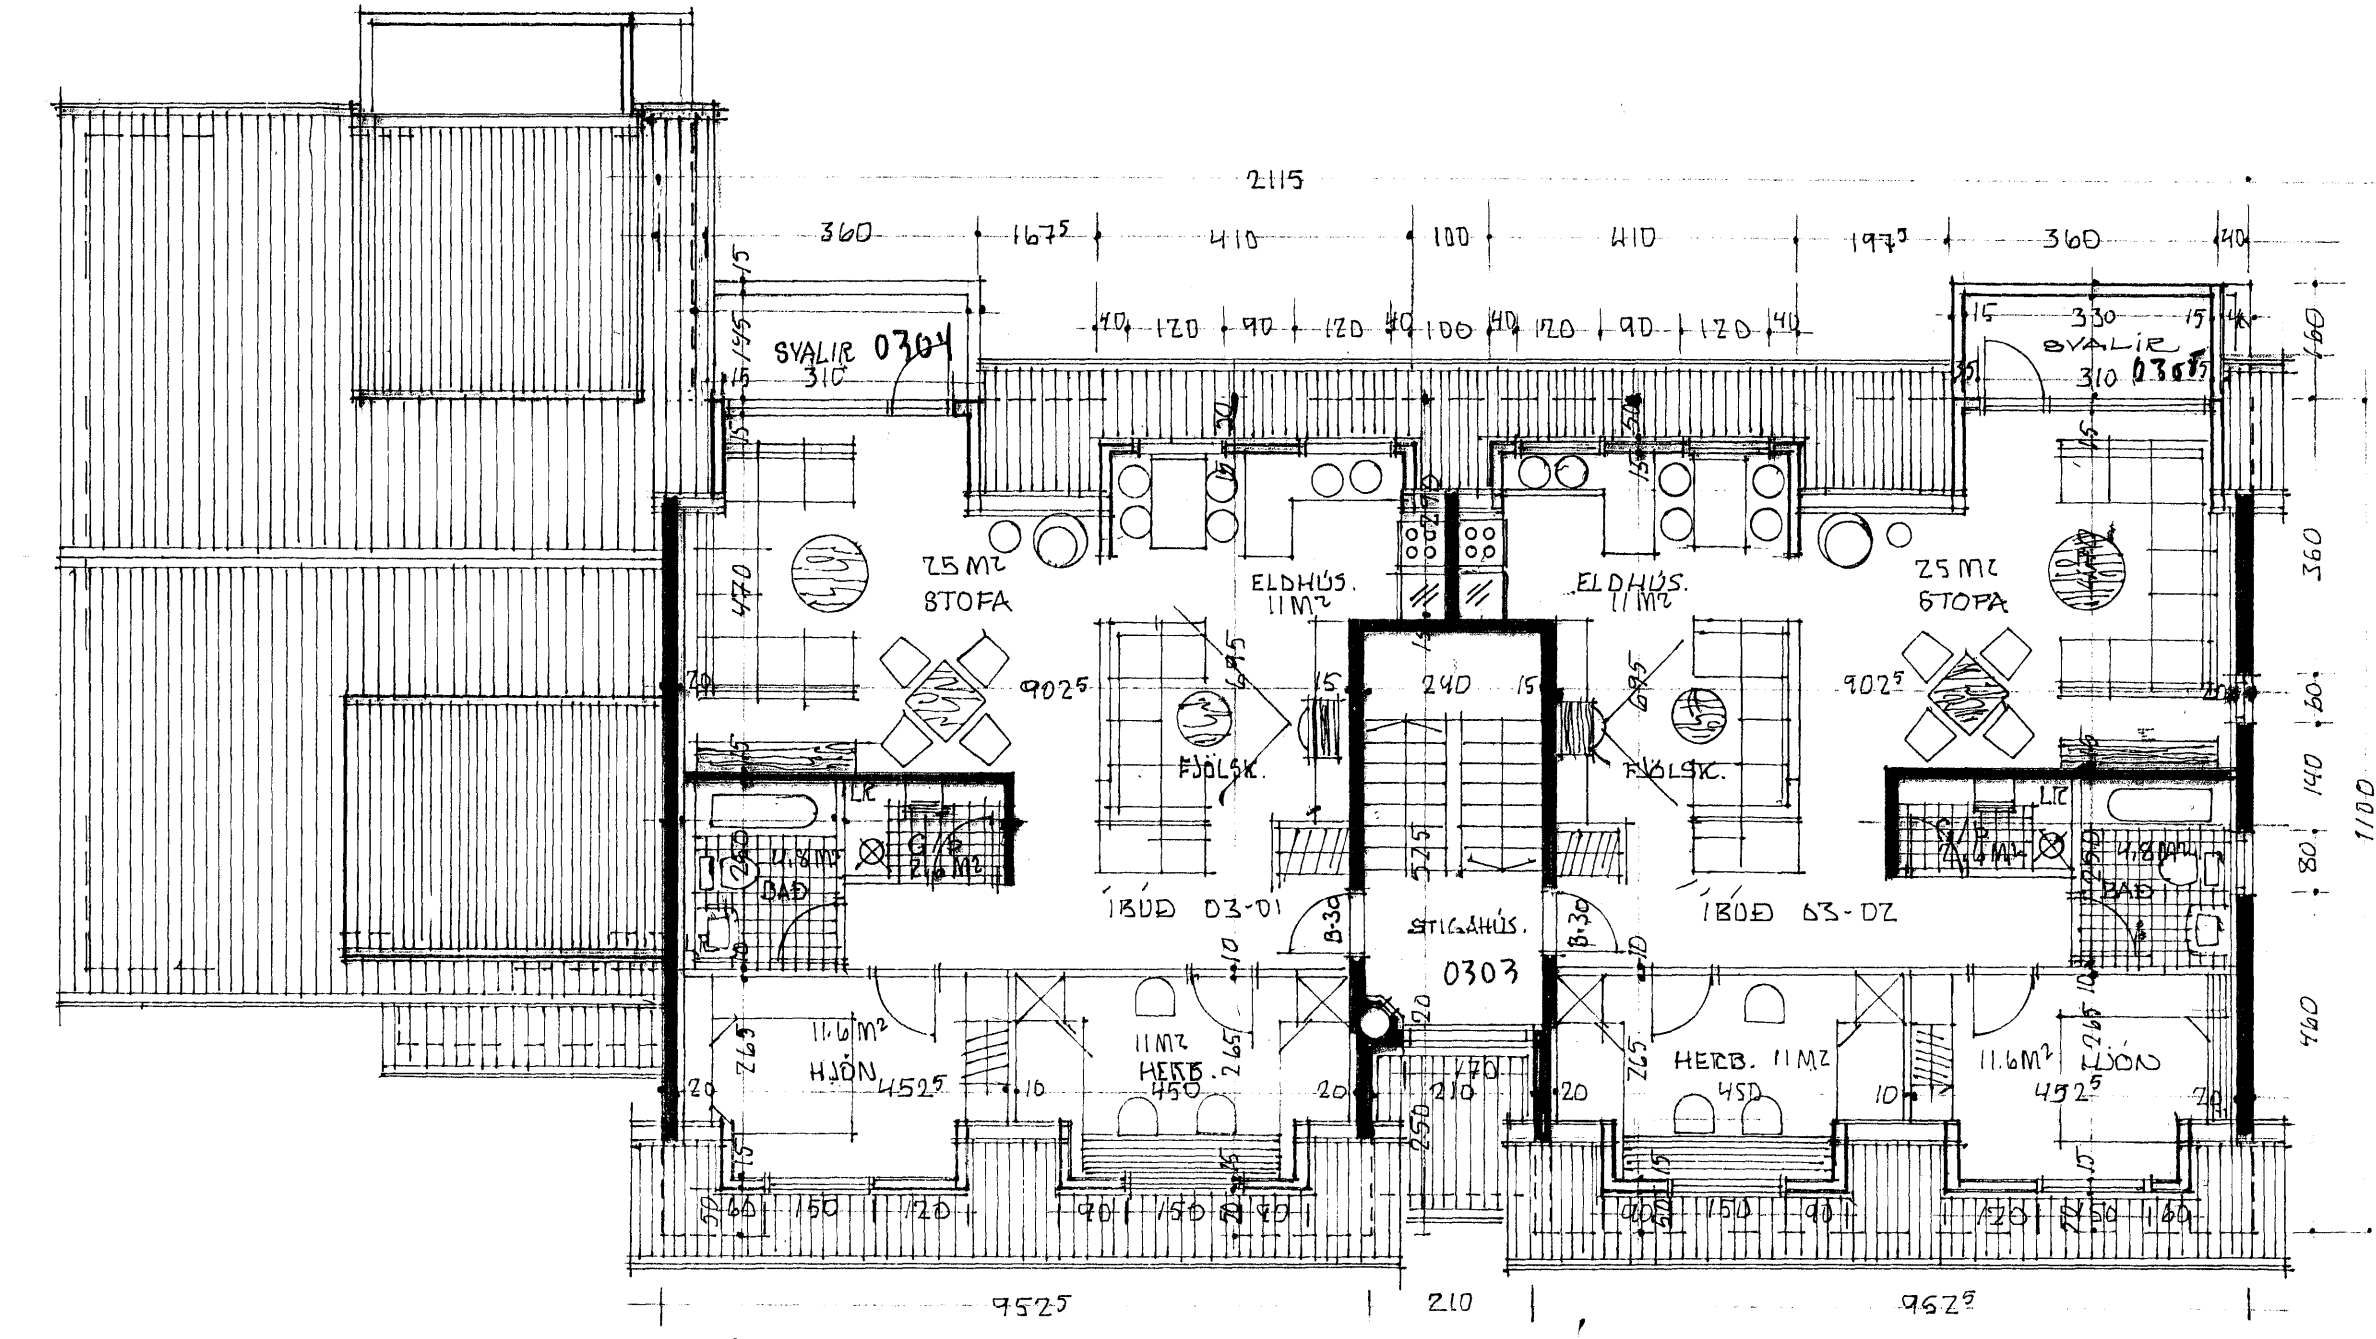

RISHÆÐ M. 1:100.

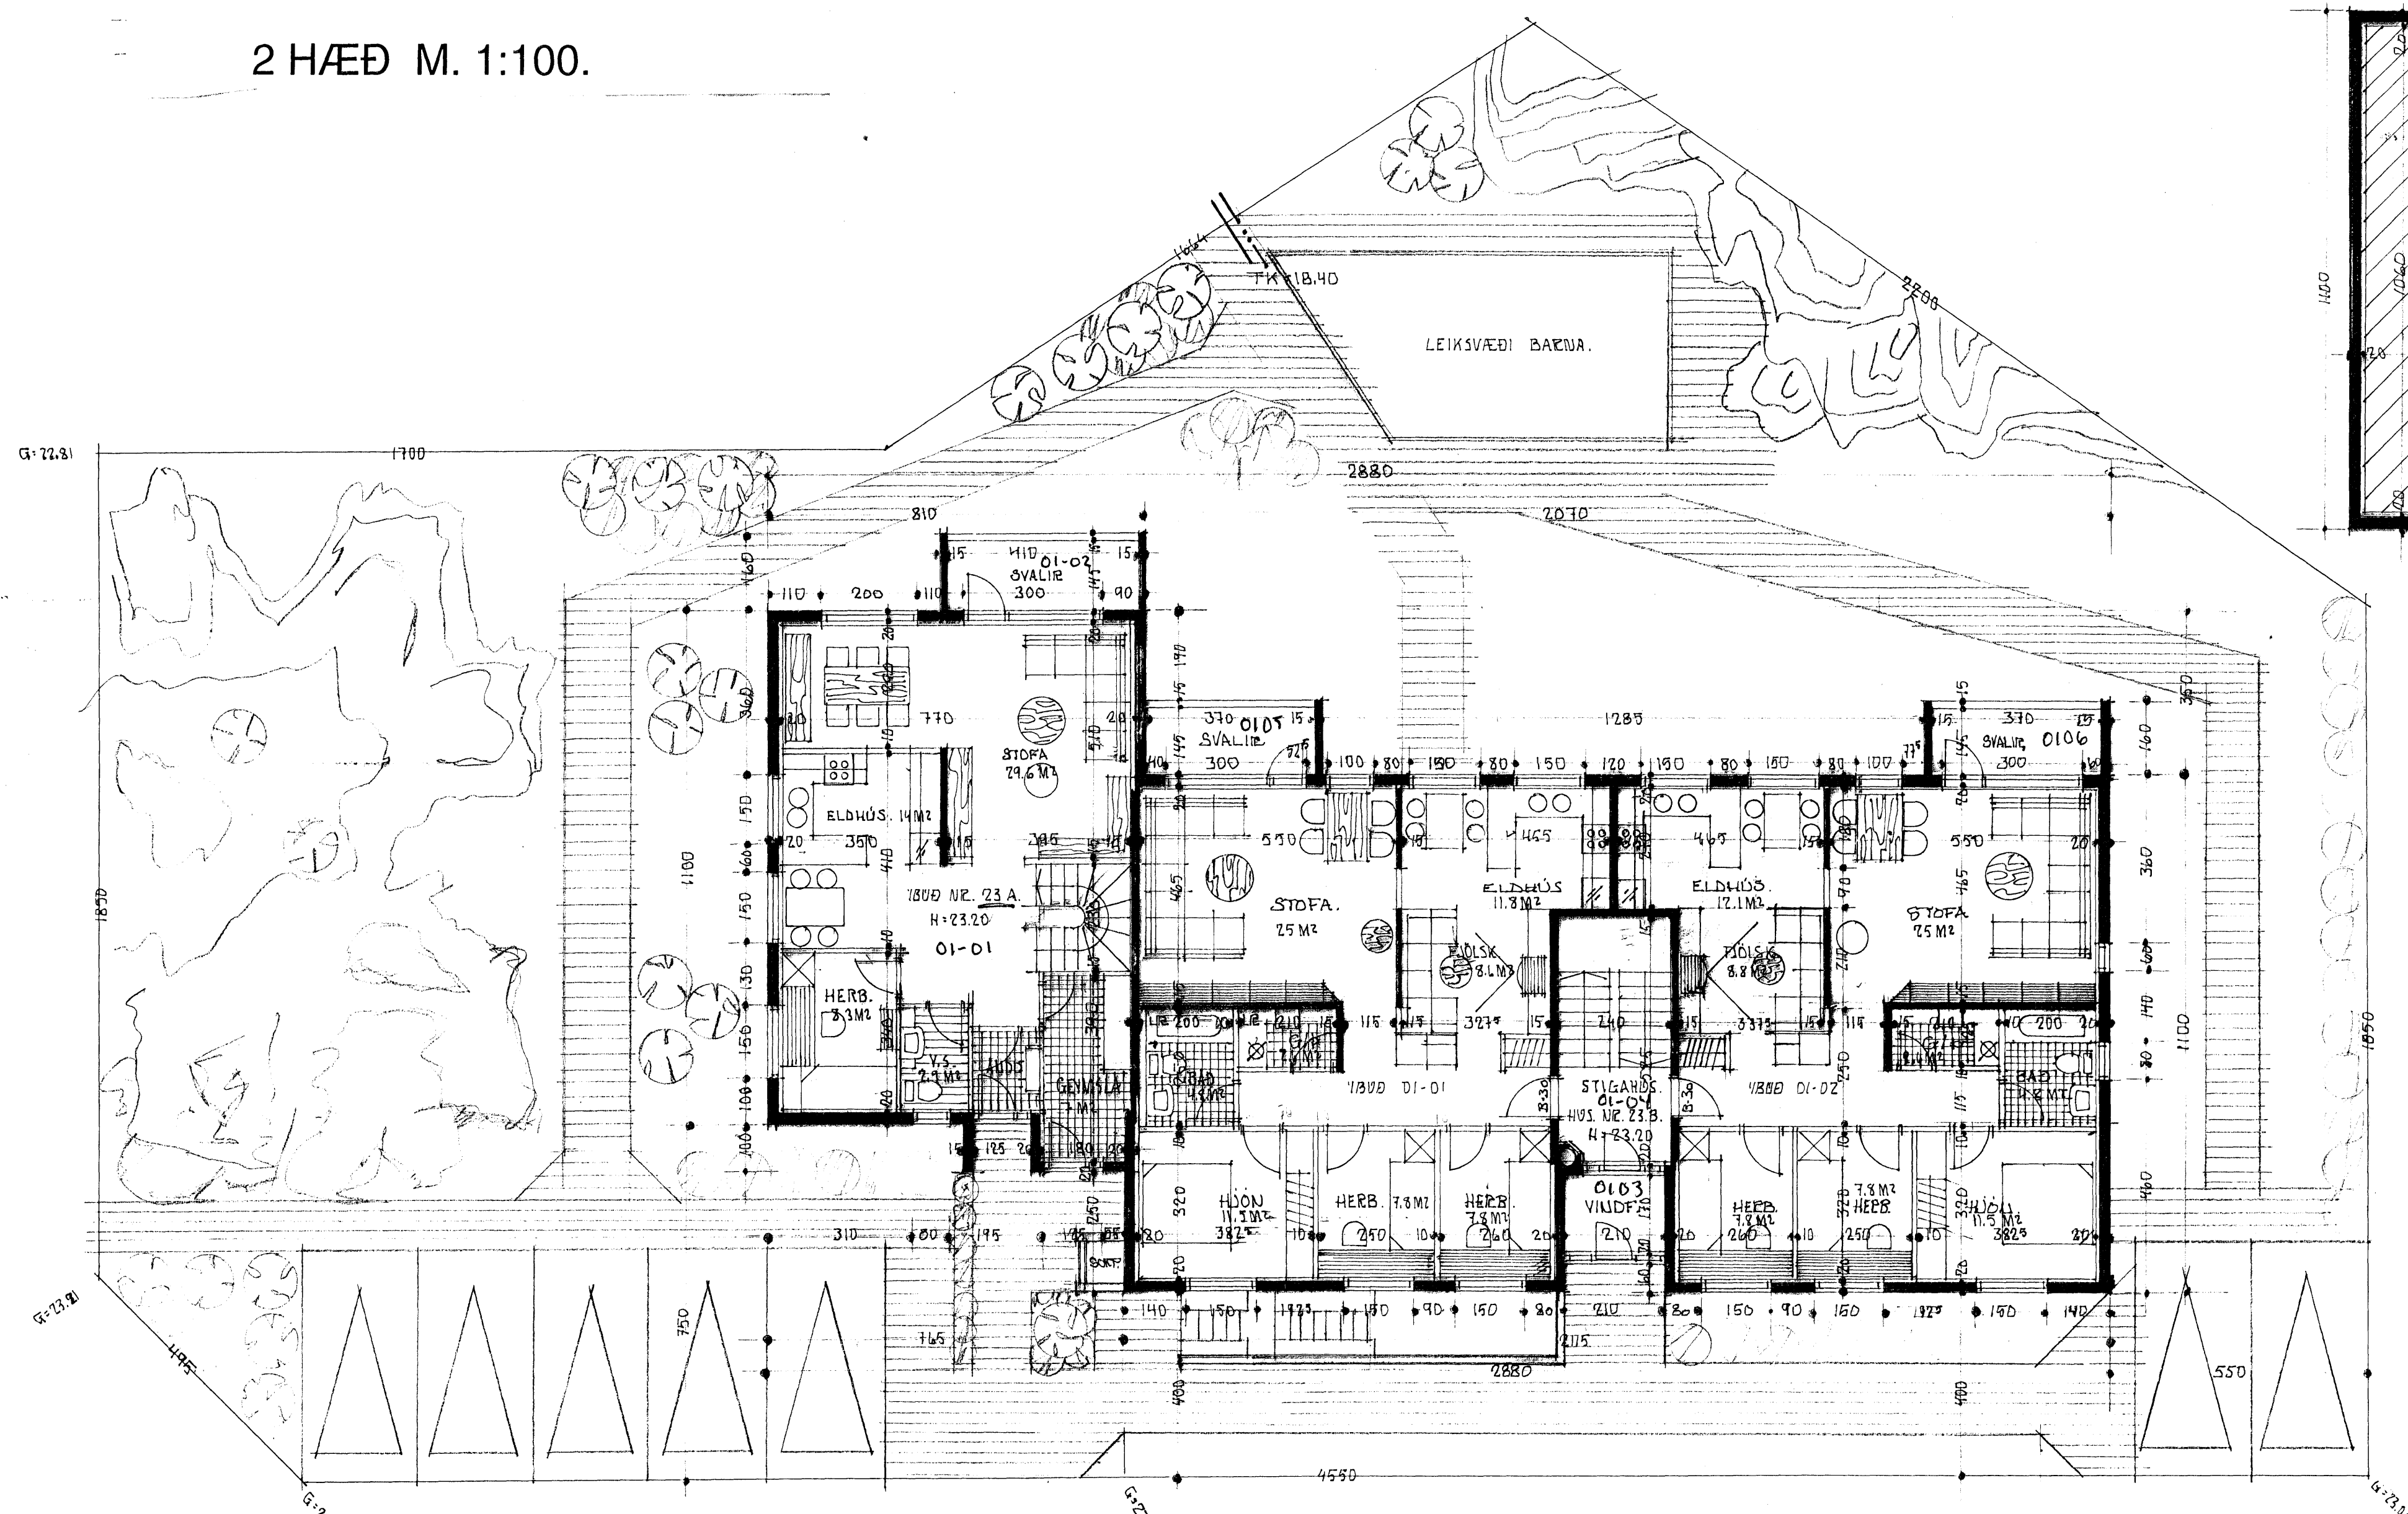

1 HÆÐ M. 1:100.

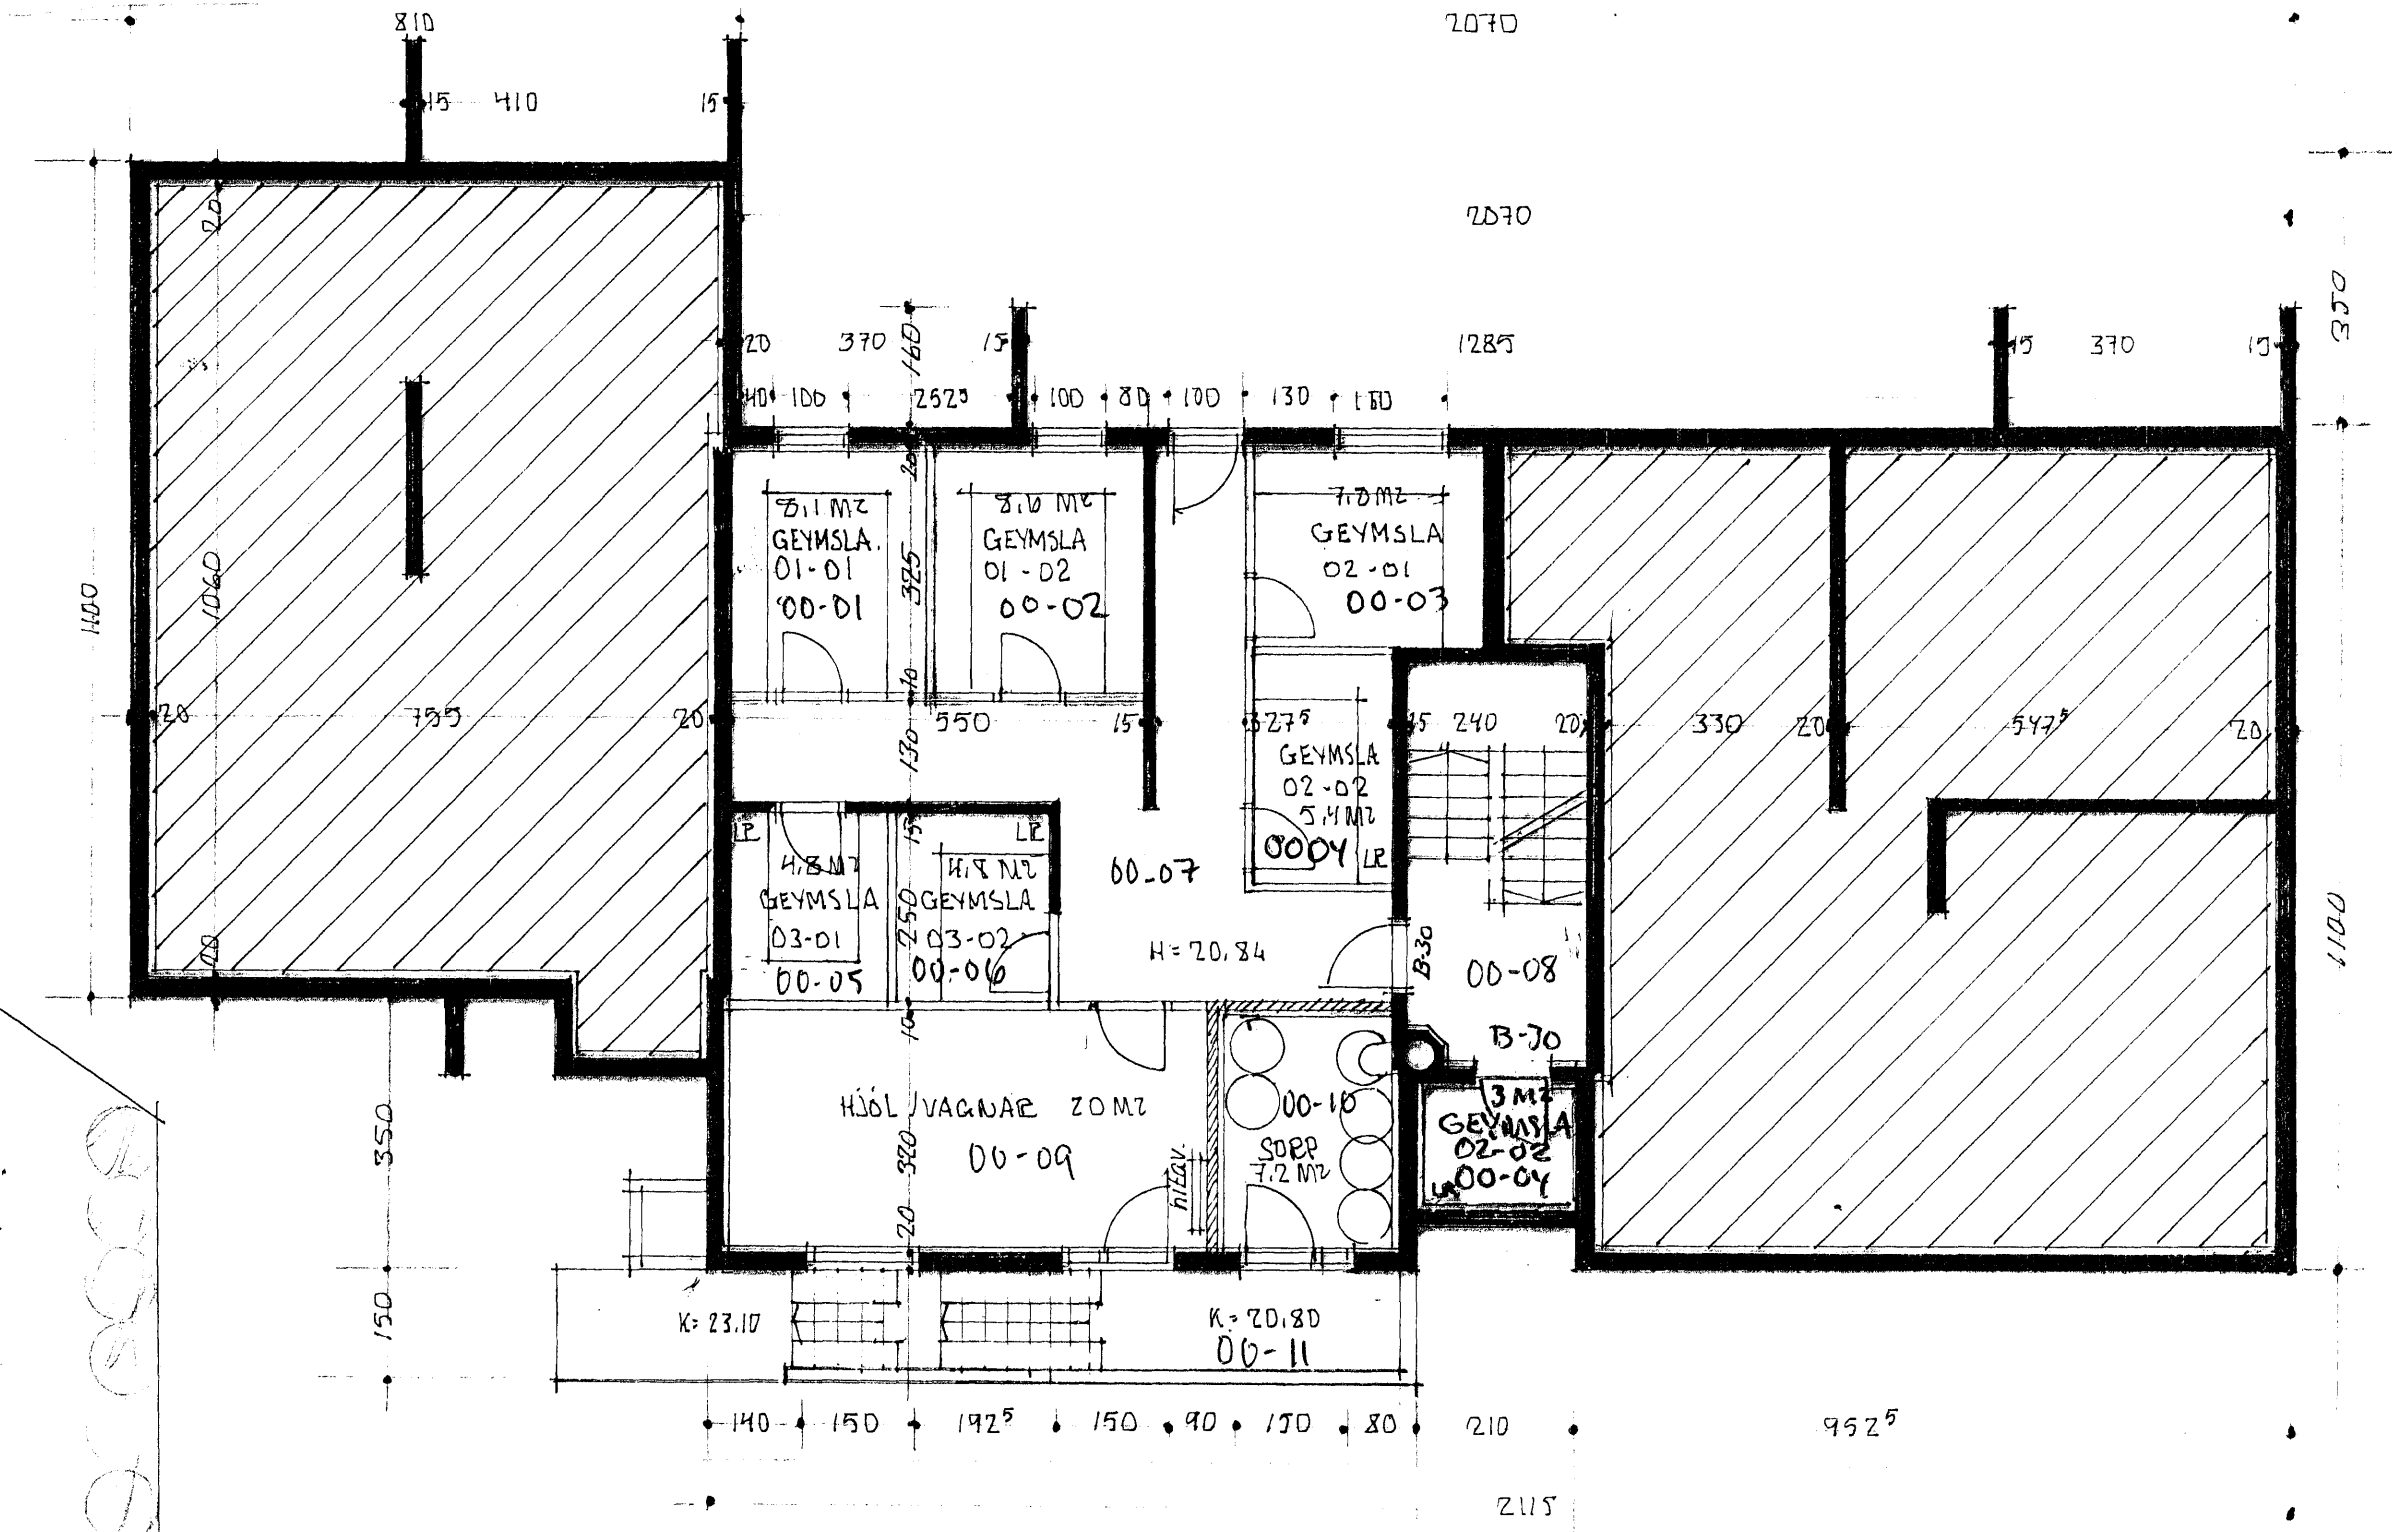

KJALLARI M. 1:100.

SUÐURVANGUR 23 HAFNARFIRÐI.

Sigurður Þorvarðarson byggingafræðingur bfi.
Teiknistofan Strandgötu 11 220 Hafnarfirði.
Sími: 5651510. Netfang: teiknistofan@simnet.is
STH. teiknistofan ehf. kt. 510298-2769. Kt. aðalhönnuðar: 141250-4189.

Skýringar:	Aðaluppdráttur.
Teikningar:	GRUNNMÝNDIR, SKRÁNINGART.
Mælikvarði:	1 : 100 / 1:500. Húsið er teiknað í maí 1988.
Undirskrift:	<i>22/8 08 Jón</i>
Blað nr.:	2 af 2.
Breytt:	Stærðum breytt í okt. 1988. Eignarhaldi á geymslu breytt í ágúst 2008, (G. 0202) SIG. Þ.