
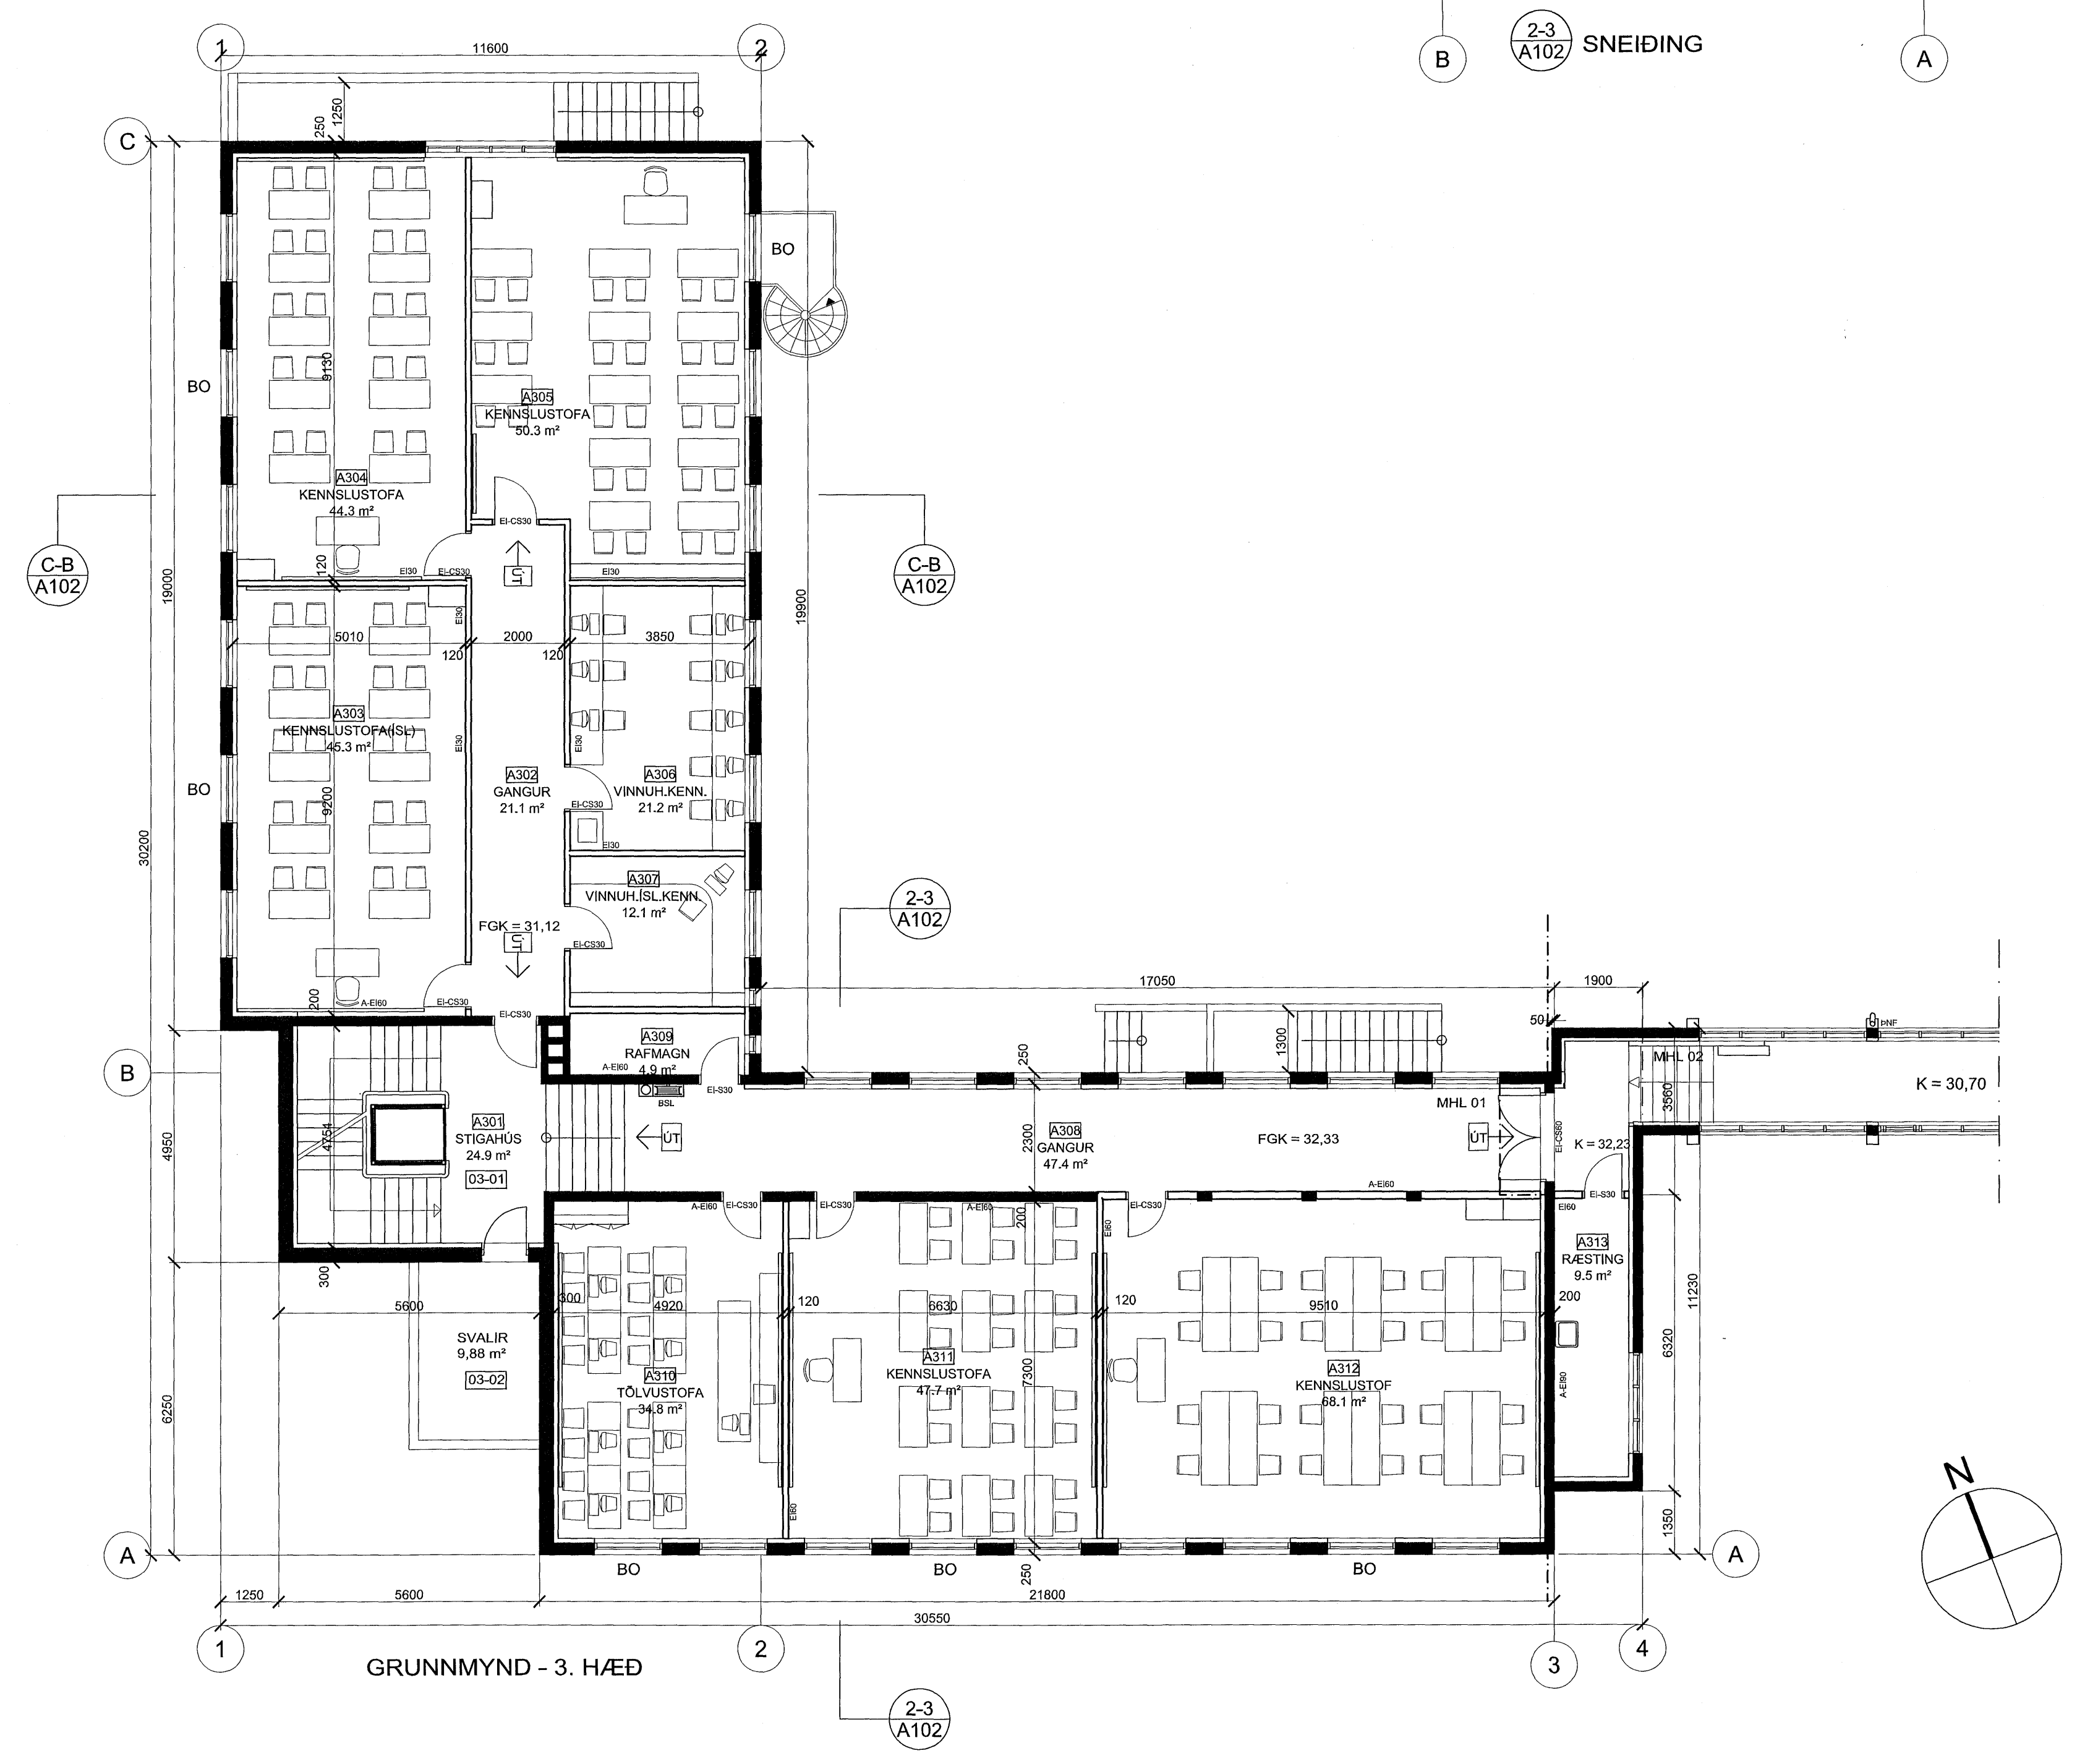
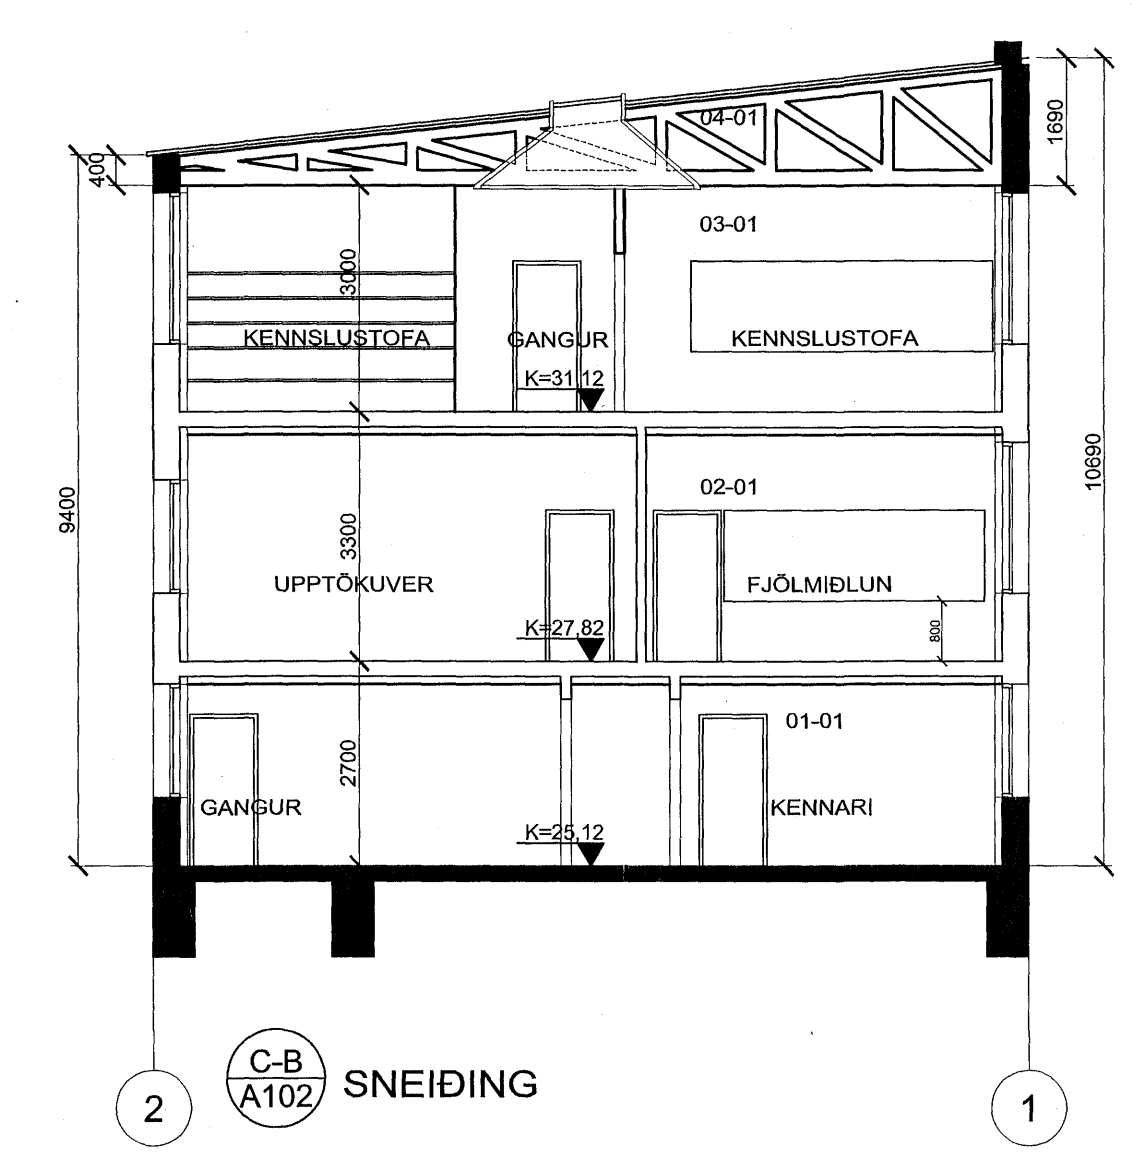


Samþykkt þann
18 FEB 2009
 Byggingaflutráttur / Hafnarfríði
 Fh. Sigurður Steinar Jónsson

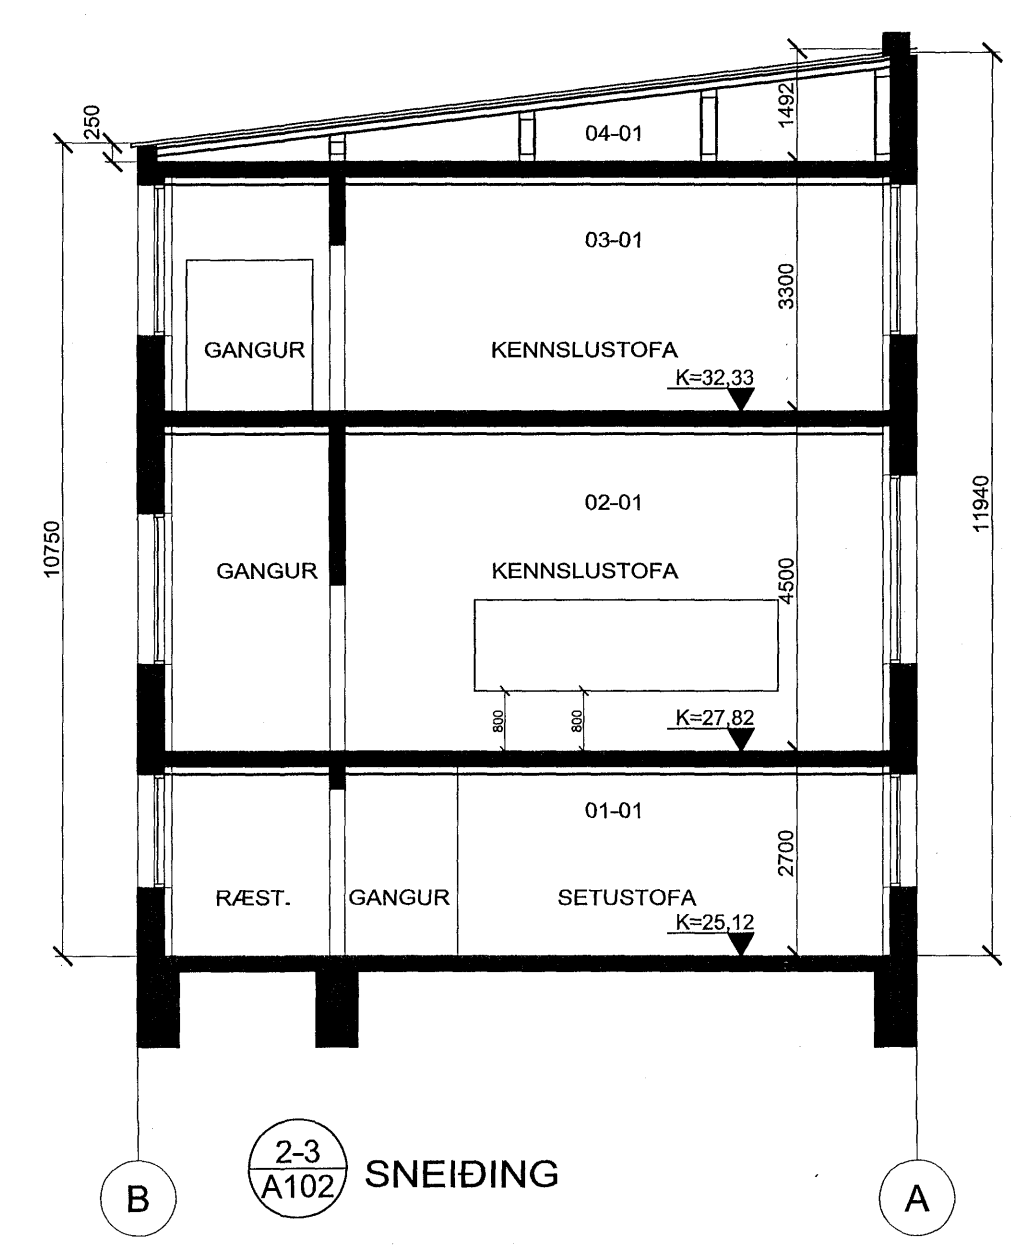

BREYTING A:
 LÍTILSHÁTTAR BREYTING Á INNRETTINGUM Í RÝMUM
 A303-A307 OG A310-A313.
 BREYTT STÆRD RÝMA A307 OG A309.
 BREYTT NOTKUN RÝMA A309 OG A313.

DAGSETNING	BREYTING	SAMÞYKKT
30.1.2009	A ÝMSAR SMÁBREYTINGAR	GG
	B	
	C	
	D	

STADUR: HAFNARFJÖRÐUR		
VERK: FLENSBORGARSKÓLI BYGGING A, MHL. 01		
TEIKNING: GRUNNMYND 3. HÆÐ SNEIDING 2-3 OG C-B		
VERKNR: 171C	MÆLIKVARÐI: 1:100 TEIKNAD: 14.4.2005 EÝS	TEIKN.NR: A102

ARKITEKTASTOFAN ehf. 
 Ormar Þór Guðmundsson og Örnólfur Hall
 Söluvegurinn 1, 101 Reykjavík, Sími 562 6833 Fax 562 6835
 arkitektastofan@arkitektastofan.is www.arkitektastofan.is