Kerfismynd

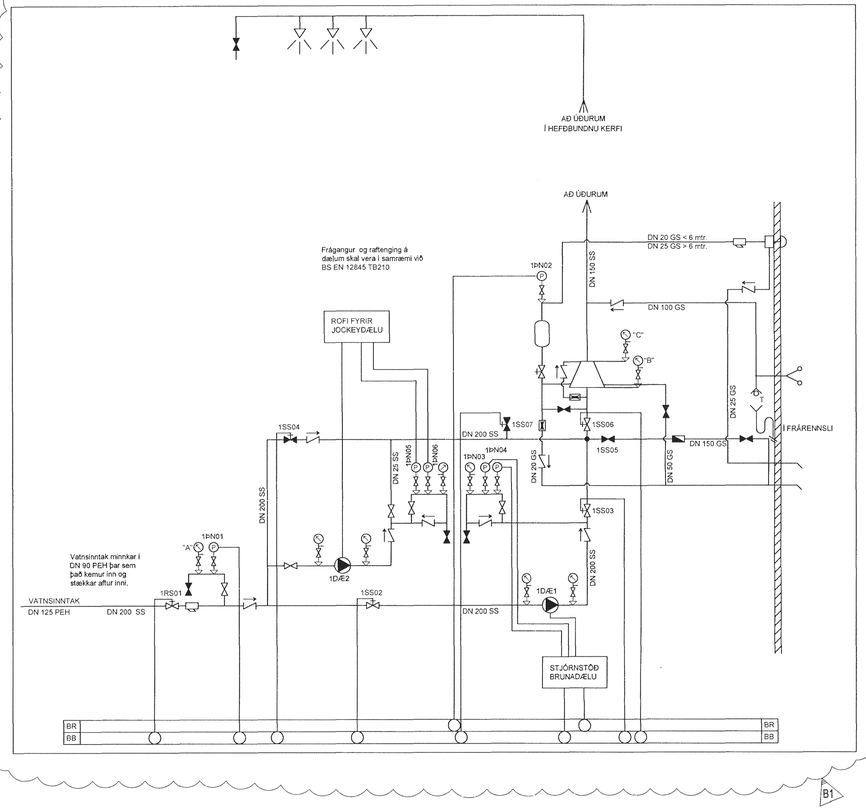

Jarðskjálftafestingur

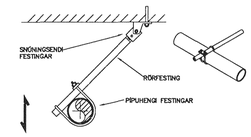

JARÐSKJÁLFTAFESTING FYRIR HLIÐARÁLAG

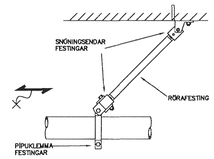

JARÐSKJÁLFTAFESTING FYRIR LANGSUM ÁLAG

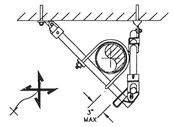

JARÐSKJÁLFTAFESTING
Festa sem leyfir ekki færslu lagnar

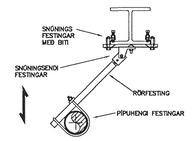

JARÐSKJÁLFTAFESTING MEÐ STÁL BITI FYRIR HLIÐARÁLAG

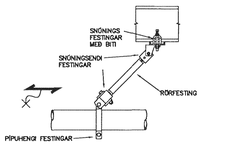

JARÐSKJÁLFTAFESTING MEÐ STÁL BITI FYRIR LANGSUM ÁLAG

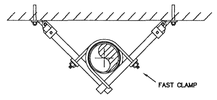

FAST CLAMP RISER BRACE

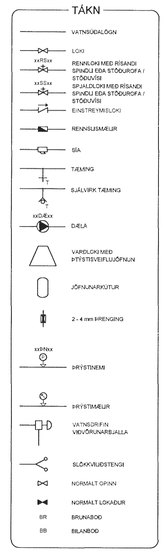

Pipufestingar

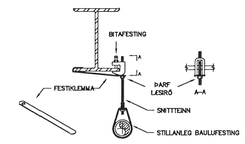

FESTING Á NEÐRIBRÚN BITA MEÐ TEINN, KLEMU OG BAULU

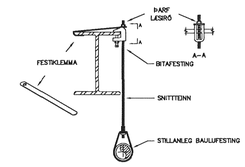

FESTING Á EVRIBRÚN BITA MEÐ TEINN, KLEMU OG BAULU

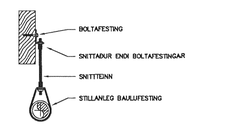

UPPHENGI FYRIR TRÉVIRKI, SNITTUÐ FESTING Í BITA

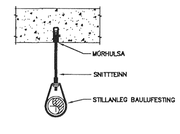

MÖRHULSA, TEINN OG BAULUFESTING

Samþykkt þann
18 JUL 2013
Byggingafulltrúinn í Hafnarfirði
F.h. Brynjar Rafn Ólafsson

AÐALHÖNNUÐUR

ÚTG.	DAGS.	ÚTGÁFUFERILL	HANNAÐ	TEIKN.	YFIRF.
B1	03.07.2013	Breytingar á númerum og töflu og texta bætt við	RJa	APK	BOA

Úr Gildi

Tæki	Staðsetning
1RS01 renniloki	Inntaksklefi
1ÞN01 þrýstinemi	Inntaksklefi
1ÞN02 þrýstinemi	Inntaksklefi
1ÞN03 þrýstinemi	Inntaksklefi
1ÞN04 þrýstinemi	Inntaksklefi
1ÞN05 þrýstinemi	Inntaksklefi
1ÞN06 þrýstinemi	Inntaksklefi
1SS01 spjaldloki	Inntaksklefi
1SS02 spjaldloki	Inntaksklefi
1SS03 spjaldloki	Inntaksklefi
1SS04 spjaldloki	Inntaksklefi
1SS05 spjaldloki	Inntaksklefi
1SS06 spjaldloki	Inntaksklefi
1SS07 spjaldloki	Inntaksklefi
1DÆ1 Brunadæla: 3150 L/mín @ 3,5 bar	Inntaksklefi
1DÆ2 Þrýstidæla: 80 L/mín @ 0,9 bar	Inntaksklefi
1SS01 spjaldloki	Inntaksklefi

B1

AA Tengigrind vatnsúðakerfis

01_2_63_08 M 1:20

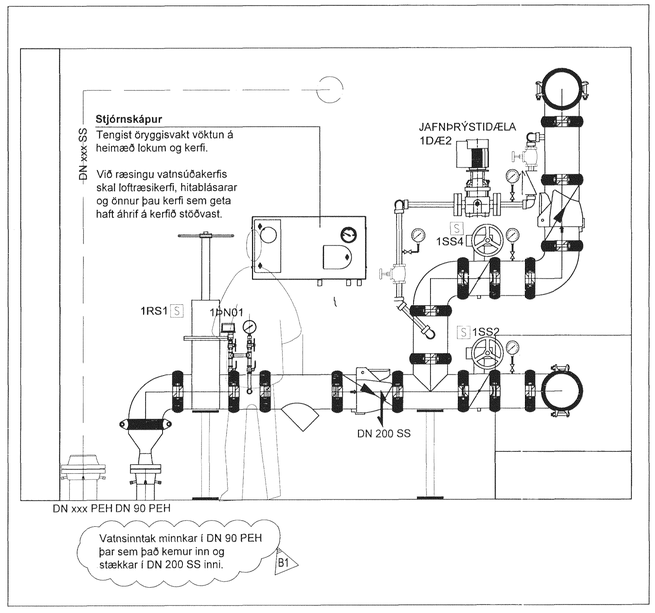

AB Tengigrind vatnsúðakerfis

01_2_63_08 M 1:20

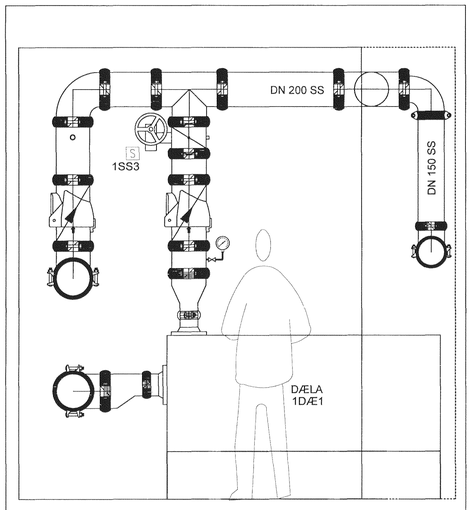

AC Tengigrind vatnsúðakerfis

01_2_63_08 M 1:20

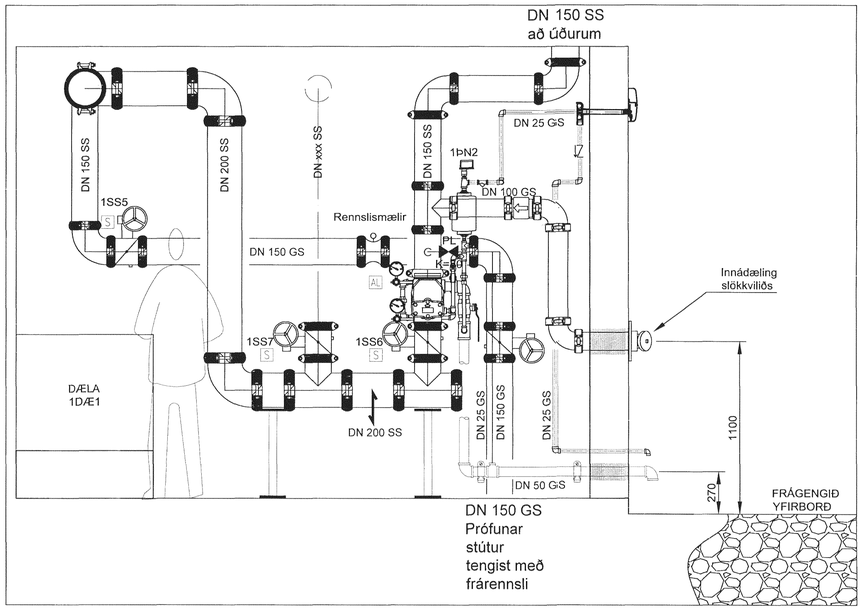

EFLA VERKFRÆÐISTOFA
Sími: 412 6000 www.efla.is

Hraðflutningar / FEDEX
Selhella 9
221

Lagnir
Vatnsúðakerfi
Tengigrind, kerfismynd og sérmyndir

TEIKNINÚMER	BLAÐSTÆRÐ	HANNAÐ:	RJa	—
4397-001	A1	TEIKNAÐ:	RJa	—
XX_2_62_01		YFIRFARIÐ:	ÁÁ	—

DAGS.	MÆLIKVARÐI	ÚTGÁFA
18.04.2013	-	B1

SAMÞYKKT:
Kennitala: 031149-4469

T:\2211\selhella 9\teikn\Vatnsúðakerfi\F-60A-A09 Tengigrind - Kerfismynd - Sérmyndir Vatnsúðakerfi A.dwg