


Grunnmynd 1.hæð
M 1:50

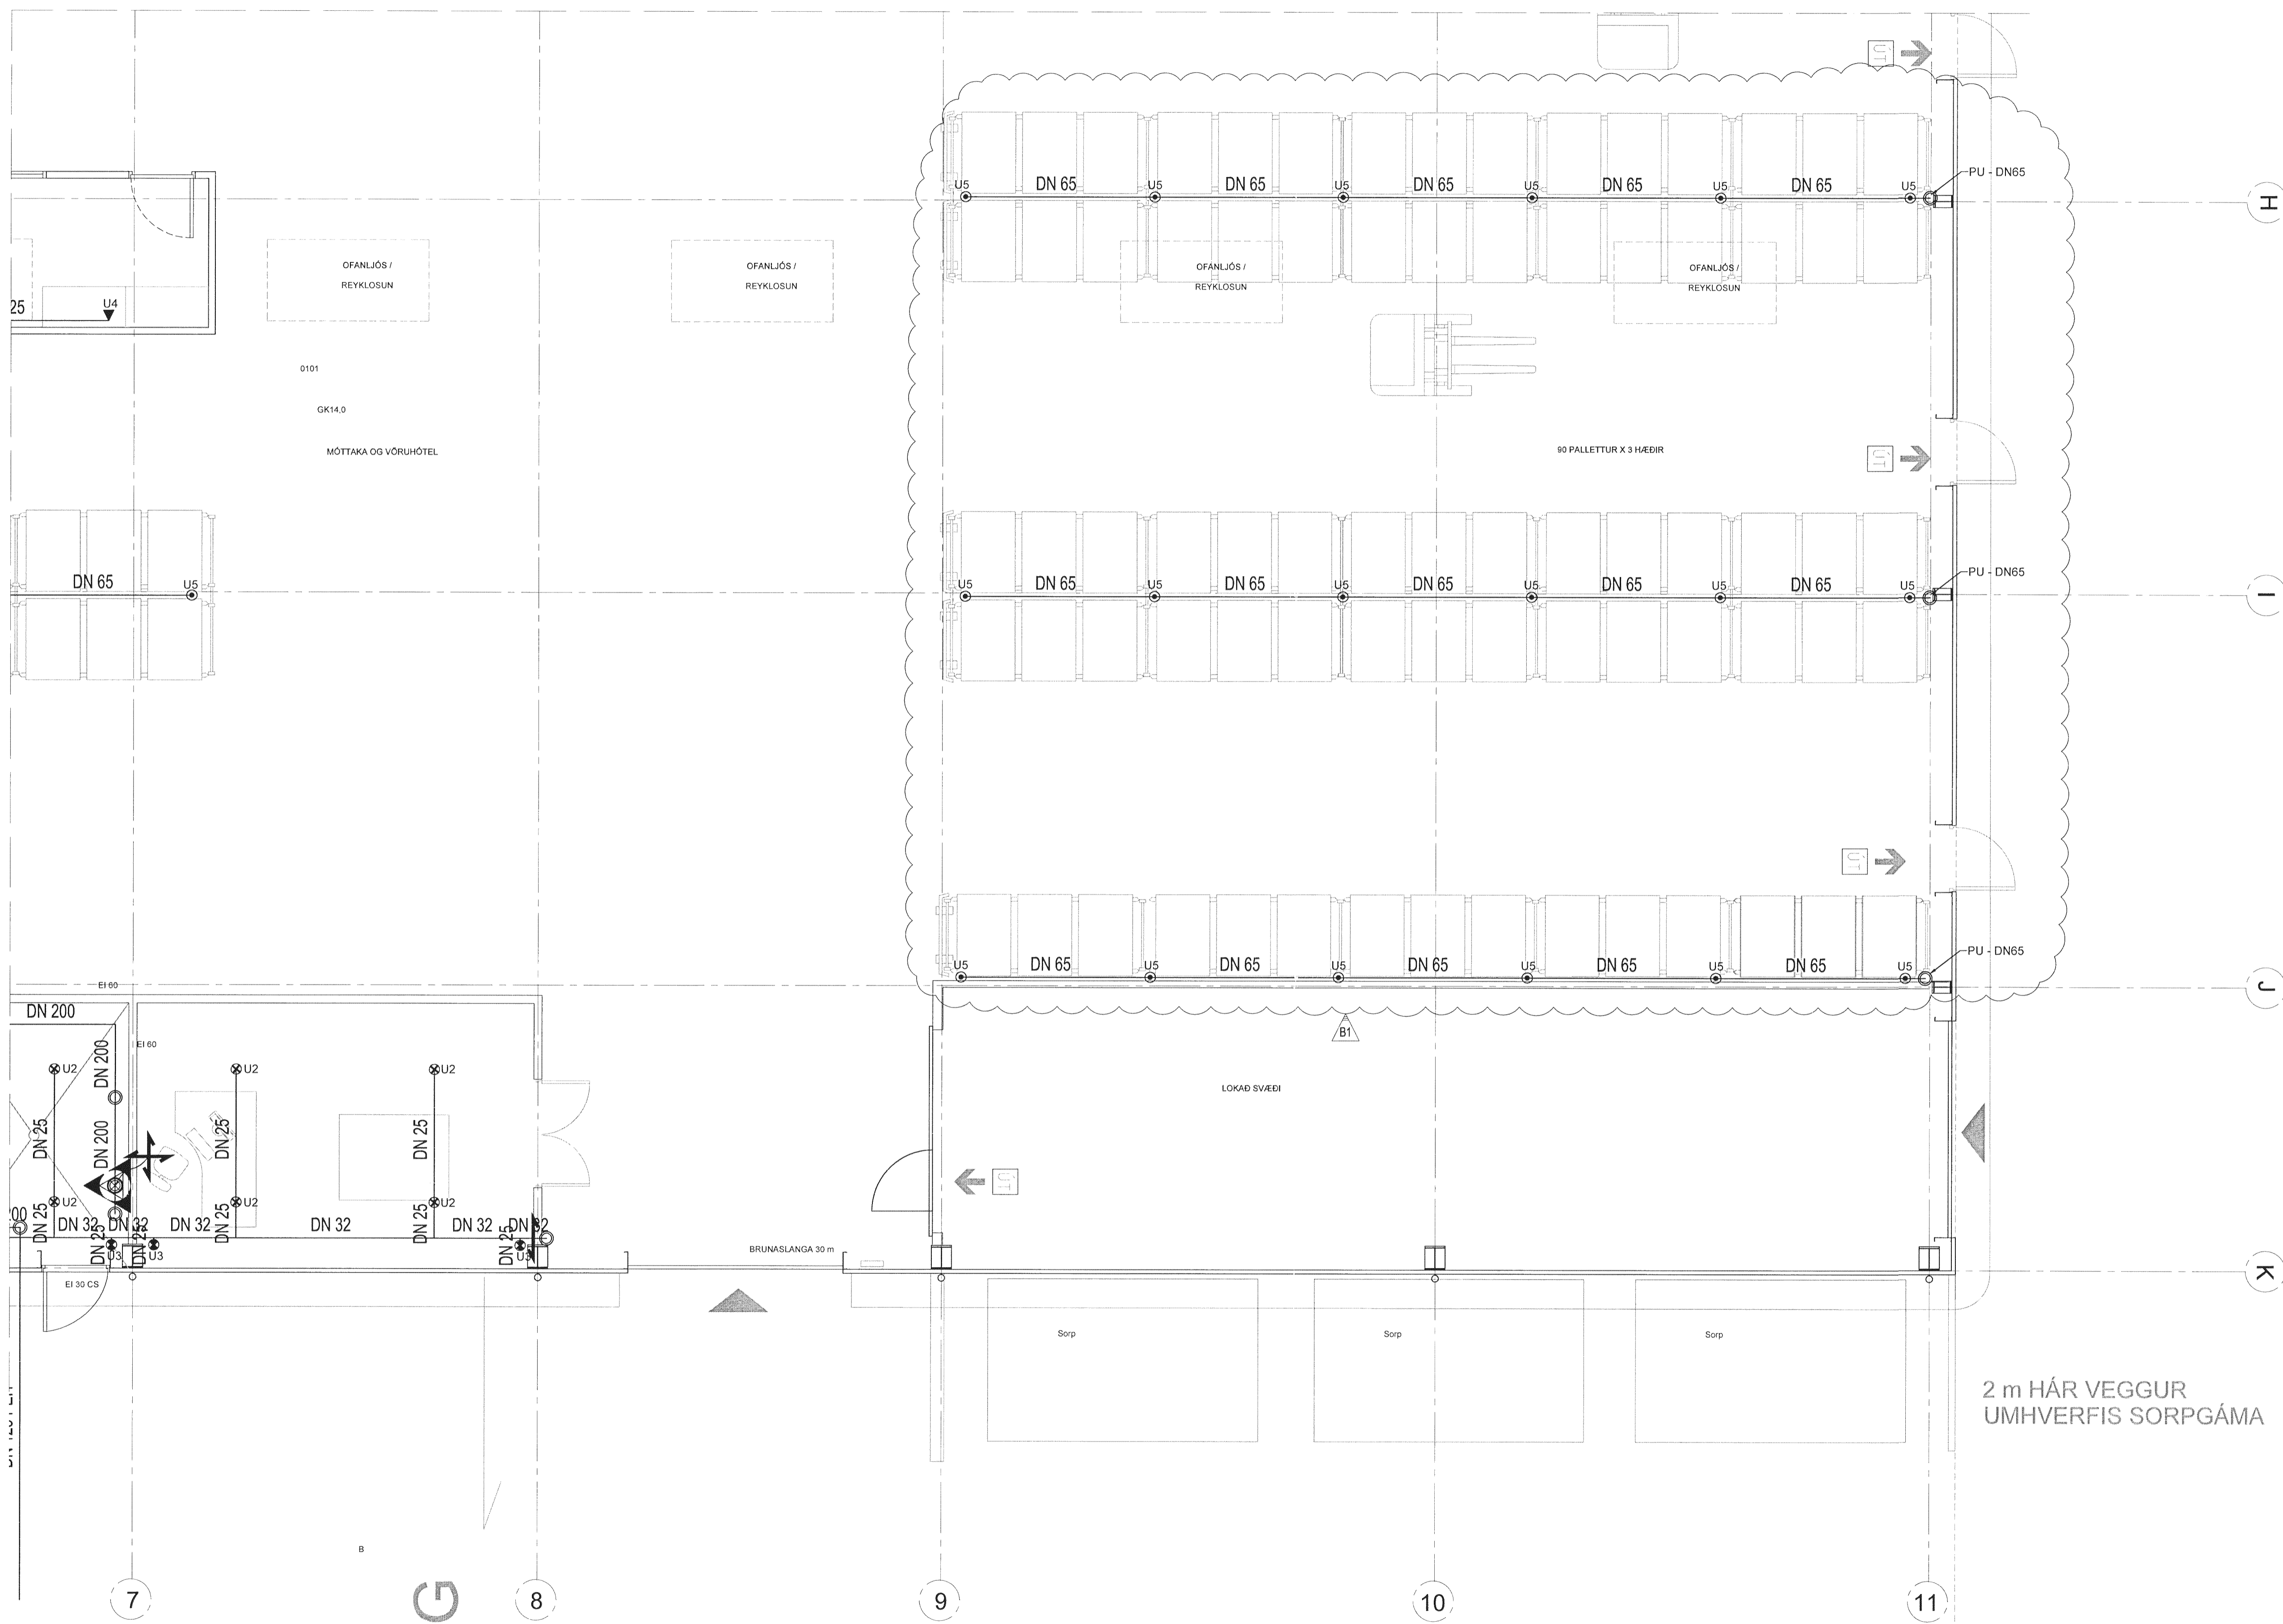

Samþykkt þann
18 JULÍ 2013
Byggingafulltrúi / Hafnarfróði
F.H. Brynjar Rahn Ólafsson

ADALHÖNNUNDIR
ÚTG. DAGS. ÚTGAFUFERILL. HANNAÐ TEKN. YFIRF.
B1 03.07.2013 Bæta við skýringartexta og breyta RJA APK BOA
númeri á óáhausum

Úr Gildi

TÁKN

- VATNSDÁLÖGN
- LOKI
- RENNSLIÐ MED RISAÐRI
- SPUNDELIG STÖÐUR/FA / STÖÐUR
- SPUNDELIG MED RISAÐRI
- SPUNDELIG STÖÐUR/FA / STÖÐUR
- SNITTREININGLO
- RENNSLIÐSAMUR
- ISA
- TAMING
- SJÁLVIK TÁMING
- VIÐSAX
- DÆLA
- VARDELING FYRIR FURRERER
- VARDELING FYRIR BLÁTT KERNI
- TENING FYRIR INNGANGSÞU BLÖKKVIBAS
- RYSTIR
- RYSTIR
- RYSTIR
- NORMALT ÖPNUN
- NORMALT LOKADUR

JARÐSKJÁLFTA FESTA

- FESTA SEM EKKI LEYFIR FÆRISLU LAGAN
- FESTA SEM EKKI LEYFIR LEIÐGAR FÆRISLU LAGAN
- FESTA SEM EKKI LEYFIR FÆRISLU LAGAN

ÚDASTÚTAR

- U1 VATNSDASTÚTUR LÖPISGANGI 180
- U2 VATNSDASTÚTUR NEYRISGANGI 180
- U3 VATNSDASTÚTUR SÞROTI 180
- U4 VATNSDASTÚTUR NEYRISGANGI 180
- U5 VATNSDASTÚTUR LÖPISGANGI FLAT SPRAY 180

Svört stál snittuð
(DN 2440 / EN 10241 - 10255)

| Dvermið pipu [DN] | Dvermið pipu d _s [mm] | Vægðþykkt röra s [mm] | Innri- dvermið d _i [mm] | SS |
|----------------------|-------------------------------------|--------------------------|---------------------------------------|--------|
| 20 | 26,9 | 2,8 | 21,7 | 3/4" |
| 25 | 33,7 | 3,2 | 27,3 | 1" |
| 32 | 42,4 | 3,2 | 36 | 5/4" |
| 40 | 48,3 | 3,2 | 41,9 | 1 1/2" |
| 50 | 60,3 | 3,8 | 53,1 | 2" |
| 65 | 75,9 | 3,8 | 68,7 | 2 1/2" |
| 80 | 88,7 | 4,0 | 80,7 | 3" |
| 100 | 114 | 4,5 | 105 | 4" |
| 125 | 139,6 | 5,0 | 129,6 | 5" |
| 160 | 165,2 | 5,0 | 155,2 | 6" |

EFLA
VERKFRÆÐISSTOFA
Sími: 412 6000 www.efla.is

Hraðflutningar / FEDEX
Selhella 9
221
Lagnir
Vatnsúðakerfi
Grunnmynd 1.hæð

TEIKNUNUMÉR. BLAÐSTJÓRN. HANNAÐ. RJA
4397-001. A1. TEIKNAD. RJA
01_2_63_04. YFIRFARID. AA

DAGS. MÆLIKVARÐI. ÚTGÁFA
18.04.2013. 1:50. B1

SAMBYKKT: Rinnar / Sönusson
Kennitala: 03/149-4449