


Grunnmynd 1.hæð
M 1:50

Samþykkt þann
18 JULÍ 2013
Byggingafulltrúinn í Hafnarfirði
Eh. Brynjar Rafn Ólafsson

ADALHÖNDUÐUR
UTG. DAGS. UTGÁFUFRILL HANNAÐ TEIKN. YFIRF.
B1 03.07.2013 Bæta við skýringartexta og breyta RJa APK BOA
númeri á úðastuðum

Ur Gildi

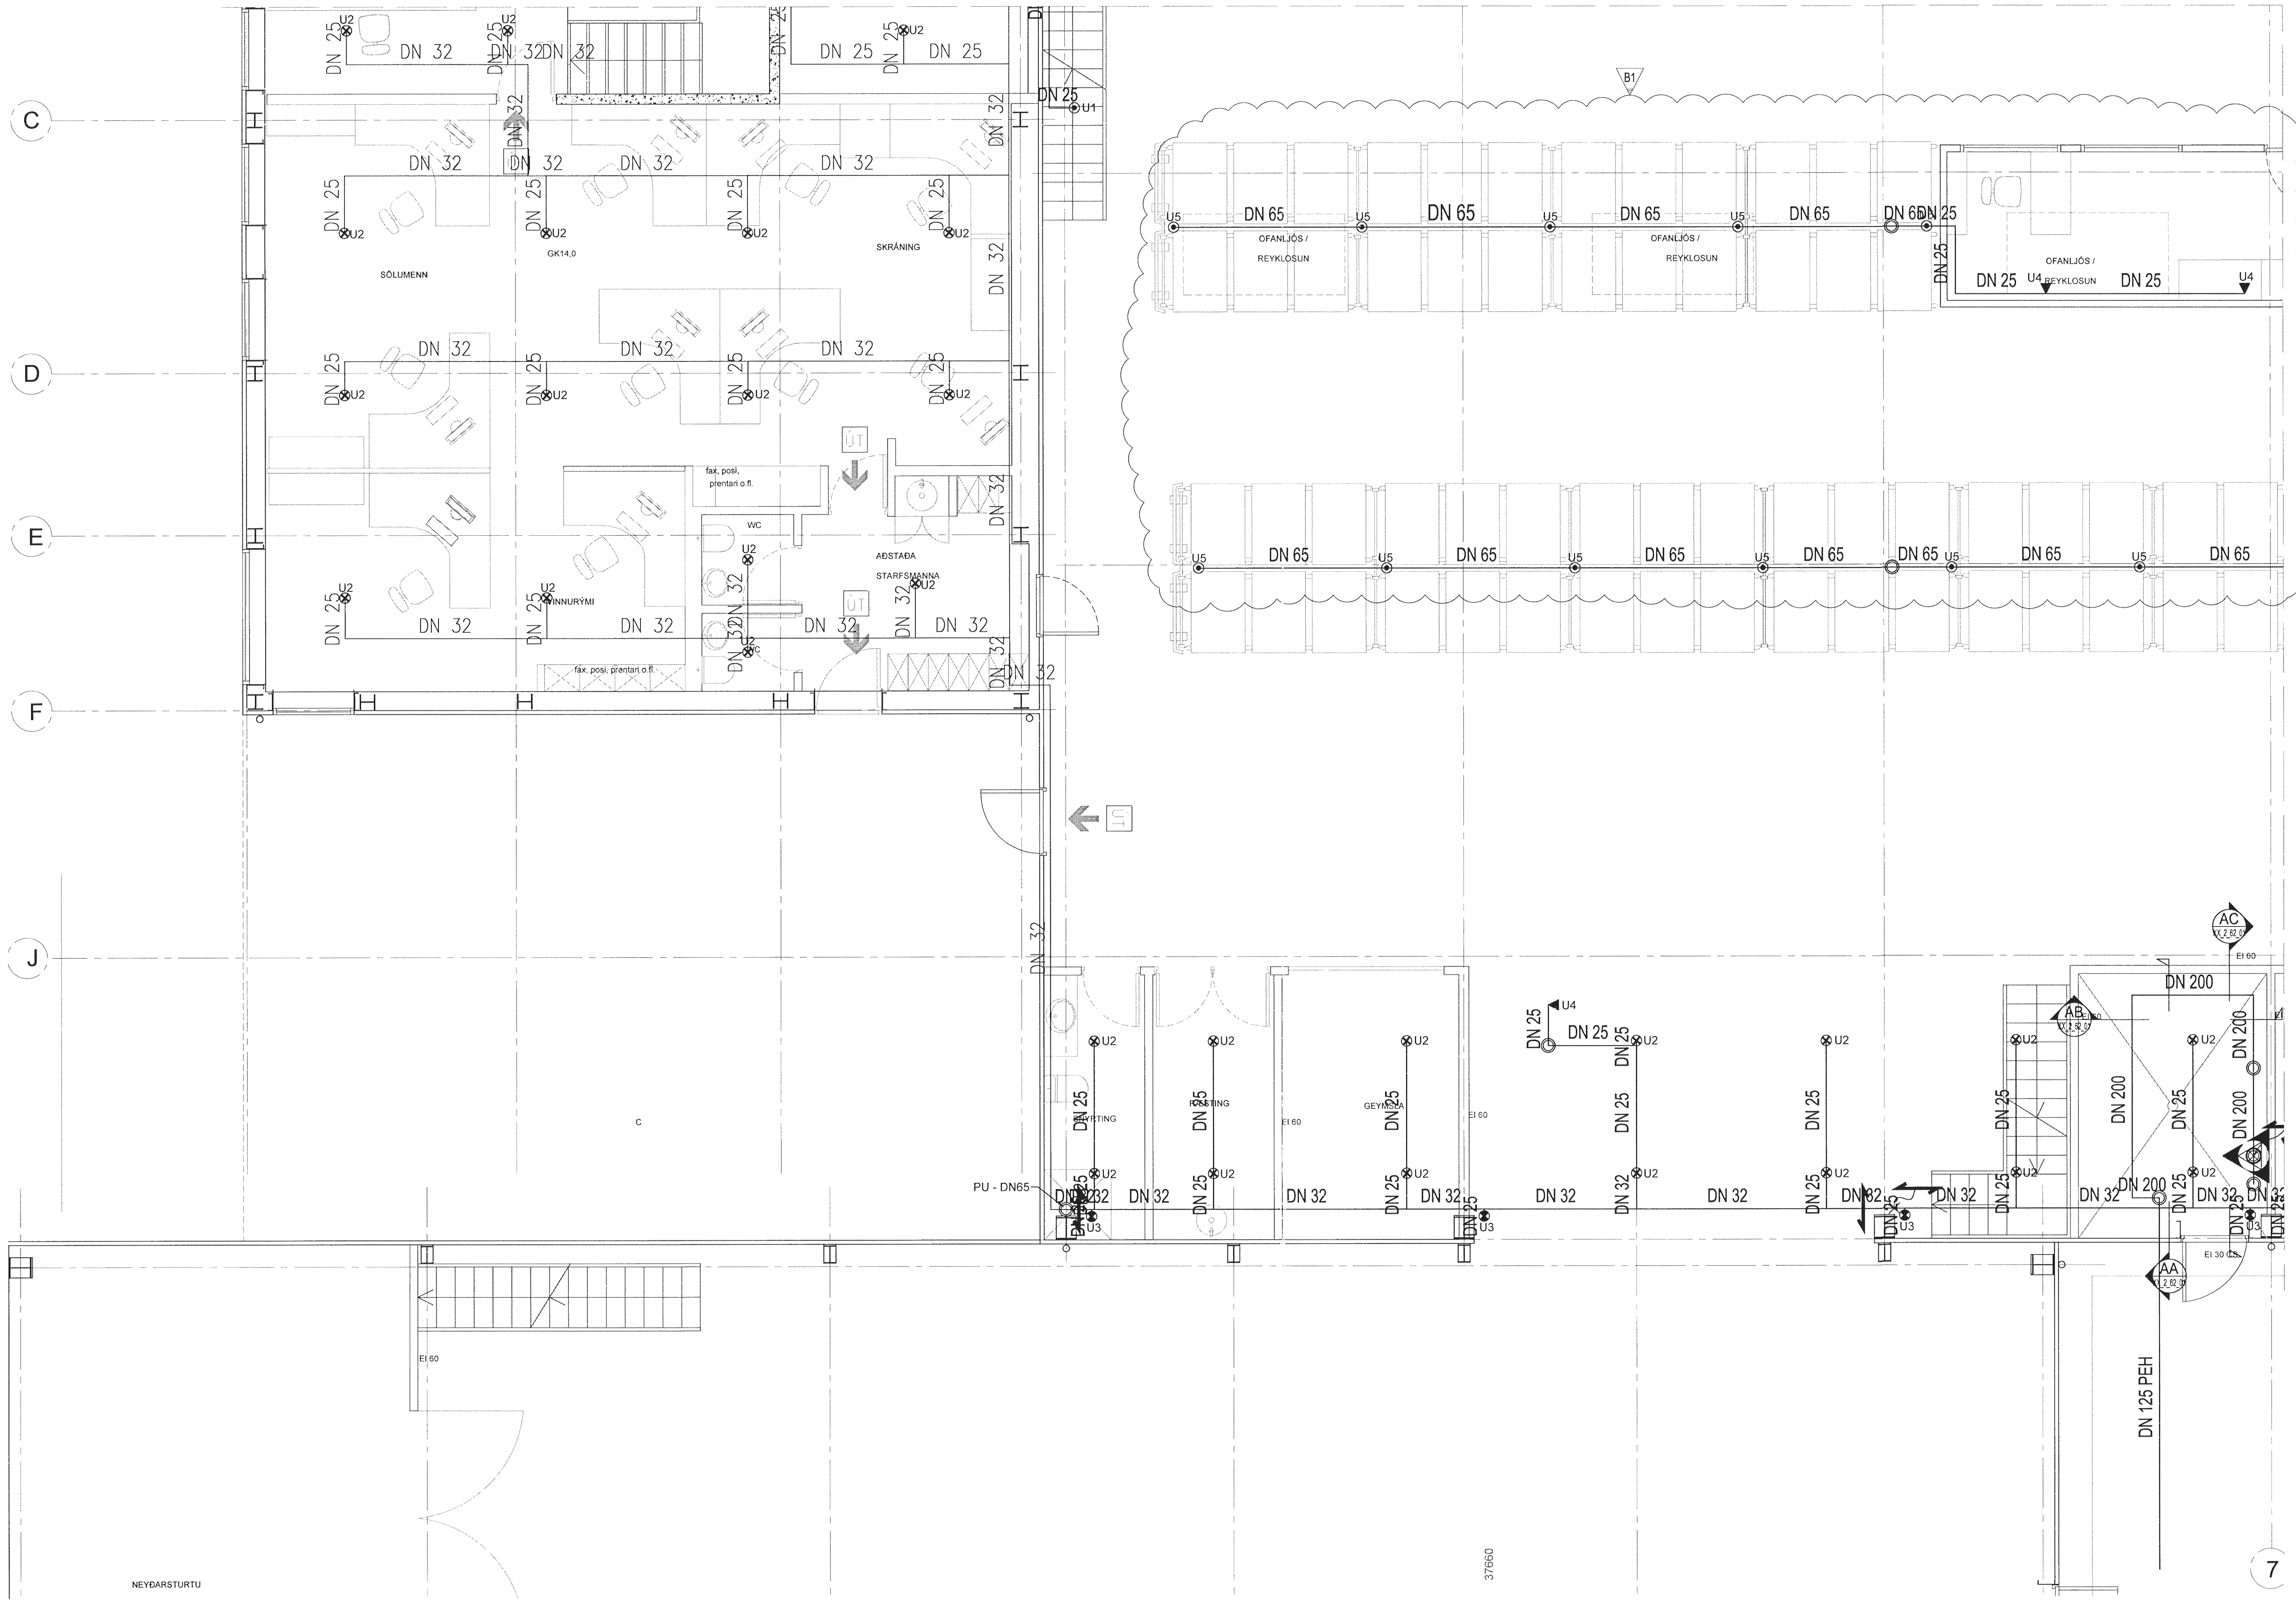

TÁKN

- VATNSGALDÖSH
- LOHI
- RENNSLOK MED RISANZI
- SPIDULI Eða STÖÐUGFA / STÖÐUGI
- SPIDULI Eða STÖÐUGFA / STÖÐUGI / STÖÐUGI
- ENGTREYMSLOK
- RENNSLUKMEIUR
- SLA
- TÆMING
- SJÁLVIK TÆMING
- DELA
- VARUÐI FYRIR RUPR KEPT
- VARUÐI FYRIR BLAÐT KEPT
- TÆNGI FYRIR INNGELINGU SLOKVALIS
- HYSTIMELI
- HYSTIMELI
- NORMALT ORNN
- NORMALT LOKADUR

JARÐSKJÁLFTA FESTA

- FESTA SEM EKKI LEYFIR FÆRISLU LAGNAR
- FESTA SEM EKKI LEYFIR LÖNGDUR FÆRISLU LAGNAR
- FESTA SEM EKKI LEYFIR PVER FÆRISLU LAGNAR

ÚÐASTÚTAR

- U1 VATNSGAGTÚTUR LÖFVANDI 180
- U2 VATNSGAGTÚTUR MÖRÞVANDI 180
- U3 VATNSGAGTÚTUR SPIRITI 180
- U4 VATNSGAGTÚTUR HEBKUNAR 180
- U5 VATNSGAGTÚTUR LÖFVANDI FLAT SPIRIT 180

Svart stálsnitú
(DN 2440 / EN 10241 - 10255)

Þvermál pípu [DN]	Þvermál pípu d [mm]	Veggþykki röra s [mm]	Inna-þvermál d [mm]	SS
20	26,9	2,6	21,7	3/4"
25	33,7	3,2	27,3	1"
32	42,4	3,2	36	5/4"
40	48,3	3,2	41,9	1 1/2"
50	60,3	3,6	53,1	2"
65	75,9	3,6	68,7	2 1/2"
80	88,7	4,0	80,7	3"
100	114	4,5	105	4"
125	139,6	5,0	129,6	5"
160	165,2	5,0	155,2	6"

EFLA
VERKFRÆÐISTOFA
Sími: 412 6000 www.efla.is

Hraðflutningar / FEDEX
Selhella 9
221

Lagnir
Vatnsúðakerfi
Grunnmynd 1.hæð

TEIKNINUMER	BLAÐSTÆRÐ	HANNAÐ	RJa	—
4397-001	A1	TEIKNAD	RJa	—
01_2_63_03		YFIRFARID	ÁÁ	—

DAGS. MÆLIKVARÐI ÚTGÁFA
18.04.2013 1:50 B1

SAMÞYKKT: *Ragnar H. Stenarson*
Kennitala: 031149-4449

T:022 Selhella 9/lagnir & úthrasing/Vatnsúðakerfi/Selhella 9.dwg