


Grunnmynd 1.hæð
M 1:50

Samþykkt þann
18 JULI 2013
Byggingafultrúinn í Hofnarfirði
F.h. Brynjar Rafn Ólafsson

ADALHÖNDUR

| ÚTG. DAGS. | ÚTGÁFUFERILL | HANNAÐ TEIKN. YFIRF. |
|------------|--------------|---|
| B1 | 03.07.2013 | Bæta við skýringartexta og númeri á úðahausum |
| | | RJA APK BOA |

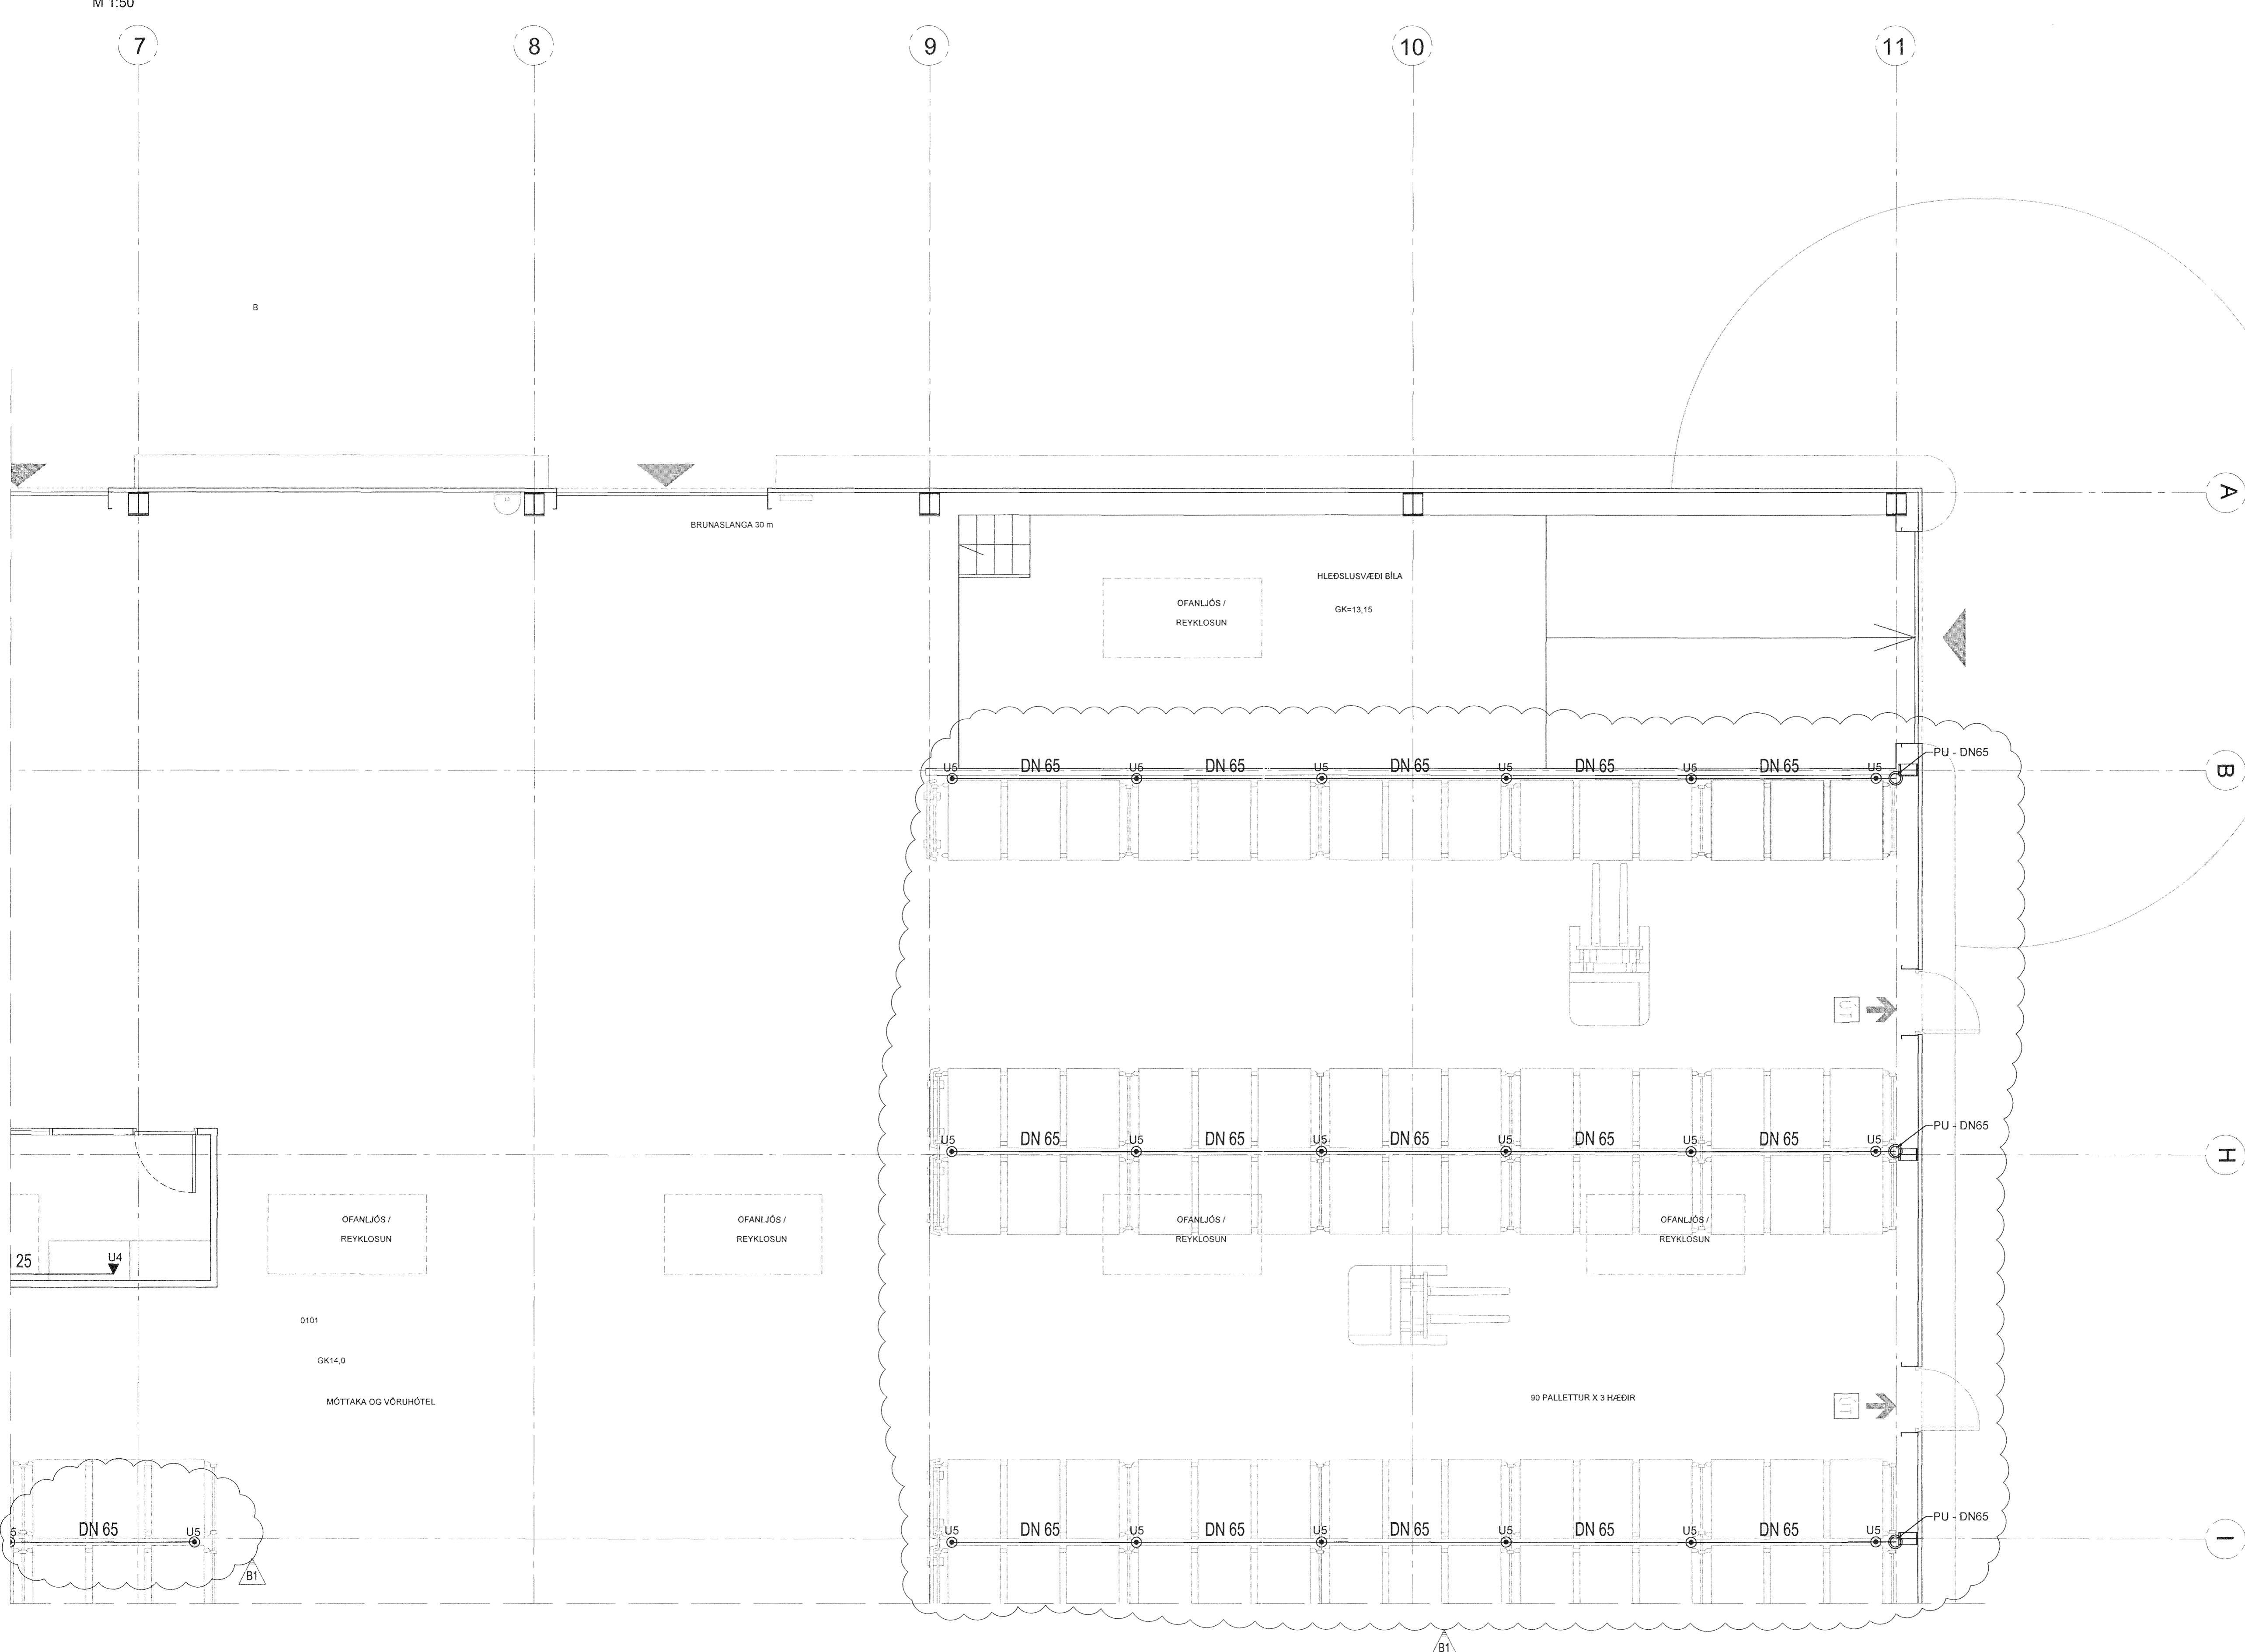

TÁKN

- VATNSDÁLÖGN
- LOKI
- REYKLOSI MED RÍBANDI
- SPÍGLI Eða STÓÐROFA / STÓÐLJÓÐ
- SPÍGLI Eða RÍBANDI
- SPÍGLI Eða STÓÐROFA / STÓÐLJÓÐ
- LOKIR Eða SLOKI
- RENNISLÍMUR
- ÞÍA
- ÞEMING
- ÞJÁLVIK ÞEMING
- ÞEIA
- VARSLON FYRIR BÚRVIÐRI
- VARSLON FYRIR SLAÐT KERRI
- ÞEMING FYRIR INNEINGUGU SLOKVIÐRI
- ÞRYSTIEMUR
- ÞRYSTIEMUR
- NORMALT ÖPNN
- NORMALT LOKADUR

JARÐSKJÁLFTA FESTA

- FESTA SEM EKKI LEYFIR FÆRBLU LAGNAR
- FESTA SEM EKKI LEYFIR ÖNGUR FÆRBLU LAGNAR
- FESTA SEM EKKI LEYFIR ÞVER FÆRBLU LAGNAR

ÚÐASTÚTAR

- U1 VATNSDASTÚTAR UPPÍSGANDI M3
- U2 VATNSDASTÚTAR NIÐURÍSGANDI M3
- U3 VATNSDASTÚTAR SPÍÐRI M3
- U4 VATNSDASTÚTAR HEIÐRÍSGANDI M3
- U5 VATNSDASTÚTAR UPPÍSGANDI FLAT SPÍÐRI M3

Svart stál snútuó
(DN 2440 / EN 10241 - 10265)

| Þvermál pipu [DN] | Þvermál pipu d ₁ [mm] | Veggþykkt röra s [mm] | Innra-þvermál d ₂ [mm] | SS |
|-------------------|----------------------------------|-----------------------|-----------------------------------|--------|
| 20 | 26,9 | 2,8 | 21,7 | 3/4" |
| 25 | 33,7 | 3,2 | 27,3 | 1" |
| 32 | 42,4 | 3,2 | 36 | 5/4" |
| 40 | 48,3 | 3,2 | 41,9 | 1 1/2" |
| 50 | 60,3 | 3,6 | 53,1 | 2" |
| 65 | 75,9 | 3,6 | 68,7 | 2 1/2" |
| 80 | 88,7 | 4,0 | 80,7 | 3" |
| 100 | 114 | 4,5 | 105 | 4" |
| 125 | 139,6 | 5,0 | 129,6 | 5" |
| 150 | 165,2 | 5,0 | 155,2 | 6" |

EFLA
VERKFRÆÐISTOFA
Sími: 412 6000 www.efla.is

Hraðflutningar / FEDEX
Selhella 9
221
Lagnir
Vatnsúðakerfi
Grunnmynd 1.hæð

| TEIKNINGUR | BLADSTYRÐ | HANNAÐ | RJA |
|------------|---------------|------------|-----|
| 4397-001 | A1 | | |
| 01_2_63_02 | | YFIRFARIR: | AA |
| DAGS. | MELKVARÐI | ÚTGÁFA | |
| 18.04.2013 | 1:50 | B1 | |
| SAMÞYKKT: | Rafn Ólafsson | | |
| Kennitala: | 031149-4449 | | |

T:\2011\selhella 9\lagningar\vatnsuodakerfi\selhella 9.dwg