


Yfirlitsmynd 1.hæð
M 1:50

Samþykkt þann
18 JULI 2013
Byggingafulltrúinn í Hafnarfirði
F.h. Brynjar Rafn Ólafsson

ÚTG. DAGS.	ÚTGÁFUERILL	HANNAÐ TEKN. YFIRF.
B1	03.07.2013	Breyta númeri á úðahausum

Úr Gildi

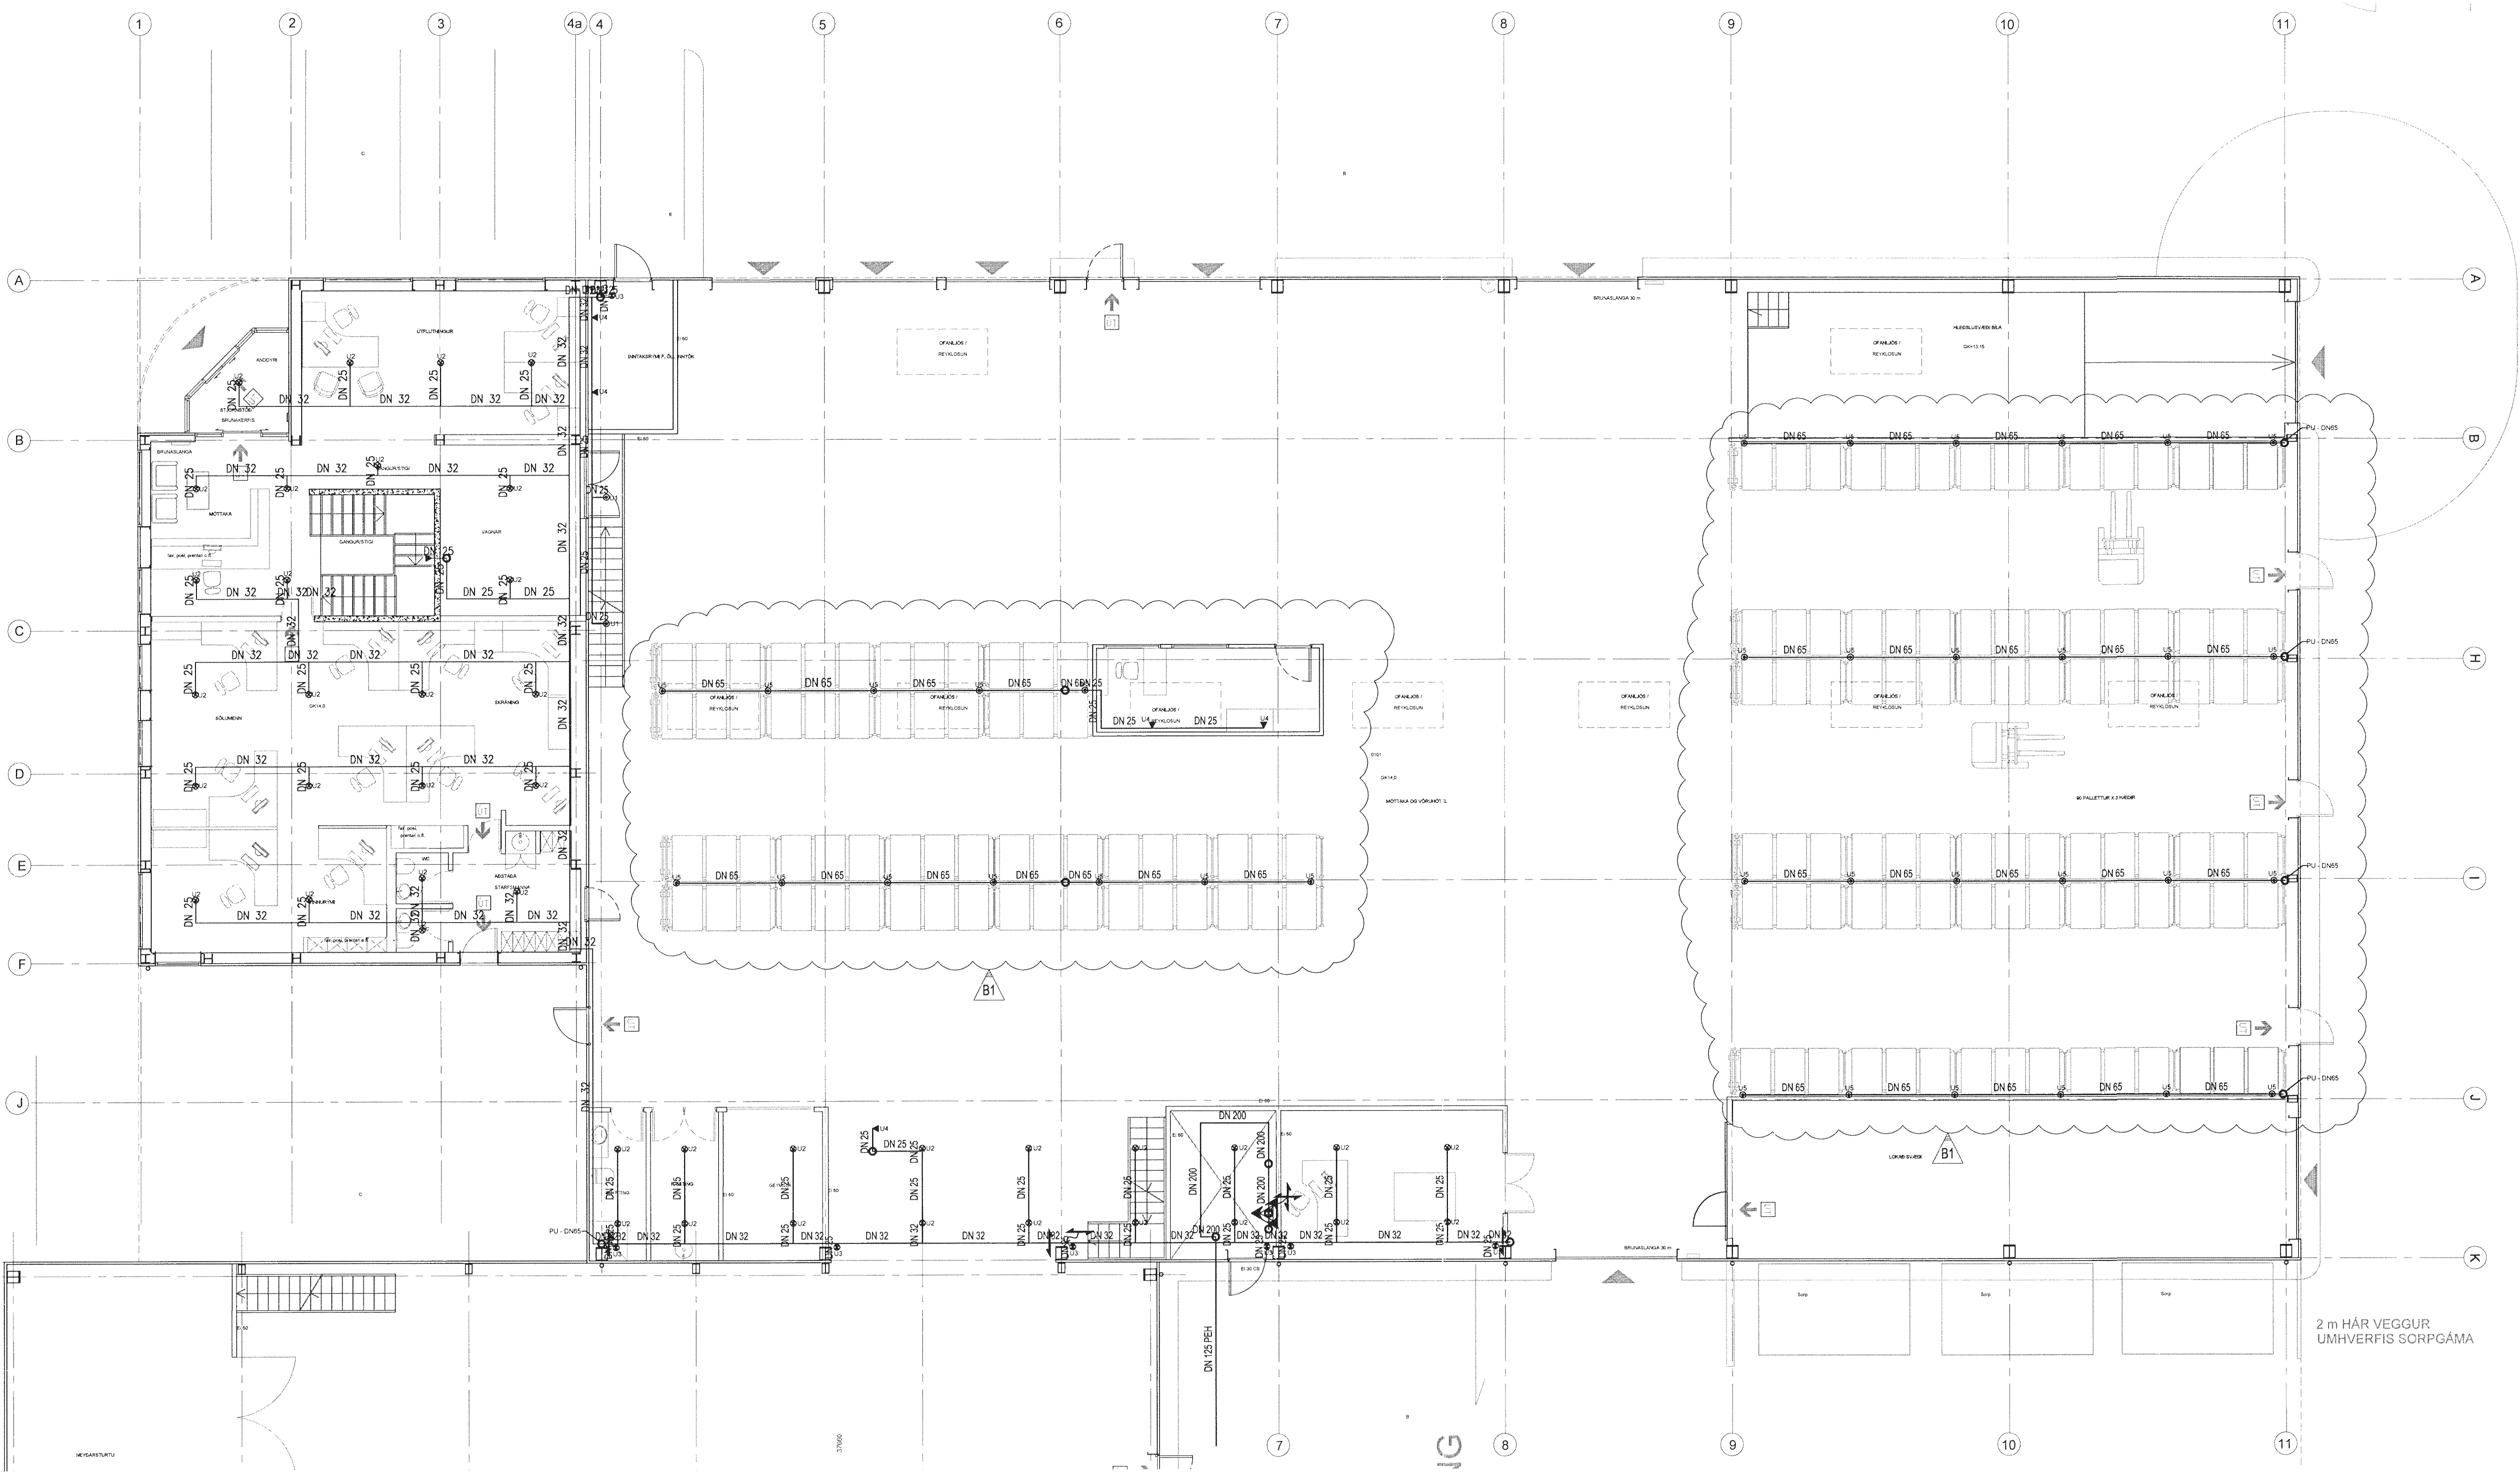

EFLA
VERKFRÆÐISTOFA
Sími: 412 6000 www.efla.is

Hraðflutningar / FEDEX
Selhella 9
221

Lagnir
Vatnsúðakerfi
Yfirlitsmynd 1.hæð

TEKNIJNÚMUR	BLAÐSTJÓRD	HANNAÐ:	RJa	—
4397-001	A1	TEIKNAD:	RJa	—
01_2_63_00		YFIRFARID:	AA	—

DAGS.	ÍMELKVARÐI	ÚTGÁFA
18.04.2013	1:200	B1

SAMÞYKKT: *Riina H. Steinsdóttir*
Kennitala: *031149-4449*

T:221 Selhella 9, Hagkerfi & Gæðing/Vatnsúðakerfi/Selhella 9.dwg