Grunnmynd 1.hæð

M 1:50

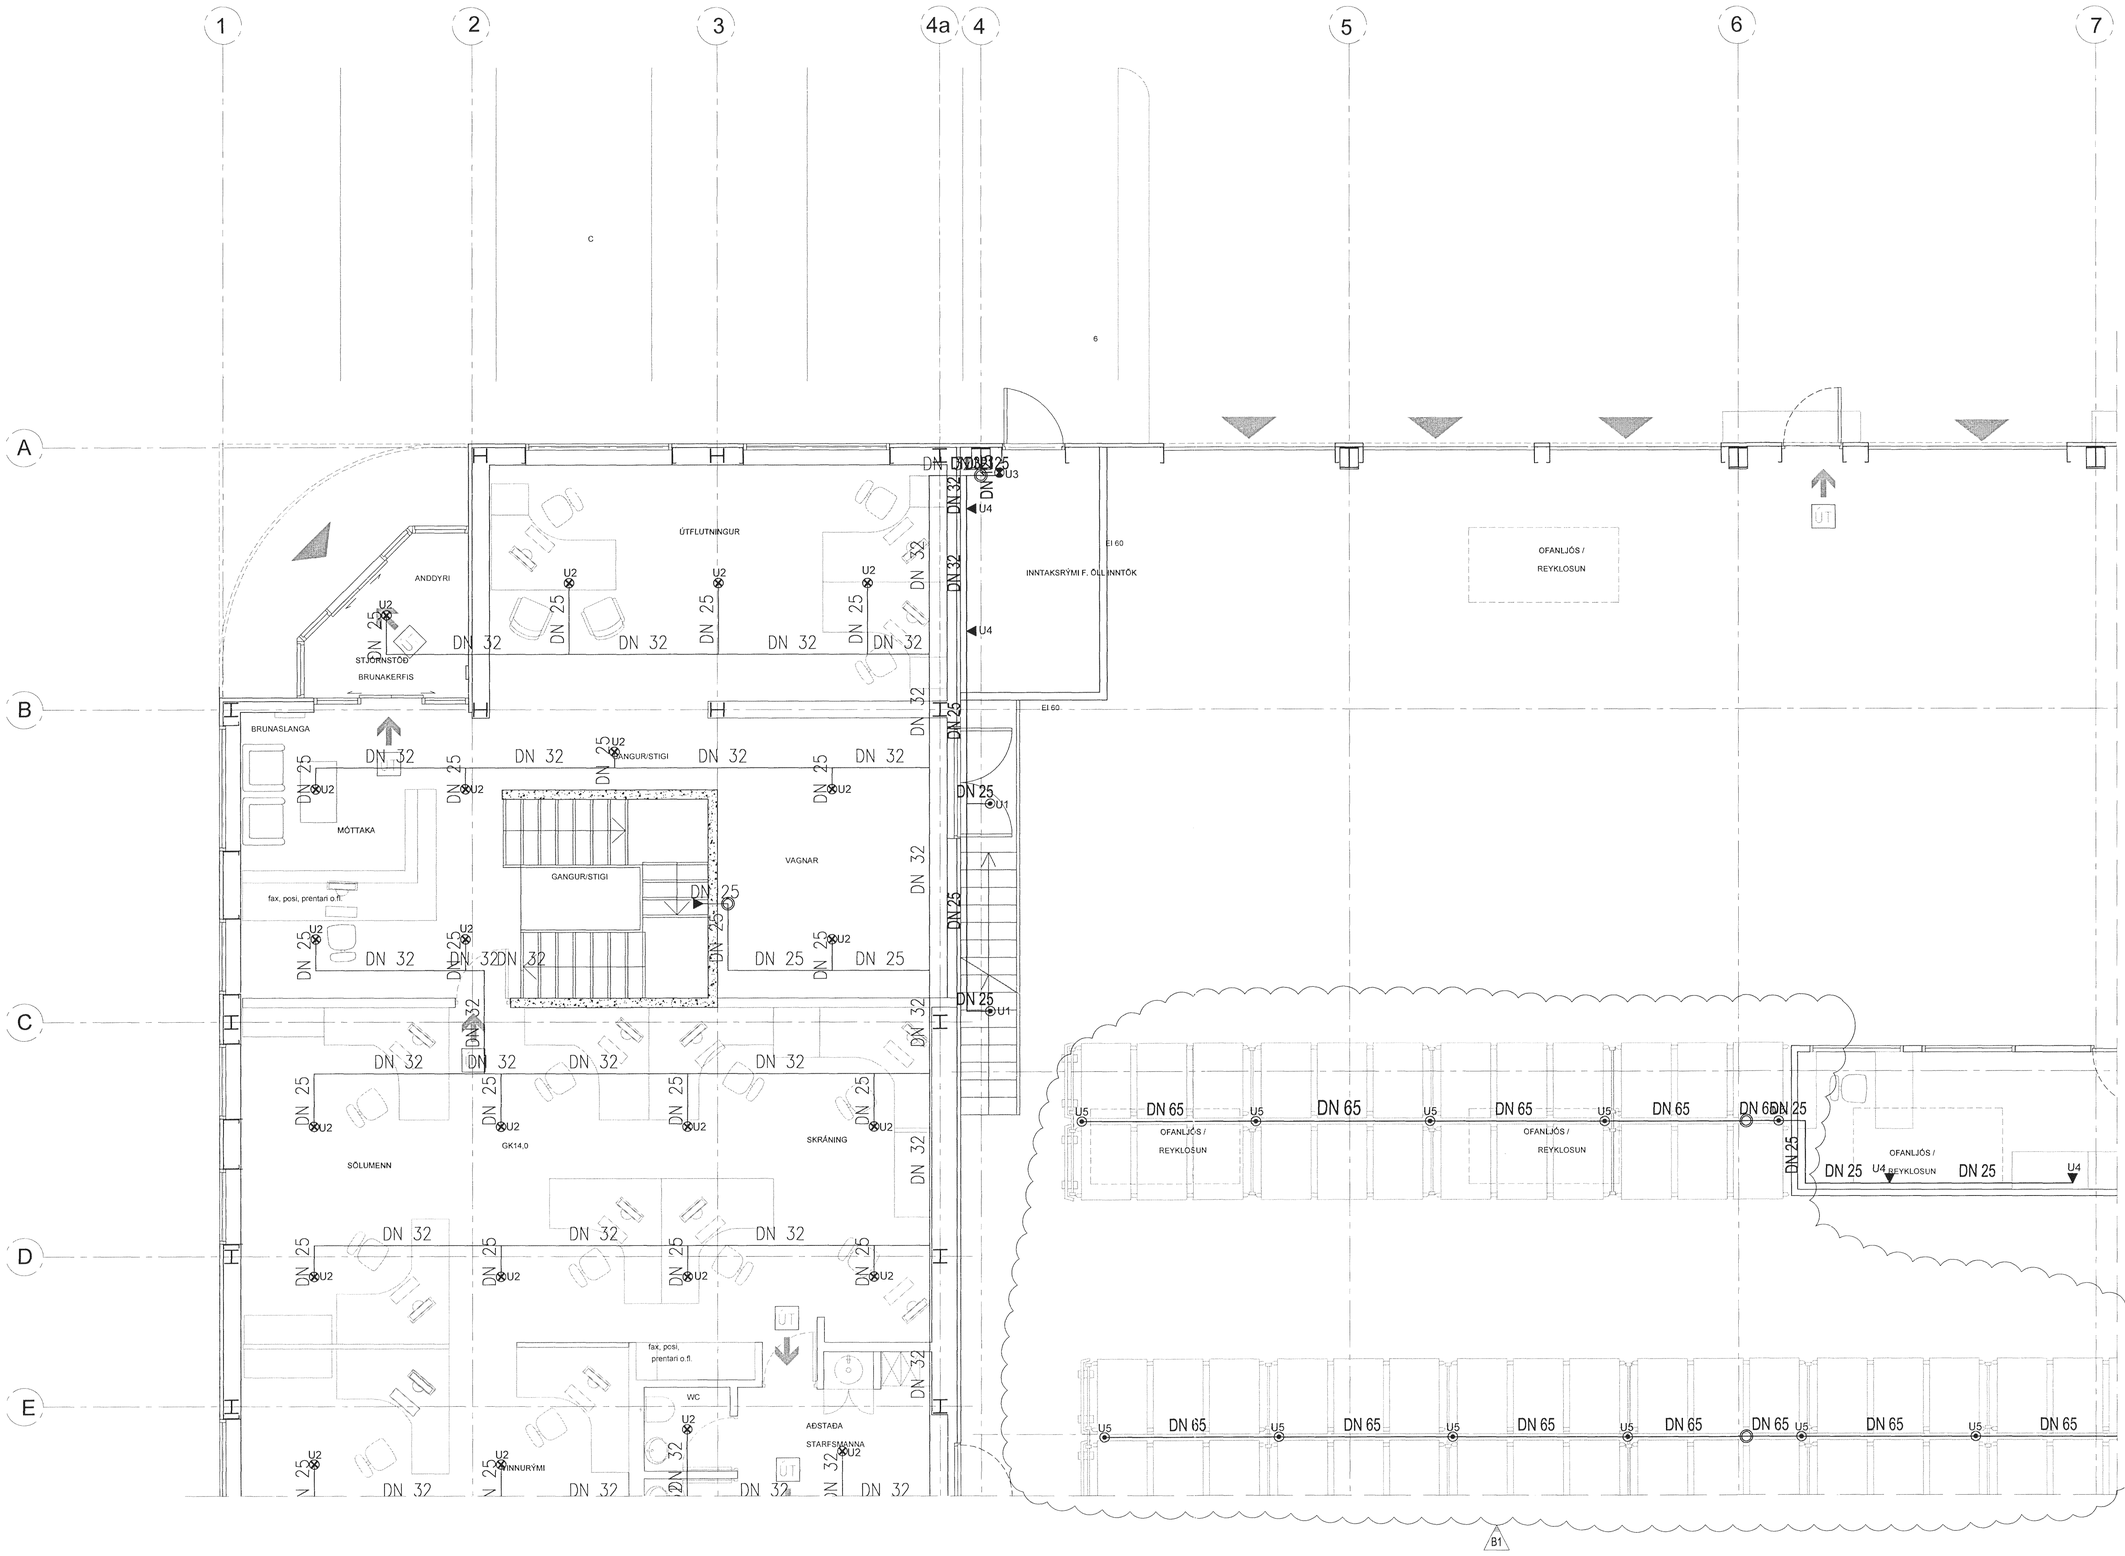

Samþykkt þann
18 JULI 2013
Byggingafulltrúinn í Hafnarfirði
F.h. Brynjar Rafn Ólafsson

AÐALHÖNNUÐUR

ÚTG.	DAGS.	ÚTGÁFUFERILL	HANNAÐ	TEIKN.	YFIRF.
B1	03.07.2013	Bæta við skýringartexta og breyta númeri á úðahausum	RJA	APK	BOA

Úr Gildi

TÁKN

- VATNSÚÐALÖGN
- LOKI
- RENNILOKI MEÐ RÍSANDI SPINDLI EDA STÖÐUROFA / STÝRIVÍSI
- SPJALDLOKI MEÐ RÍSANDI SPINDLI EDA STÖÐUROFA / STÝRIVÍSI
- EINSTREYMISLOKI
- RENNSLISMÆLIR
- SÍA
- TÆMING
- SJÁLFVIRK TÆMING
- DÆLA
- VARÐLOKI FYRIR ÞURR KERFI
- VARÐLOKI FYRIR BLAUTT KERFI
- TENGING FYRIR INNDÆLINGSU SLÖKKVILIÐS
- ÞRÝSTINEMI
- ÞRÝSTIMÆLIR
- NORMALT OPINN
- NORMALT LOKAÐUR

JARÐSKJÁLFTA FESTA

- FESTA SEM EKKI LEYFIR FÆRSLU LAGNAR
- FESTA SEM EKKI LEYFIR LENGDARFÆRSLU LAGNAR
- FESTA SEM EKKI LEYFIR ÞVÉR FÆRSLU LAGNAR

ÚÐASTÚTAR

- U1 VATNSÚÐASTÚTUR UPPVÍSANDI, K80
- U2 VATNSÚÐASTÚTUR NIÐURVÍSANDI, K80
- U3 VATNSÚÐASTÚTUR SPROTI, K80
- U4 VATNSÚÐASTÚTUR HLIÐARVÍSANDI, K80
- U5 VATNSÚÐASTÚTUR UPPVÍSANDI FLAT SPRAY, K80

B1

Svart stál snittuð
(ÍST 2440 / EN 10241 - 10255) **SS**

Þvermál pípu [DN]	Þvermál pípu d_o [mm]	Veggþykkt röra s [mm]	Innra-þvermál d_i [mm]	
20	26,9	2,6	21,7	3/4"
25	33,7	3,2	27,3	1"
32	42,4	3,2	36	1 1/4"
40	48,3	3,2	41,9	1 1/2"
50	60,3	3,6	53,1	2"
65	75,9	3,6	68,7	2 1/2"
80	88,7	4,0	80,7	3"
100	114	4,5	105	4"
125	139,6	5,0	129,6	5"
150	165,2	5,0	155,2	6"

EFLA VERKFRÆÐISTOFA
Sími: 412 6000 www.efla.is

Hraðflutningar / FEDEX

Selhella 9
221

Lagnir
Vatnsúðakerfi
Grunnmynd 1.hæð

TEIKNINÚMER	BLAÐSTÆRÐ	HANNAÐ:	RJa
4397-001	A1	TEIKNAÐ:	RJa
01_2_63_01		YFIRFARIÐ:	ÁÁ

DAGS.	MÆLIKVARÐI	ÚTGÁFA
18.04.2013	1:50	B1

SAMÞYKKT:
Kennitala:

T:\2213\selhella 9\lagnir & loftræsing\Vatns\Askerfi\Selhella 9.dwg